市民大道建復段停車場-地面層示意圖(土建施作位置)

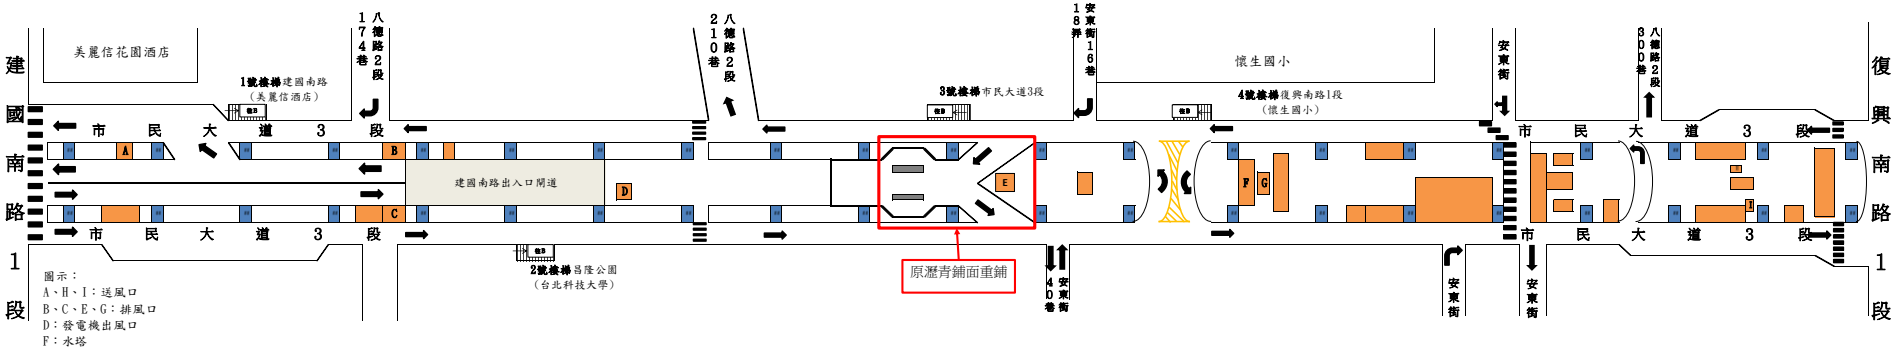

市民大道建復段停車場-B1層示意圖(調整後)(土建施作位置)

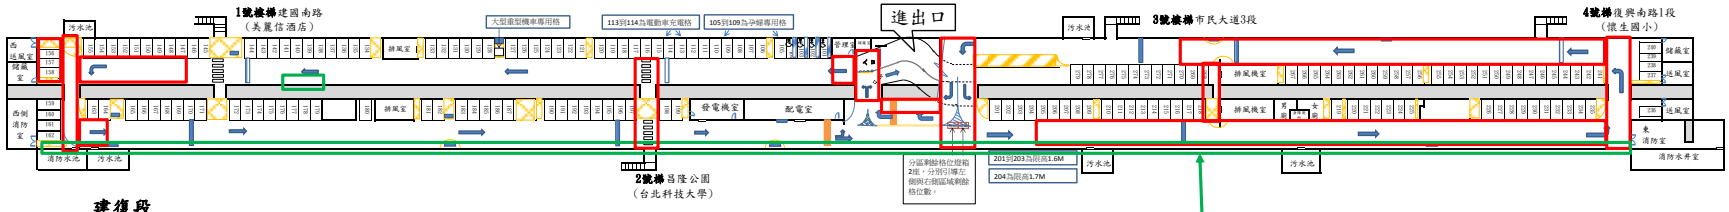

建復段

小型車(一般格位)：169格
小型車(身障格位)：4格
小型車(嬰幼格位)：5格
大型重型機車專用格位：1格
小型車合計：179格

圖示：

：瀝青混凝土鋪築修繕處

：油漆粉刷修補處

此區域牆面施作範圍為灰色區域下半段鄰截水溝油漆脫落處，須先將該側溝與落水頭疏通後除舊漆再上新漆。