


峨眉立體停車場-B1樓示意圖（現況圖）

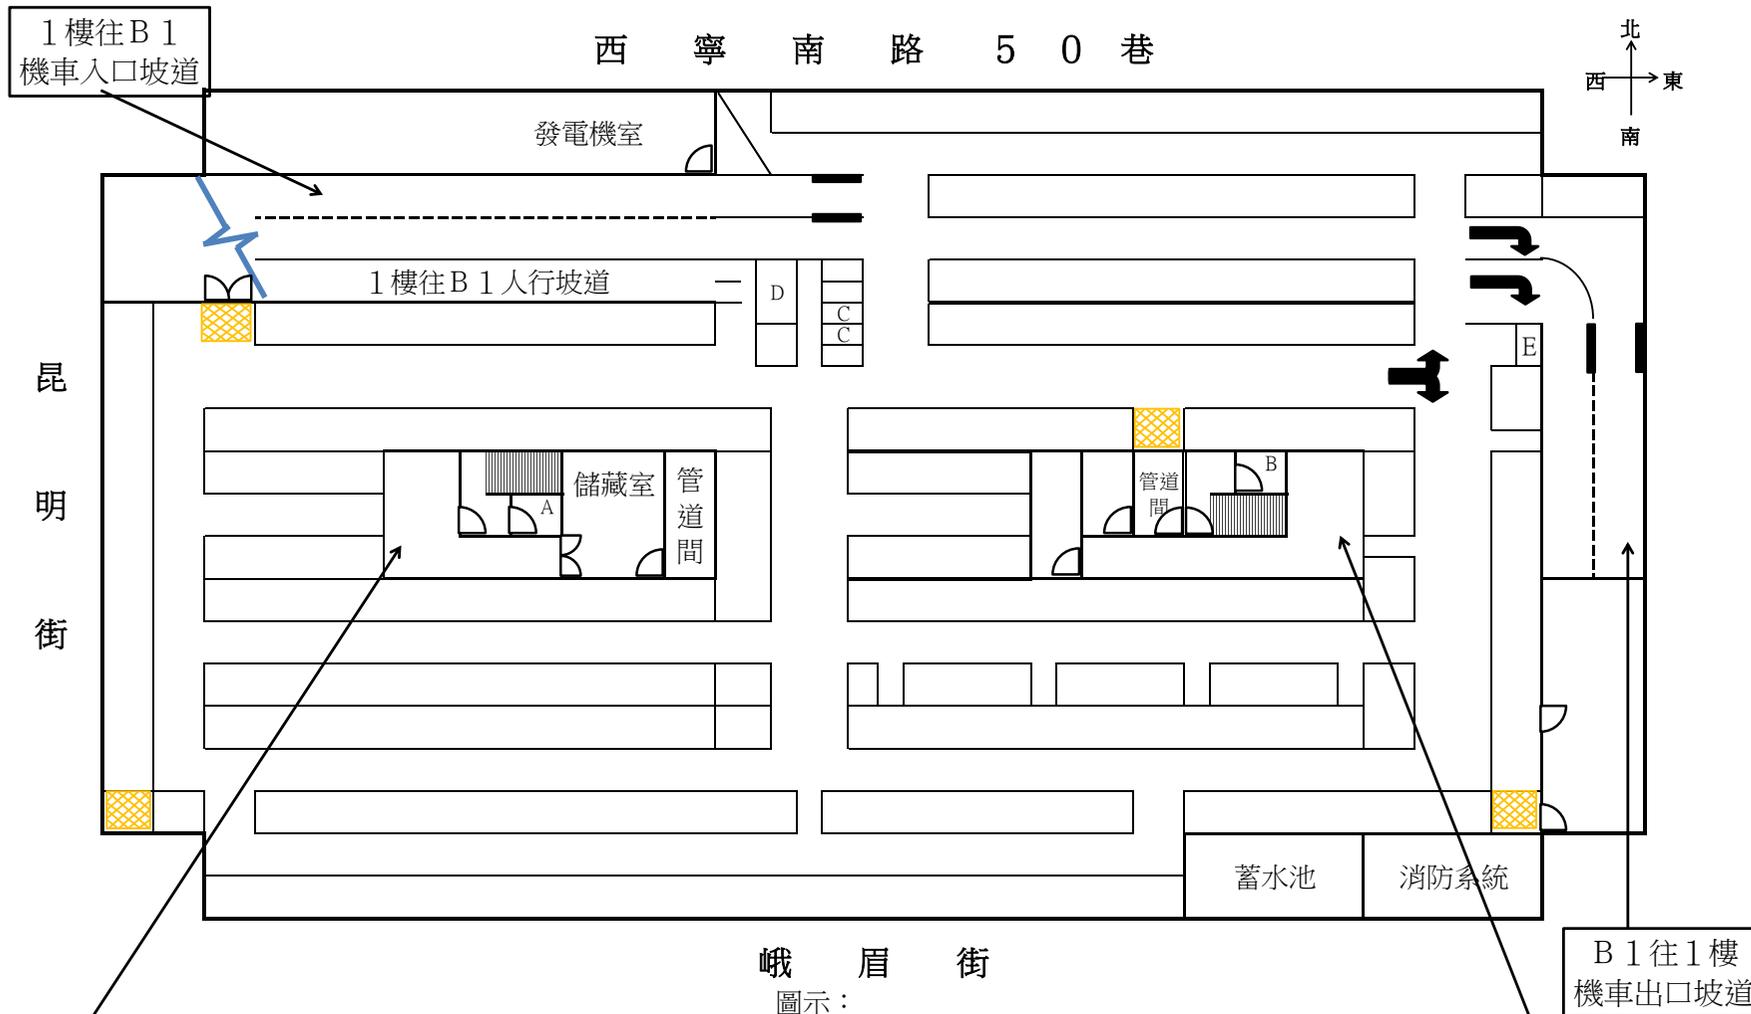

**B1 F 西側
梯間**

B1樓格位數

機車（一般格位）：900格

機車合計：900格

峨眉街


圖示：

- A：西側梯間儲藏室
- B：東側梯間儲藏室
- C：電動機車充電格位
- D：gogoro電池交換站
- E：自動繳費機


**B1 F 東側
梯間**

峨眉立體停車場-B1樓示意圖（施作位置）


西寧南路50巷

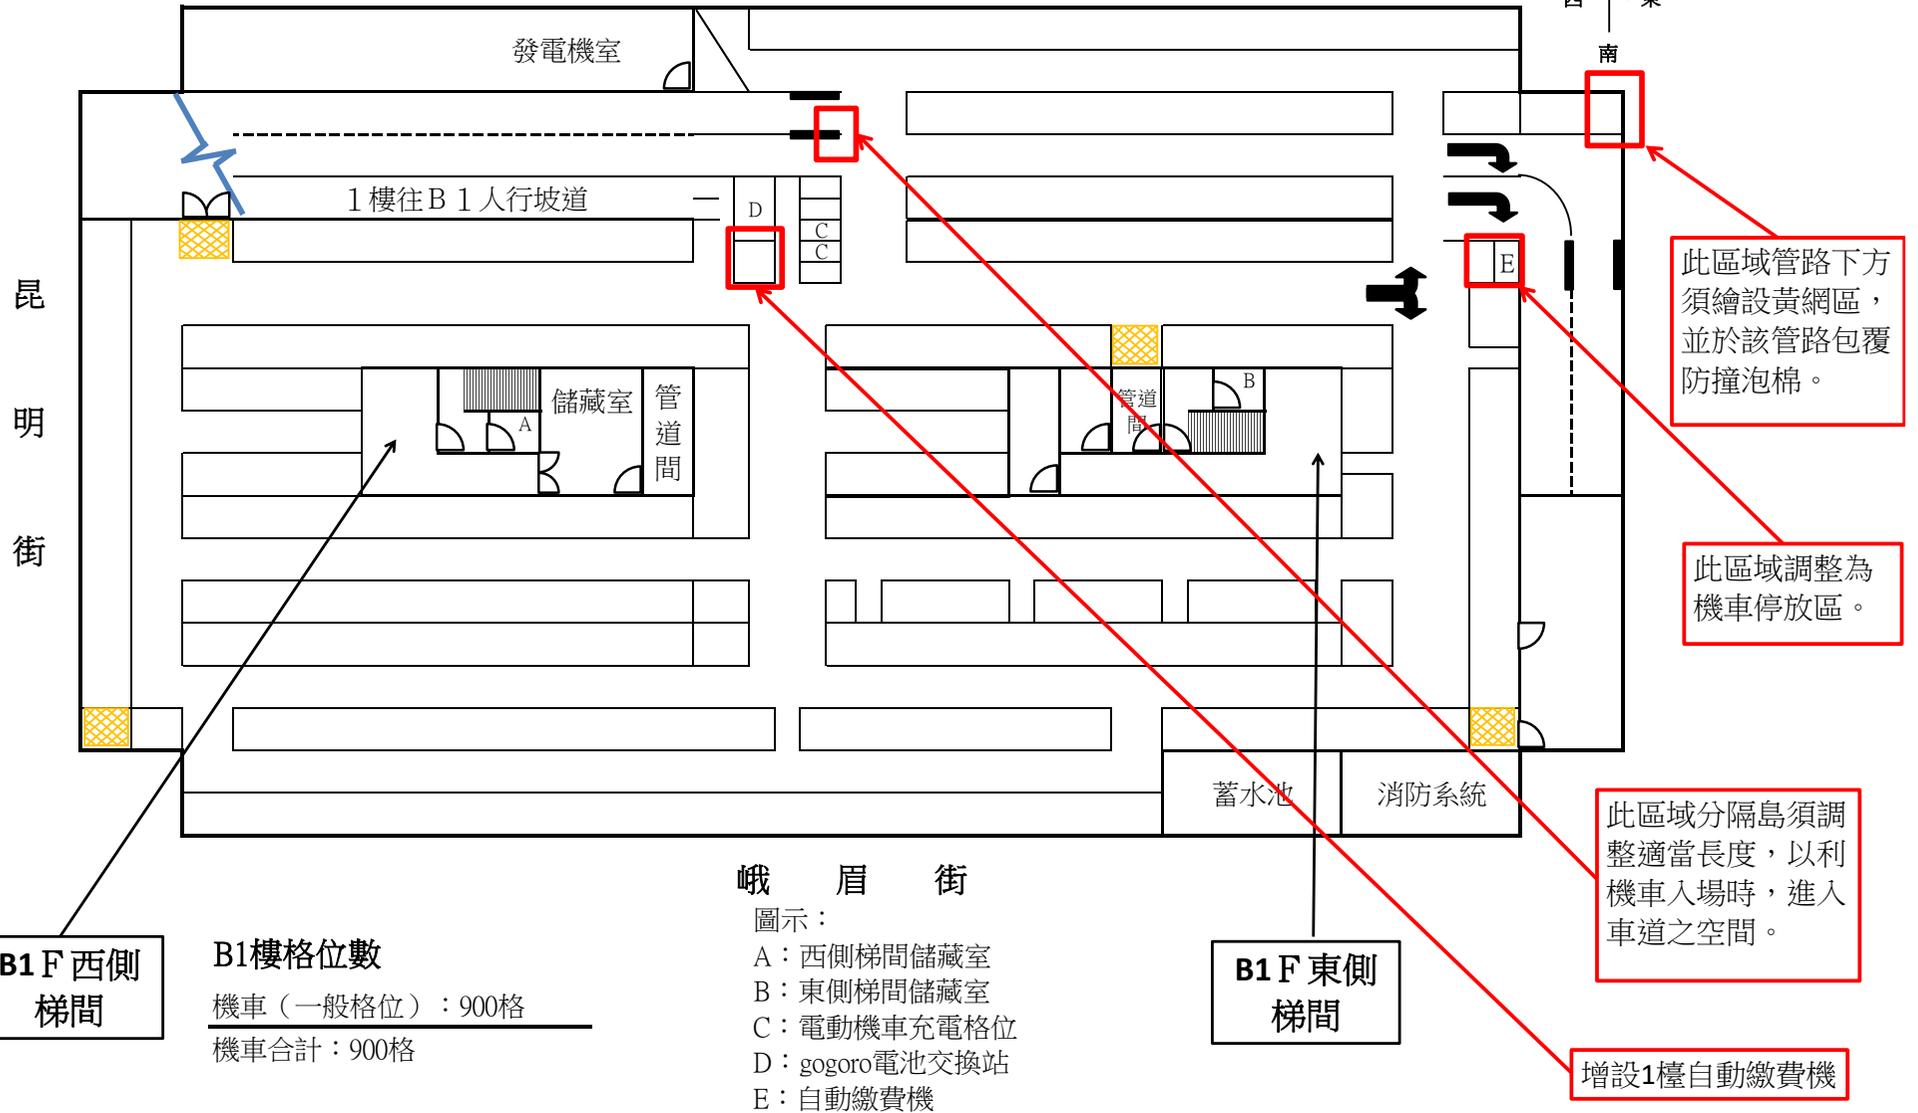

峨眉立體停車場-B1樓示意圖（調整後）

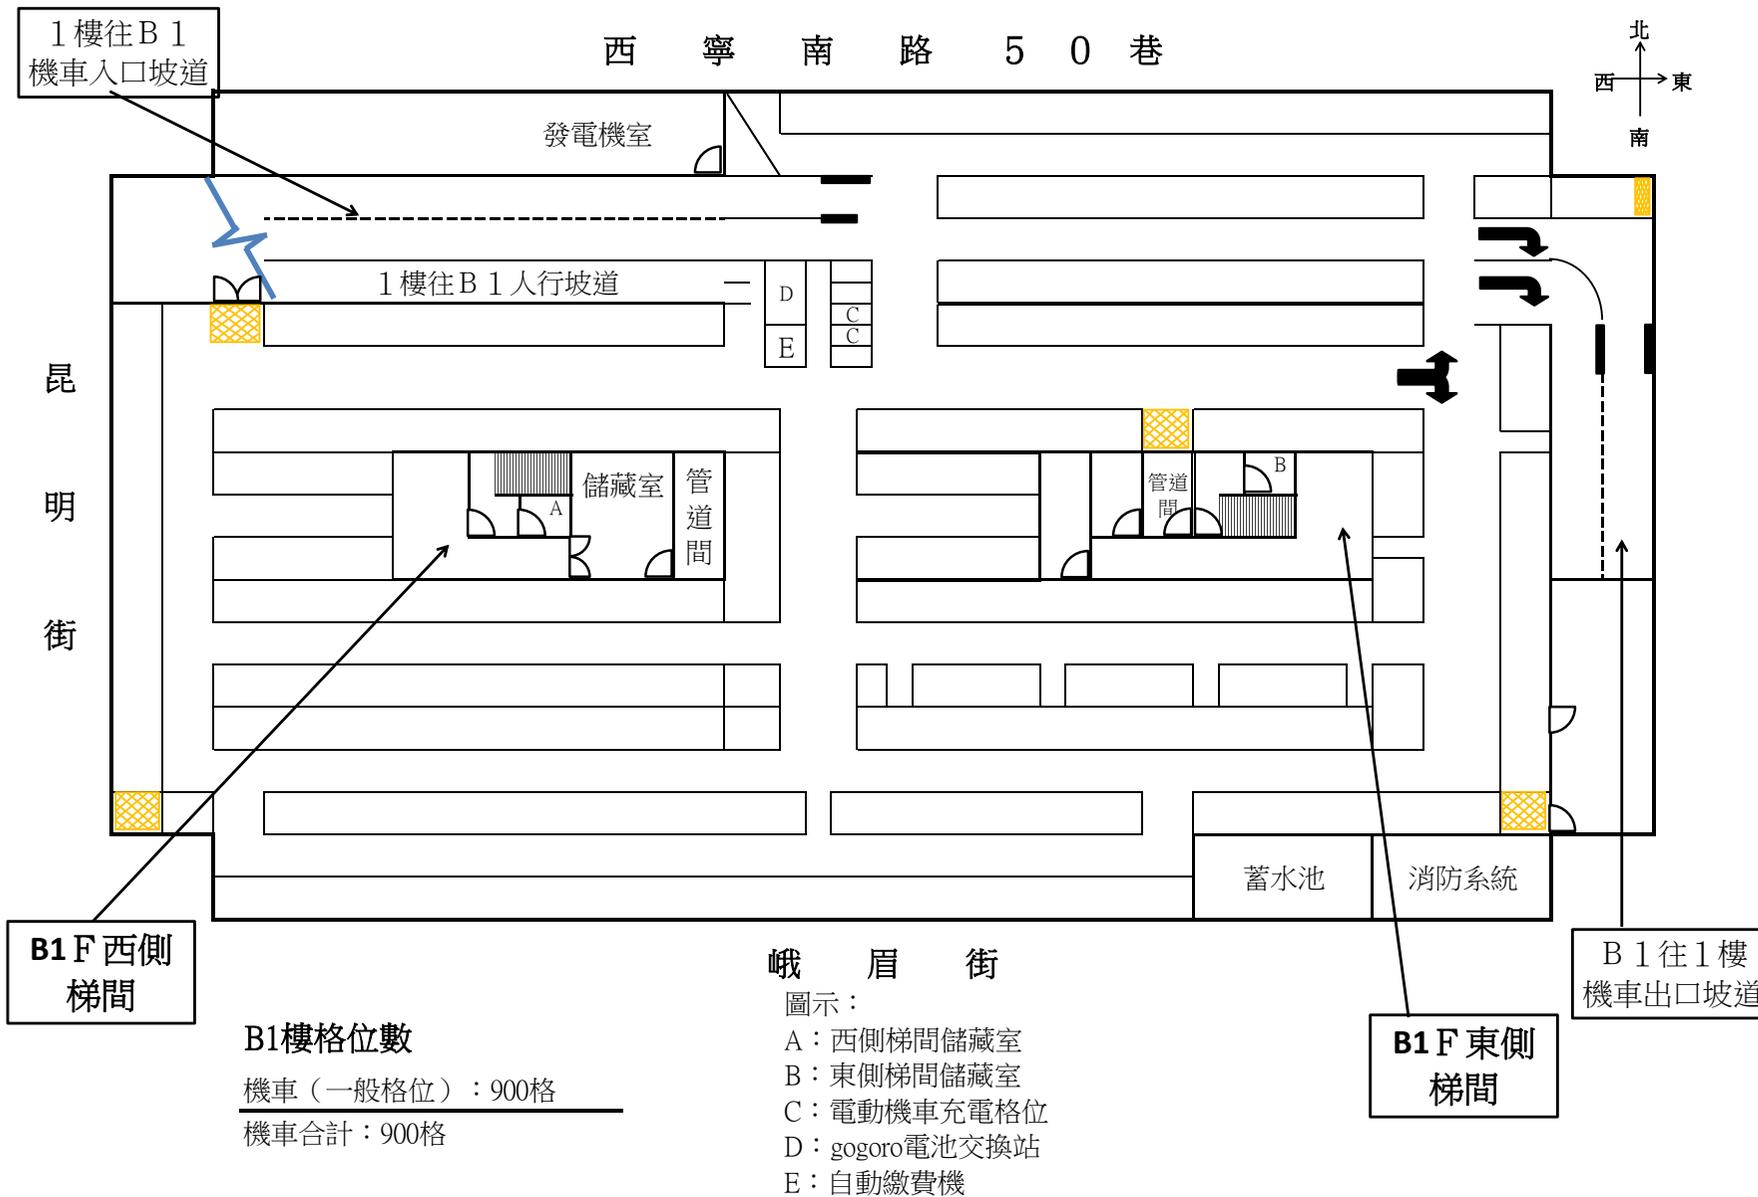

峨眉立體停車場-一樓示意圖 (現況圖)

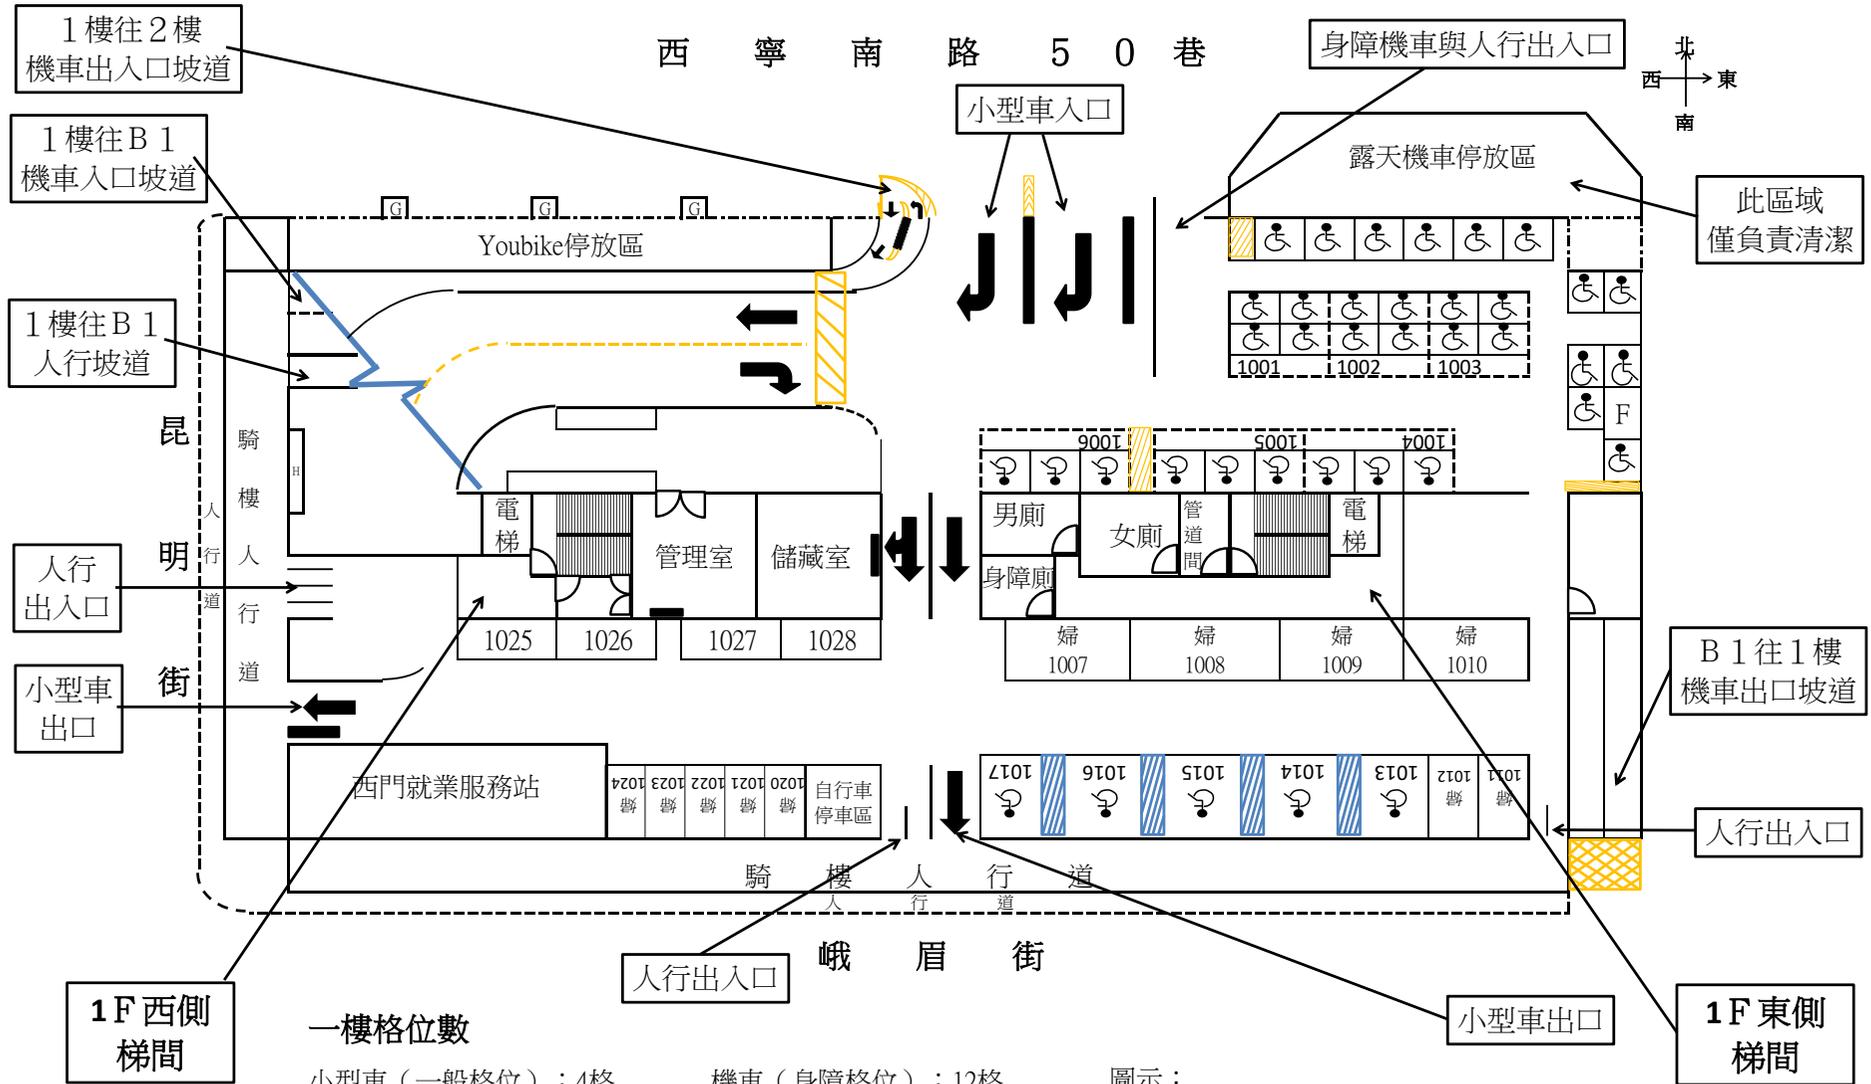


一樓格位數

- 小型車 (一般格位) : 4格
- 小型車 (身障格位) : 11格
- 小型車 (婦幼格位) : 11格
- 小型車合計 : 26格
- 機車 (身障格位) : 12格
- 機車合計 : 12格

圖示：
 F：排風口
 G：花檯
 H：置物箱

峨眉立體停車場一樓示意圖（施作位置）

西寧南路50巷

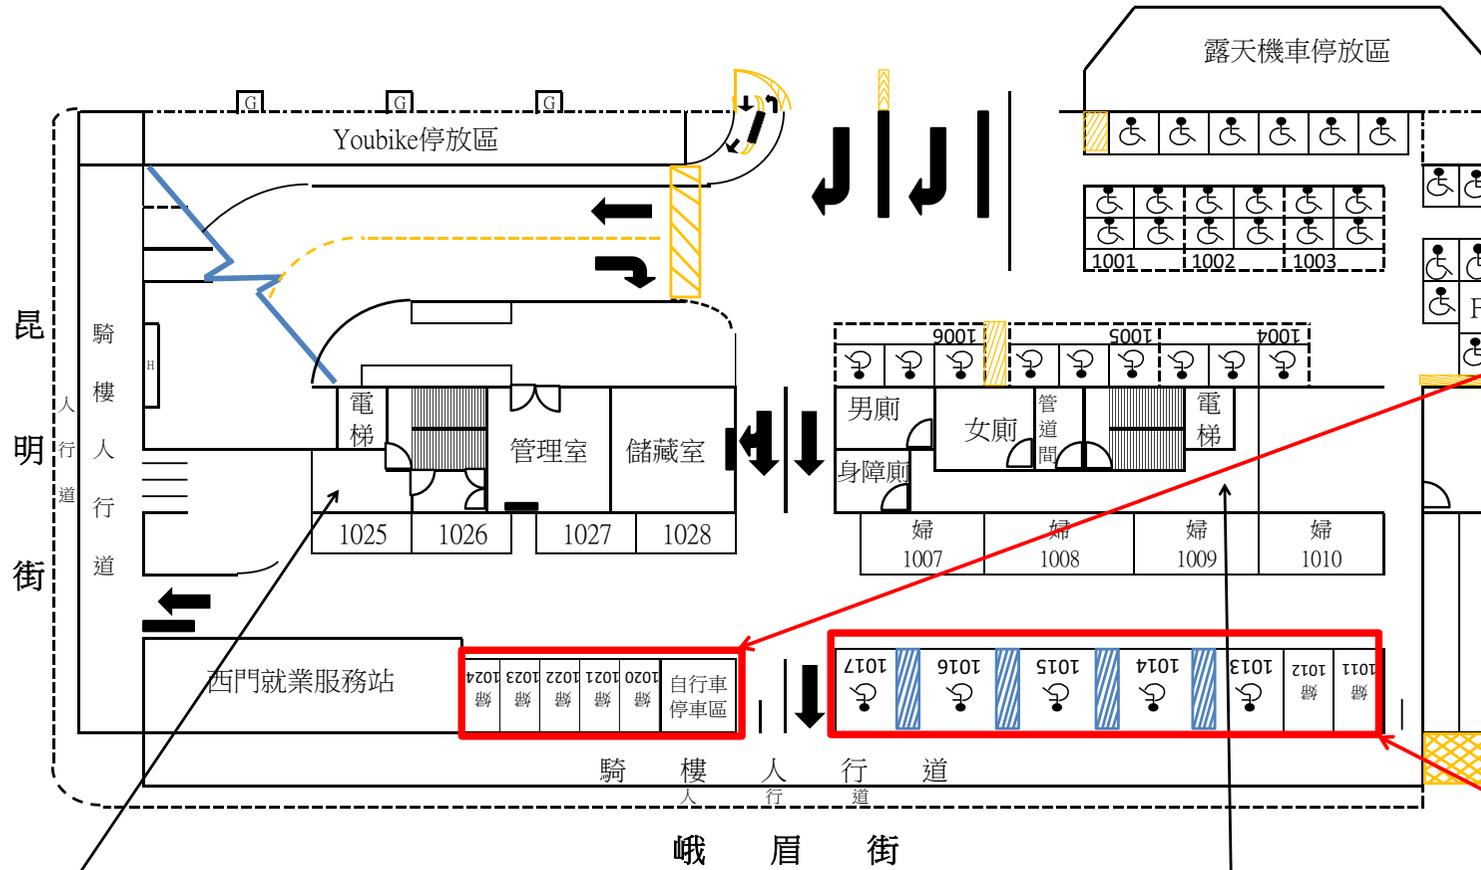

此區域須拆除自行車停車區且將地坪修復後，將該區域及1020-1024號格位（5格）重新依「孕婦及育有6歲以下兒童專用停車位」規範繪設與設置牌面，並須於東西兩側留適當空間，以維護人行安全及設施安全（詳土建工作說明書）。

1011-1017號格位(7格)，須將「孕婦及育有6歲以下兒童專用停車位」(2格)及「身心障礙者專用停車位」(5格)重新繪設，以符合該專用格位設置規範。

1F 西側梯間

1F 東側梯間

一樓格位數


- 小型車（一般格位）：4格
- 小型車（身障格位）：11格
- 小型車（婦幼格位）：11格
- 小型車合計：26格

- 機車（身障格位）：12格
- 機車合計：12格

圖示：
F：排風口
G：花檯
H：置物箱

峨眉立體停車場一樓示意圖（調整後）

西寧南路50巷

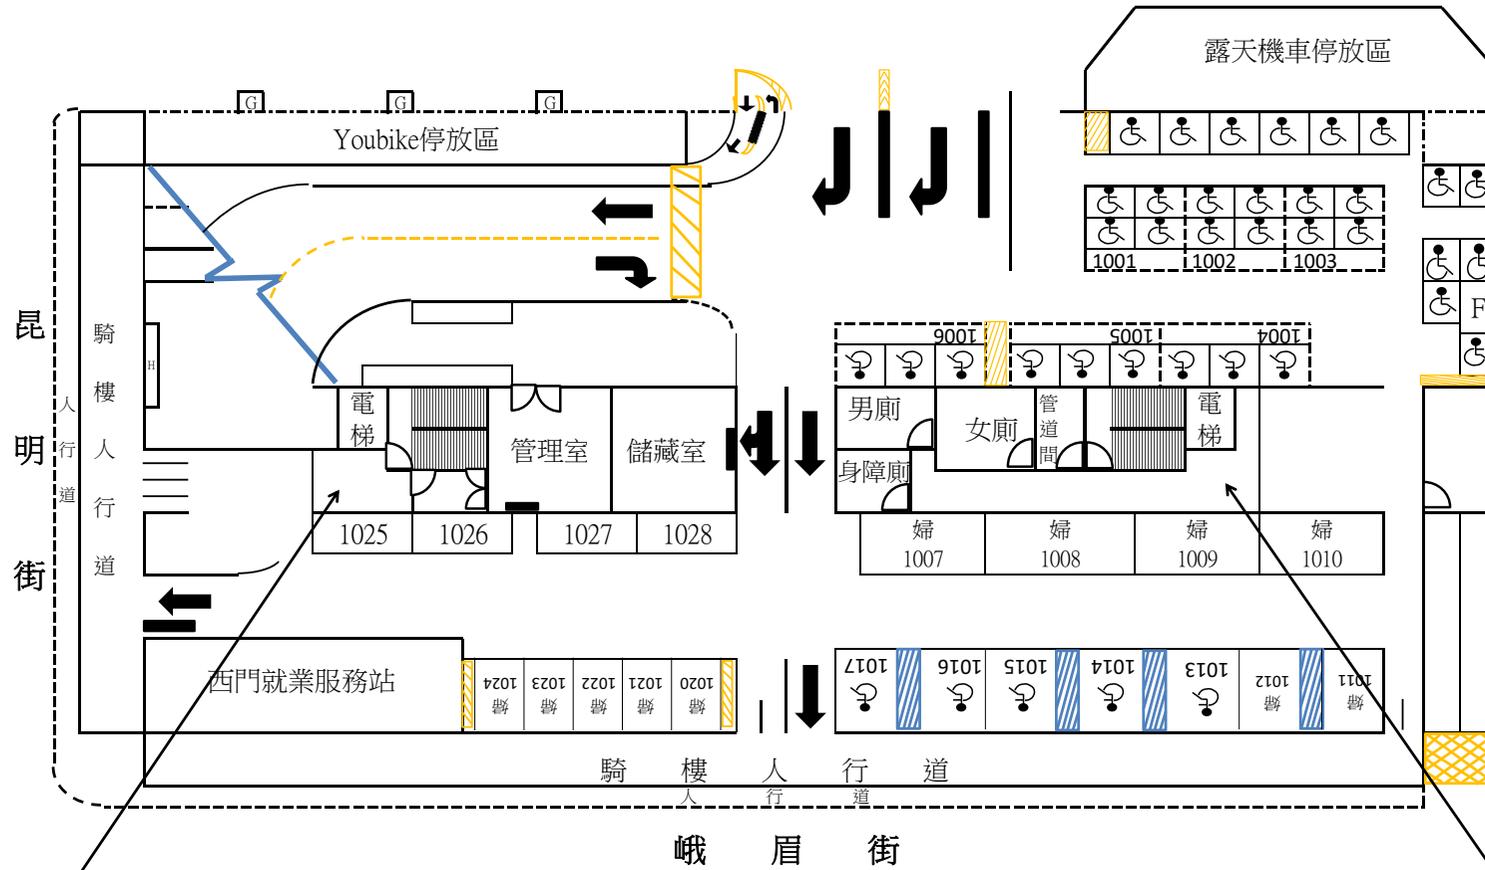

1F 西側
梯間

一樓格位數

- 小型車（一般格位）：4格
- 小型車（身障格位）：11格
- 小型車（婦幼格位）：11格

- 小型車合計：26格

- 機車（身障格位）：12格


- 機車合計：12格

- 圖示：
- F：排風口
 - G：花檯
 - H：置物箱

1F 東側
梯間

峨眉立體停車場-二樓示意圖

西寧南路50巷

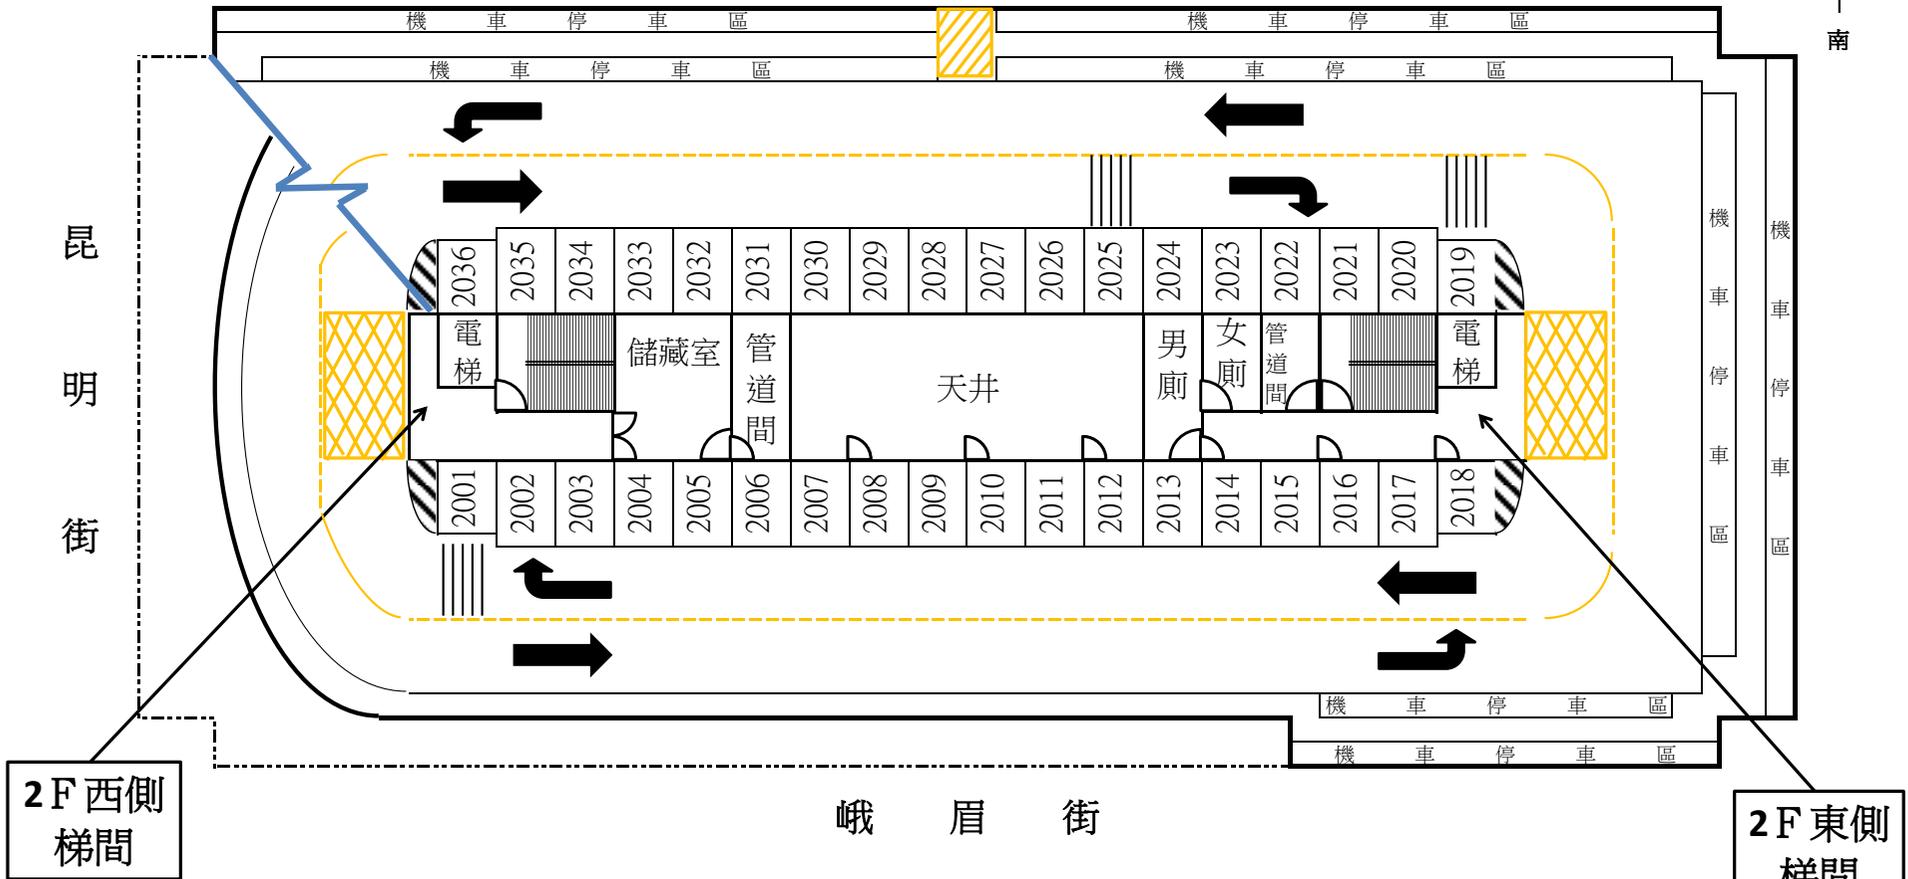

二樓格位數

小型車（一般格位）：36格


機車（一般格位）：308格

小型車合計：36格

機車合計：308格

峨眉立體停車場-三樓示意圖

西寧南路50巷

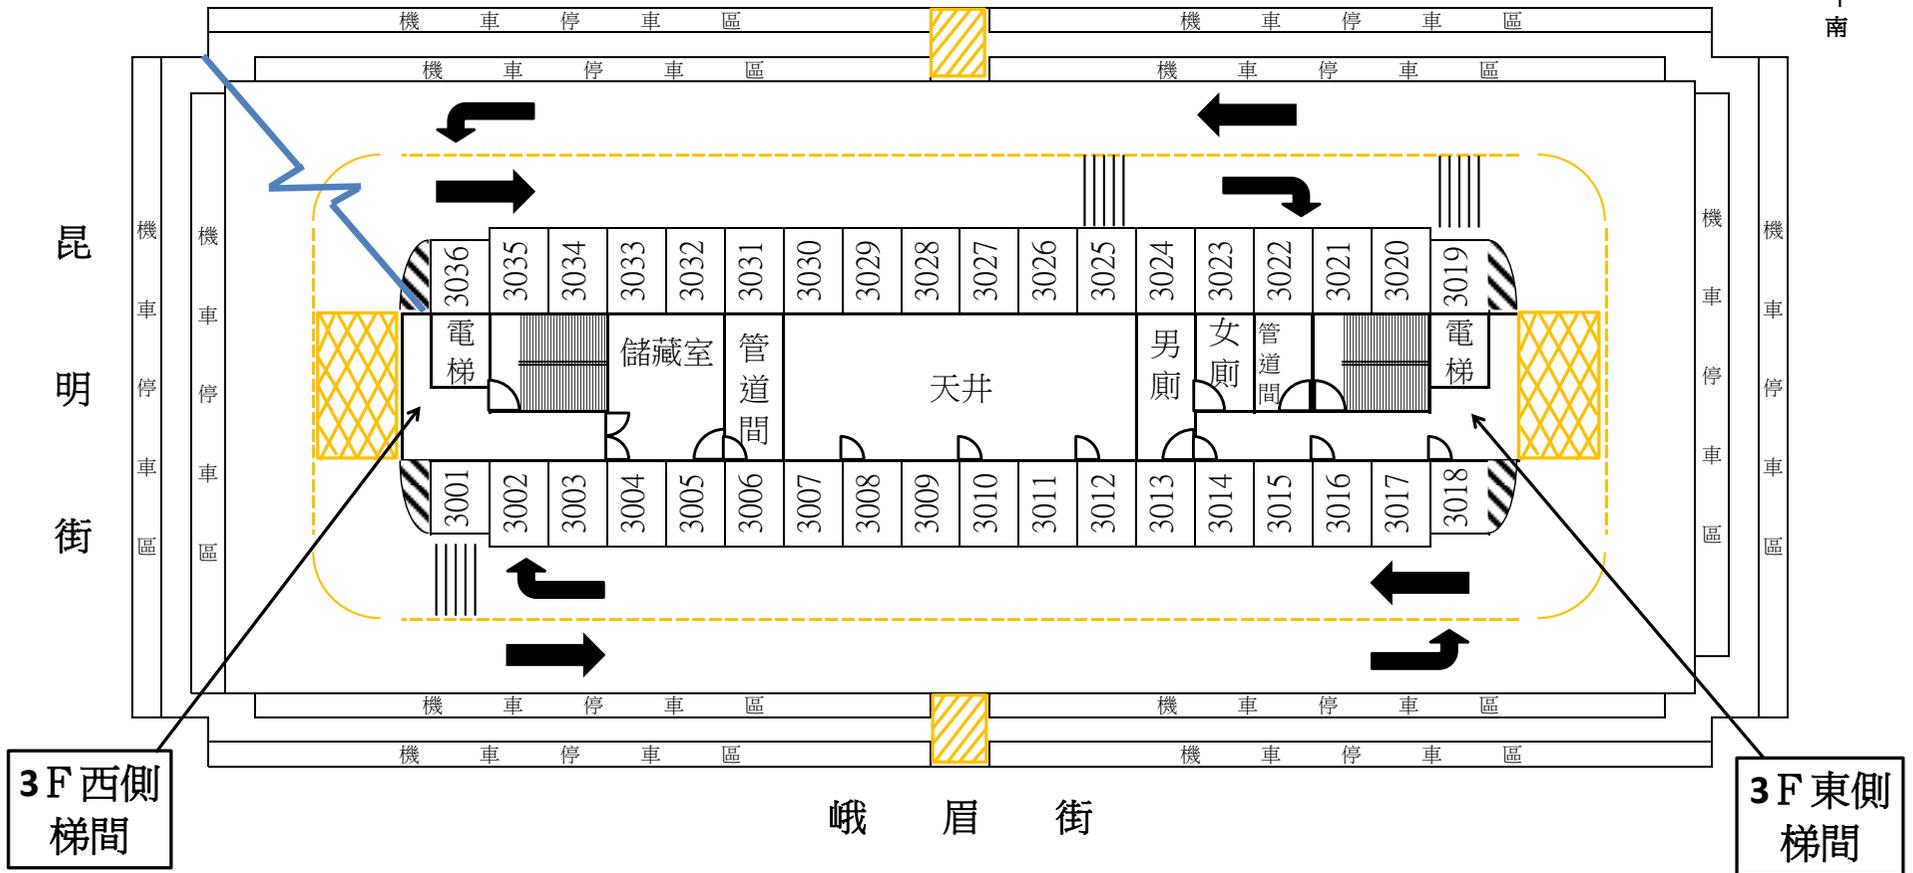

三樓格位數

小型車（一般格位）：36格


小型車合計：36格

機車（一般格位）：388格

機車合計：388格

峨眉立體停車場-四樓示意圖

西 寧 南 路 5 0 巷

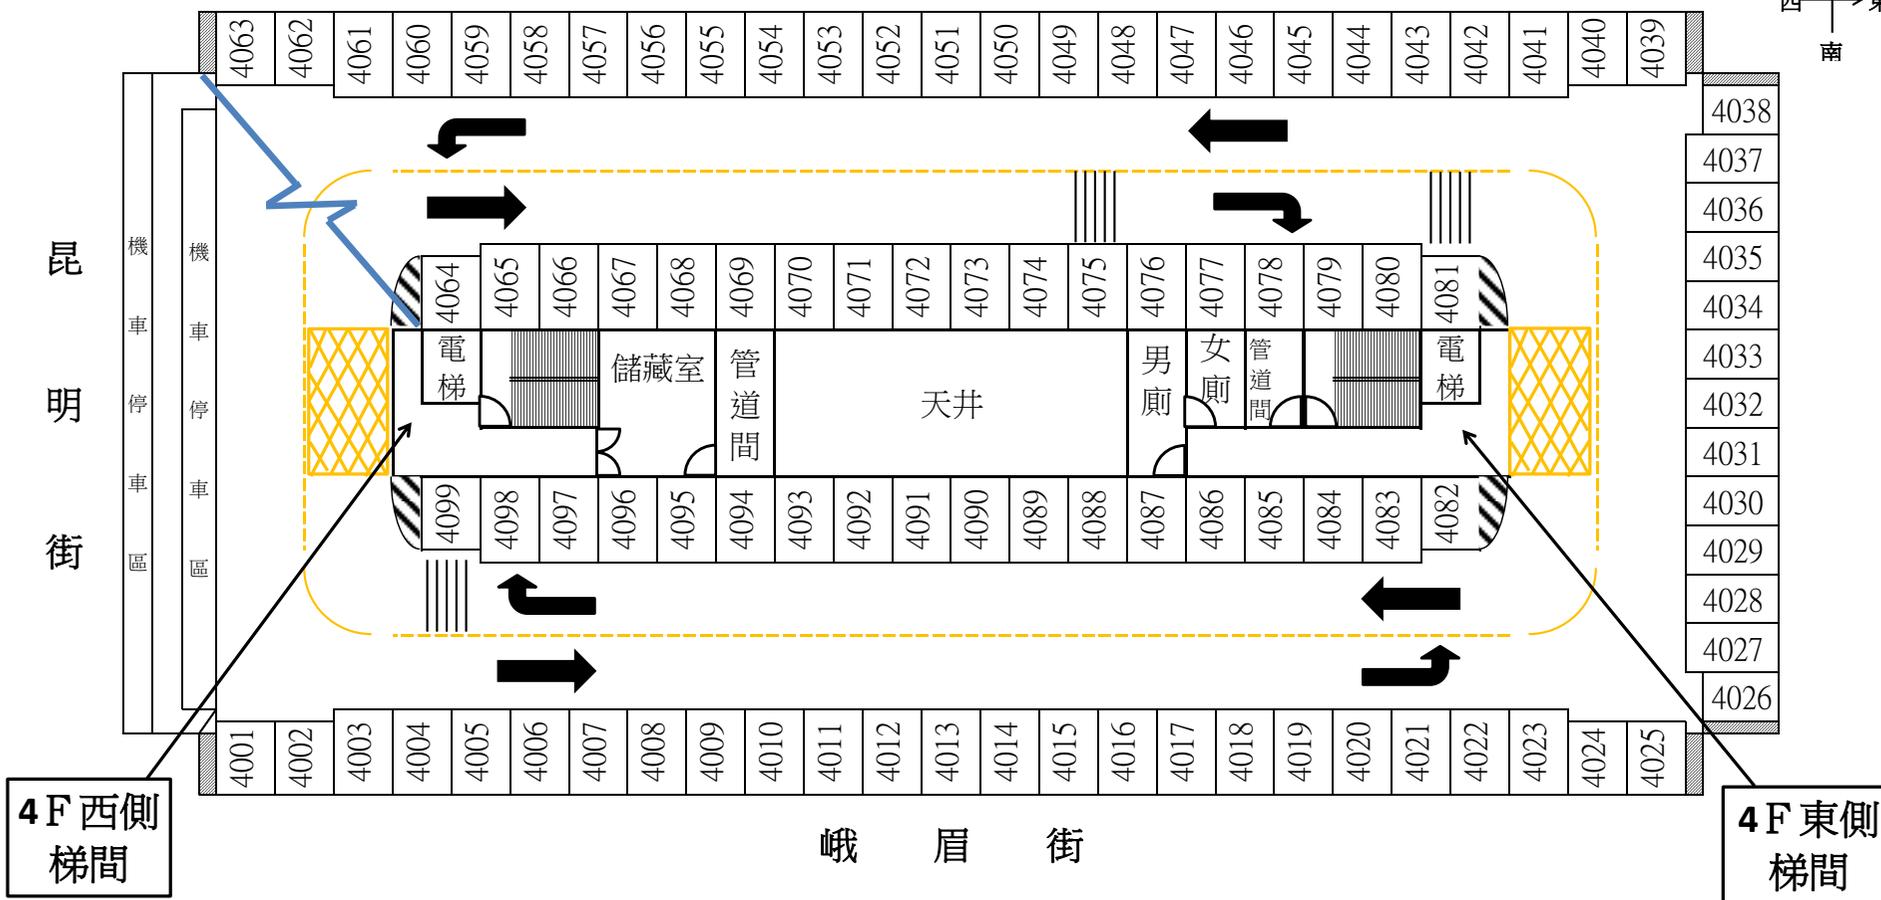

四樓格位數

小型車（一般格位）：99格


機車（一般格位）：45格

小型車合計：99格

機車合計：45格

峨眉立體停車場-五樓示意圖

西 寧 南 路 5 0 巷

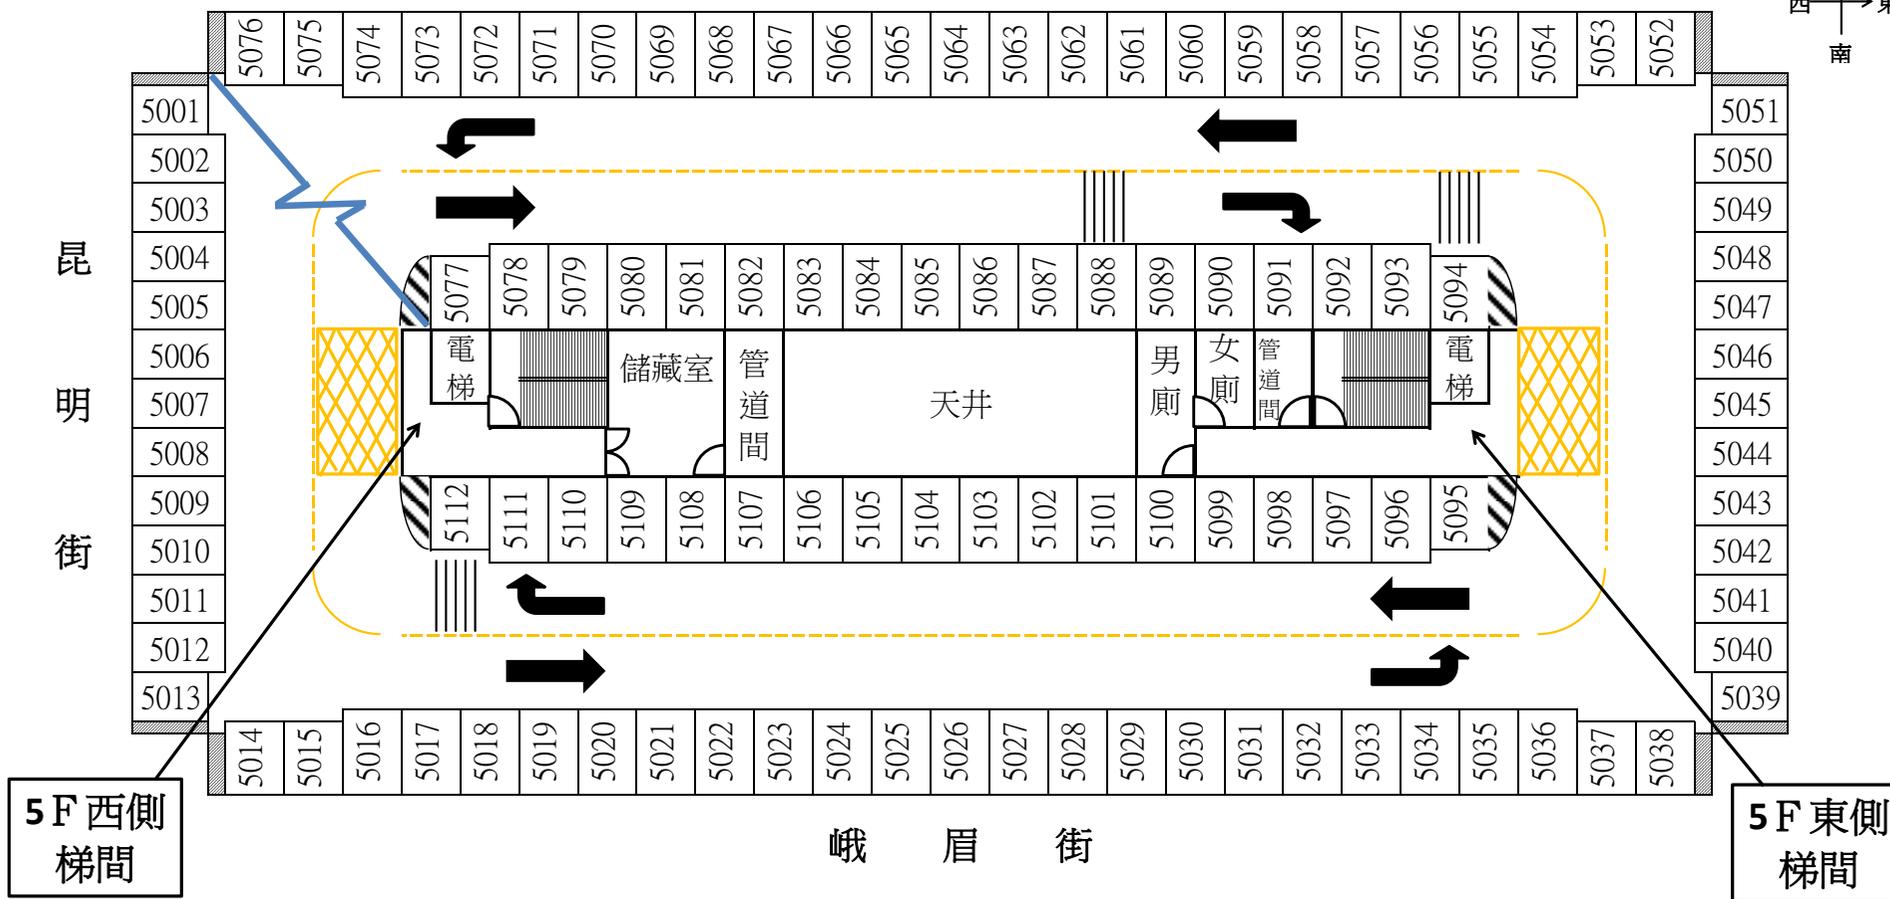


五樓格位數

小型車（一般格位）：112格

小型車合計：112格

峨眉立體停車場-六樓示意圖

西寧南路50巷

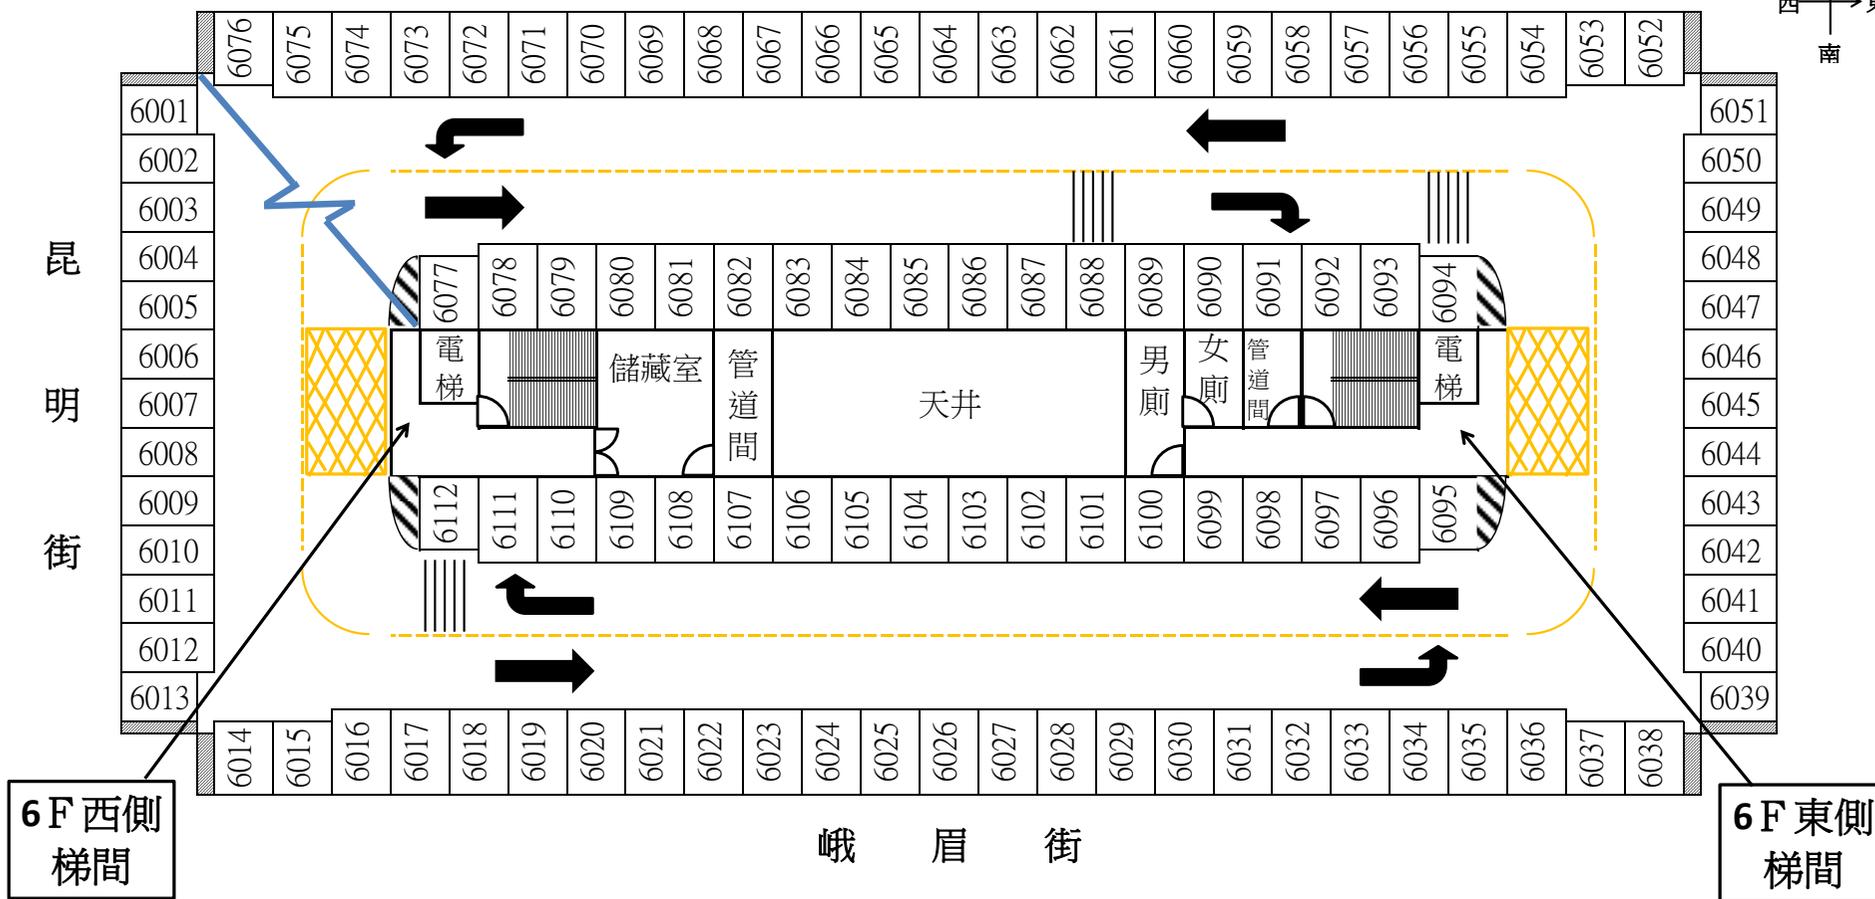


六樓格位數

小型車（一般格位）：112格

小型車合計：112格

峨眉立體停車場-七樓示意圖

西寧南路50巷

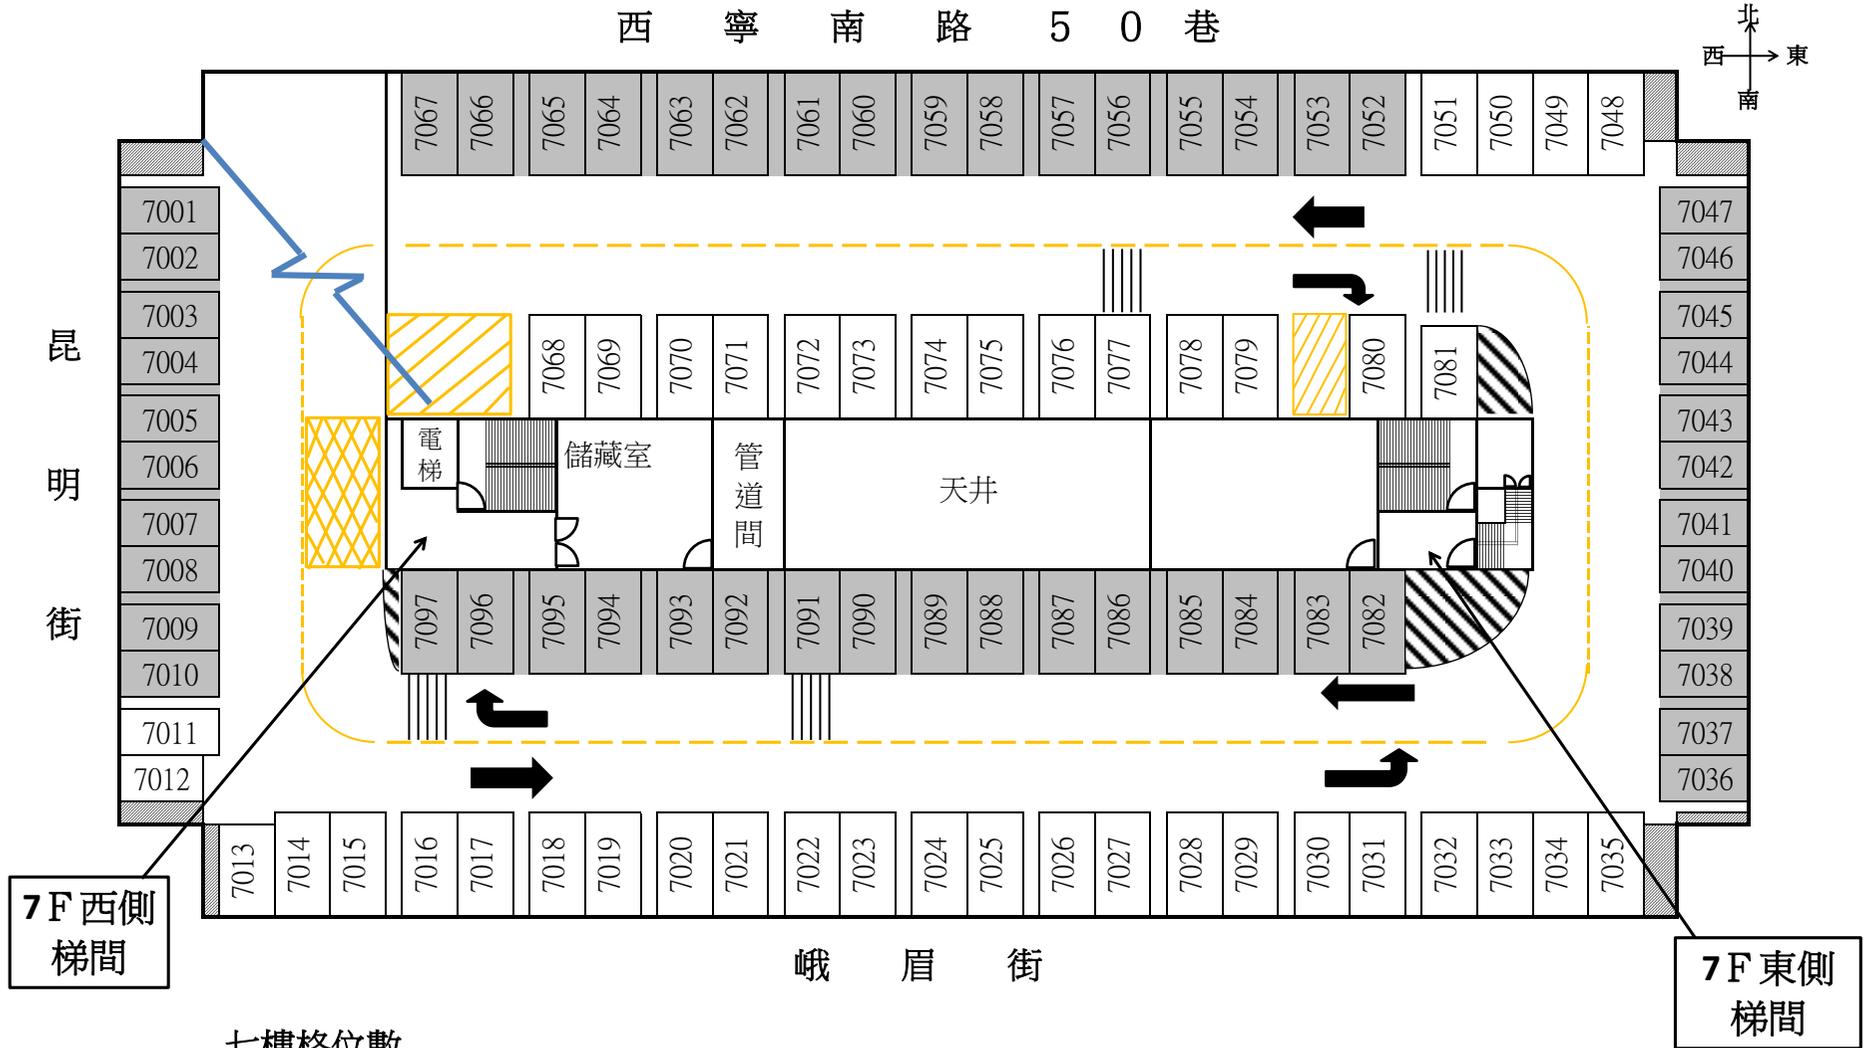

七樓格位數

小型車（一般格位）：97格

小型車合計：97格

峨眉立體停車場-八樓示意圖

西 寧 南 路 5 0 巷

