


景興路46巷 景華公園地下停車場B2F示意圖(調整後現況圖)

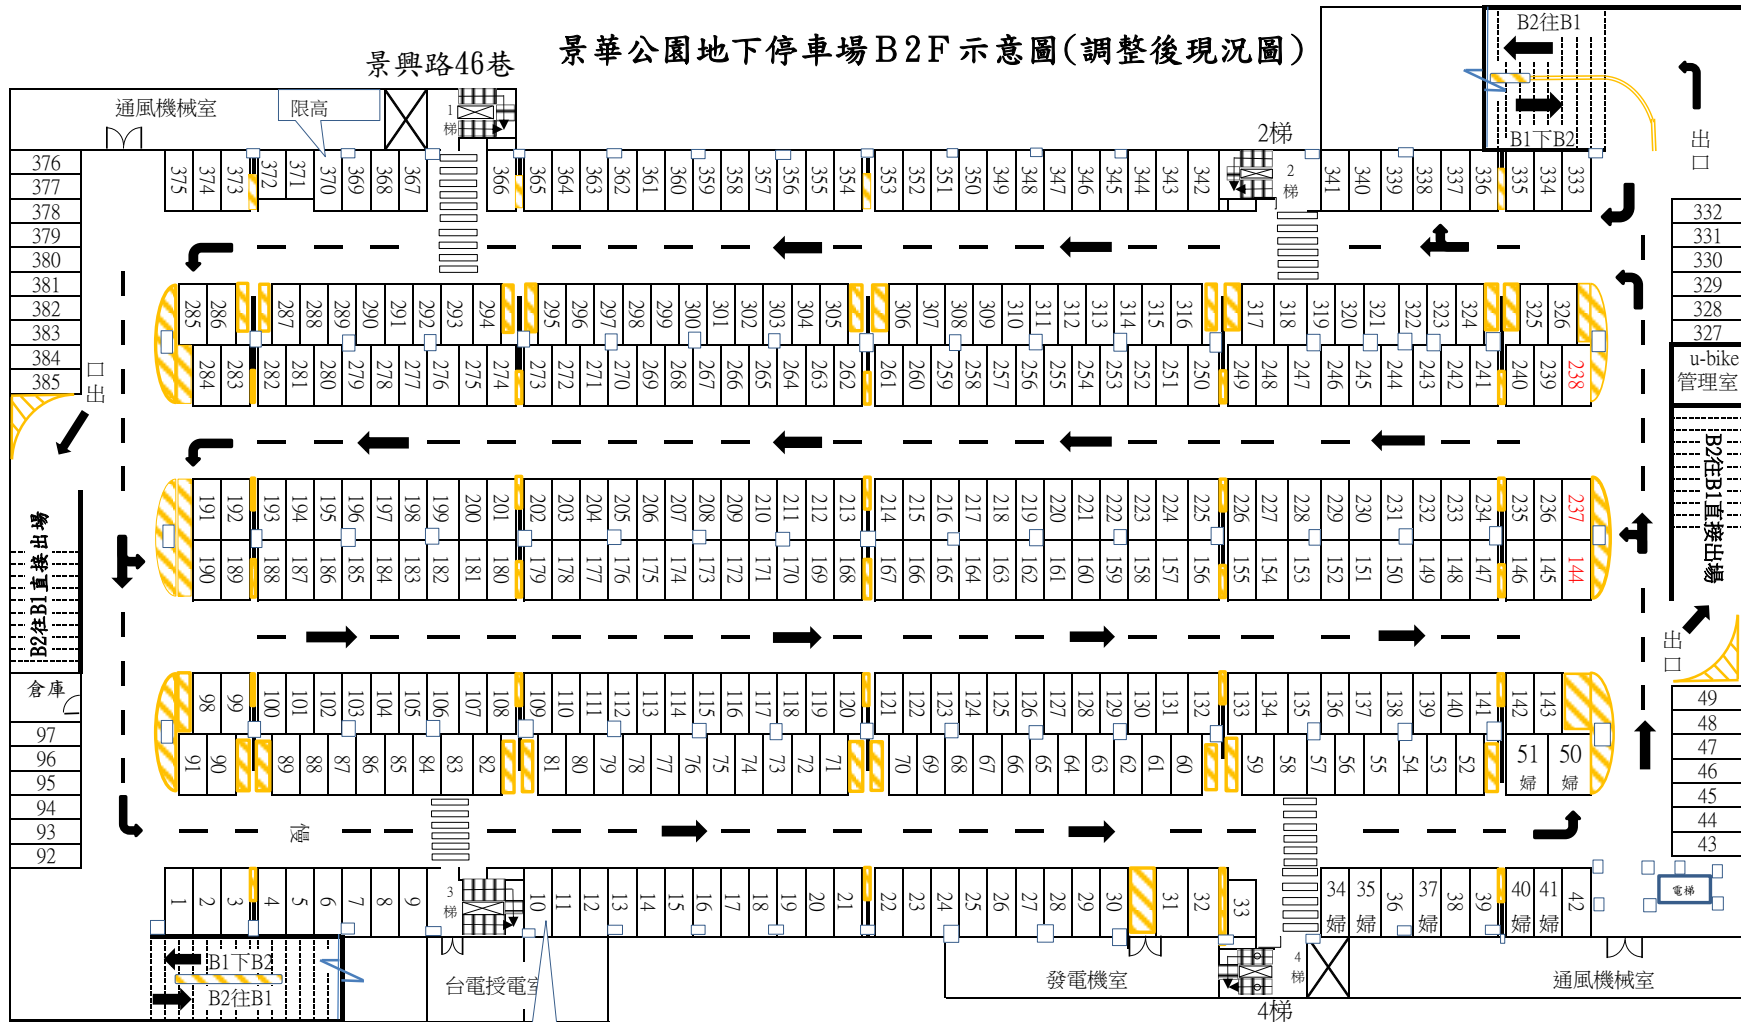

景華街

B2F 格位數

小型車(一般格位)：378格

小型車(孕婦格位)：7格

小型車合計：385格

備註(2個月內)：

1、本樓層**全場**格位與框線、地面所有行車標示、標線、黃網線等需依現況重新補繪。

2、本樓層**格位編號**應依「B2F示意圖(調整後現況圖)」