市民大道延吉段停車場-地面層示意圖

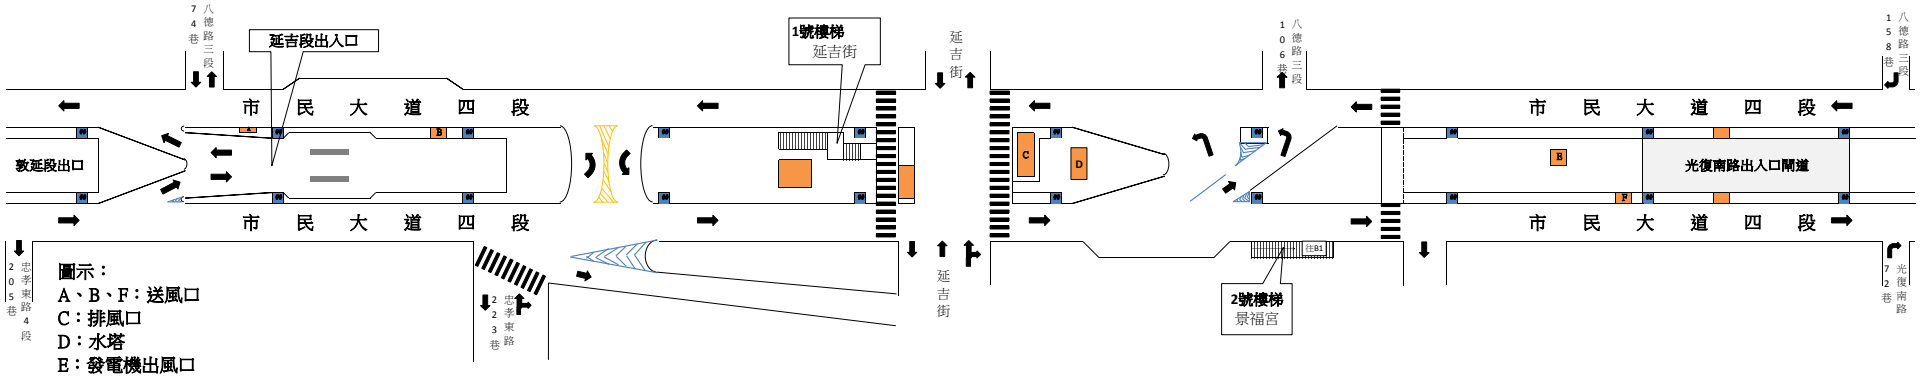

市民大道延吉段停車場-Ｂ１層示意圖(現況圖)

延吉段
小型車(一般格位)：73格
小型車(身障格位)：2格
小型車(婦幼格位)：4格
小型車合計：79格
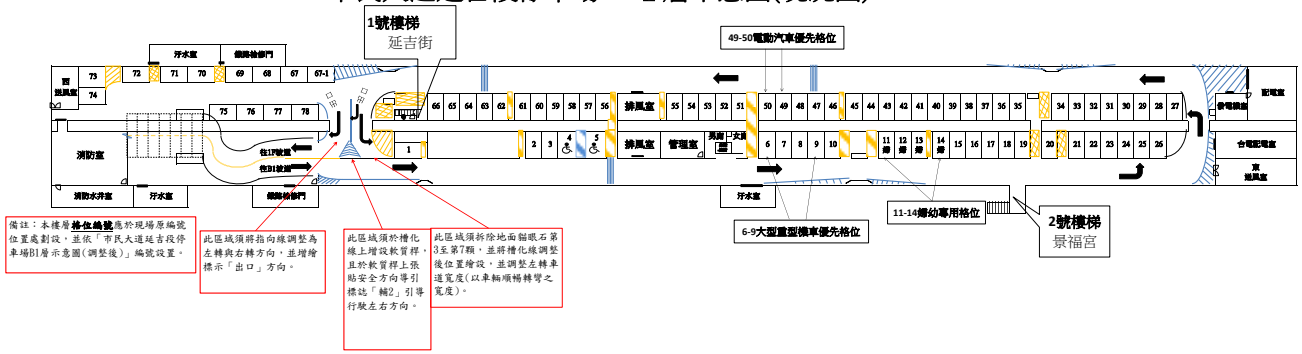
圖示：
@：倉庫