

北投市場整修統包工程(含中繼市場) 磺港平面停車場取消及周邊交通管制措施說明 2021.12.20




臺北市市場處

Taipei City Market Administration Office




迴轉道取消前設置4處宣導布條

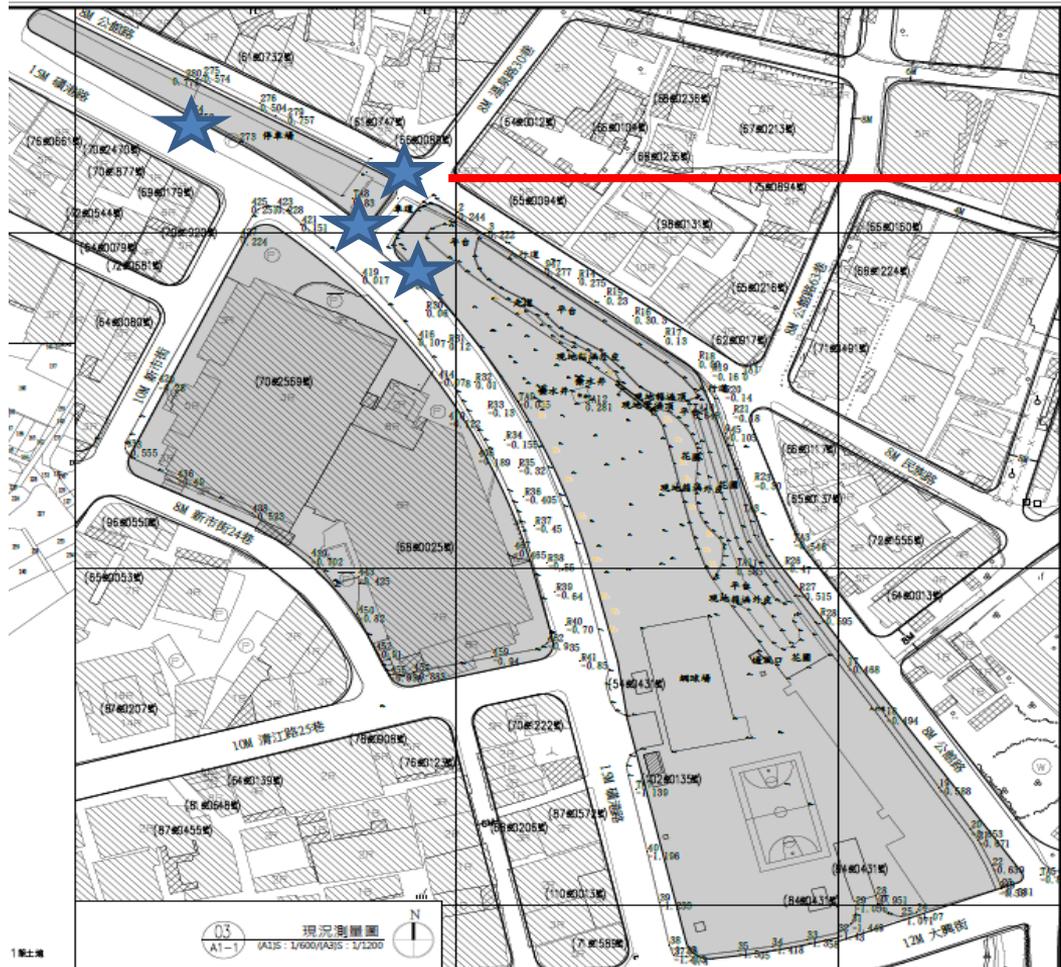


宣導布條內容：
因北投市場中繼市場施工，原迴轉道
預計於12/27取消並圍設甲種圍籬，
施工期間請改道通行，造成不便請見
諒。

北投市場整修(含中繼市場)統包工程

本案交通技師於未來北投中繼市場興建之交通評估與策略

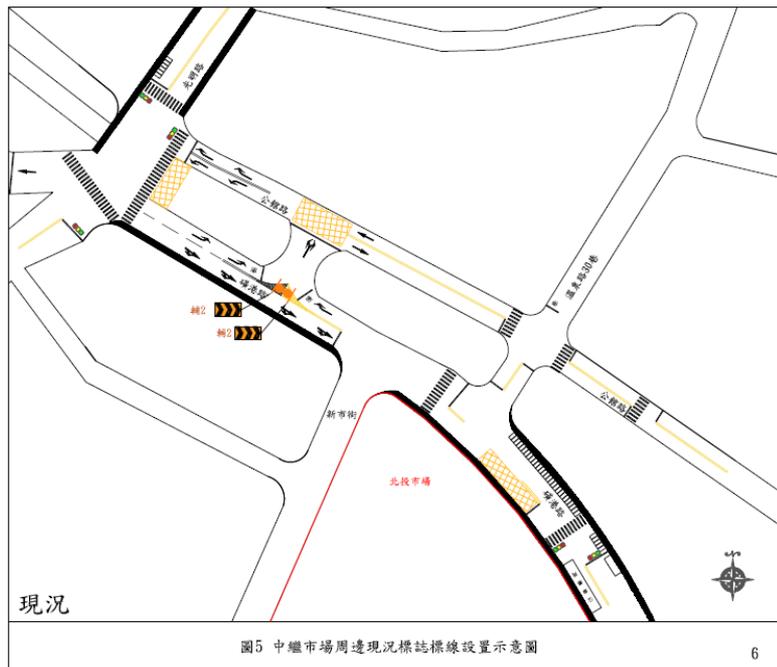


開發前

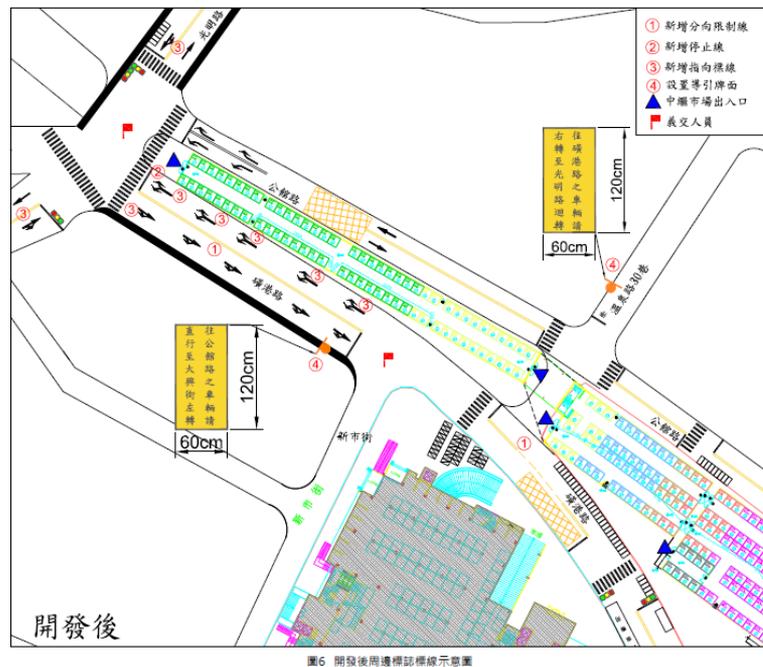

開發後

北投市場整修(含中繼市場)統包工程

標誌標線說明

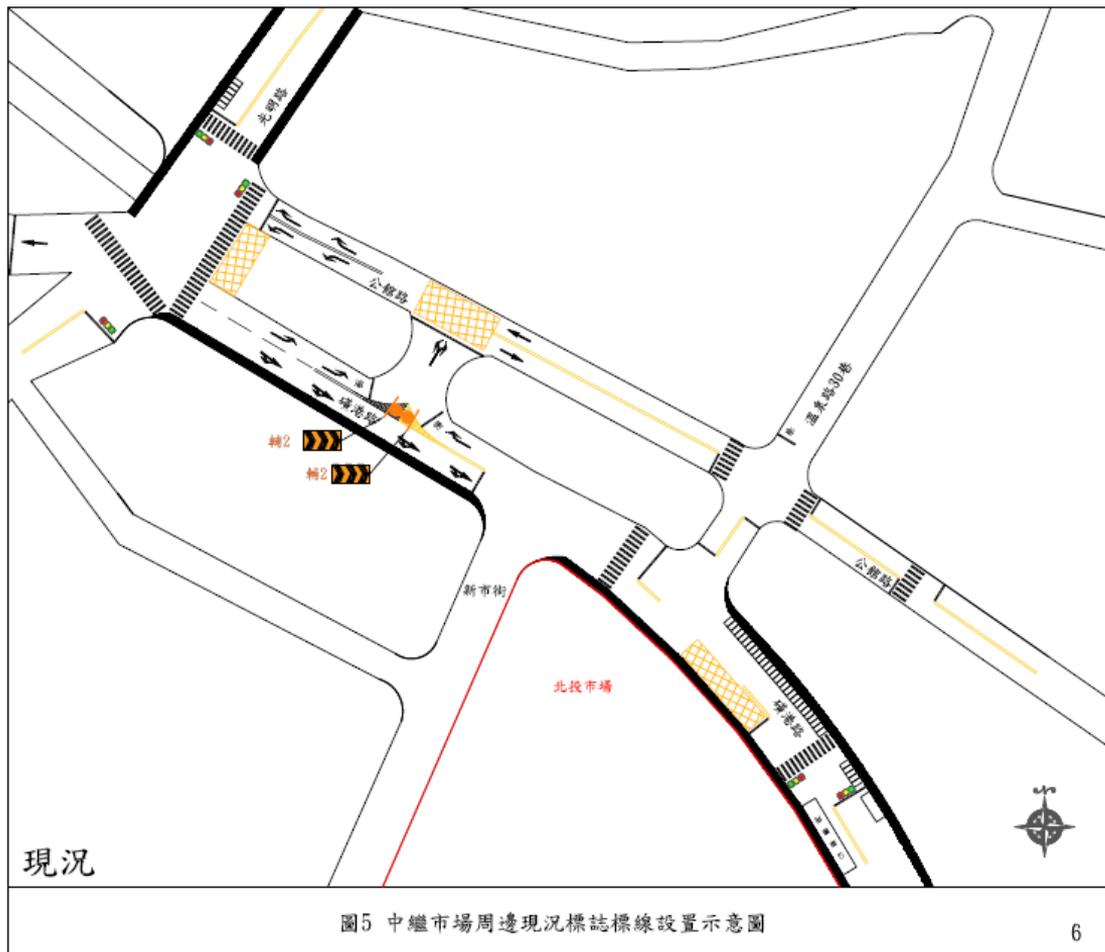

標誌標線說明

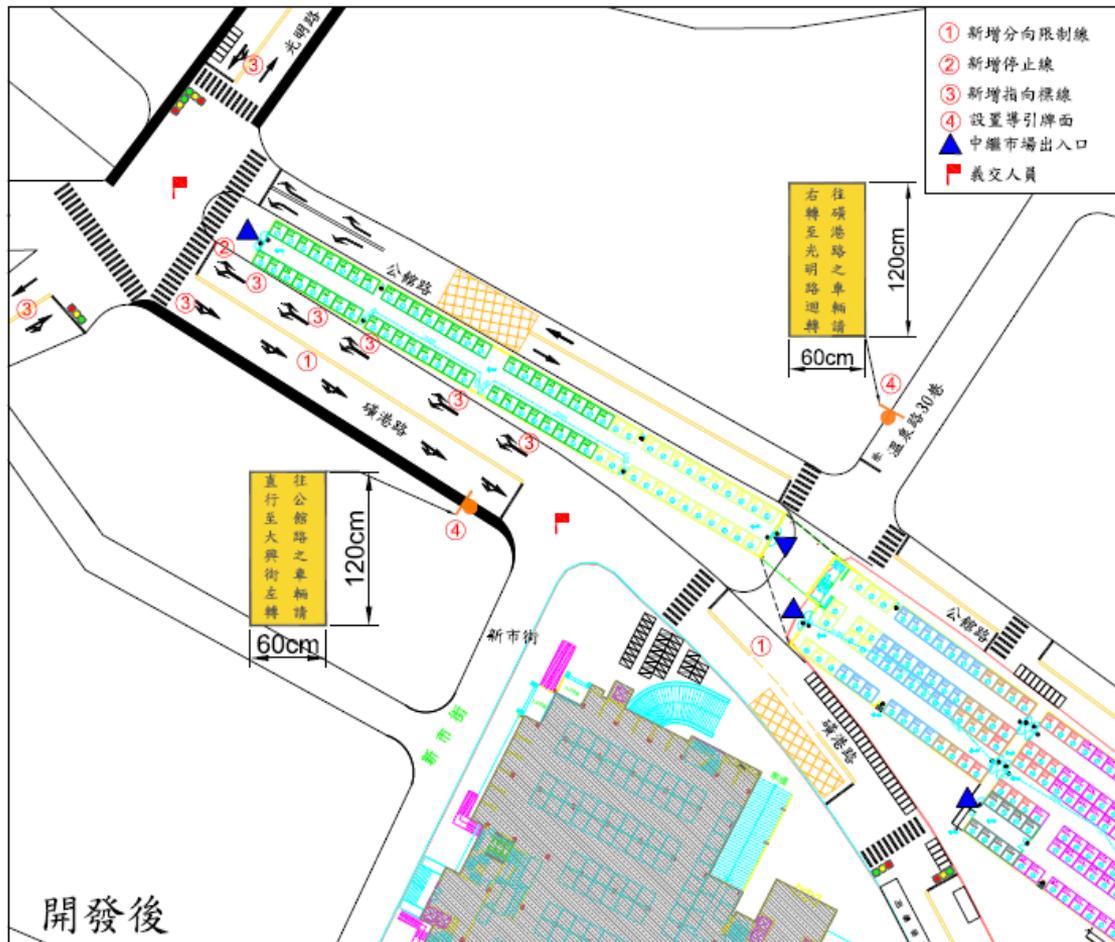


圖6 開發後周邊標誌標線示意圖

北投市場整修(含中繼市場)統包工程

標誌標線說明


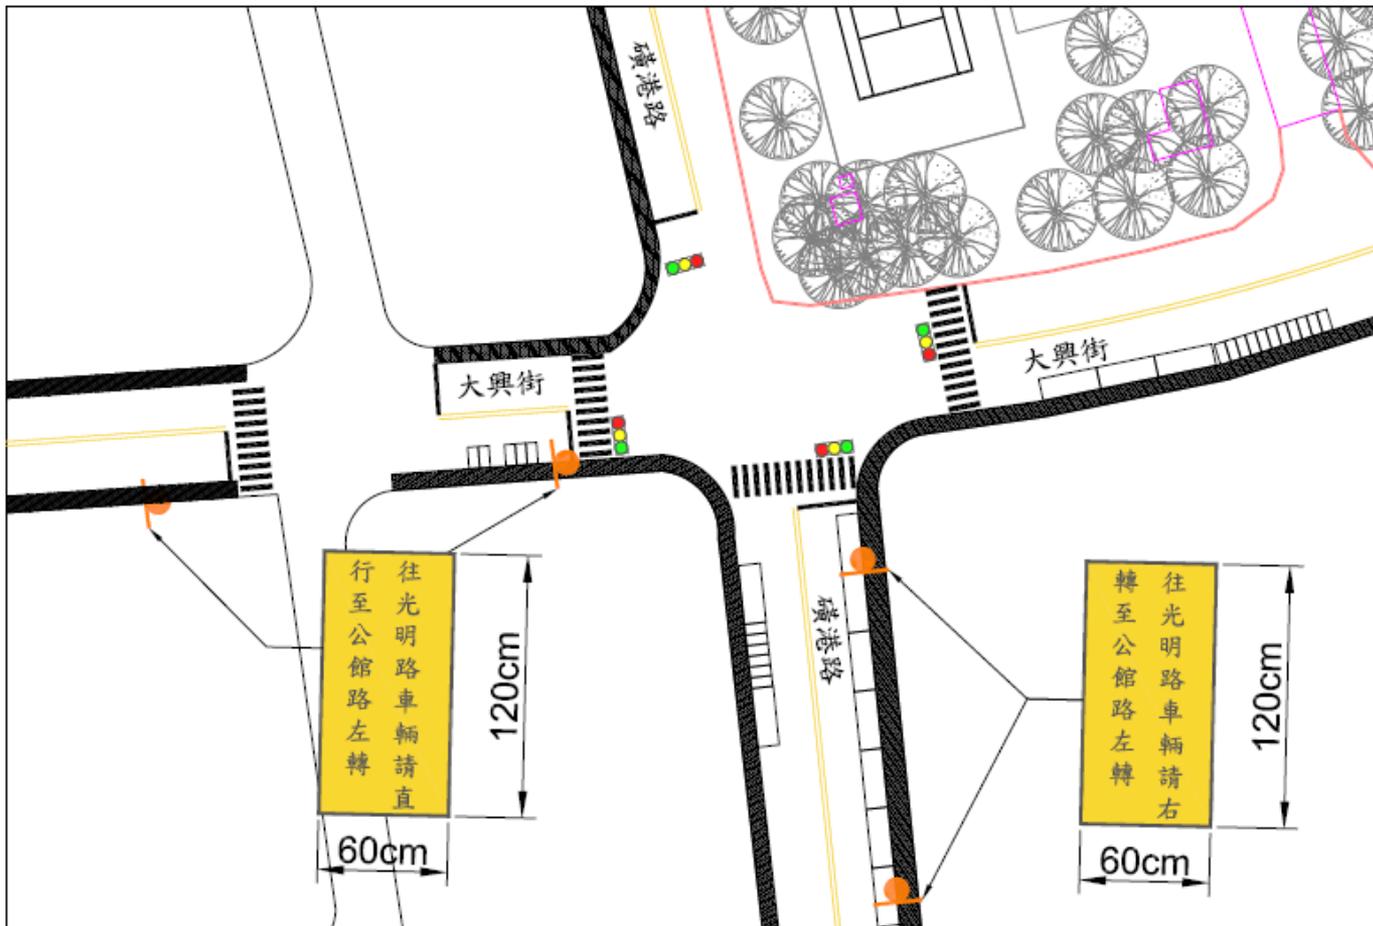


圖7 大興街導引牌面示意圖

北投市場整修(含中繼市場)統包工程

標誌標線說明

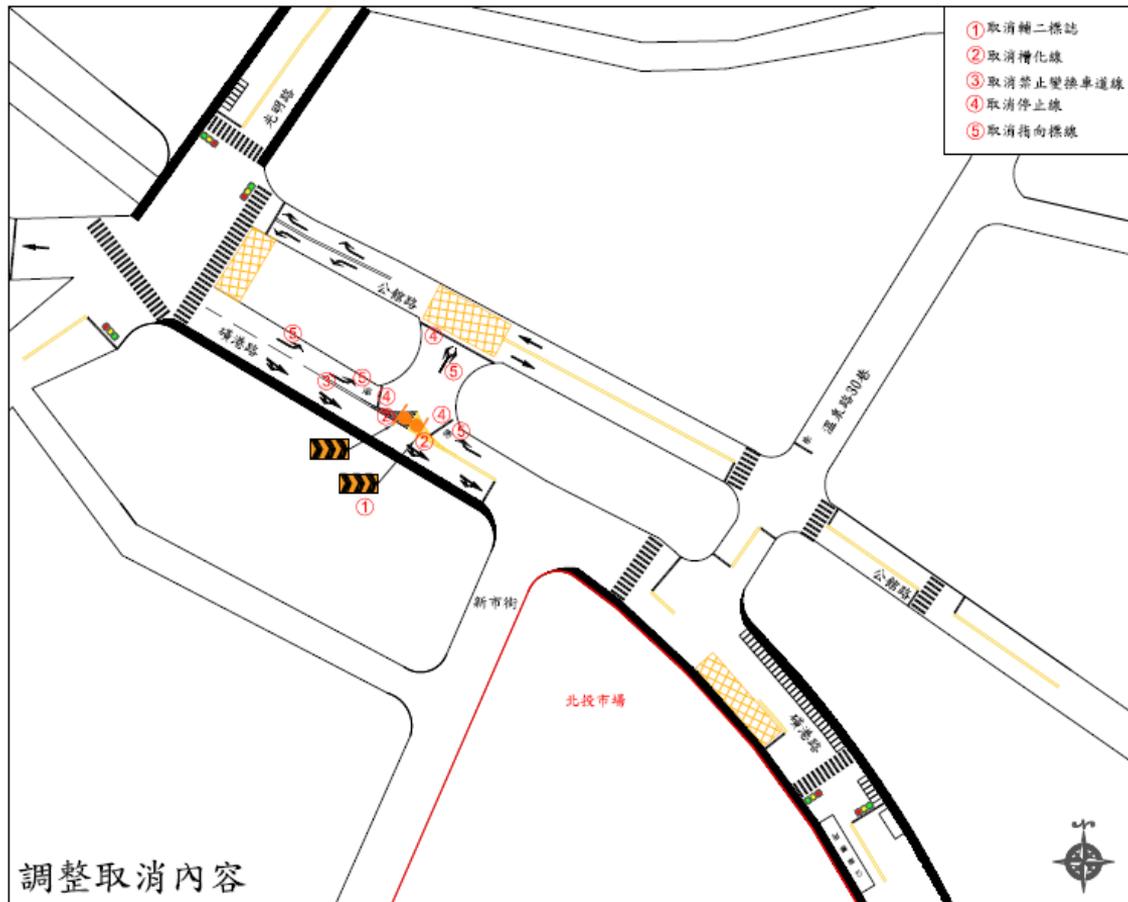

調整取消內容

圖8 中繼市場周邊標誌標線調整取消示意圖