

112 年第 1 次修正路段

	行政區	編號	道路名稱	道路長度	道路起點	道路終點
修正	北投區	BT-082	竹子湖支線-5	288 215	支線 0+980 左叉路口 (25.172770, 121.533167)WGS84	道路端點 (25.1718062,121.5314775)WGS84 道路端點(不含石板面及橋梁) (25.171700,121.531800)WGS84
修正	北投區	BT-095	湖底主線-2	72 68	主線 0+950 左叉路口 (25.150503, 121.538293)WGS84	道路端點(25.150382,-121.537639)WGS84 湖底路 66 號旁(AC 路面止)(25.150348, 121.537694)WGS84
修正	內湖區	NH-001A	內湖山區道路 A	1351 1,328	內湖路一段 91 巷 106-2 號 內湖路一段 91 巷 106-2 號(25.089566, 121.562864)WGS84	(25.094217, 121.564415)WGS84
修正	內湖區	NH-020	成功路二段 510 巷	82 78	(25.073973, 121.588973)WGS84	成功路二段與成功路二段 510 巷交叉入口 成功路二段與成功路二段 510 巷交叉入口 (25.073928, 121.589824)WGS84
新增	文山區	WS-102	阿柔洋產業道路	1,183	指南路三段開天宮大榕樹前交叉口(24.969969, 121.608636)WGS84	臺北市與新北市交界 (24.973378, 121.614518)WGS84


一、修正：BT-082_竹子湖支線-5，終點座標及長度有誤(不含石板路面及橋樑)，長度修正為 215m。



三、修正 NH-001A_內湖山區道路 A，原起點位置涉計畫道路範圍，故修正起點位置及長度修正為 1,328m。



四、修正 NH-020_成功路二段 510 巷，原起點位置涉計畫道路範圍，故修正起點位置及長度修正為 78m。

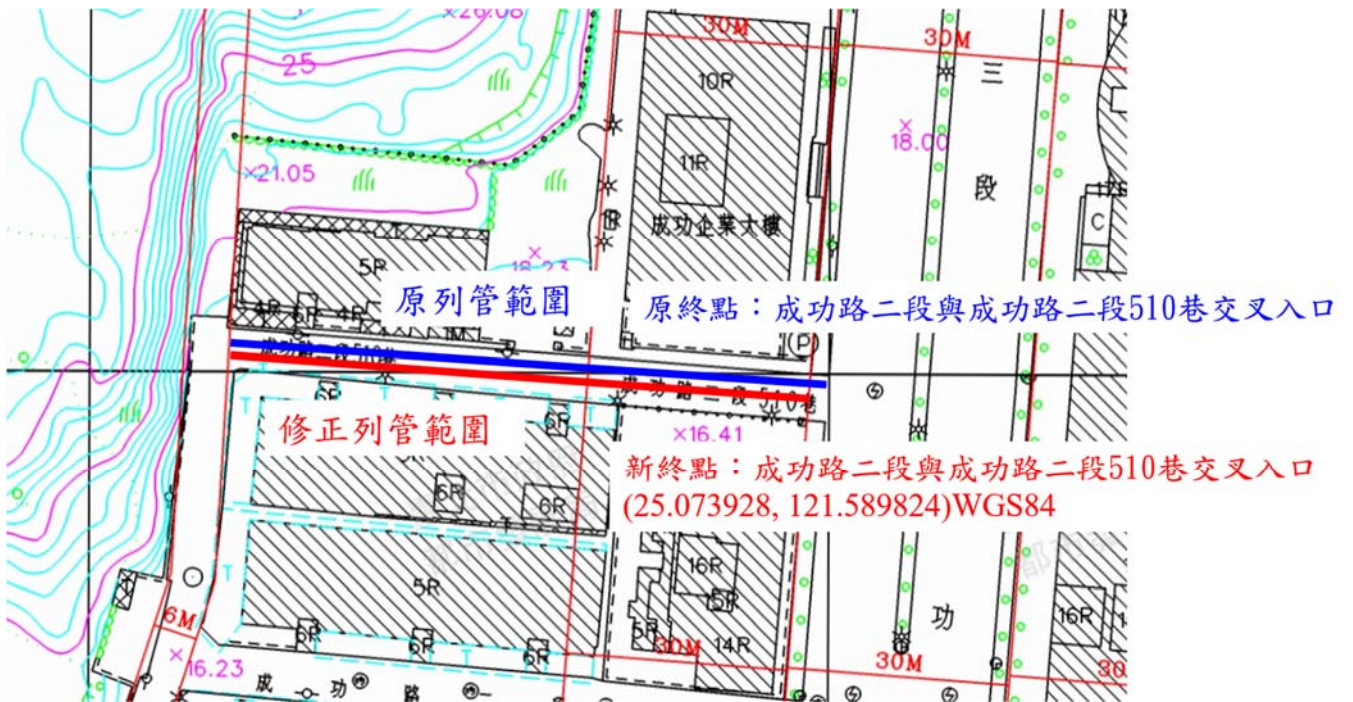

五、 新增 WS-102_阿柔洋產業道路，長度為 1,183m。

