


112 年度校舍平面位置圖暨說明表

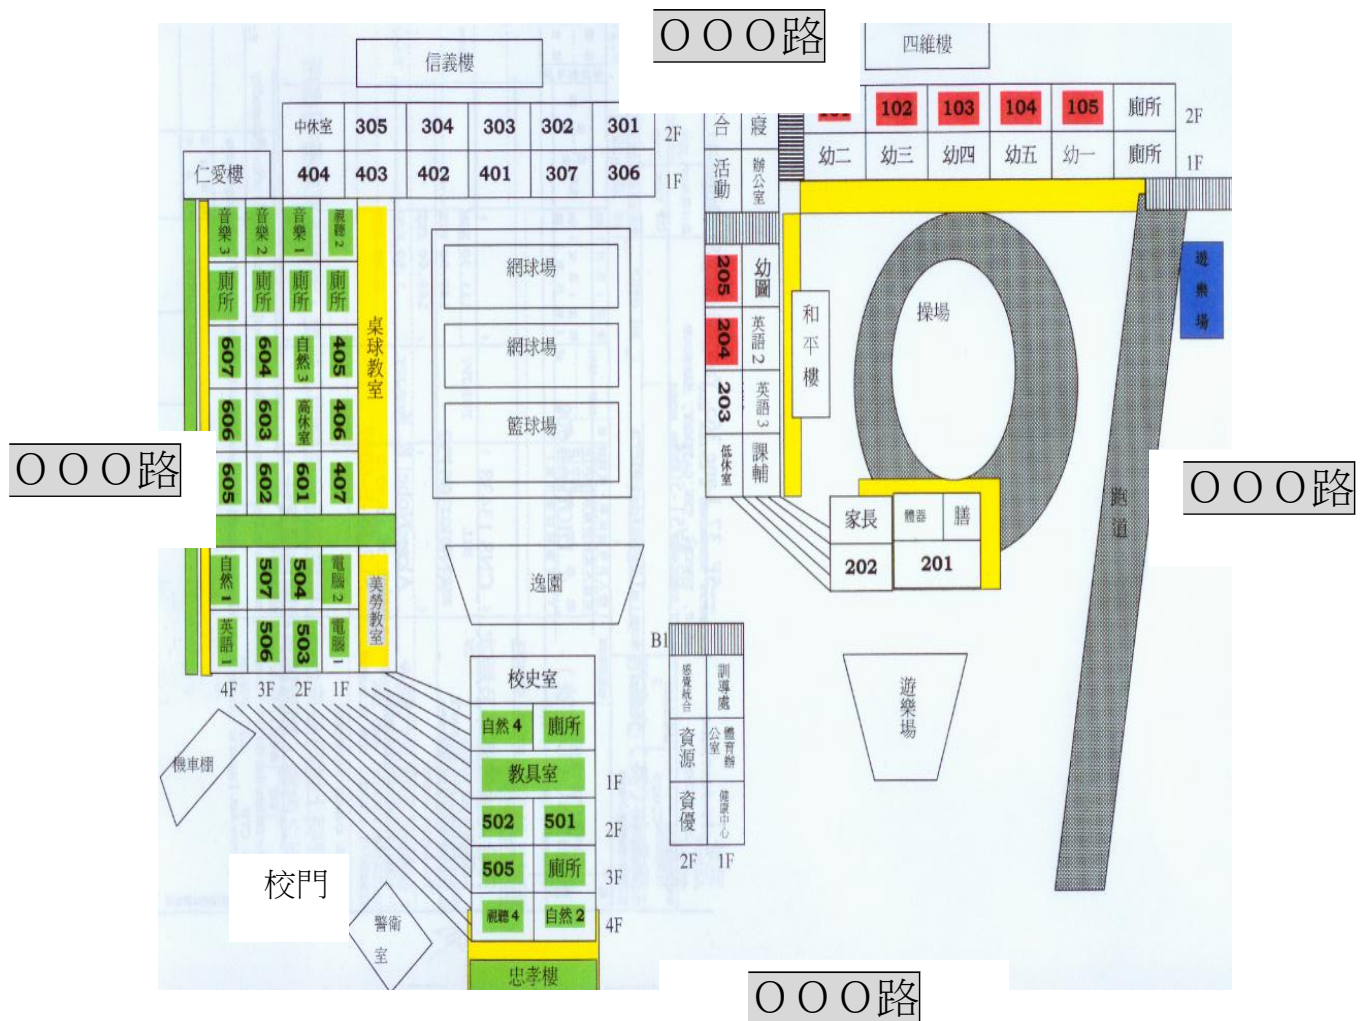

著色	工程名稱	金額 (元)	說明	備註
黃	教室內外牆整修工程 (第一期)	3,774,287	忠孝、仁愛、和平、四維樓外牆整修及走廊台度牆面貼磁磚工程	修建
藍	遊具整修工程	649,980	升旗臺旁遊具木板塊破損，整修後提升學習環境品質	修建
綠	校舍樑柱裂縫整修工程	2,004,300	忠孝、仁愛樓校舍校舍樑柱裂縫整修及教室(含地下室)刷水泥漆	修建
紅	普通教室環境改善工程	700,000	設置學生置物櫃、圖書櫃及教師資源櫃，提升教學環境品質	修建

本校所提 112 年度其他修建工程需求項目，與本校「中長程教育發展計畫」內容相符，且為本校最優先迫切改善項目。

總務：


會計：

校長：

臺北市○○區○○國民小學

112 年度校舍平面位置圖暨說明表

【錯誤案例】

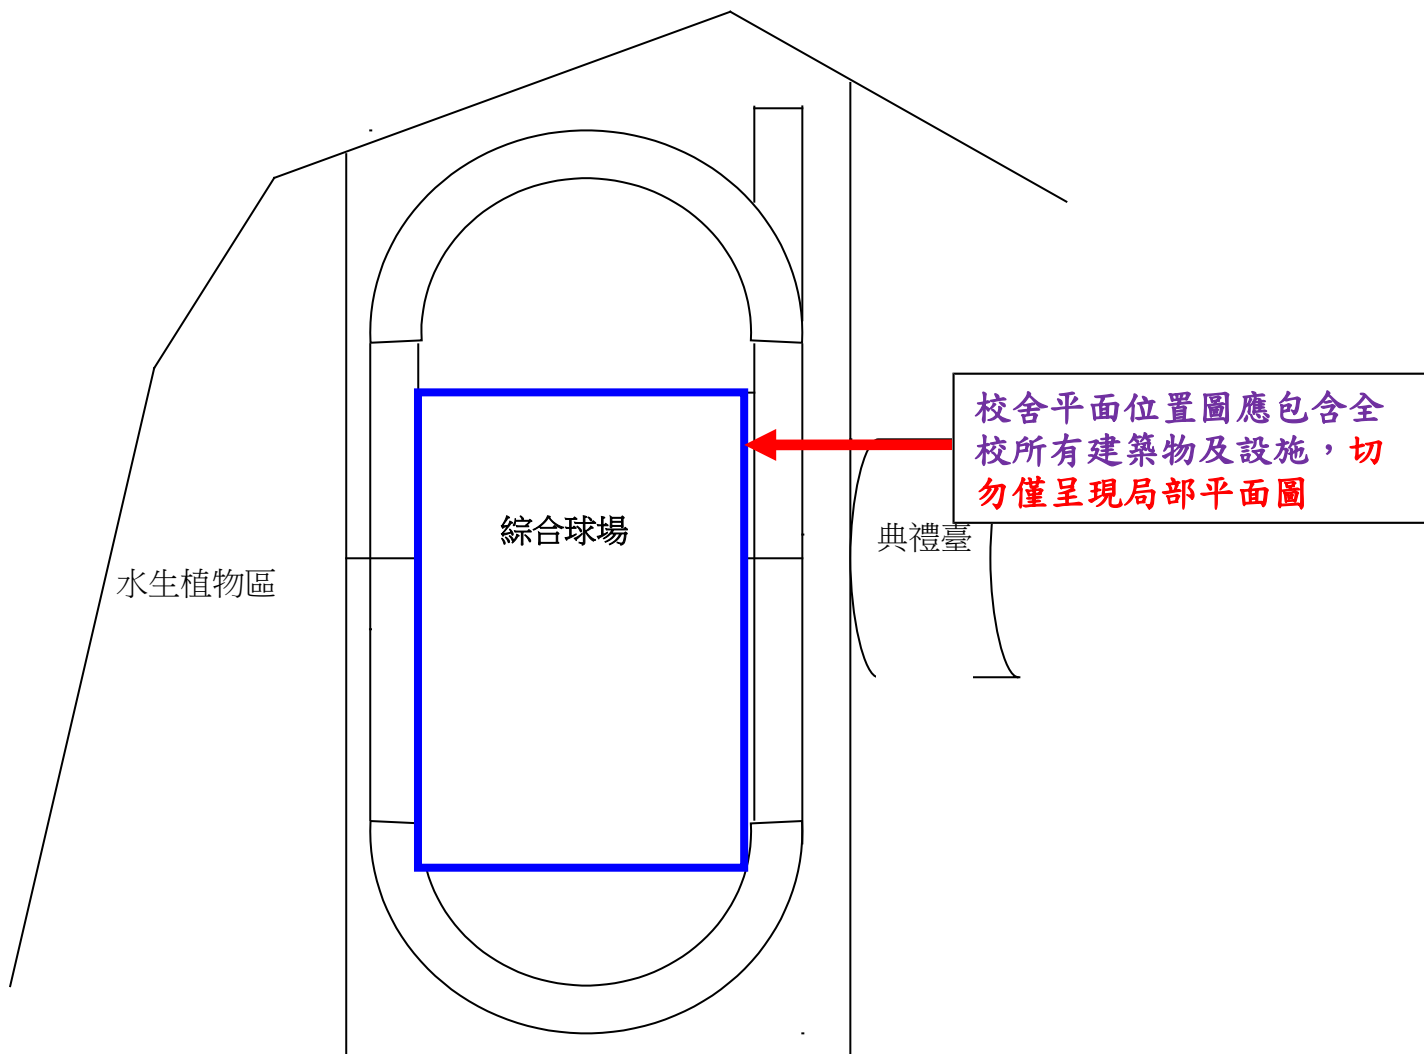

著色	工程名稱	金額 (元)	說明	備註
藍	綜合球場整修工程	1,941,300	操場的綜合球場經多年使用，球場表面多所破損，地面凹凸不平，整修後提升整體教學環境。	修建


臺北市○○區○○國民小學

112 年度校舍平面位置圖暨說明表

【新興連續工程書寫範例】



臺北市大同區延平國民小學學校平面位置圖

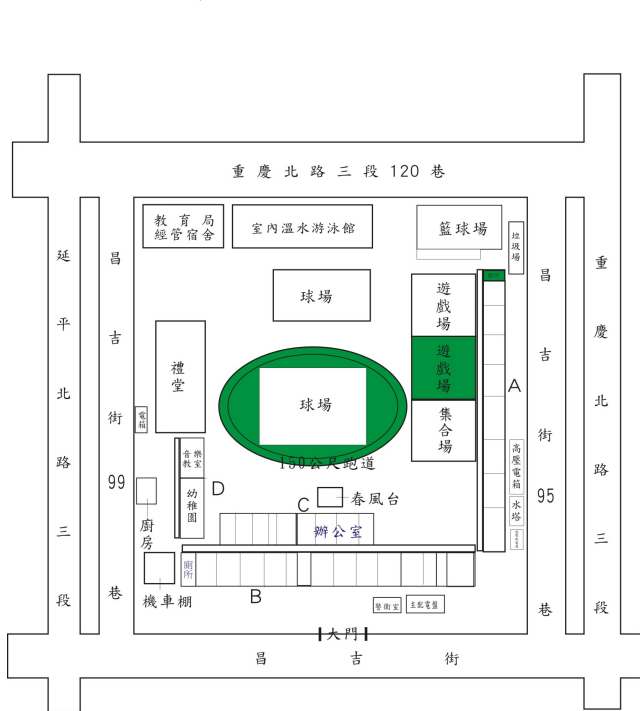

A棟

三樓	社會教室(一)	六5	六4	六3	六2	六1	五5	英語教室(高)	廁所
二樓	英語教室(低一)	生活暨健康教室(二)	四1	四2	四3	四4	英語教室(四)	英語教室(德二)	廁所
一樓	一4	一3	一2	一1	二4	二3	二2	二1	廁所

----->>> 哺乳室 (3樓)
 ----->>> 家長會辦公室 (2樓)
 ----->>> 志工團部 (1樓)

B棟

三樓	廁所	知動教室	五1	五2	寶樂堂(二)	實驗設備教室	自然教室(六)	自然教室(五)	英語教室(六)	準備室	事務室	五3	五4	廁所
二樓	廁所	英語教室(中)	三3	三2	三1	本土語言及社團教室	媒體(高)及社團教室	教具室	語文類教室	社會教室(二)	校長室	會議室	五4	廁所
一樓	廁所	心理輔導室	砂地園	陶藝教室	童軍團部	西門舞室	展覽室	安堂	總務處	人本室	會計室	音樂室	媒體(一)及語文類	倉庫

C棟

三樓	電腦教室(高)	圖書室	教師會
二樓	電腦教室(中)	視聽教室	自然教室(三)
一樓	幼兒園	聯合辦公室	圖書室

鼻球室 (地下室)

D棟

三樓	資源教室	音樂教室
二樓	三4	行政料室
一樓	砂地園	砂地園

廁所 地下室

禮堂

著色	工程名稱	金額 (元)	說明	備註
白	校舍整體改建工程	400,000,000	○○○~○○○年度總委託技術服務費○○○元，除以前年度預算數○○○元外，本年度續編委託技術服務經費○○○元，餘○○○元編列於以後年度。 ○○○~○○○年度連續性工程，總工程費○○○元，除以前年度預算數○○○元外，本年度續編工程經費○○○元，餘○○○元編列於以後年度。	新建