


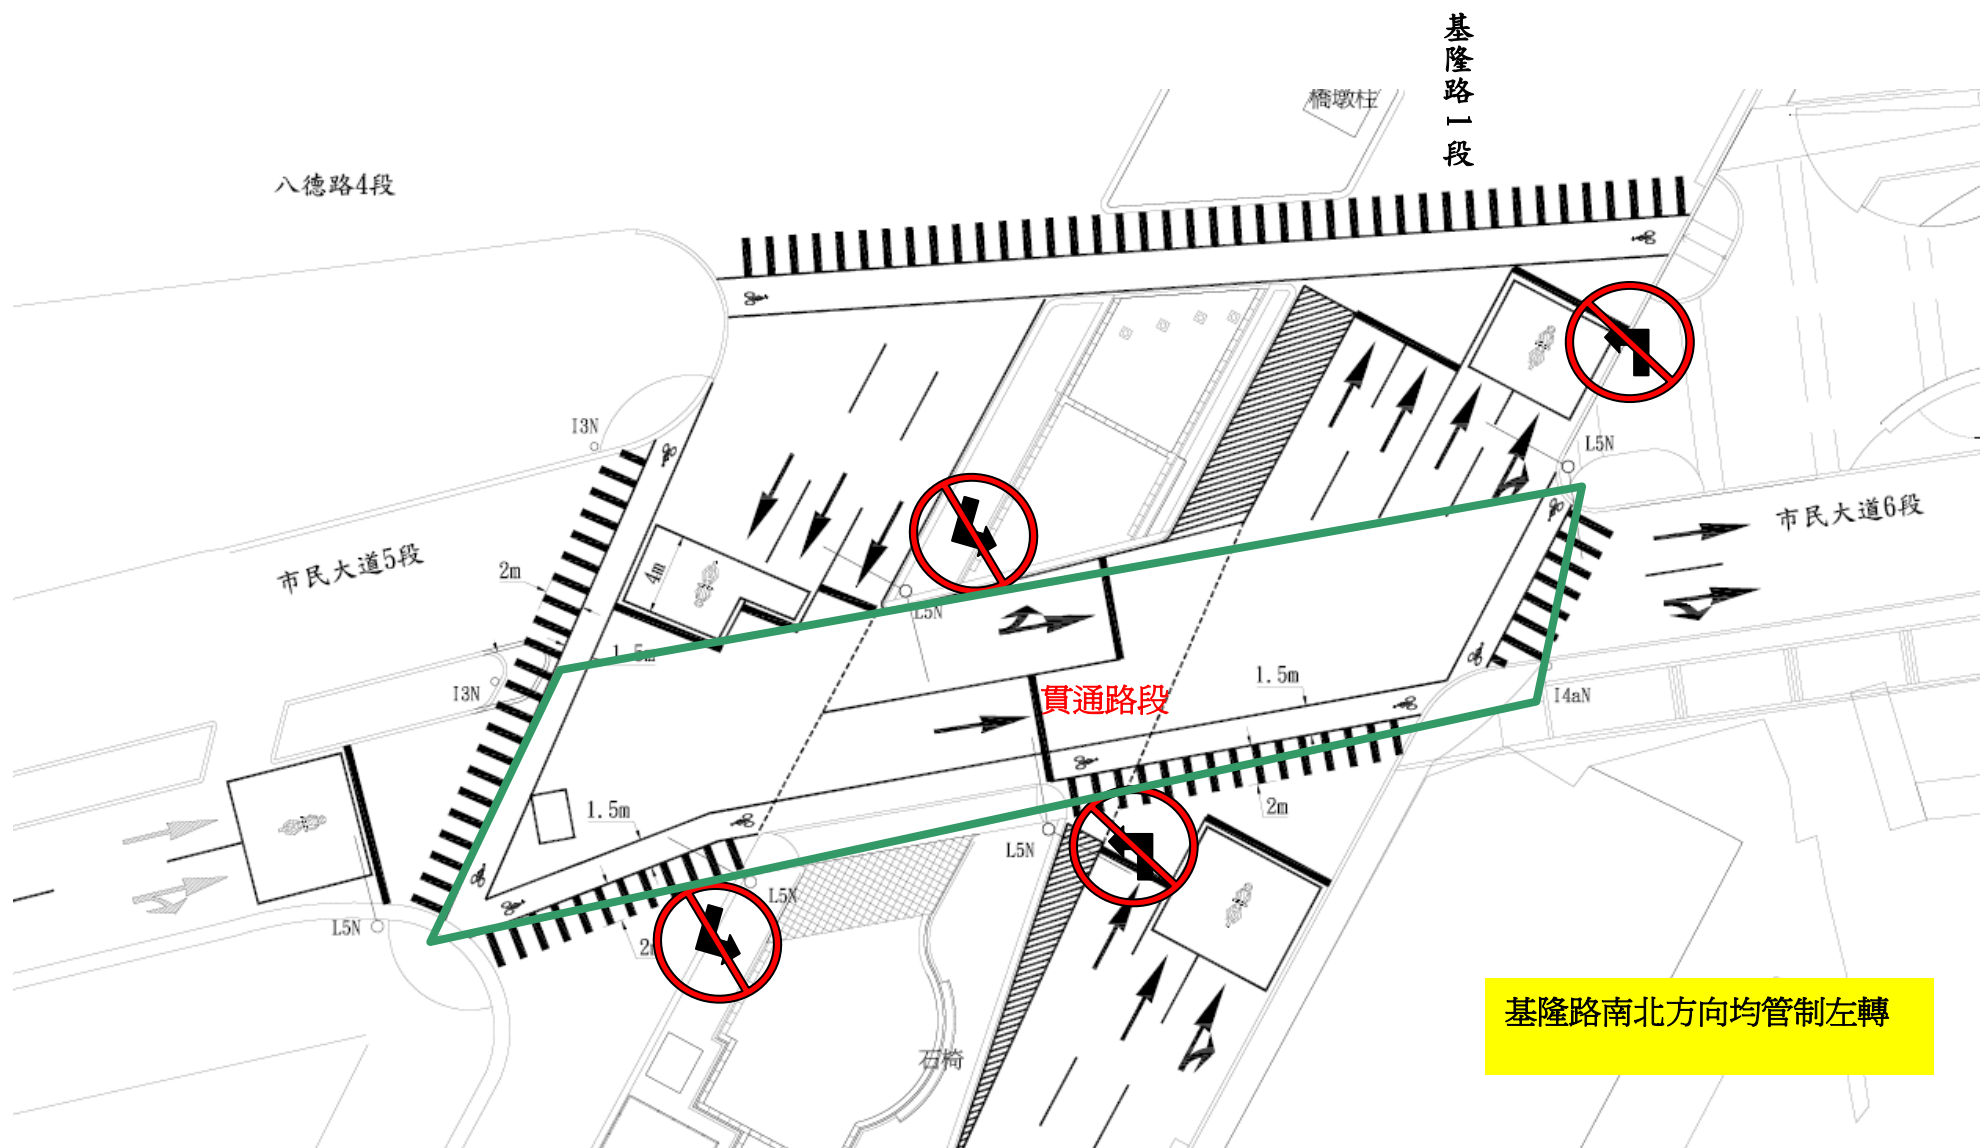

市民大道5段至6段西往東方向貫通示意圖