


變更大漢溪北都市計畫(新莊地區)(部分捷運系統用地為乙種工業區)(配合捷運新莊線工程回復原使用分區)主要計畫圖

比例尺：三千分之一

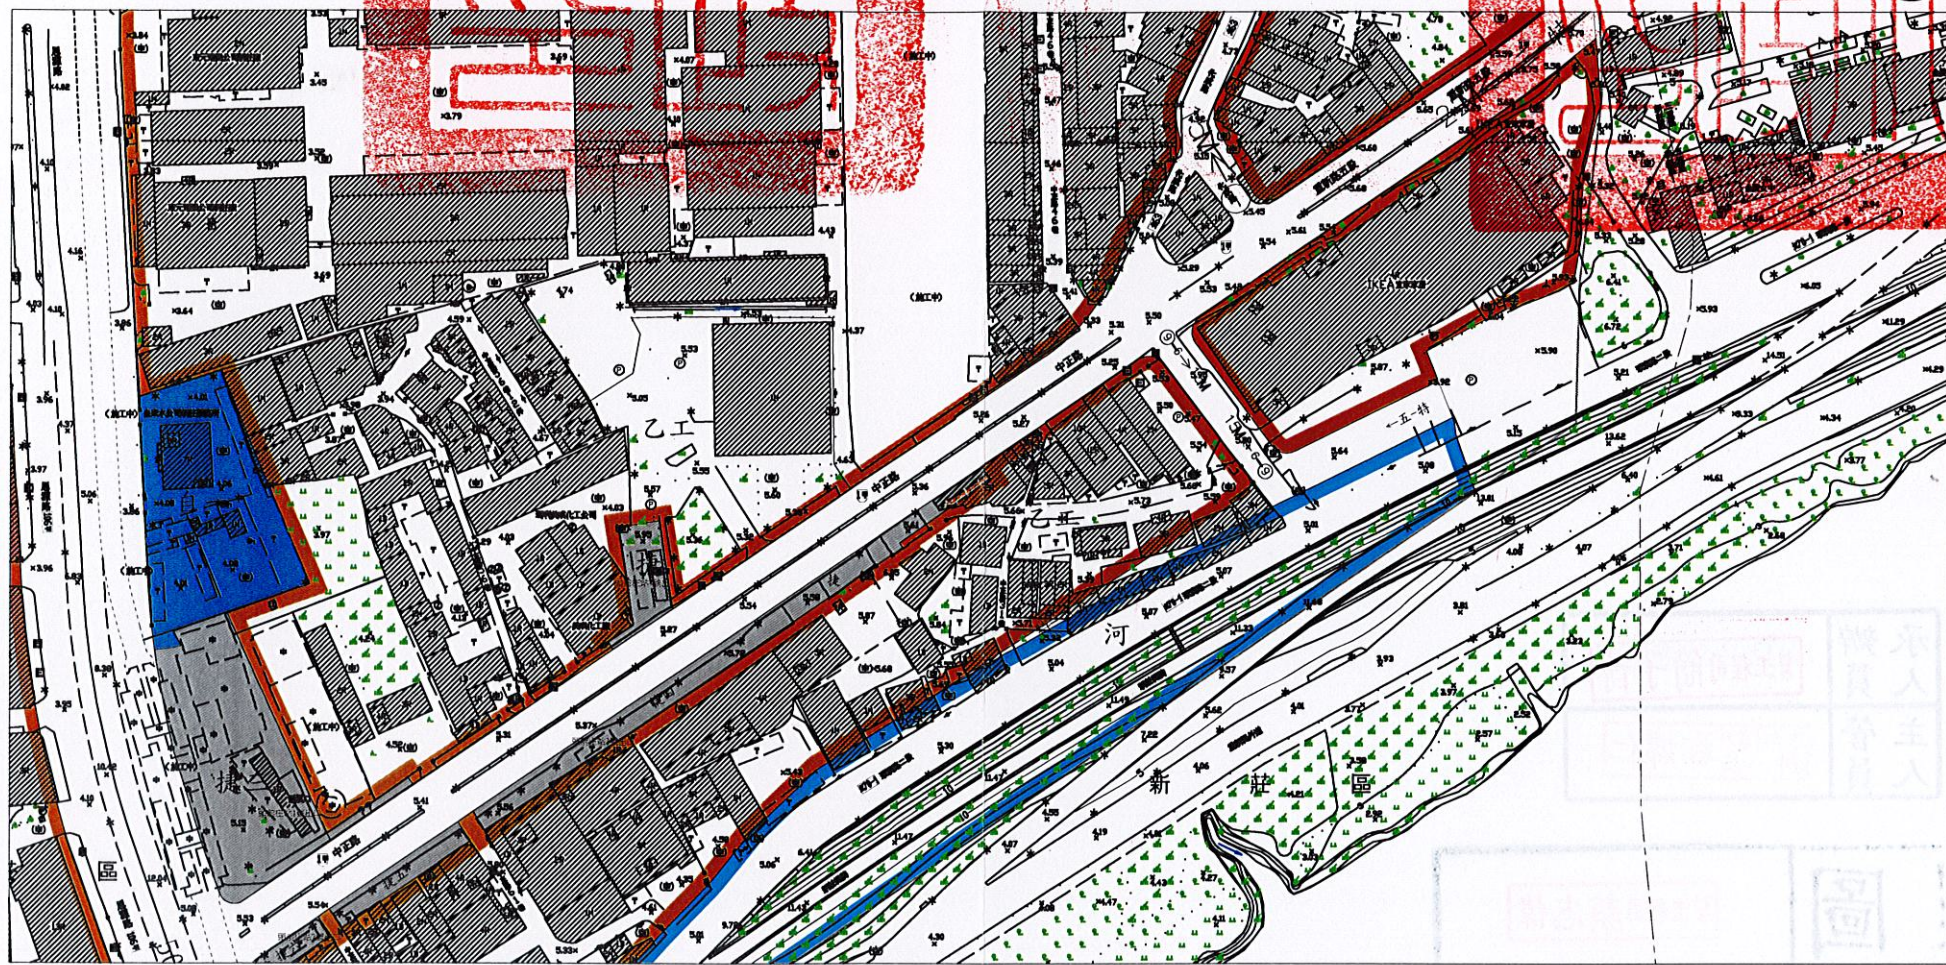

- 圖例
- 捷運系統用地
 - 河川區
 - 自來水事業用地
 - 變更範圍線
 - 乙種工業區
 - 道路用地
 - 變更捷運系統用地為乙種工業區

註：1. 本次未註明變更部分應以原計畫為準。
2. 實際變更面積應以地籍分割成果為準。