


# 中山運動中心旁平面停車場車位調整示意圖

長春路

中 山 北 路 2 段

台 新 銀 行

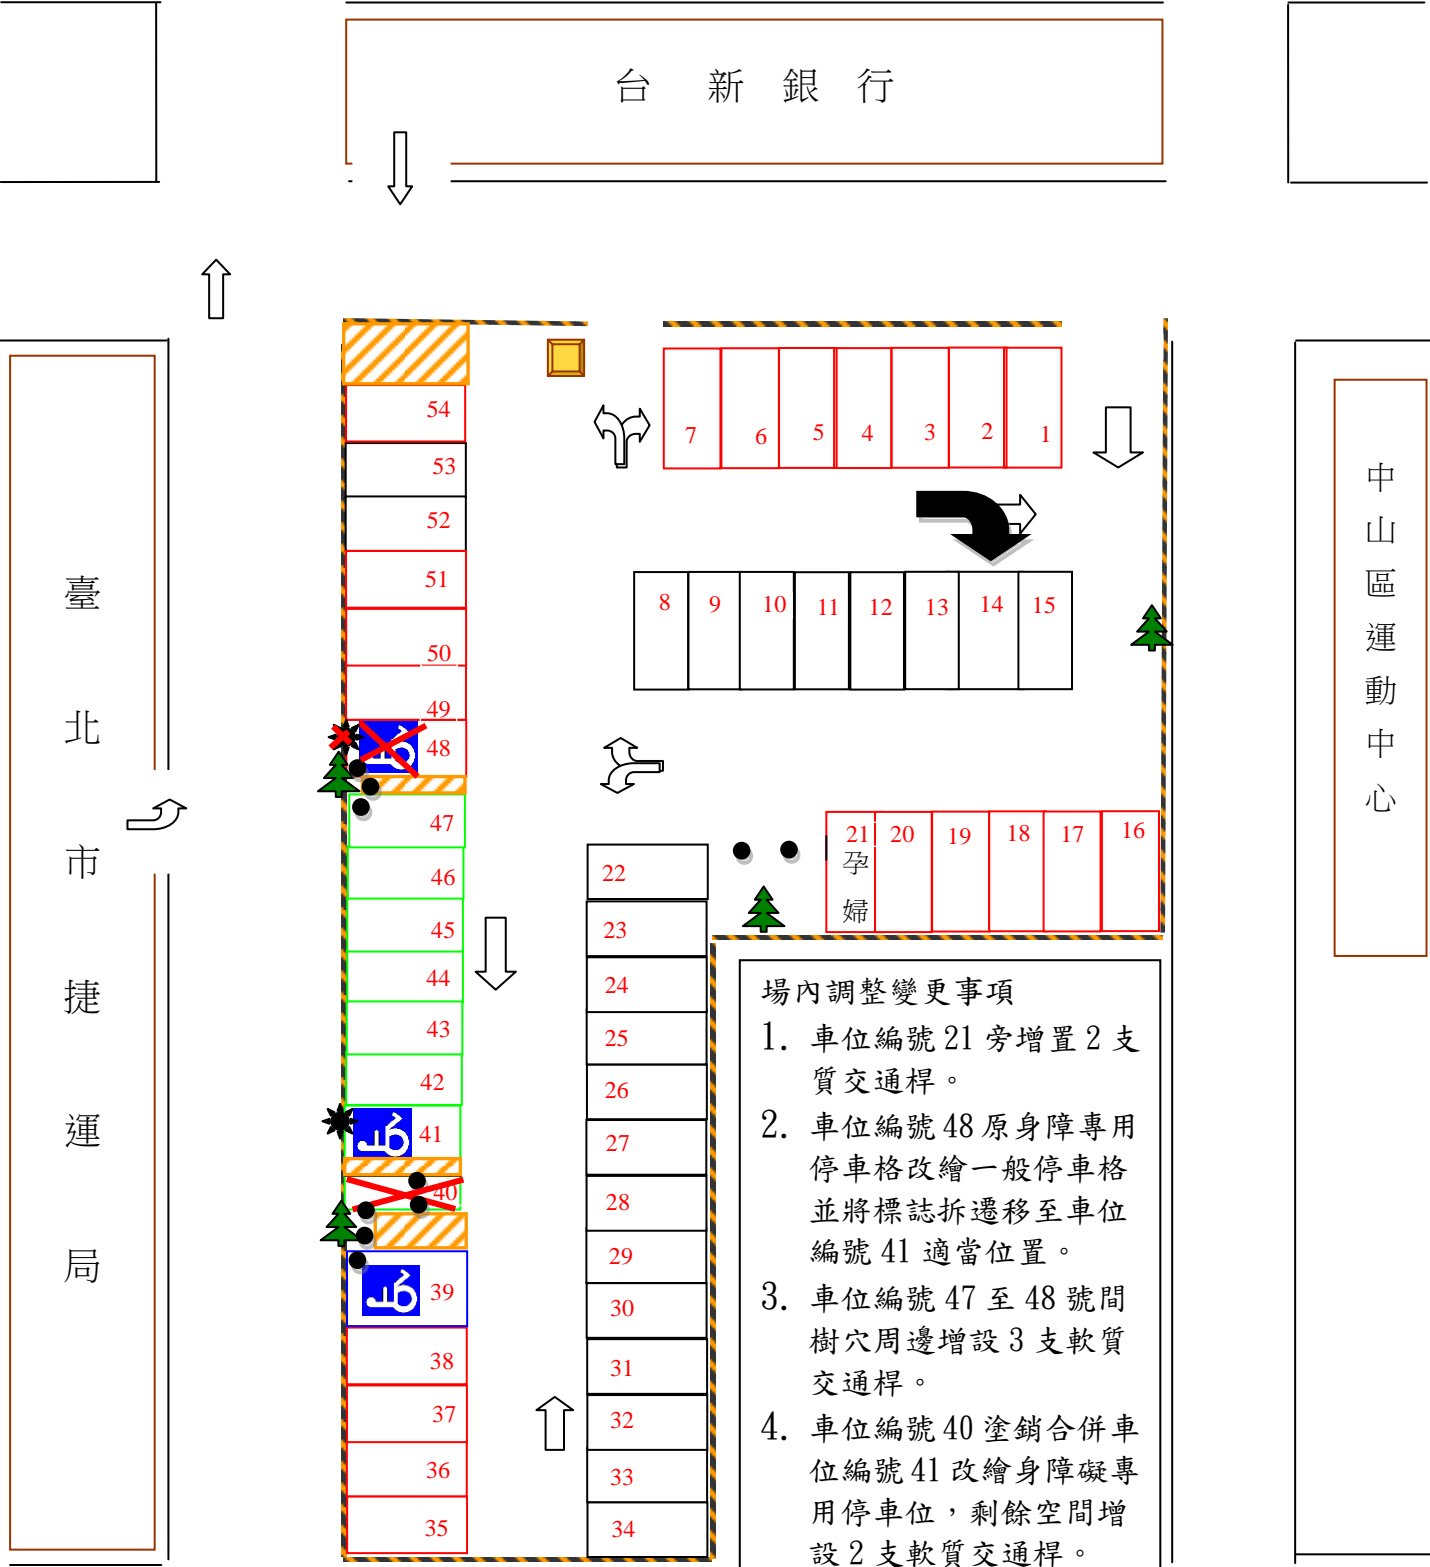

中山區運動中心

- 場內調整變更事項**
1. 車位編號 21 旁增置 2 支質交通桿。
  2. 車位編號 48 原身障專用停車格改繪一般停車格並將標誌拆遷移至車位編號 41 適當位置。
  3. 車位編號 47 至 48 號間樹穴周邊增設 3 支軟質交通桿。
  4. 車位編號 40 塗銷合併車位編號 41 改繪身障礙專用停車位，剩餘空間增設 2 支軟質交通桿。
  5. 車位編號原 40 格位與 39 間樹穴增設 3 支軟質交通桿。
  6. 車位編號 1 至 4 號前原直行指向線改繪右轉指向線。

一般小型車： 51 格  
 身心障礙專用停車位： 2 格  
 孕婦及六歲以下兒童專用停車位： 1 格  
**合計：54 格。**