
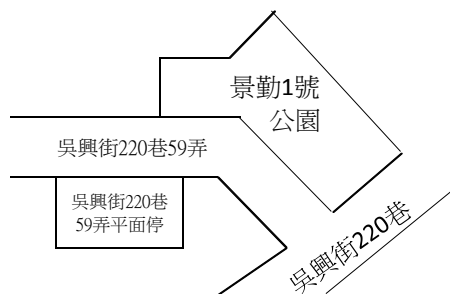


### 吳興街220巷59弄平面停車場調整前示意圖

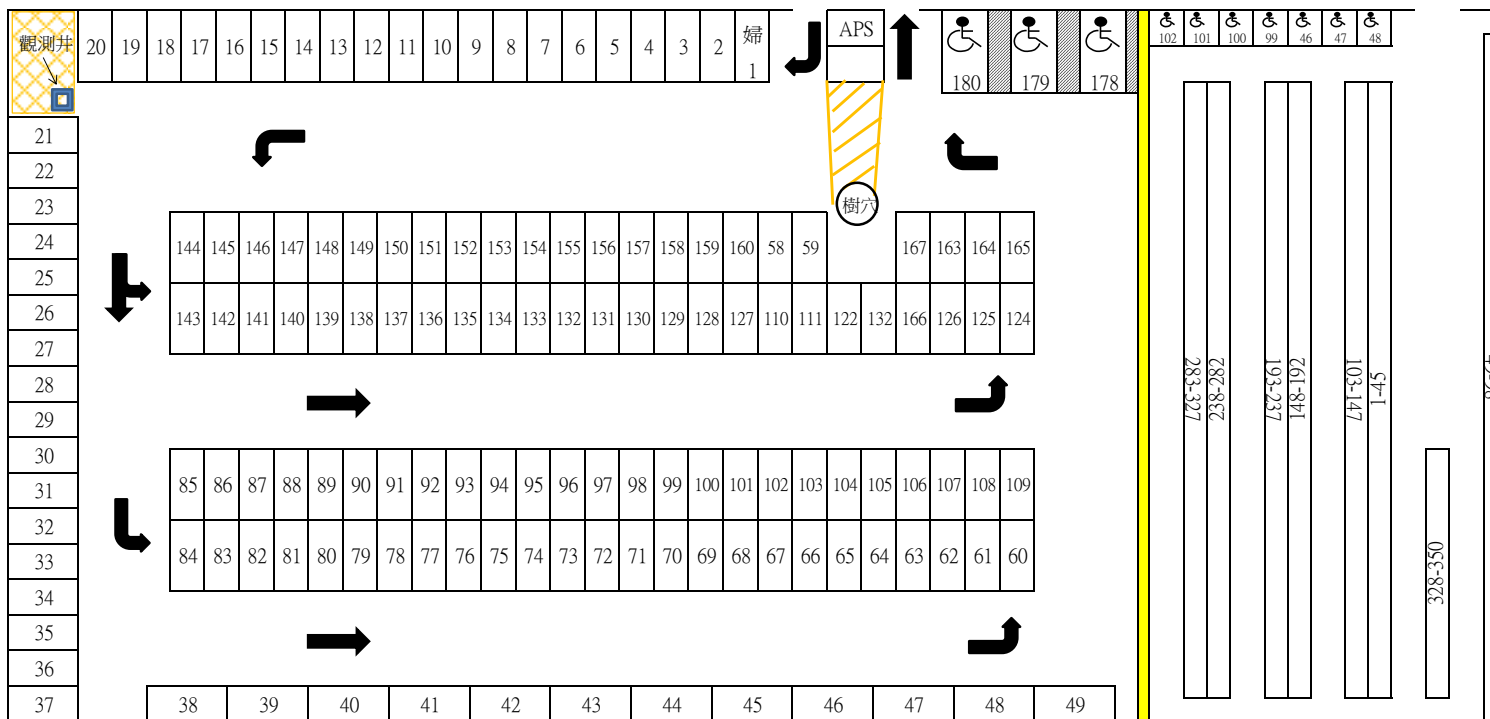

#### 吳興街220巷59弄平面停車場

小型車(一般格位)：146格

小型車(身障格位)：3格

小型車(婦幼格位)：1格

**小型車合計：150格**

機車(一般格位)：343格

機車(身障格位)：7格

**機車合計：350格**

#### ※場內調整變更事項

- 1、全場停車格位線、格位編號與行車指引標線全部重繪及出入口處前改繪黃網線，須全部採熱拌(熱處理聚酯)補(增)繪。並將全場廢線需塗銷。
- 2、小型車與機車分隔、樹穴及觀測井之路緣石(含內外側)須重新油漆(黃色)，另於小型車與機車分隔之路緣石上方設置至少35支軟質桿。
- 3、以上應於契約起始日起2個月內完成。