
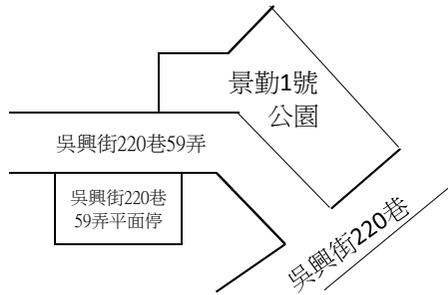


吳興街220巷59弄平面停車場鋪面施作示意圖(調整後)

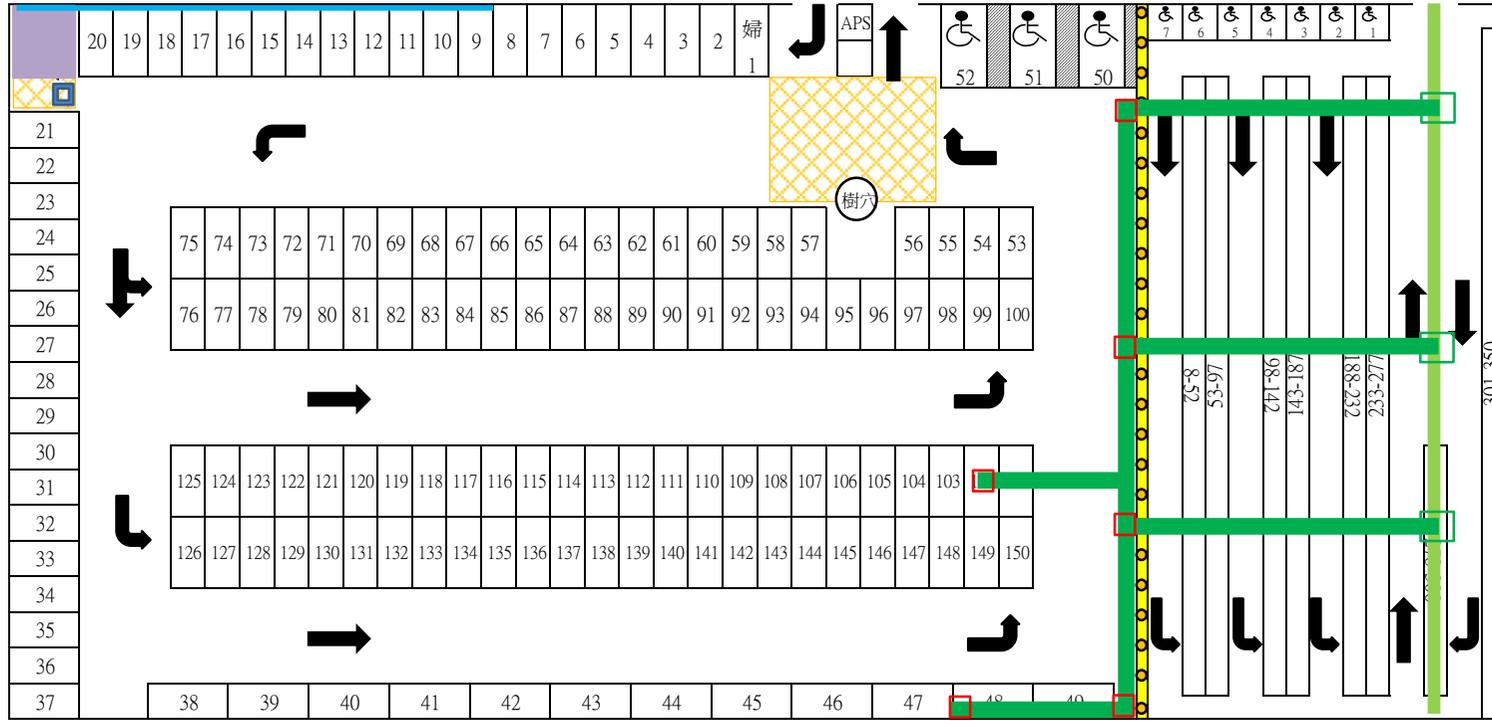

吳興街220巷59弄平面停車場

- 小型車(一般格位)：146格
- 小型車(身障格位)：3格
- 小型車(婦幼格位)：1格
- 小型車合計：150格**
- 機車(一般格位)：343格
- 機車(身障格位)：7格
- 機車合計：350格**

圖示：

	：既有排水溝
	：既有洩水孔
	：新設排水溝
	：新設洩水孔
	：新設明溝
	：新設儲水積磚(透水磚, 含不織布)