


吳興街220巷平面停車場調整前示意圖

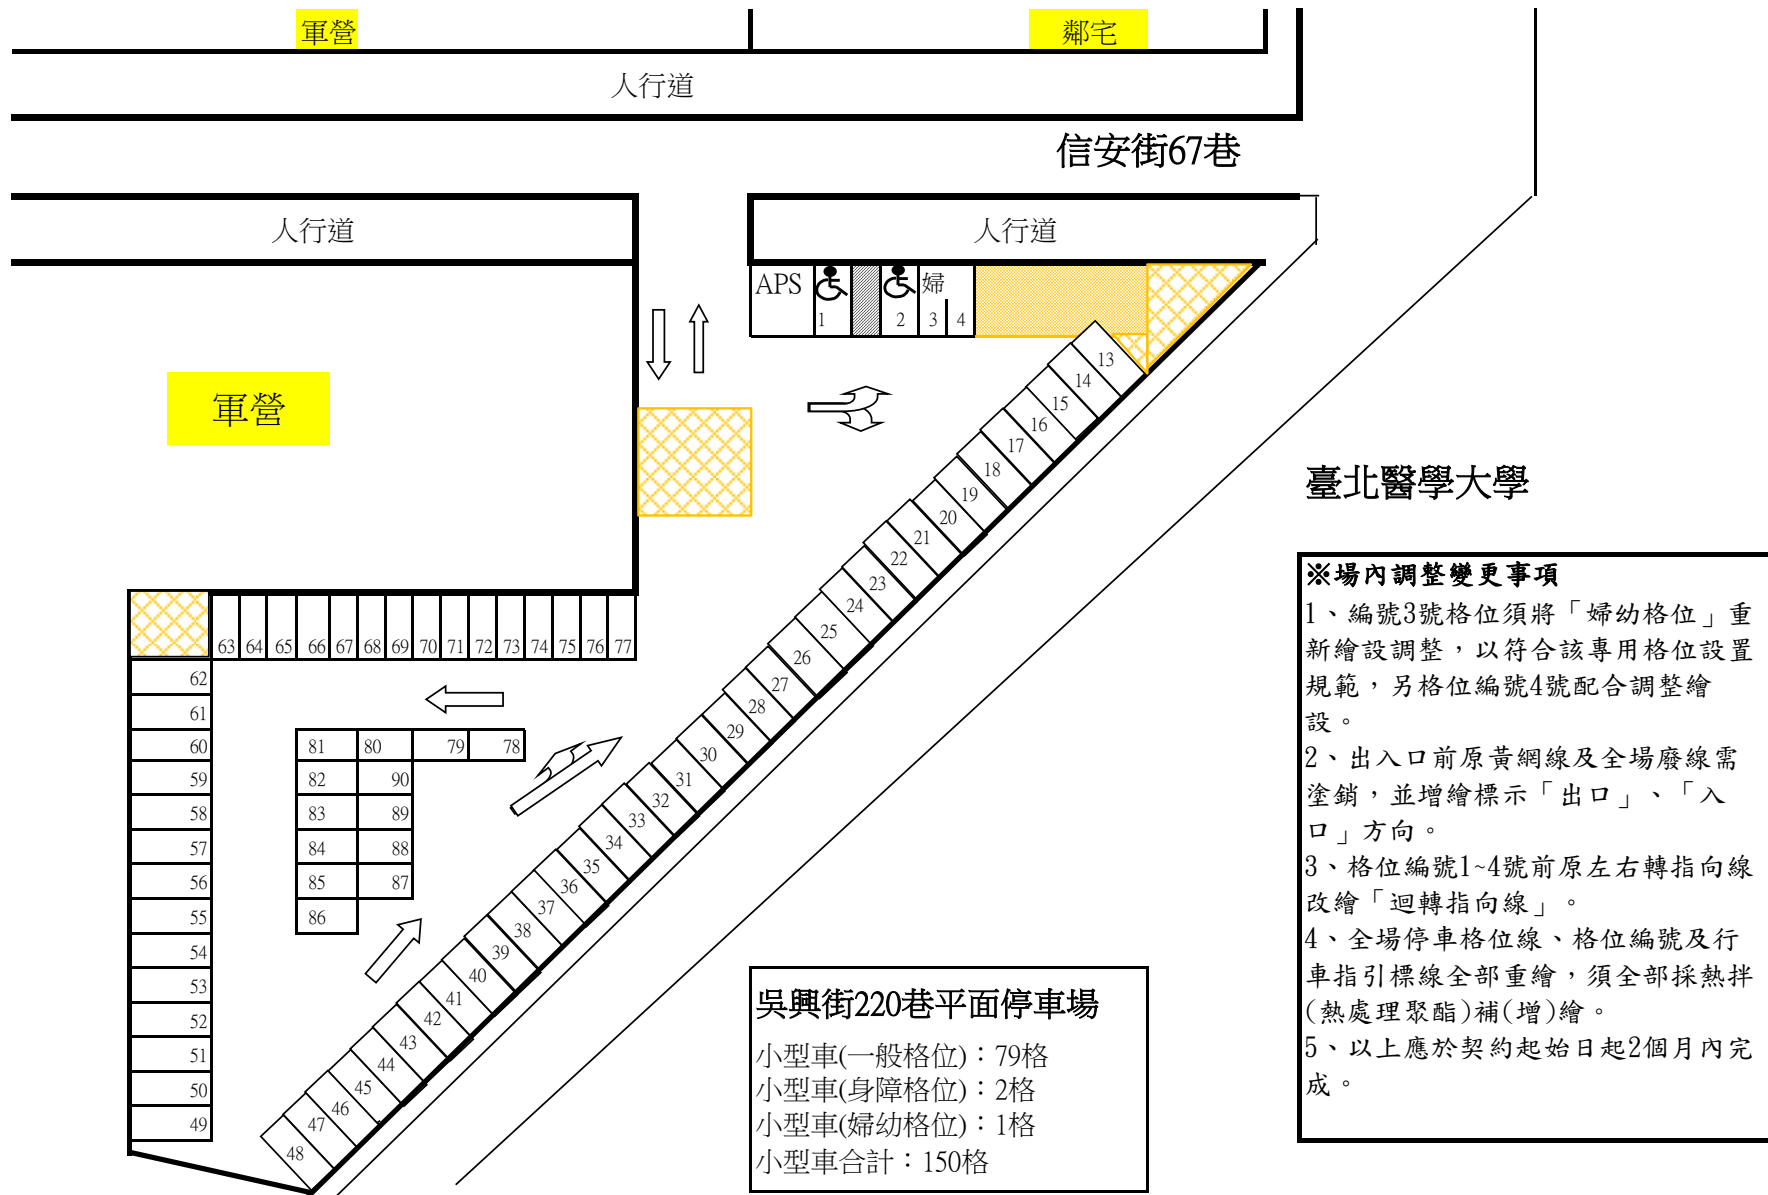

吳興街220巷平面停車場
 小型車(一般格位)：79格
 小型車(身障格位)：2格
 小型車(婦幼格位)：1格
 小型車合計：150格

- ※場內調整變更事項**
- 1、編號3號格位須將「婦幼格位」重新繪設調整，以符合該專用格位設置規範，另格位編號4號配合調整繪設。
 - 2、出入口前原黃網線及全場廢線需塗銷，並增繪標示「出口」、「入口」方向。
 - 3、格位編號1~4號前原左右轉指向線改繪「迴轉指向線」。
 - 4、全場停車格位線、格位編號及行車指引標線全部重繪，須全部採熱拌(熱處理聚酯)補(增)繪。
 - 5、以上應於契約起始日起2個月內完成。