















「修正『臺北市政府都市發展局101年12月11日北市都築字第10131981100號公告廢止臺北市萬華區漢中段二小段47、48等二筆地號內（西寧南路287巷）現有巷道』案決議事項」

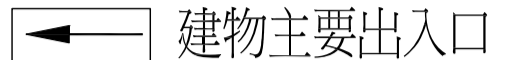
圖例

- | | | |
|---|---|---|
|  申請基地 |  現有房屋 |  現有巷道 |
|  計劃建築配置 |  建物主要出入口 |  擬廢止通道 |
|  建築線 |  商4 商業區 |  擬留設通道 |
|  未開闢計畫道路 |  計畫道路 |  擬開闢計畫道路 |

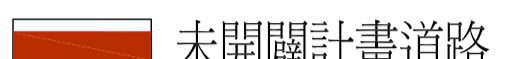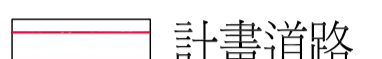
申請地號	台北市萬華區漢中段二小段47、48等二筆地號
申請人	陳怡瑋 
地址	台北市大同區長安西路108號2樓
電話	(02) 2550-8989 # 137

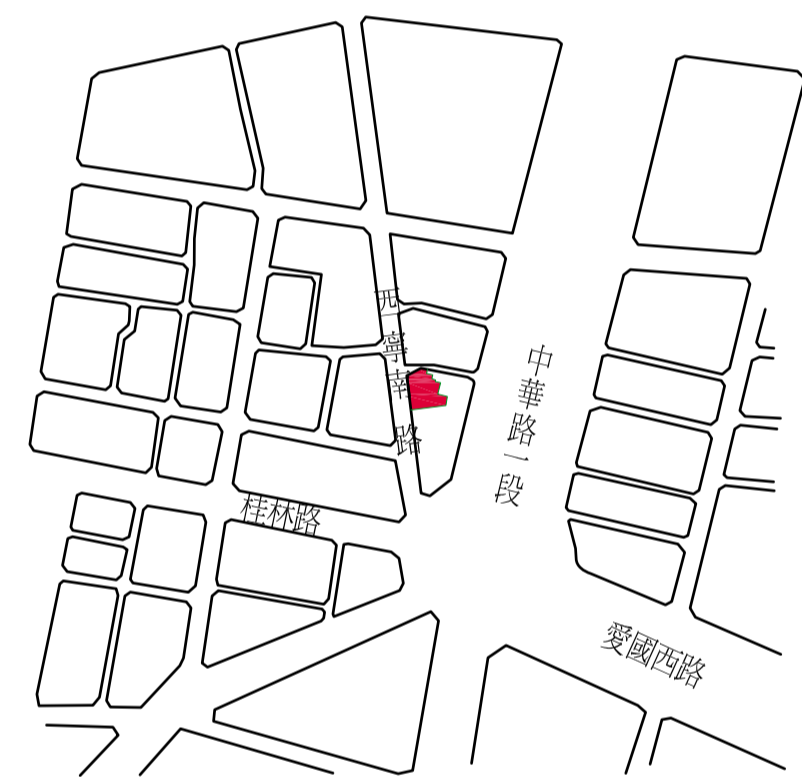


位置圖 SCALE:1/5000

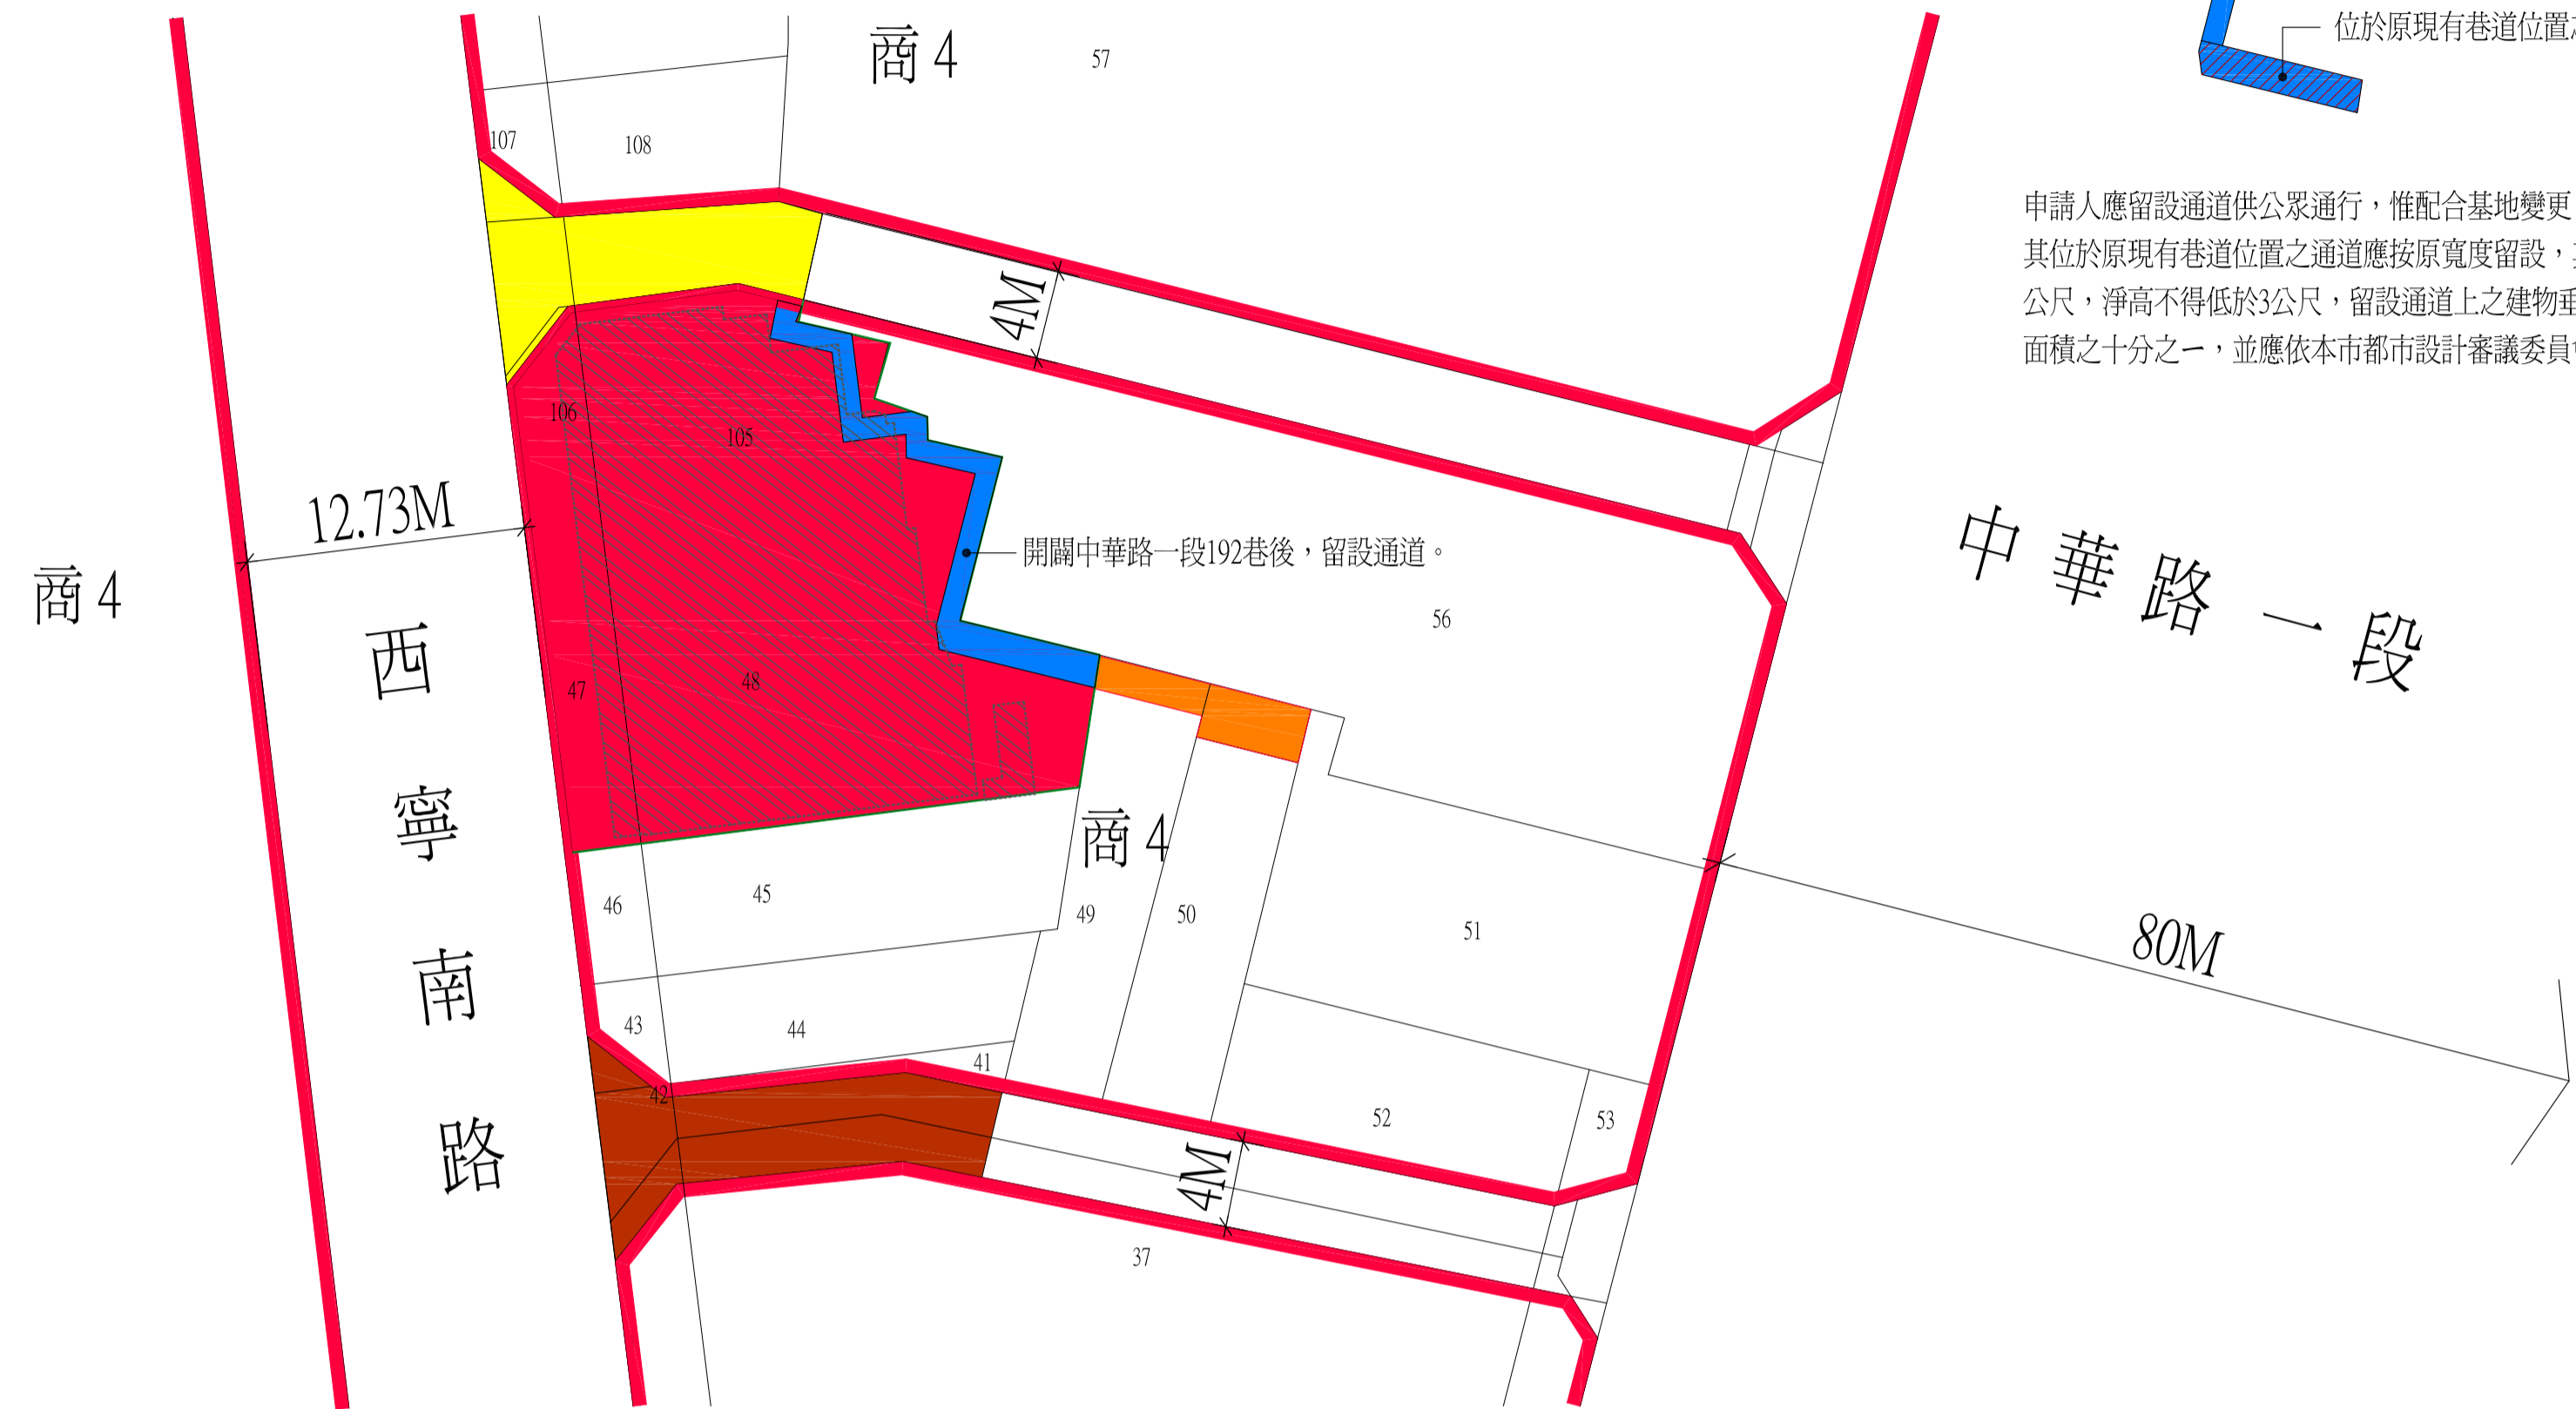


建築計畫使用及配置圖 SCALE:1/300

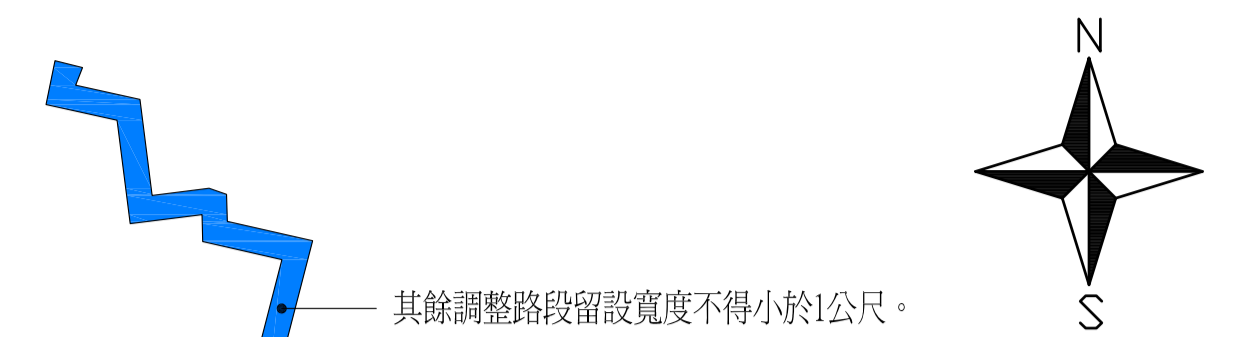


申請人應留設通道供公眾通行，惟配合基地變更，同意調整原決議留設通道位置。其餘調整路段留設寬度不得小於1公尺。其位於原現有巷道位置之通道應按原寬度留設，其餘調整路段留設寬度不得小於1公尺，淨高不得低於3公尺，留設通道上之建物垂直投影面積不得超過原現有巷道面積之十分之一，並應依本市都市設計審議委員會決議辦理。

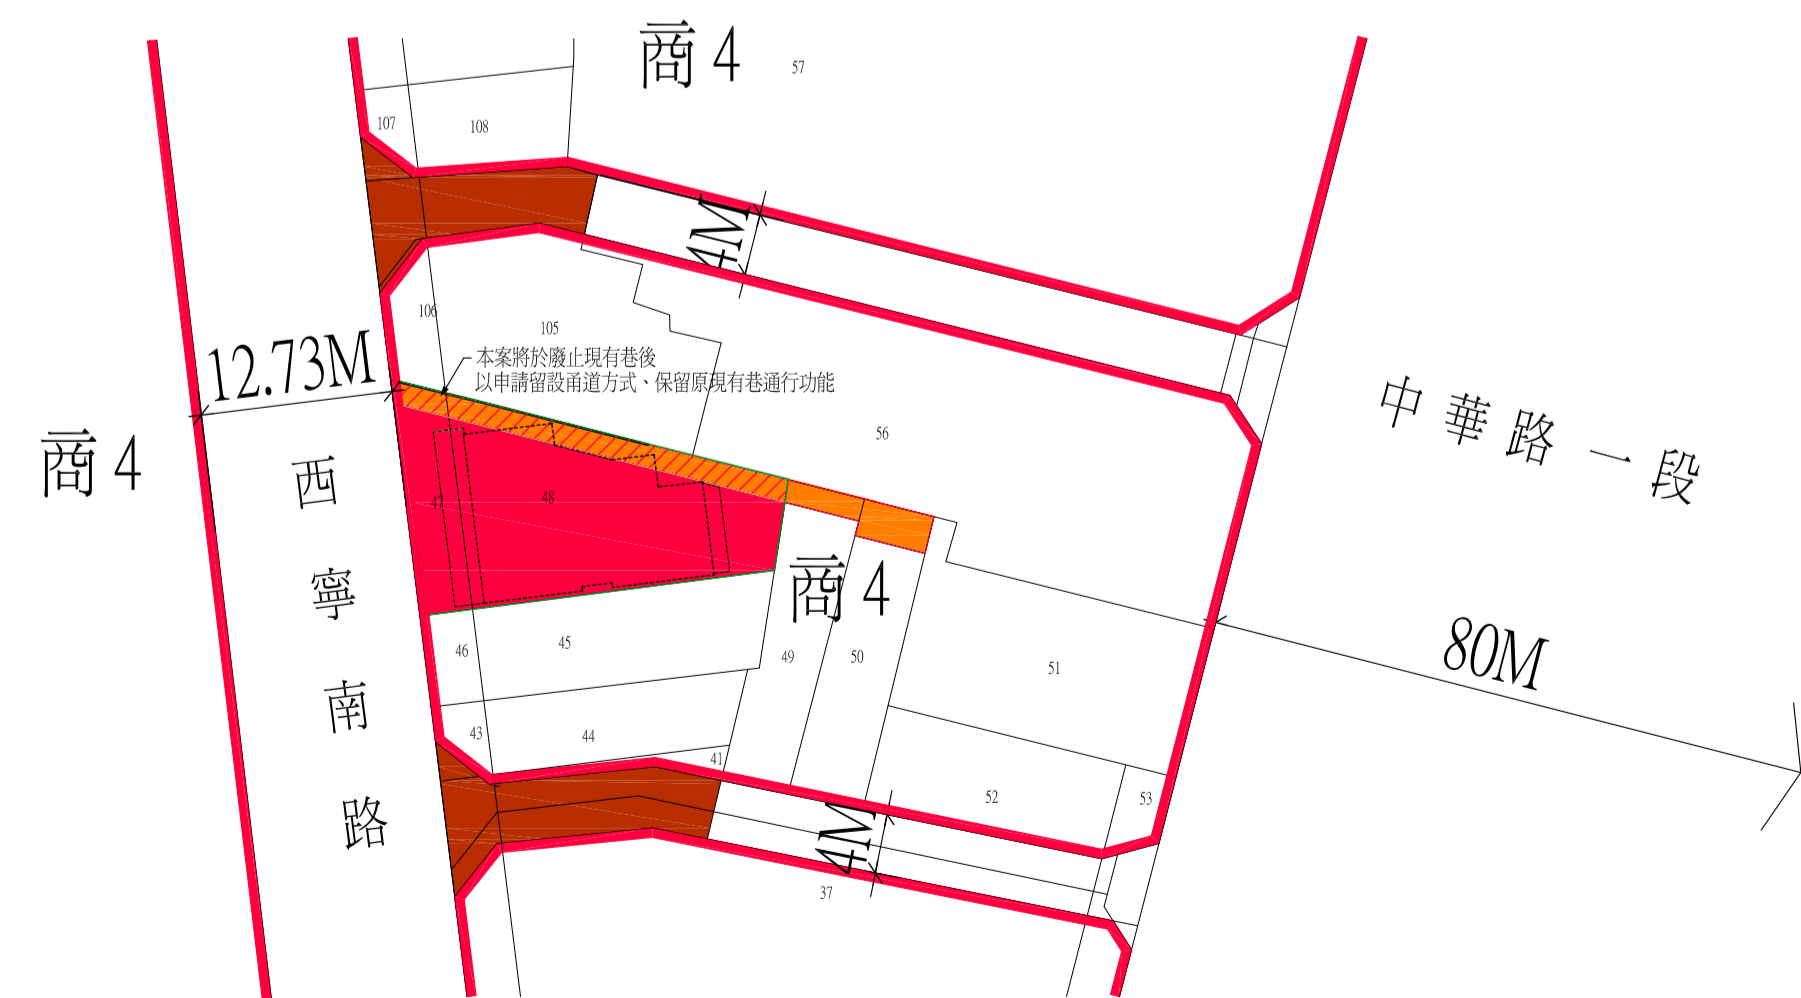

原公告廢止現有巷道簡圖 SCALE:1/500

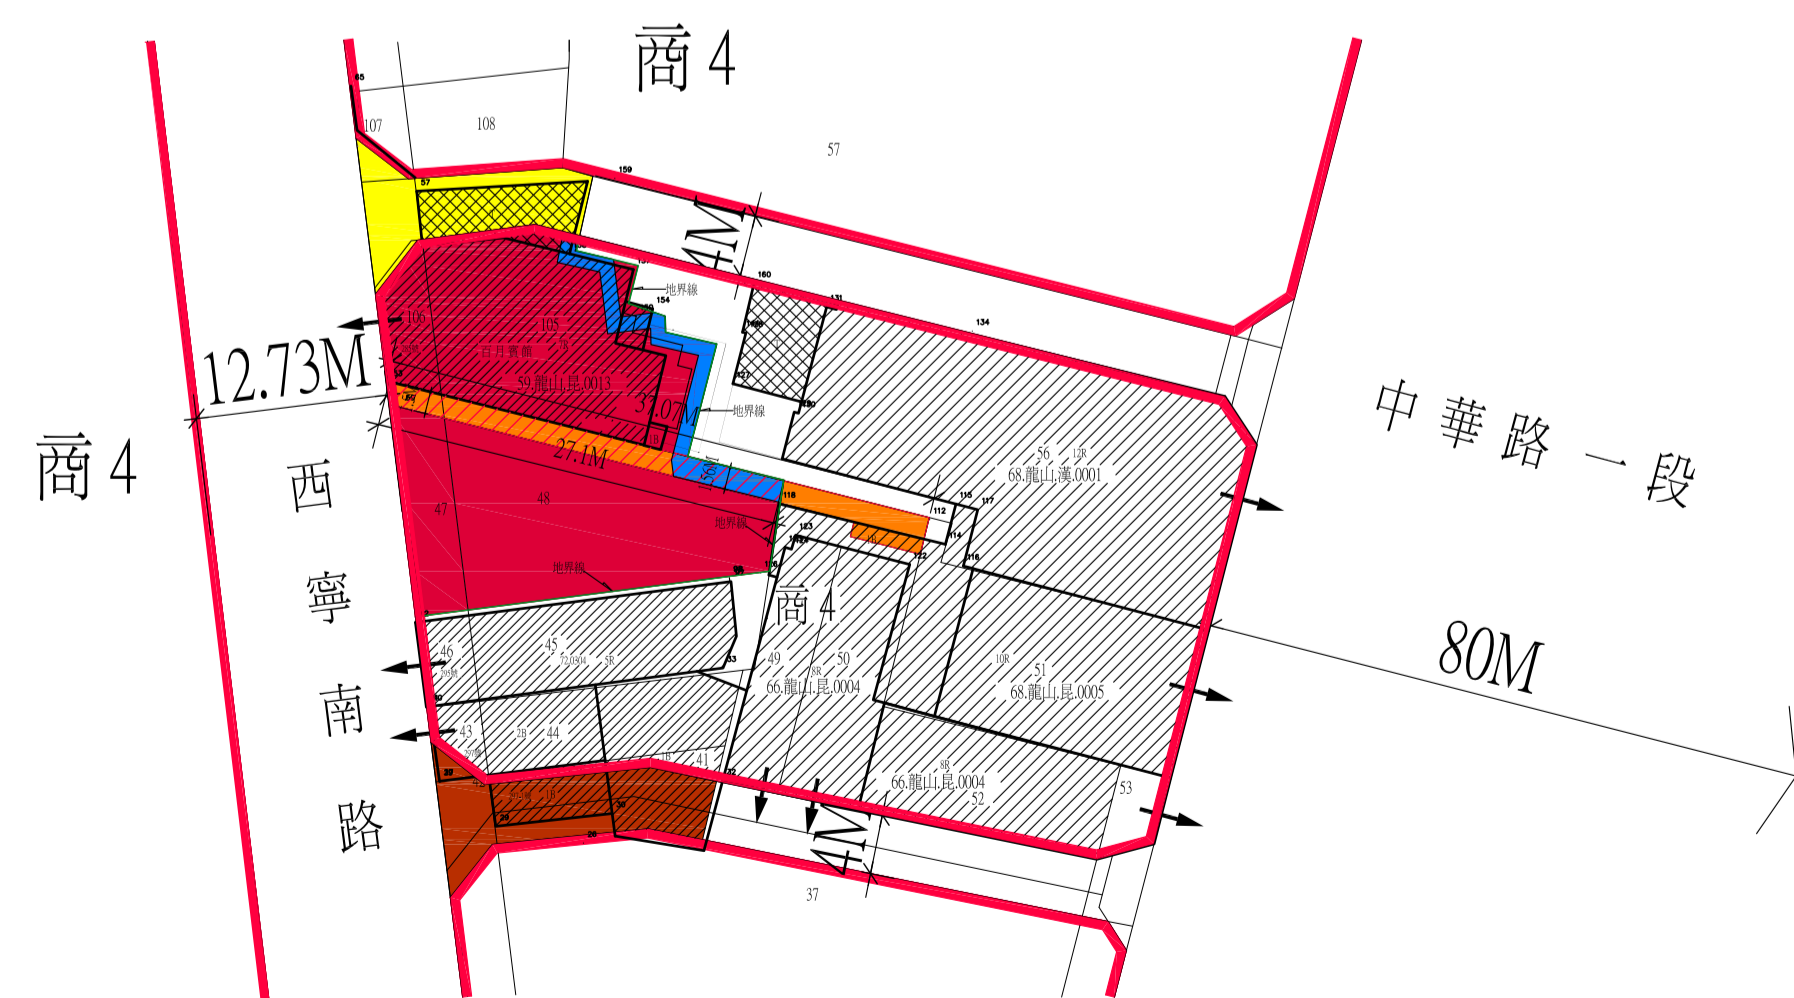

現況圖 SCALE:1/500

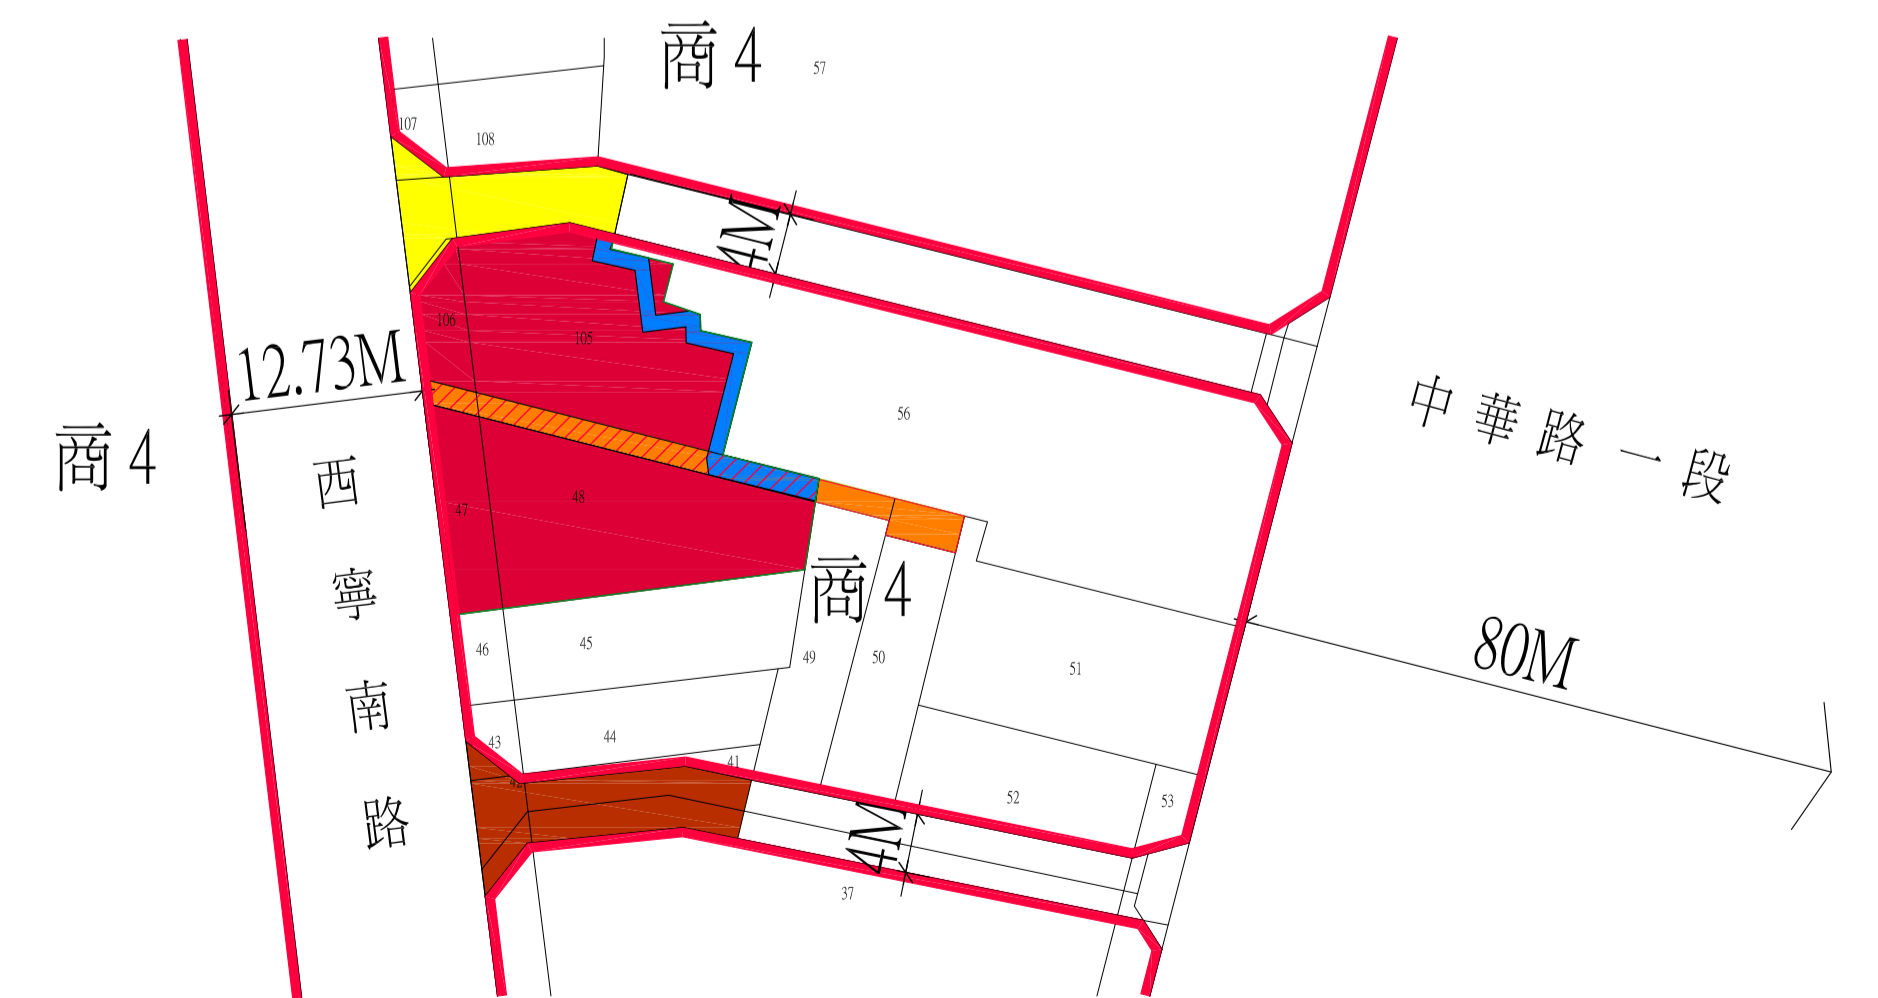

套繪都市計畫地籍圖 SCALE:1/500