

大巨蛋

遠雄巨蛋事業股份有限公司 函



地址：110 臺北市信義區松高路 1 號 22 樓
聯絡人：浦中仁
聯絡電話：(02)2768-5660
E-mail：B4284@farglory.com.tw

10553

臺北市南京東路 4 段 10 號

受文者：臺北市政府體育局

發文日期：104 年 5 月 18 日

發文字號：遠巨字第 1040142 號

速別：普通

密等及解密條件：普通

附件：1. 全區大底分區施工時程時程（附件一）、2. 公文函送週報告（附件二）、3. 連續壁鋼筋外露及端版處之帆布清理填補完成（附件三）

主旨：有關 貴府捷運工程局大巨蛋工程地下結構物施工監督小組之指示事項辦理結果，詳如說明 函請備查。

說明：

- 一、依 貴局 104 年 4 月 30 日北市體設字第 10431517900 號函轉台北市捷運工程局 104 年 4 月 27 日北市捷授東字第 10460107700 號函辦理。
- 二、配合事項辦理結果分述如下：
 - (1) 臨捷運側（P3 區基礎版）原表定 104 年 5 月 2 日完成，提前 104 年 5 月 1 日完成。
 - (2) 臨松菸側巨蛋區內扶壁前已施作完成，旅辦區之區塊，本公司已評估採低震動機具施作，所產生力量應未有甚大影響。
 - (3) 全區大底分區施工時程，經查已於 4 月 27 日送交 貴府捷運工程局大巨蛋工程地下結構物施工監督小組。（附件一）
 - (4) 捷運隧道觀察之部分，已每天進行觀測其數據已採紙本及電子檔提送並於每週（週報告）採公文函送 貴府監督小組。（附件二）
 - (5) 臨捷運側及松菸測之區塊，已採兩班制施作繼以趕工。
 - (6) 連續壁鋼筋外露及端版處之帆布已清理乾淨及填補完成。（附件三）

正本：臺北市政府體育局

副本：臺北政府市捷運工程局

預定結案日：05/27

董事長 趙藤雄




臺北市政府體育局 104.05.19
MCAA10430571300



B5F樓版預定澆置日期



4/11階段
FS版已施作完成範圍

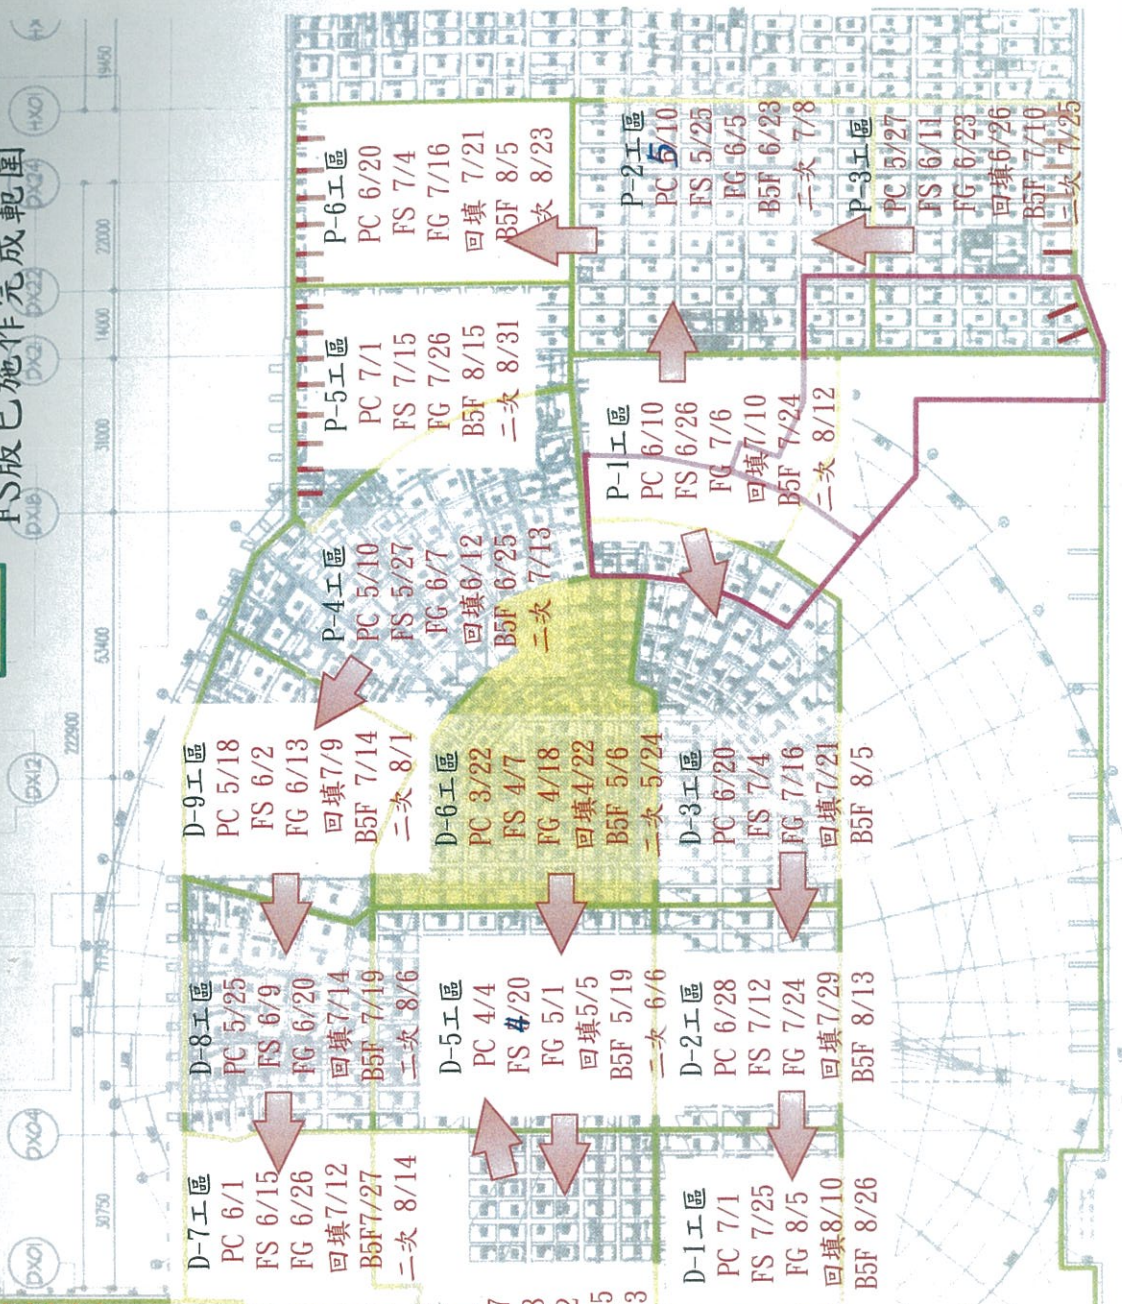

B4F樓版預定澆置日期

B4F樓版 已施作完成範圍

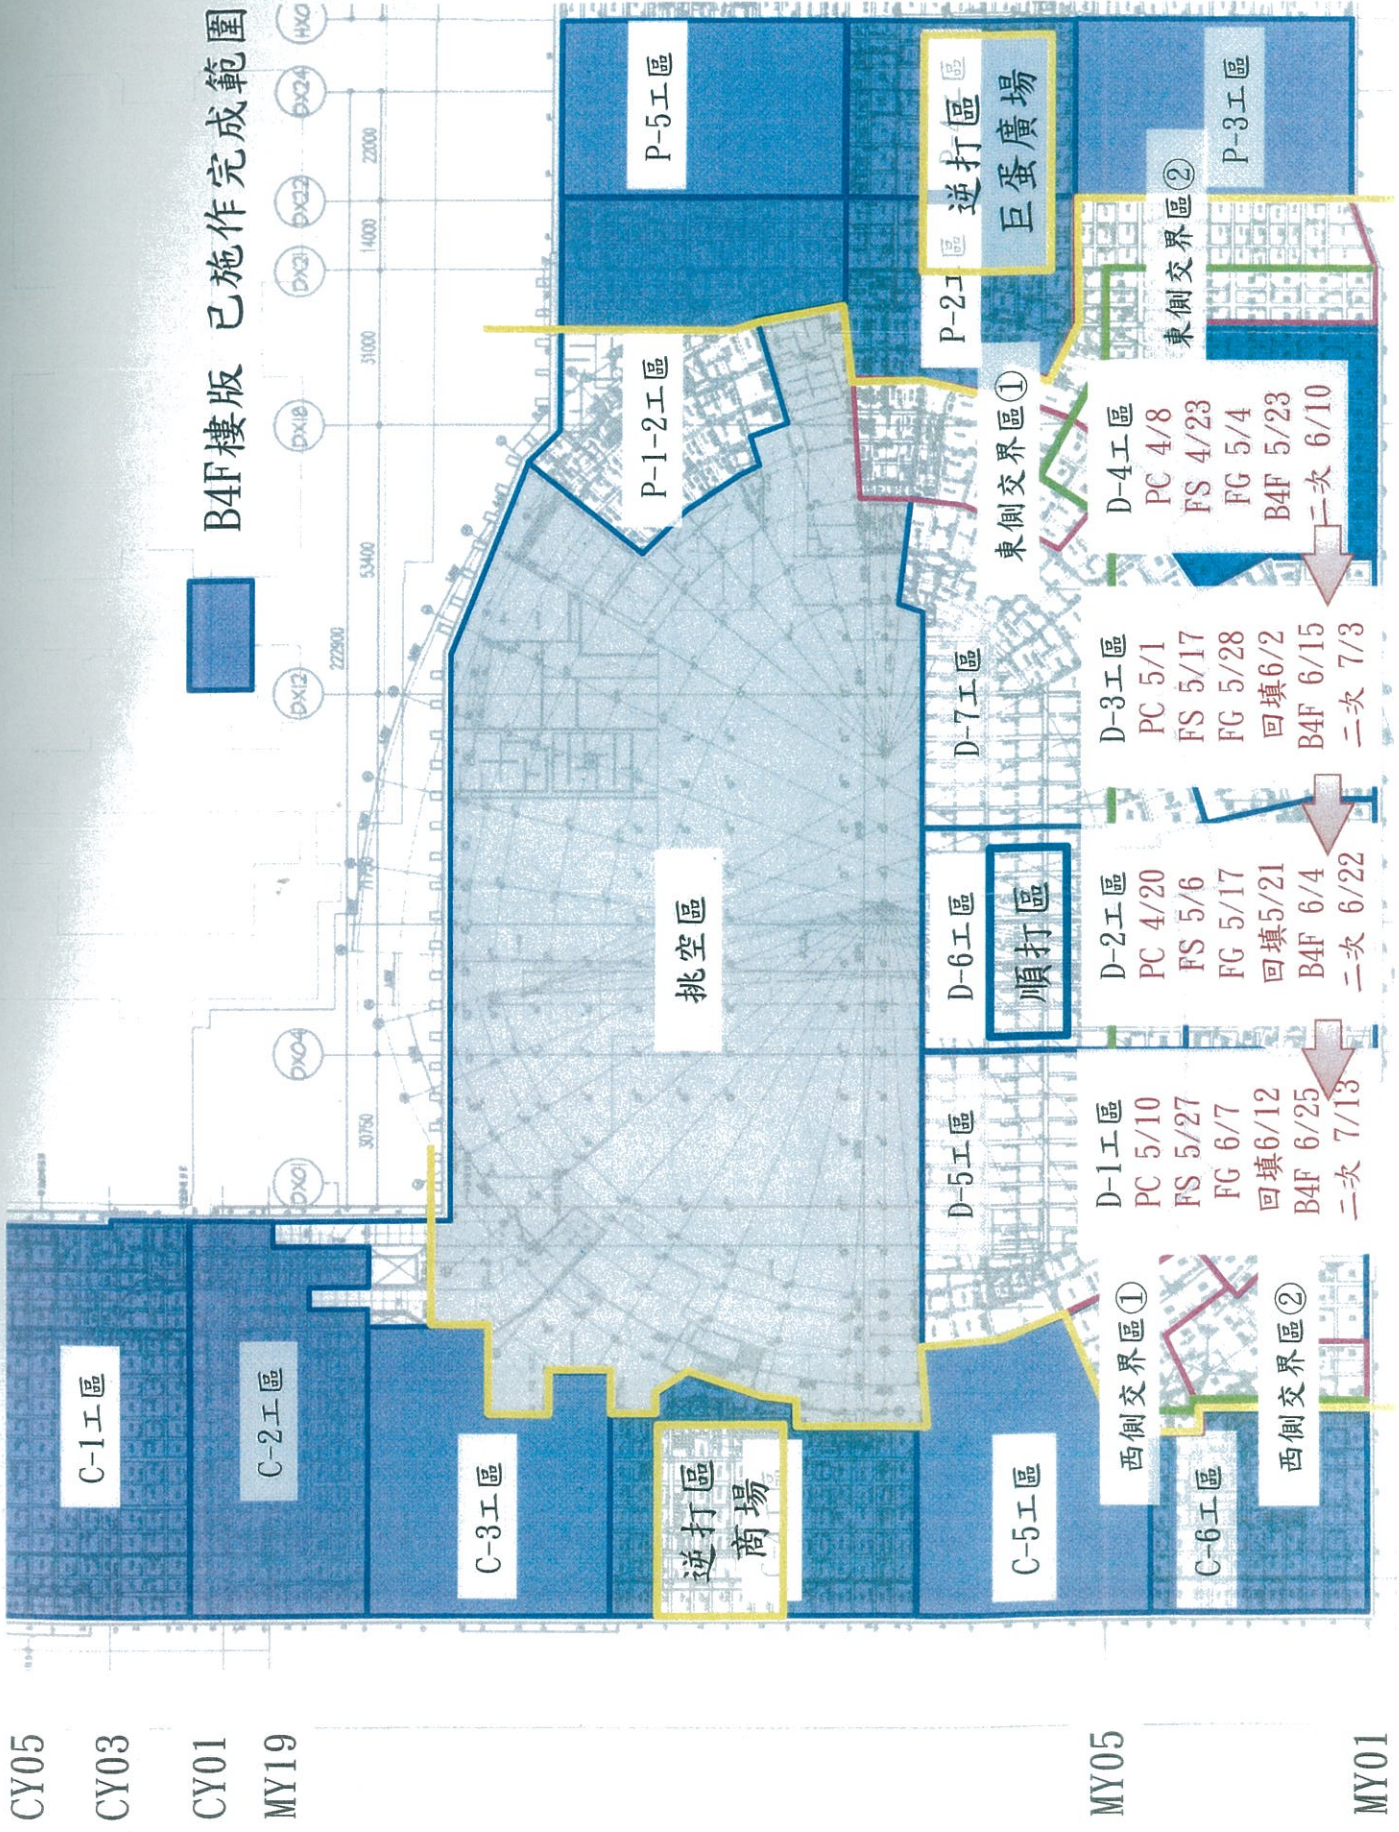

CY05

CY03


CY01

MY19

MY05

MY01

遠雄巨蛋事業股份有限公司 函

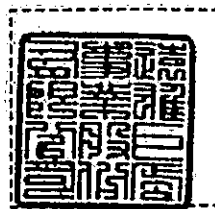

地 址：110 臺北市信義區松高路1 號22 樓
聯 絡 人：浦中仁
聯絡電話：(02)2768-5660
E - mail：B4284@farglory.com.tw

235

新北市中和區健康路270 號6 樓

受文者：臺北市政府捷運工程局東區工程處土木第六工務所

發文日期：104 年5 月7 日

發文字號：遠巨字第 1040127 號

速別：普通

密等及解密條件：普通

- 附件：1. 「捷運設施及周邊觀測系統 安全系統週報告(104 年4 月1 日~104 年4 月27 日)」
「松山菸廠古蹟及歷史建築監測週報告(104 年4 月20 日~104 年4 月26 日)」
二份。
2. 「捷運設施及周邊觀測系統 安全系統週報告(104 年4 月27 日~104 年5 月4 日)」
「松山菸廠古蹟及歷史建築監測週報告(104 年4 月27 日~104 年5 月4 日)」
二份。

主旨：檢送「台北文化體育園區大型室內體育館開發計畫案「捷運設施及周邊觀測系統 安全系統週報告」(104 年4 月1 日~104 年4 月27 日)、「松山菸廠古蹟及歷史建築監測週報告」(104 年4 月20 日~104 年4 月26 日)及「捷運設施及周邊觀測系統 安全系統週報告」(104 年4 月27 日~104 年5 月4 日)、「松山菸廠古蹟及歷史建築監測週報告」(104 年4 月27 日~104 年5 月4 日)等乙式共四份，惠請查照。

說明：

- 一、依 貴局 104 年 4 月 24 北市體設字第 10431504300 號函辦理。

正本：臺北市政府體育局(含附件乙式二份)

副本：臺北市政府捷運局東工處(含附件乙式二份)

董事長 趙 藤 雄





附件三

