

臺北市停車管理工程處
民生社區中心地下停車場土建工程
工作說明書

一. 增繪邊緣線

- (一) 施作範圍：B2F-B3
- (二) 材質：熱拌塑膠漆
- (三) 沿著牆面邊緣增繪白色實體線

二. 增設黃網線

- (一) 施作範圍：如圖（B2F. 42 車格旁跟 43. 62 車格旁，B3F. 44. 45. 66 及 52 車格樓梯間旁）黃色部分
- (二) 材料：熱拌塑膠漆
- (三) 中央實線延伸至黃網區

三. 塗銷黃網線

- (一) 施作範圍：如平面圖（B1F-B2F. B2F-B3F 上下車道處）橘色部分

四. 防撞條

- (一) 範圍：全場牆面凸出處及立柱
- (二) 在防護條內側塗上矽力康
- (三) 將防撞條黏黏在欲施工之位置
- (四) 確認好位置後再防撞條的外側使用矽利康收邊

五. 增設軟質桿

- (一) 範圍：B2-B3
- (二) 材質：PU
- (三) 含安裝螺絲配件

六. 男廁所更新小便斗

- (一) 範圍：B3F
- (二) 材質：陶瓷
- (三) 需有省水標章證明


七. 限高架、防水閘門及防火門等金屬設施清潔保養(每年一次)

- (一) 限高架等金屬材質需保養
- (二) 各設施開關螺絲螺栓須加潤滑油等保養

臺北市停車管理工程處
委外土建維修詳細表
民生社區地下停車場

項次	項 目	單 位	數 量	備 註
一	增繪邊緣線			
1	白色邊緣線	M	666.00	B2F-B3F
2	黃色黃網區	M	110.00	B2F-B3F
二	立柱增設防撞條			
1	防撞條	條	205.00	全場立柱及牆面凸出處
三	增設軟質桿			
1	黃色軟質桿	隻	85.00	道路格位周邊
四	廁所小便斗			
1	小便斗	個	1	B3F
五	塗銷黃網線			
1	塗銷標線	M	10	B2F-B3F坡道車道
六	建築物公共安全定期檢查	次	3	每年1次
七	限高桿、防水閘門及防火門等 金屬設施清潔保養	式	1	全場
	小計			
	營業稅5%			
	合計			

民生社區中心地下停車場 B1 (出入口) 平面圖

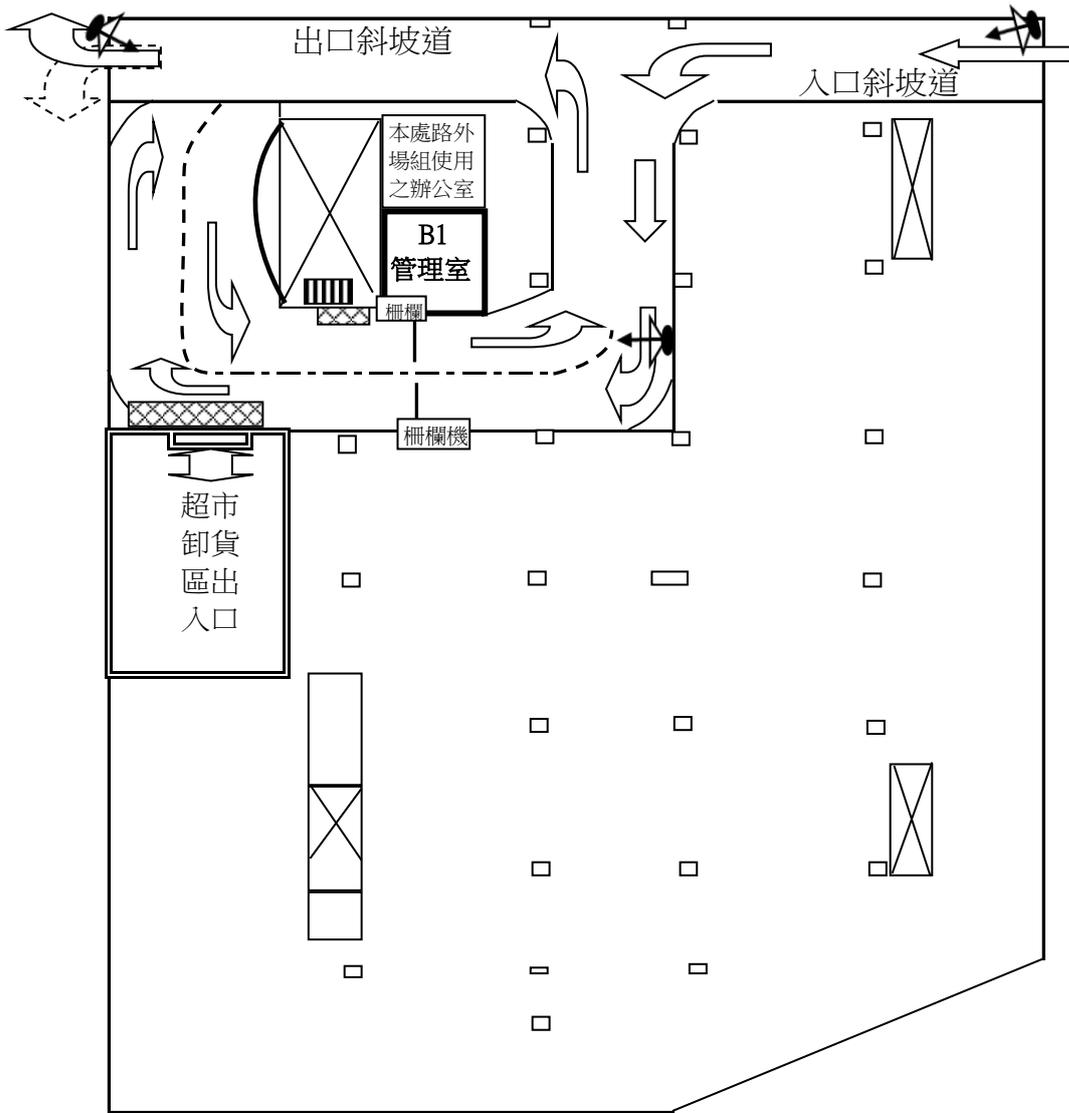

民生社區中心地下停車場

小型車：67 格


B2 身心障礙：4格

孕婦優先：3格


B3 小型車：77 格

合計：151 格

監視器標示：

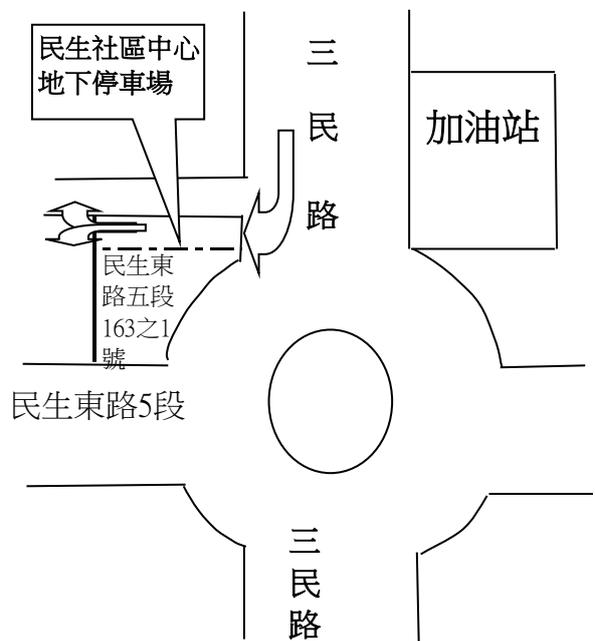


民生社區中心地下停車場 B2 平面圖

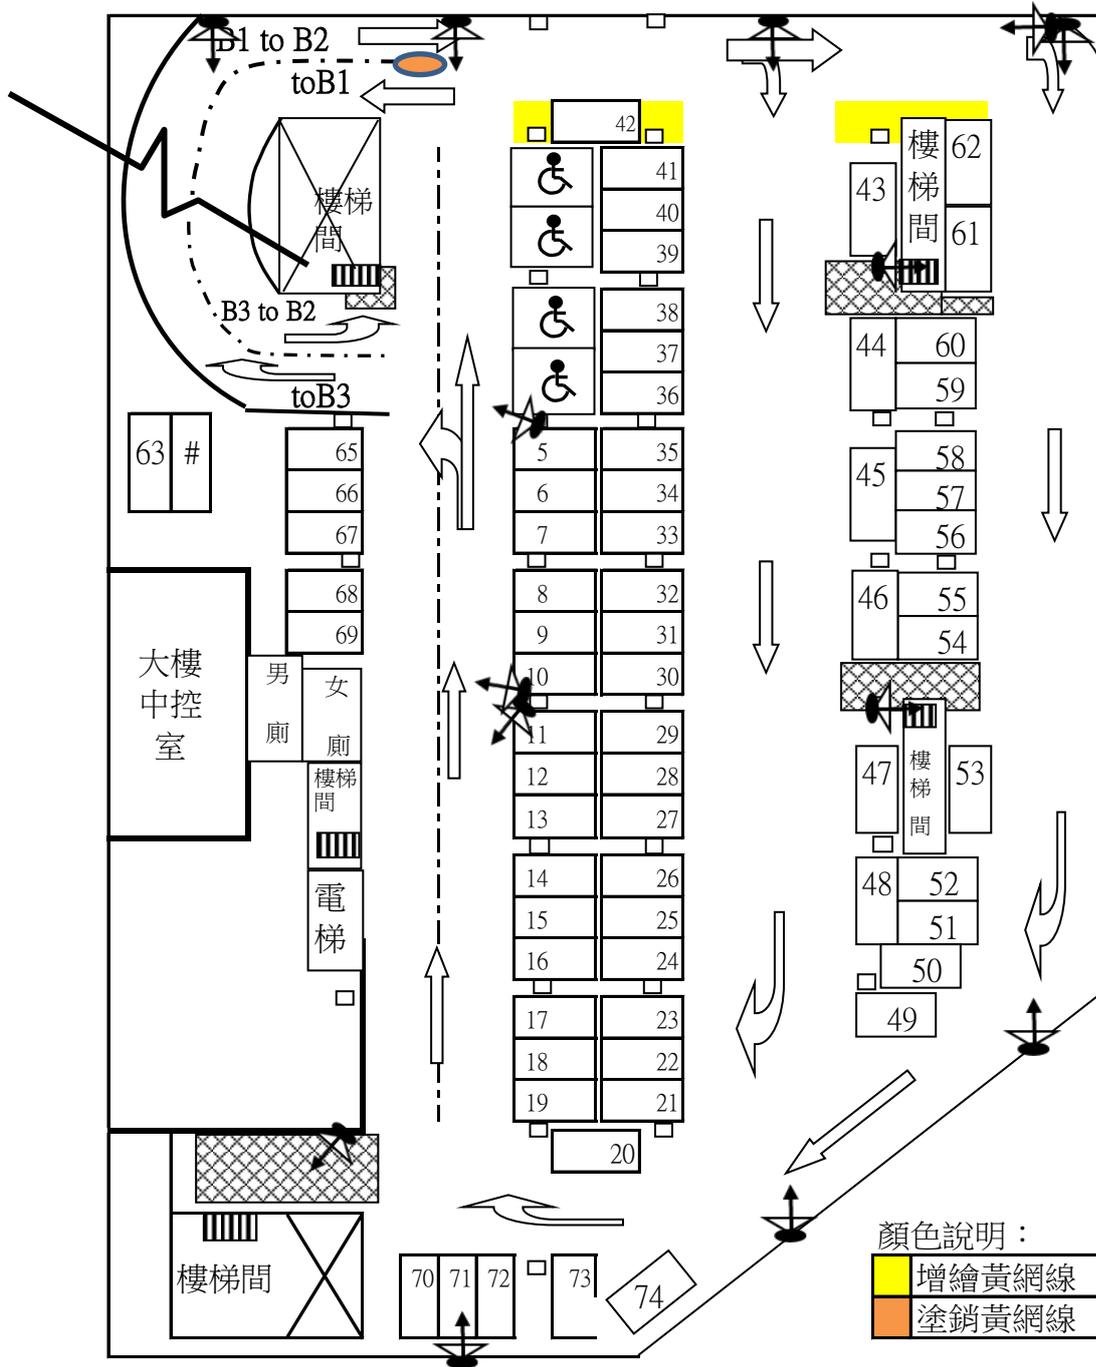

B2	小型車：67 格
	身心障礙：4 格
	孕婦優先：3 格
	合計：74 格

民生社區中心地下停車場 B3 平面圖

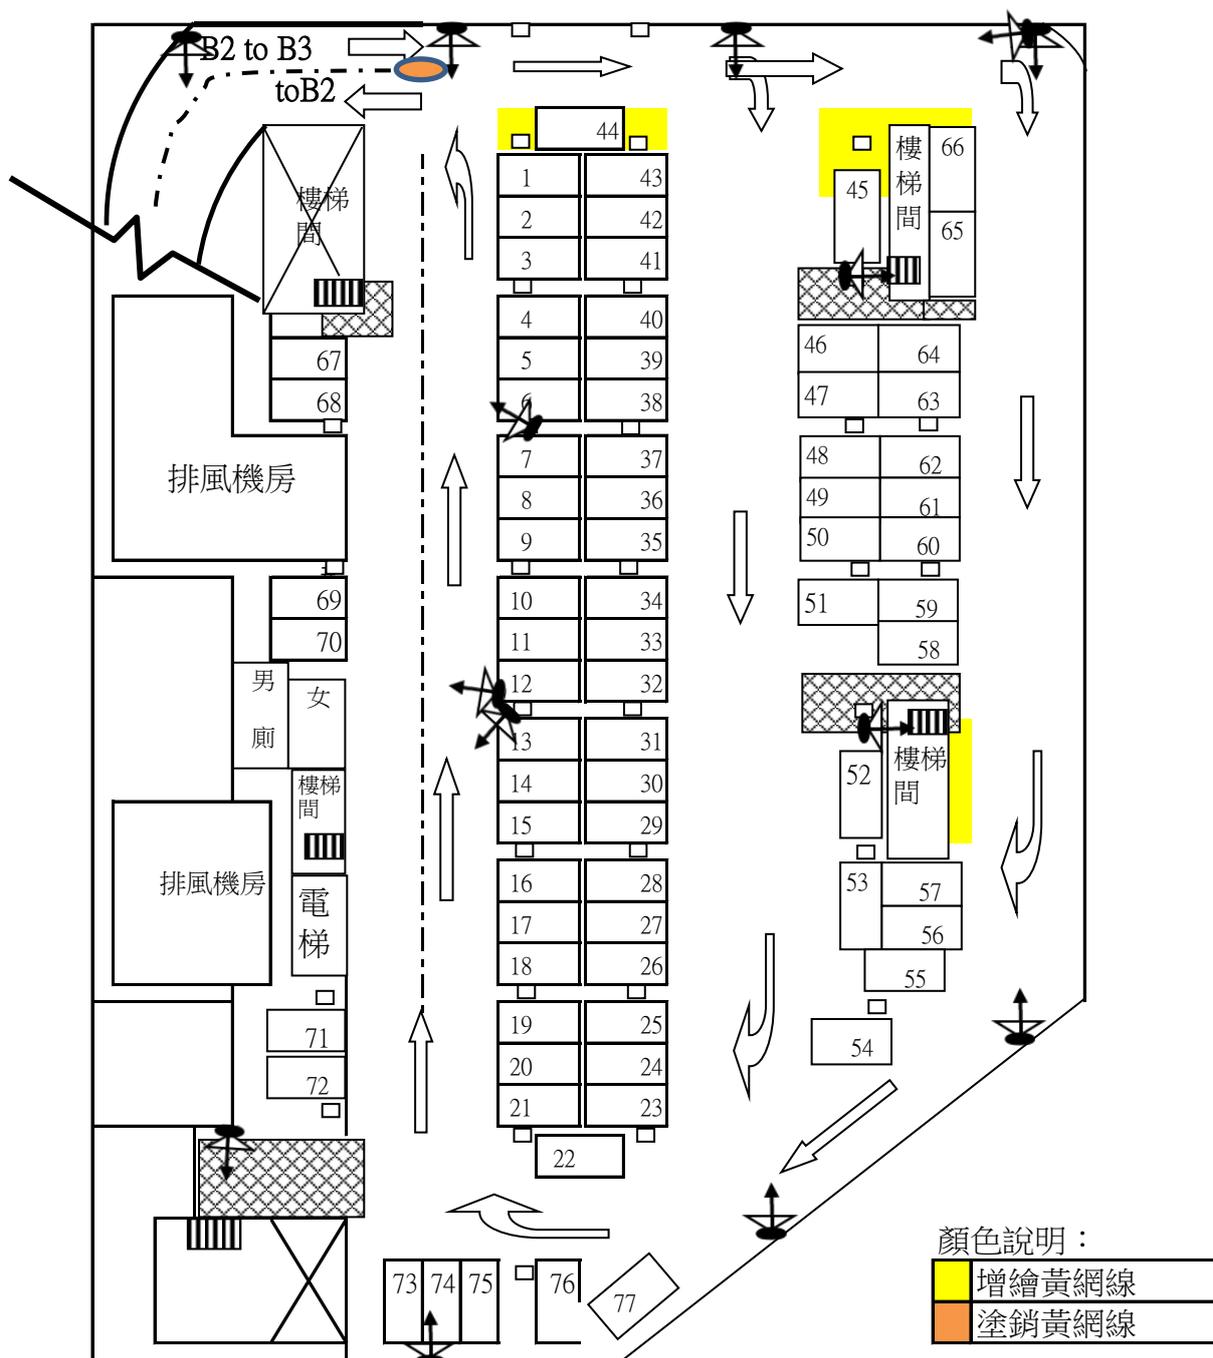

B3 小型車：77 格