石潭平面停車場示意圖
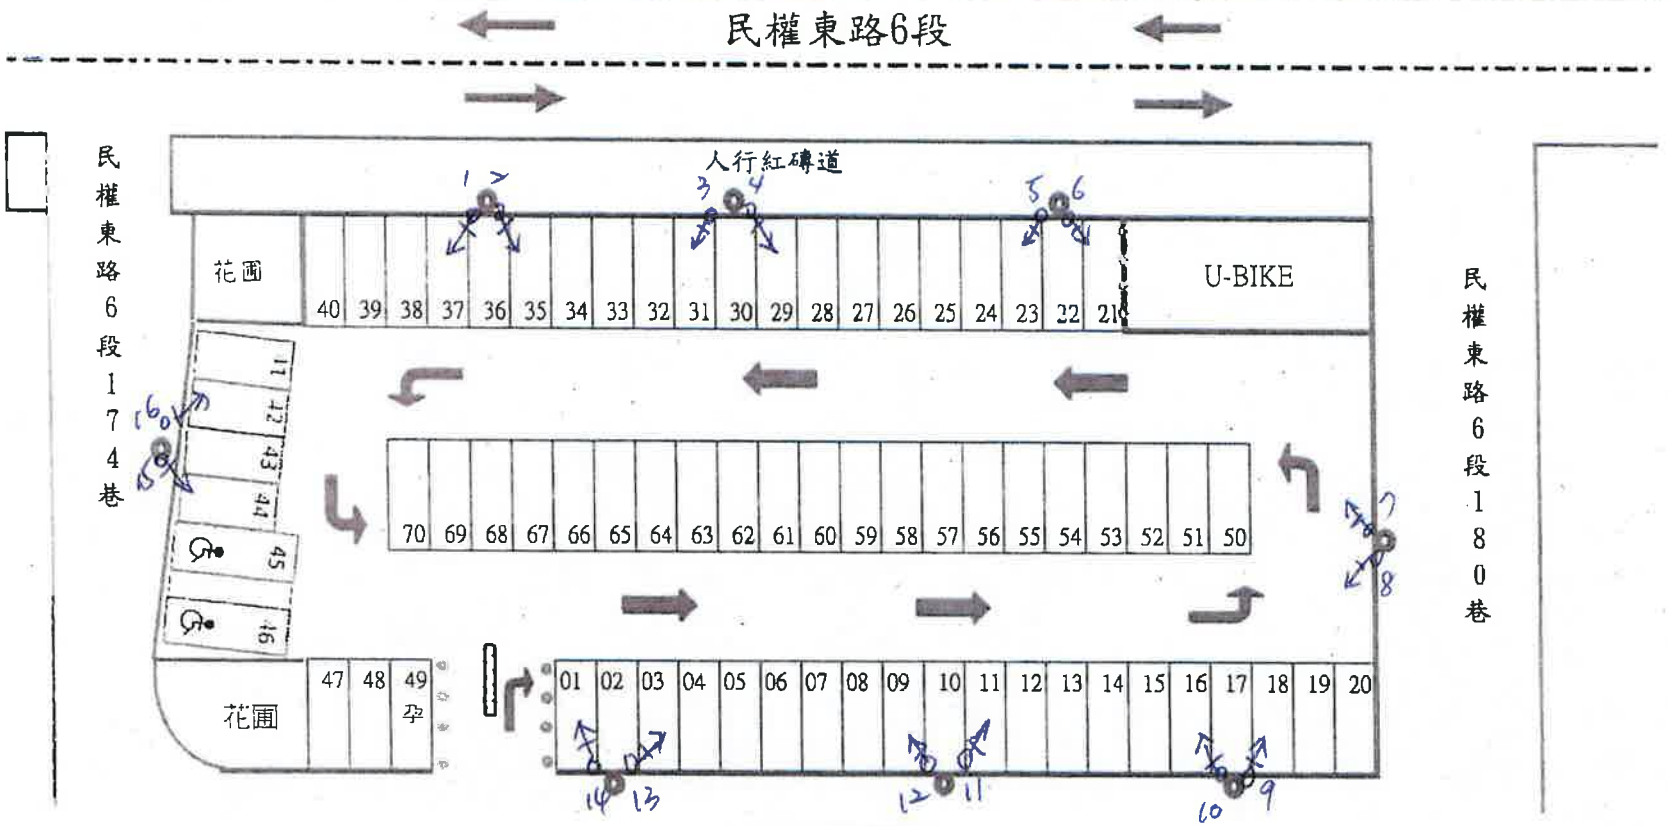
附件1