


附表 2

平面配置圖

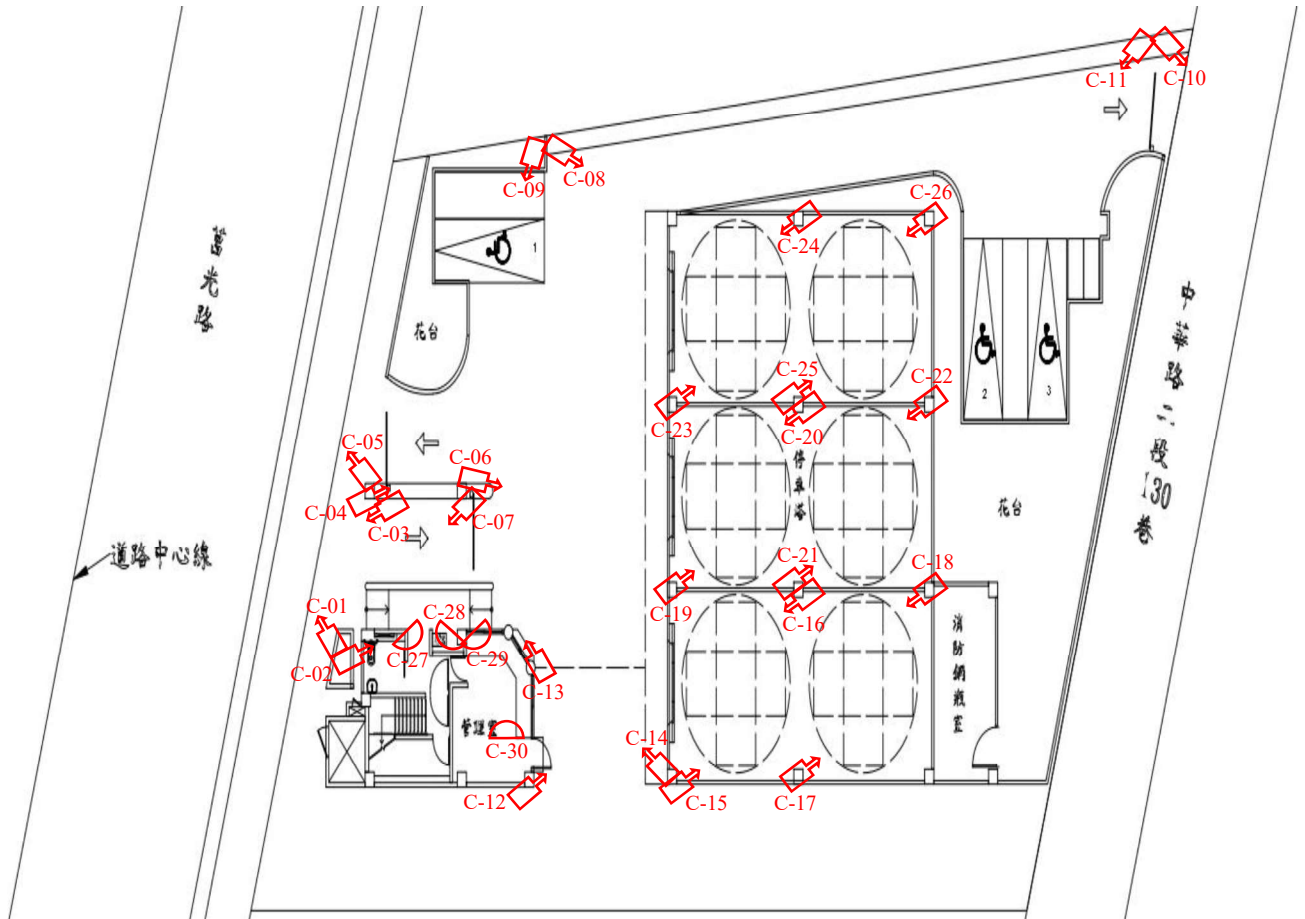

餘圖類推。