









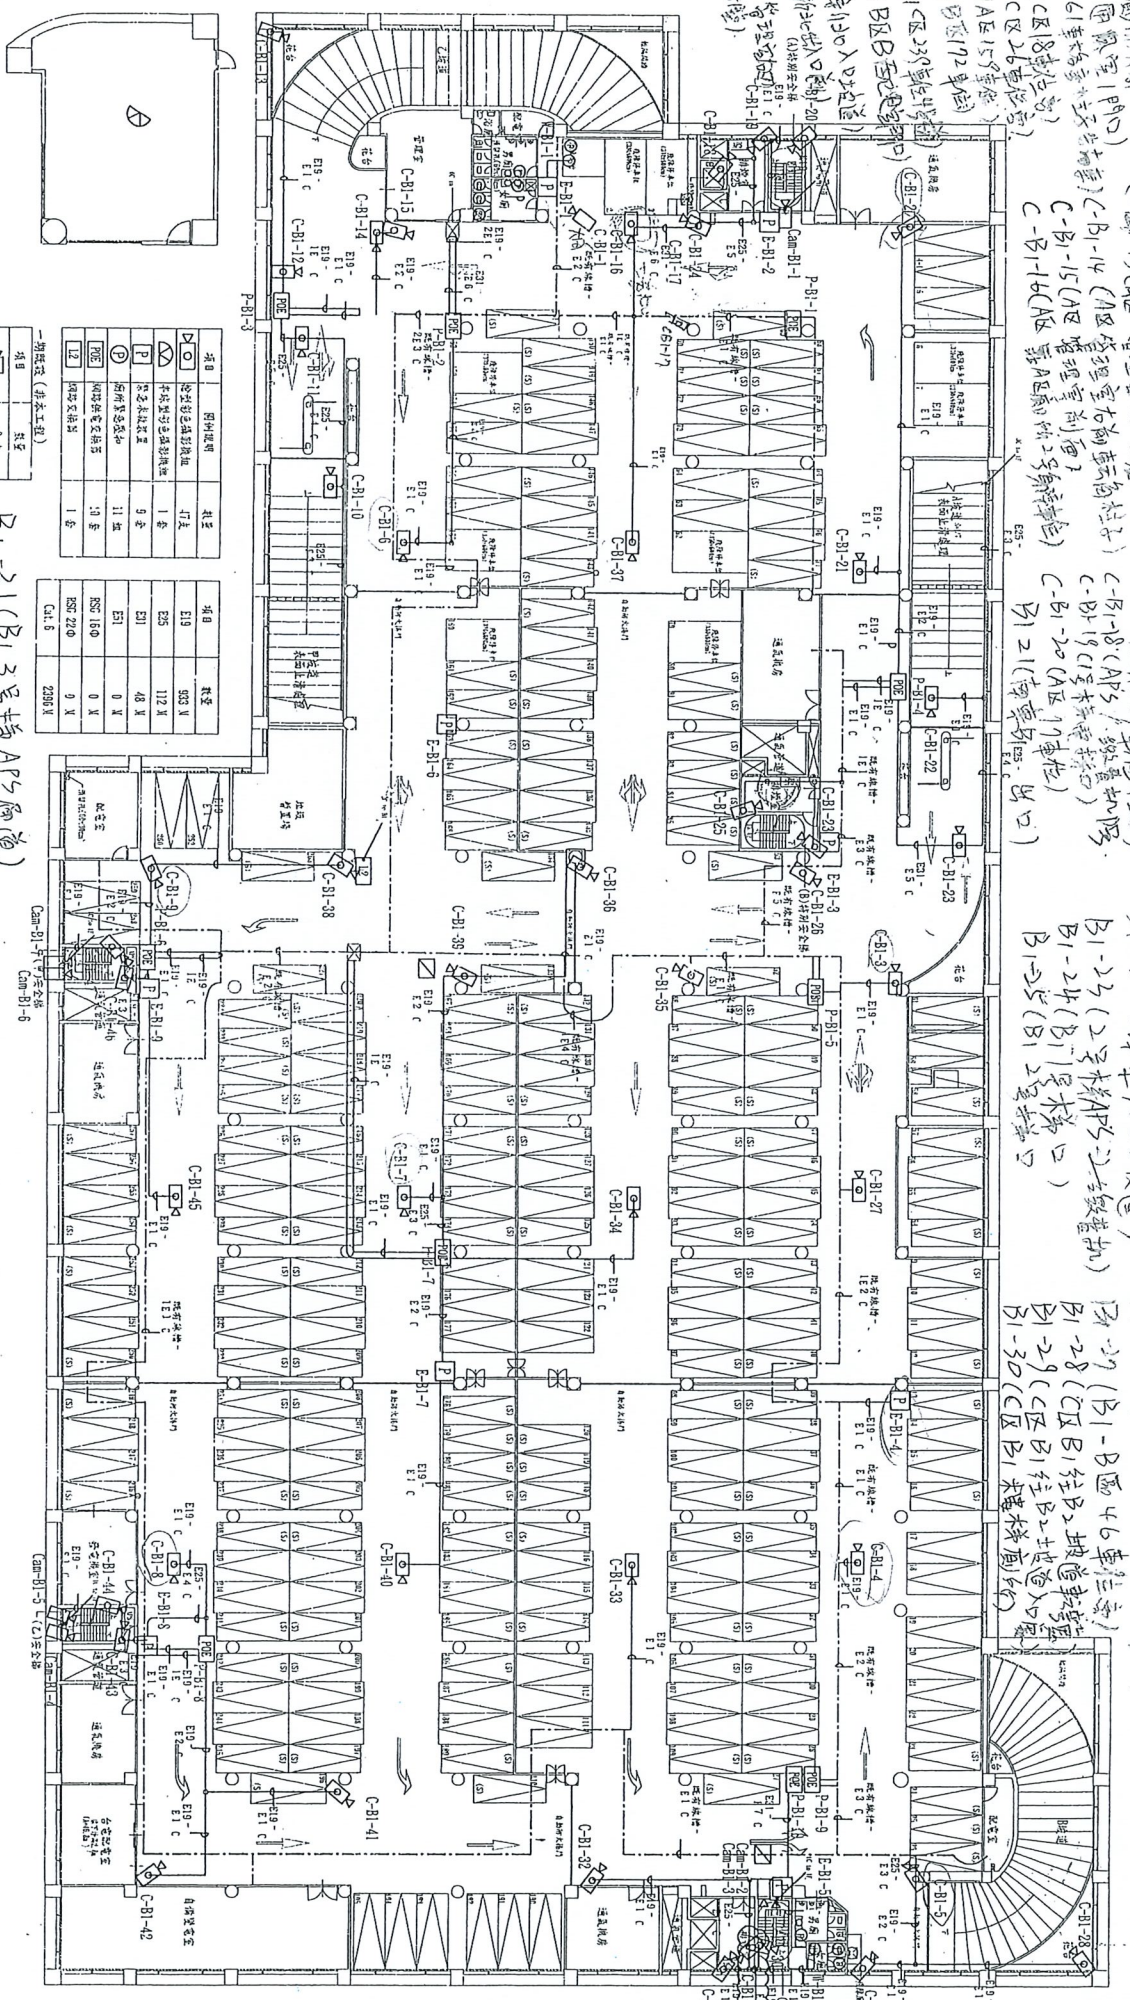





- B1-21 (B1 3号梯 AP5 通道)
- B1-22 (B1 3号通風室門口)
- B1-23 (B1 C区 114 號位在 3 号通道)
- B1-24 (B1 B区 124 號位在 3 号通道)
- B1-25 (B1 B区 52 號位在)
- B1-26 (B1 A区 134 號位在)
- B1-27 (B1 A区 142 號位在)
- B1-28 (B1 A区 大倉庫前)
- B1-29 (B1 B区 169 號位在)
- B1-30 (B1 C区 203 號位在)
- B1-31 (B1 C区 195 號位在)
- B1-32 (B1 C区 187 號位在)

- 地下一層平面圖


- B2-1 (B2A区前厅前)
- B2-2 (B2A区前厅后)
- B2-3 (B2B区22号车位)
- B2-4 (B2C区44号车位)
- B2-5 (B2C区35号车位)
- B2-6 (B2A区连接部)
- B2-7 (B2B区连接部)
- B2-8 (B2C区靠4号梯)
- B2-9 (B2A区靠B2区变电室)
- B2-10 (A区B2区连接部)
- B2-11 (A区18号车位)
- B2-12 (靠B2区1号梯)
- B2-13 (1号梯B2区)
- B2-14 (1号梯B2区)
- B2-15 (A区2号逆风空)
- B2-16 (2号梯B2区)
- B2-17 (2号梯B2区)
- B2-18 (B2B区54号车位)
- B2-19 (B2C区B2区)
- B2-20 (B2C区B2区)
- B2-21 (B2C区B2区)
- B2-22 (C区3号梯)
- B2-23 (C区3号梯)
- B2-24 (C区3号梯)
- B2-25 (C区1-5号)

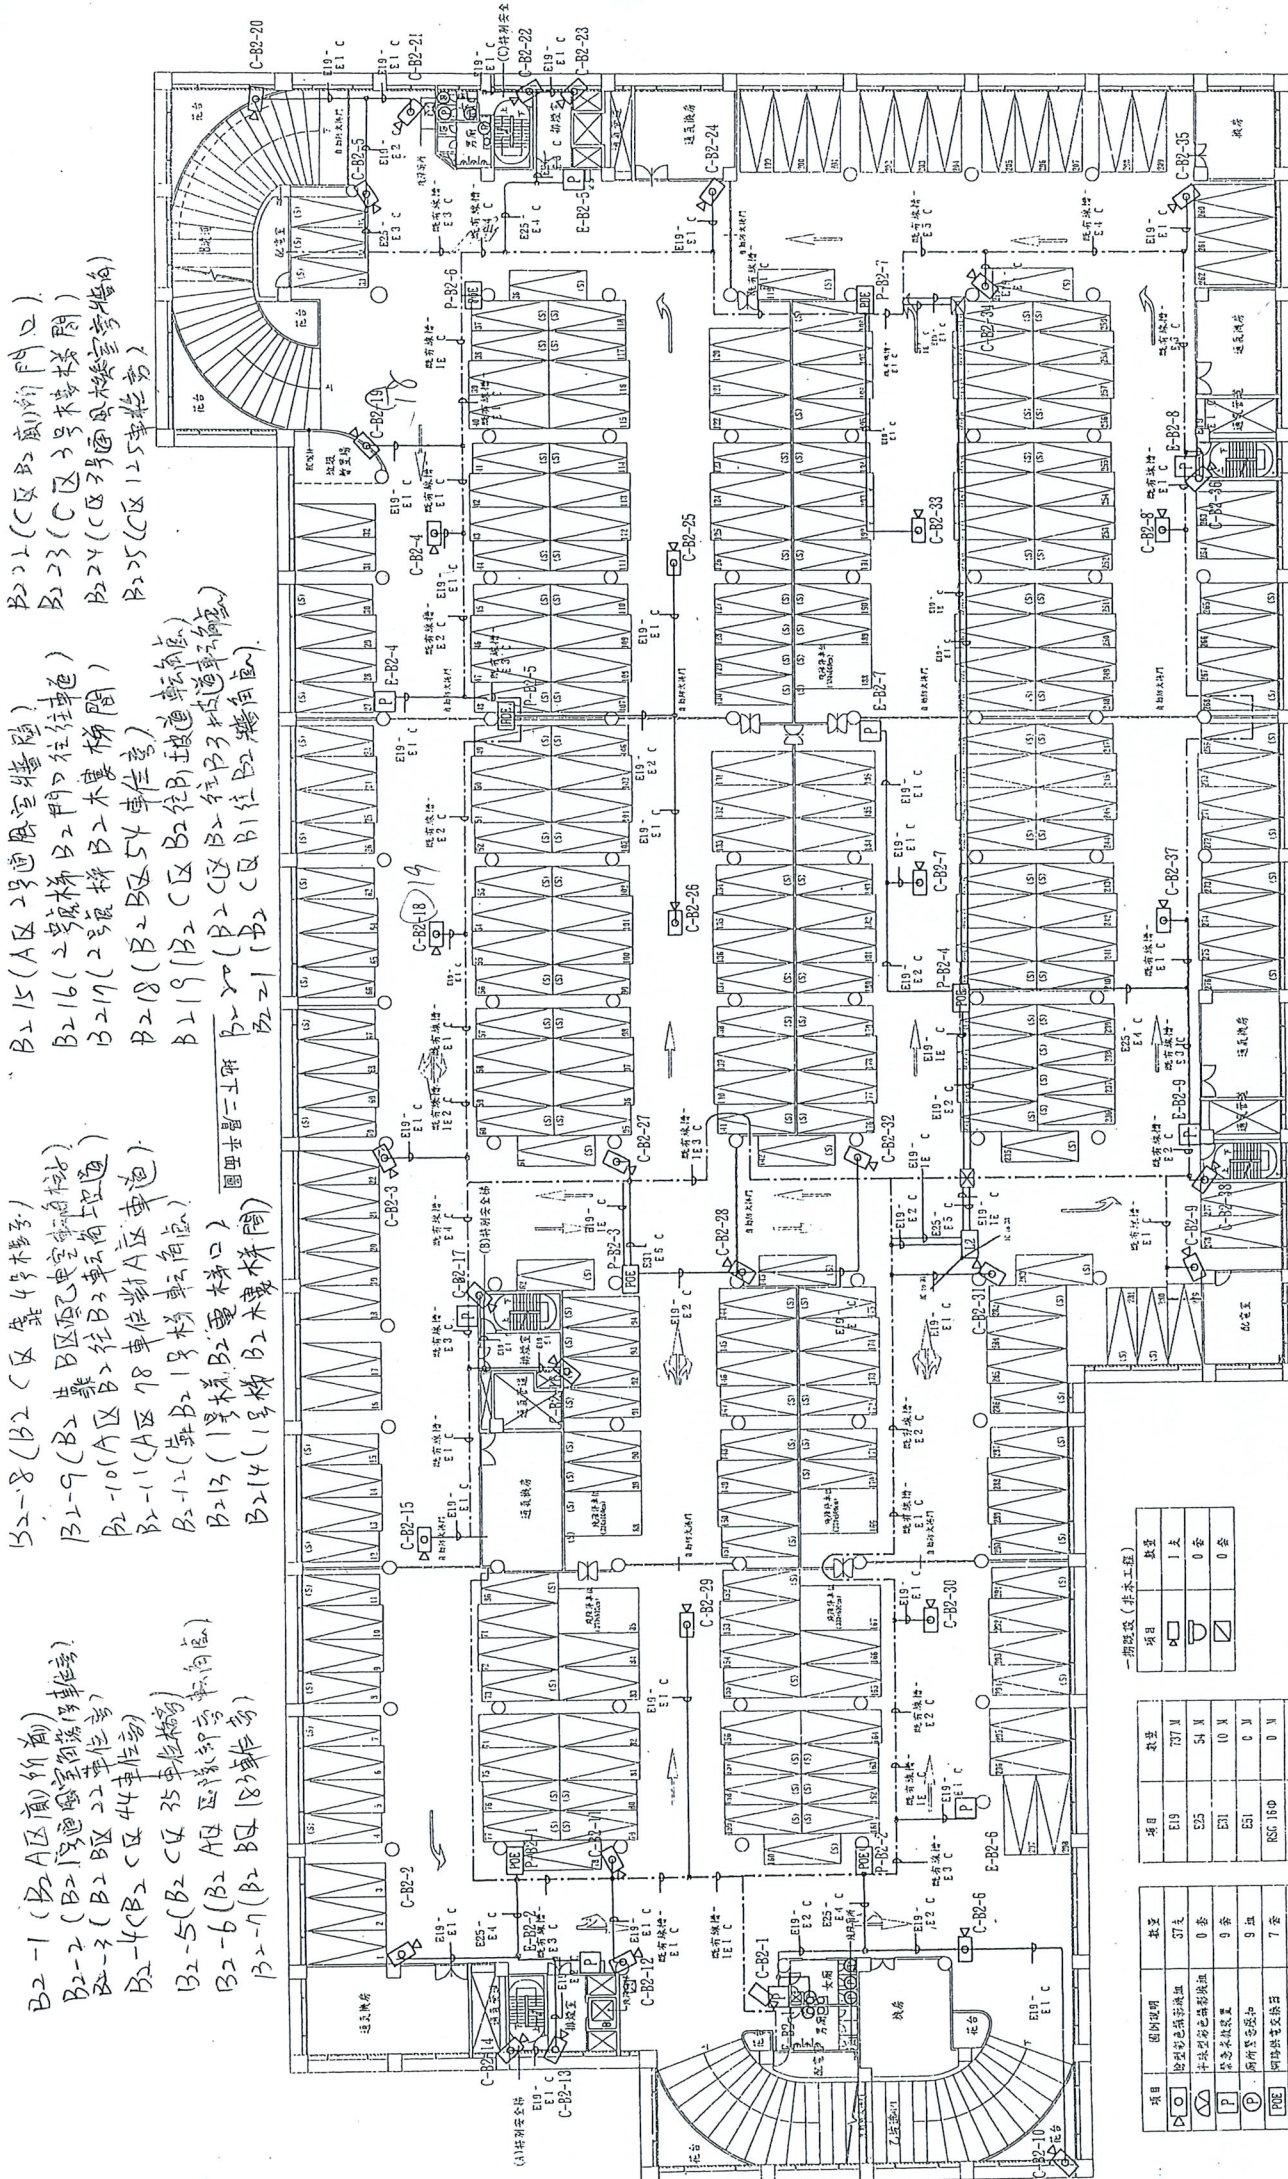


- B2-26 (B2B区135号)
- B2-27 (B2B区95号)
- B2-28 (B2A区143号)
- B2-29 (B2A区153号)
- B2-30 (B2A区167号)
- B2-31 (B2A区202号)
- B2-32 (B2A区176号)
- B2-33 (B2C区192号)
- B2-34 (B2C区210号)
- B2-35 (B2C区260号)
- B2-36 (4号梯B2区)
- B2-37 (B2C区274号)
- B2-38 (5号梯B2区)

一册图说 (非本工程)

项目	数量
□	1支
○	0套
◇	0套

项目	数量
E25	54 M
E31	10 M
E51	0 M
RSC 18D	0 M
RSC 22D	0 M
Gal 6	186 M


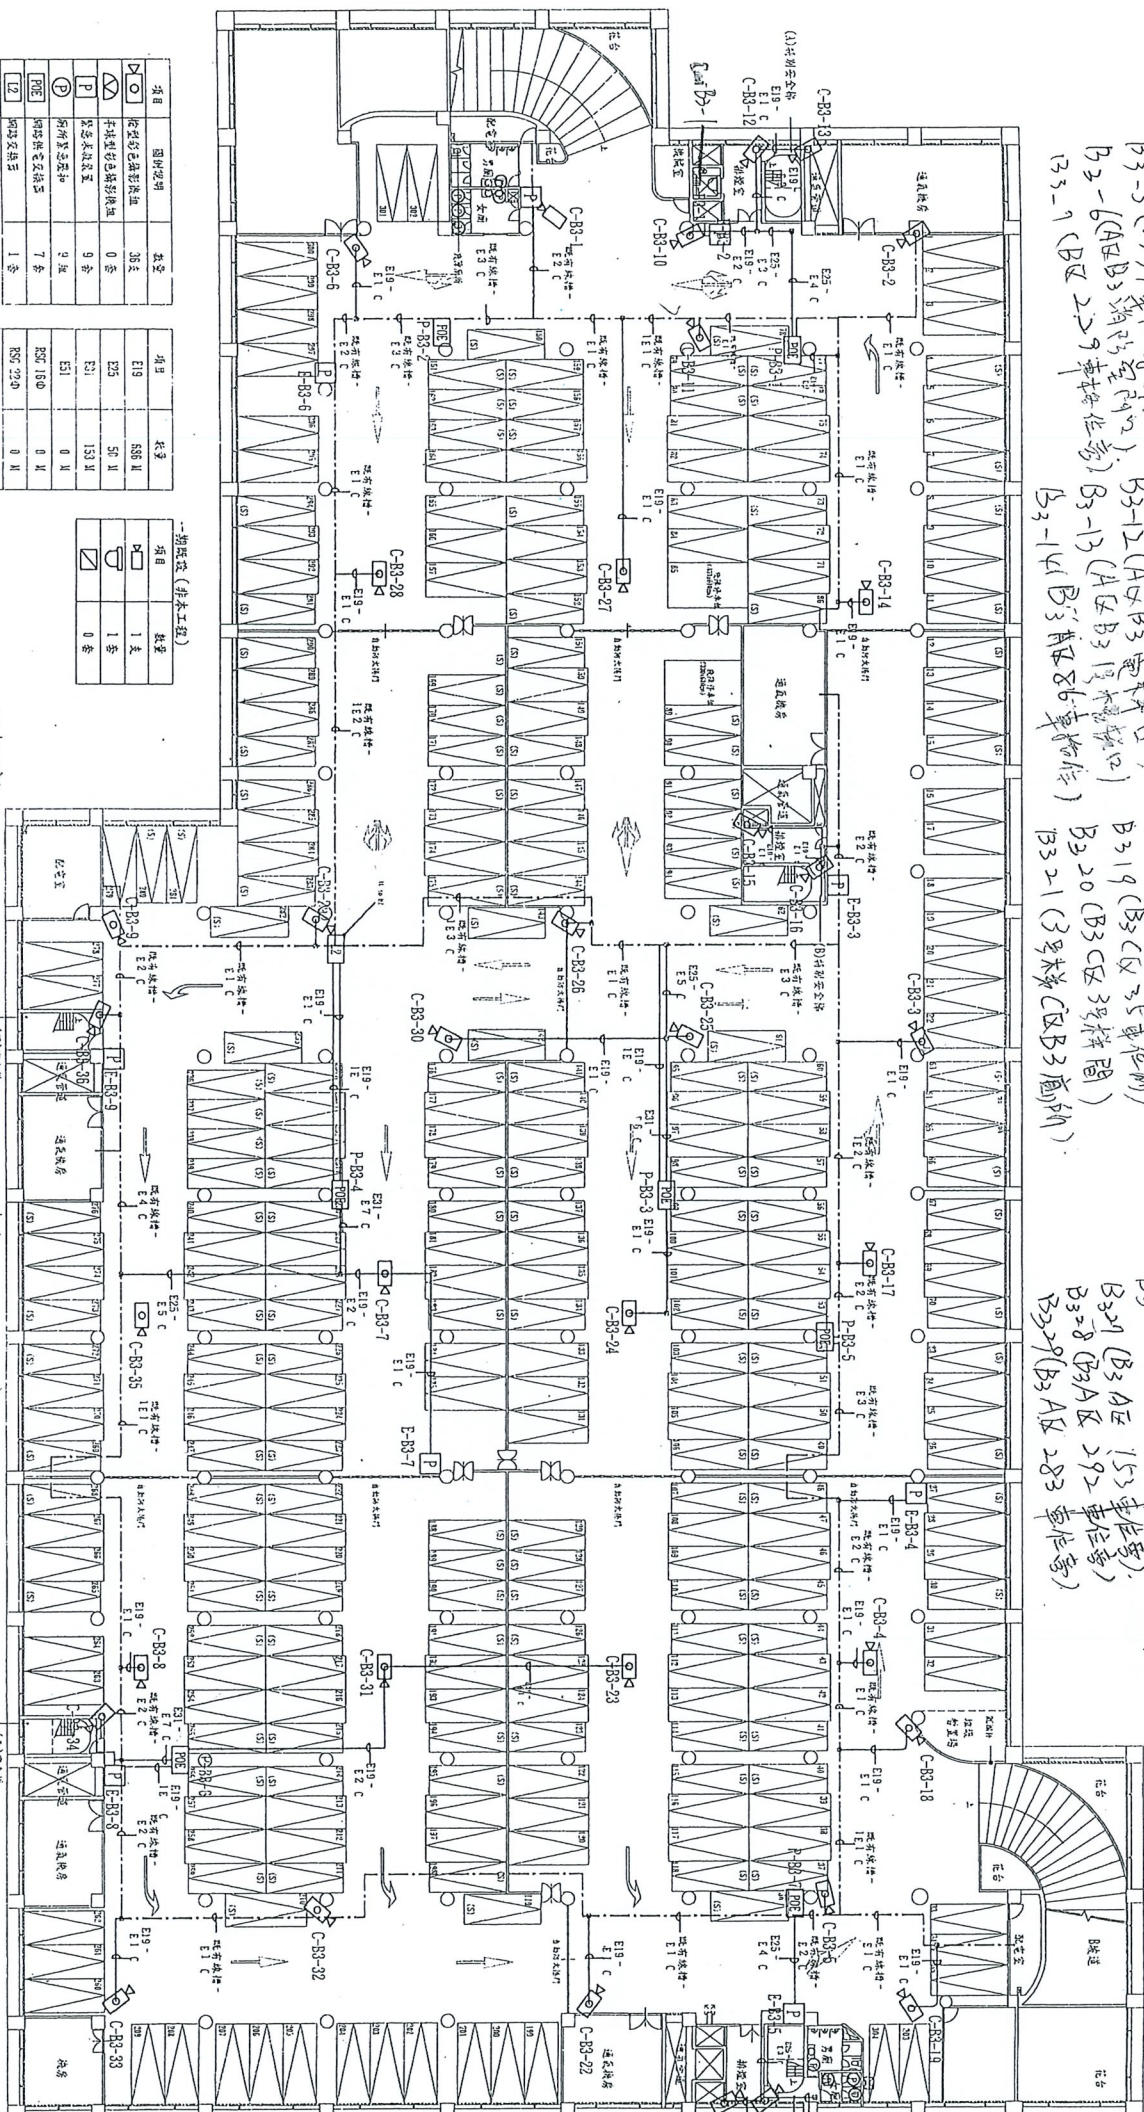


项目	数量

项目	数量
○	1套
□	1套
◇	0套

- 一期顶楼 (非本工程)
Cam B3-1 (電梯內部)

