





2001.27.22+0.571+17.0-87.86+684
(5.85,0.00)+(10.60,3.70)+(0.15,1.50)+(1.04,4.80)+(3.44,5.00)

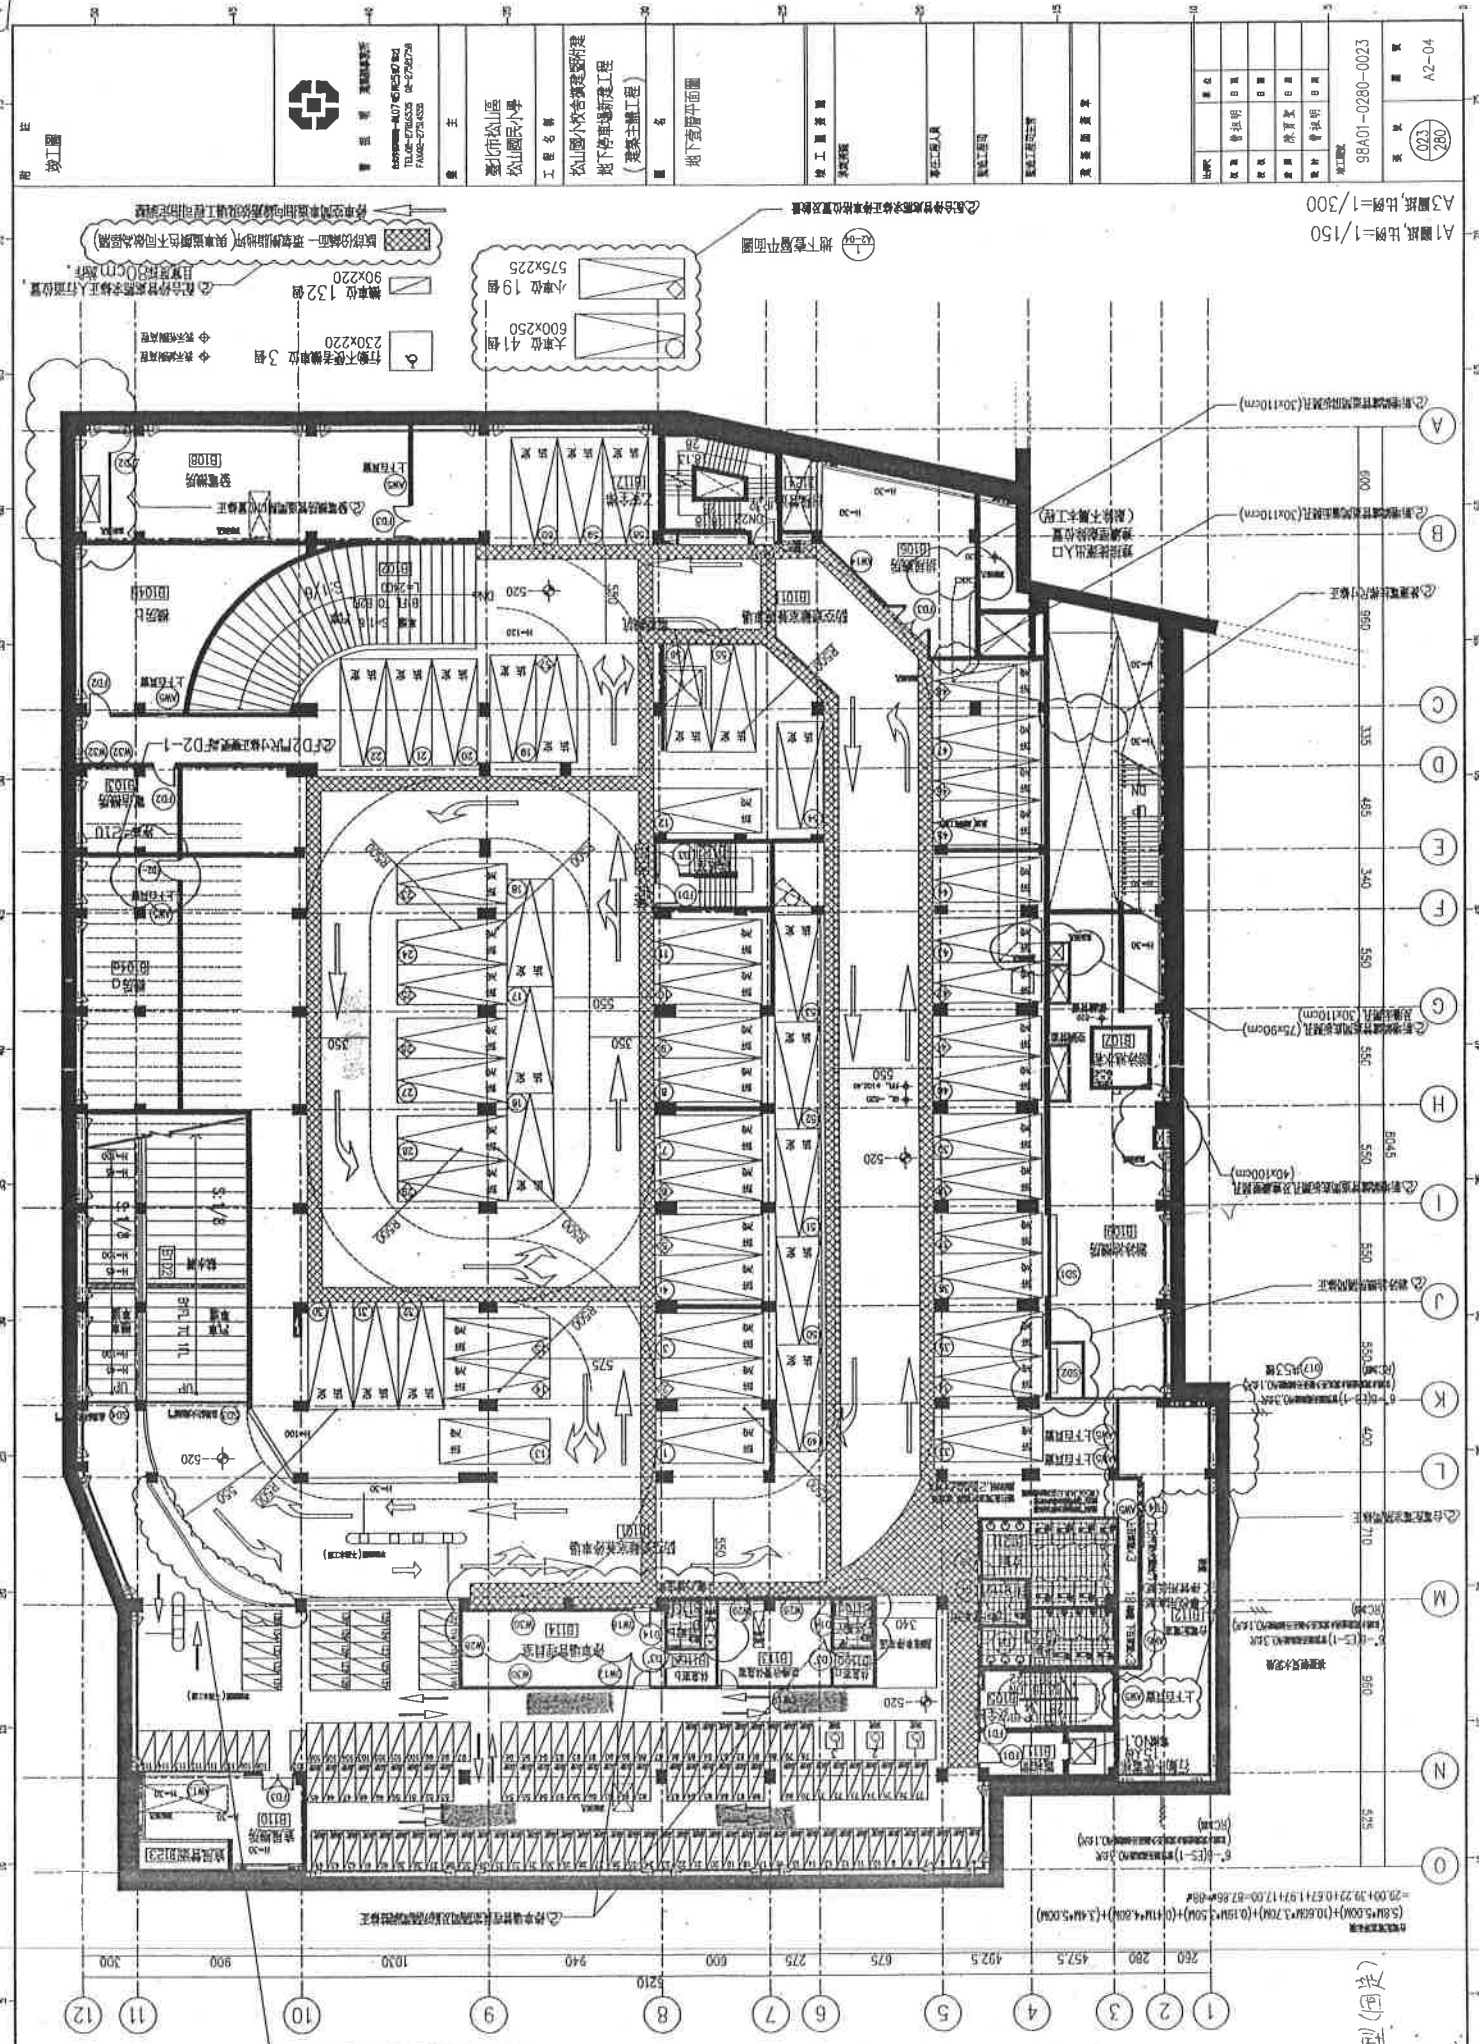

A1圖紙, 比例=1/150
A3圖紙, 比例=1/300

A3圖紙, 比例=1/300
A2-04



CSRS
102
407
2367
0107
0107


松山區
松山國民小學
地下室新建工程 (建築主體工程)


地下室平面圖

項目	日期
核准日期	
設計日期	
繪圖日期	
校對日期	

98A01-0280-0023
280
003
A2-04

 A3圖紙比例=1/300

---	--	---	---

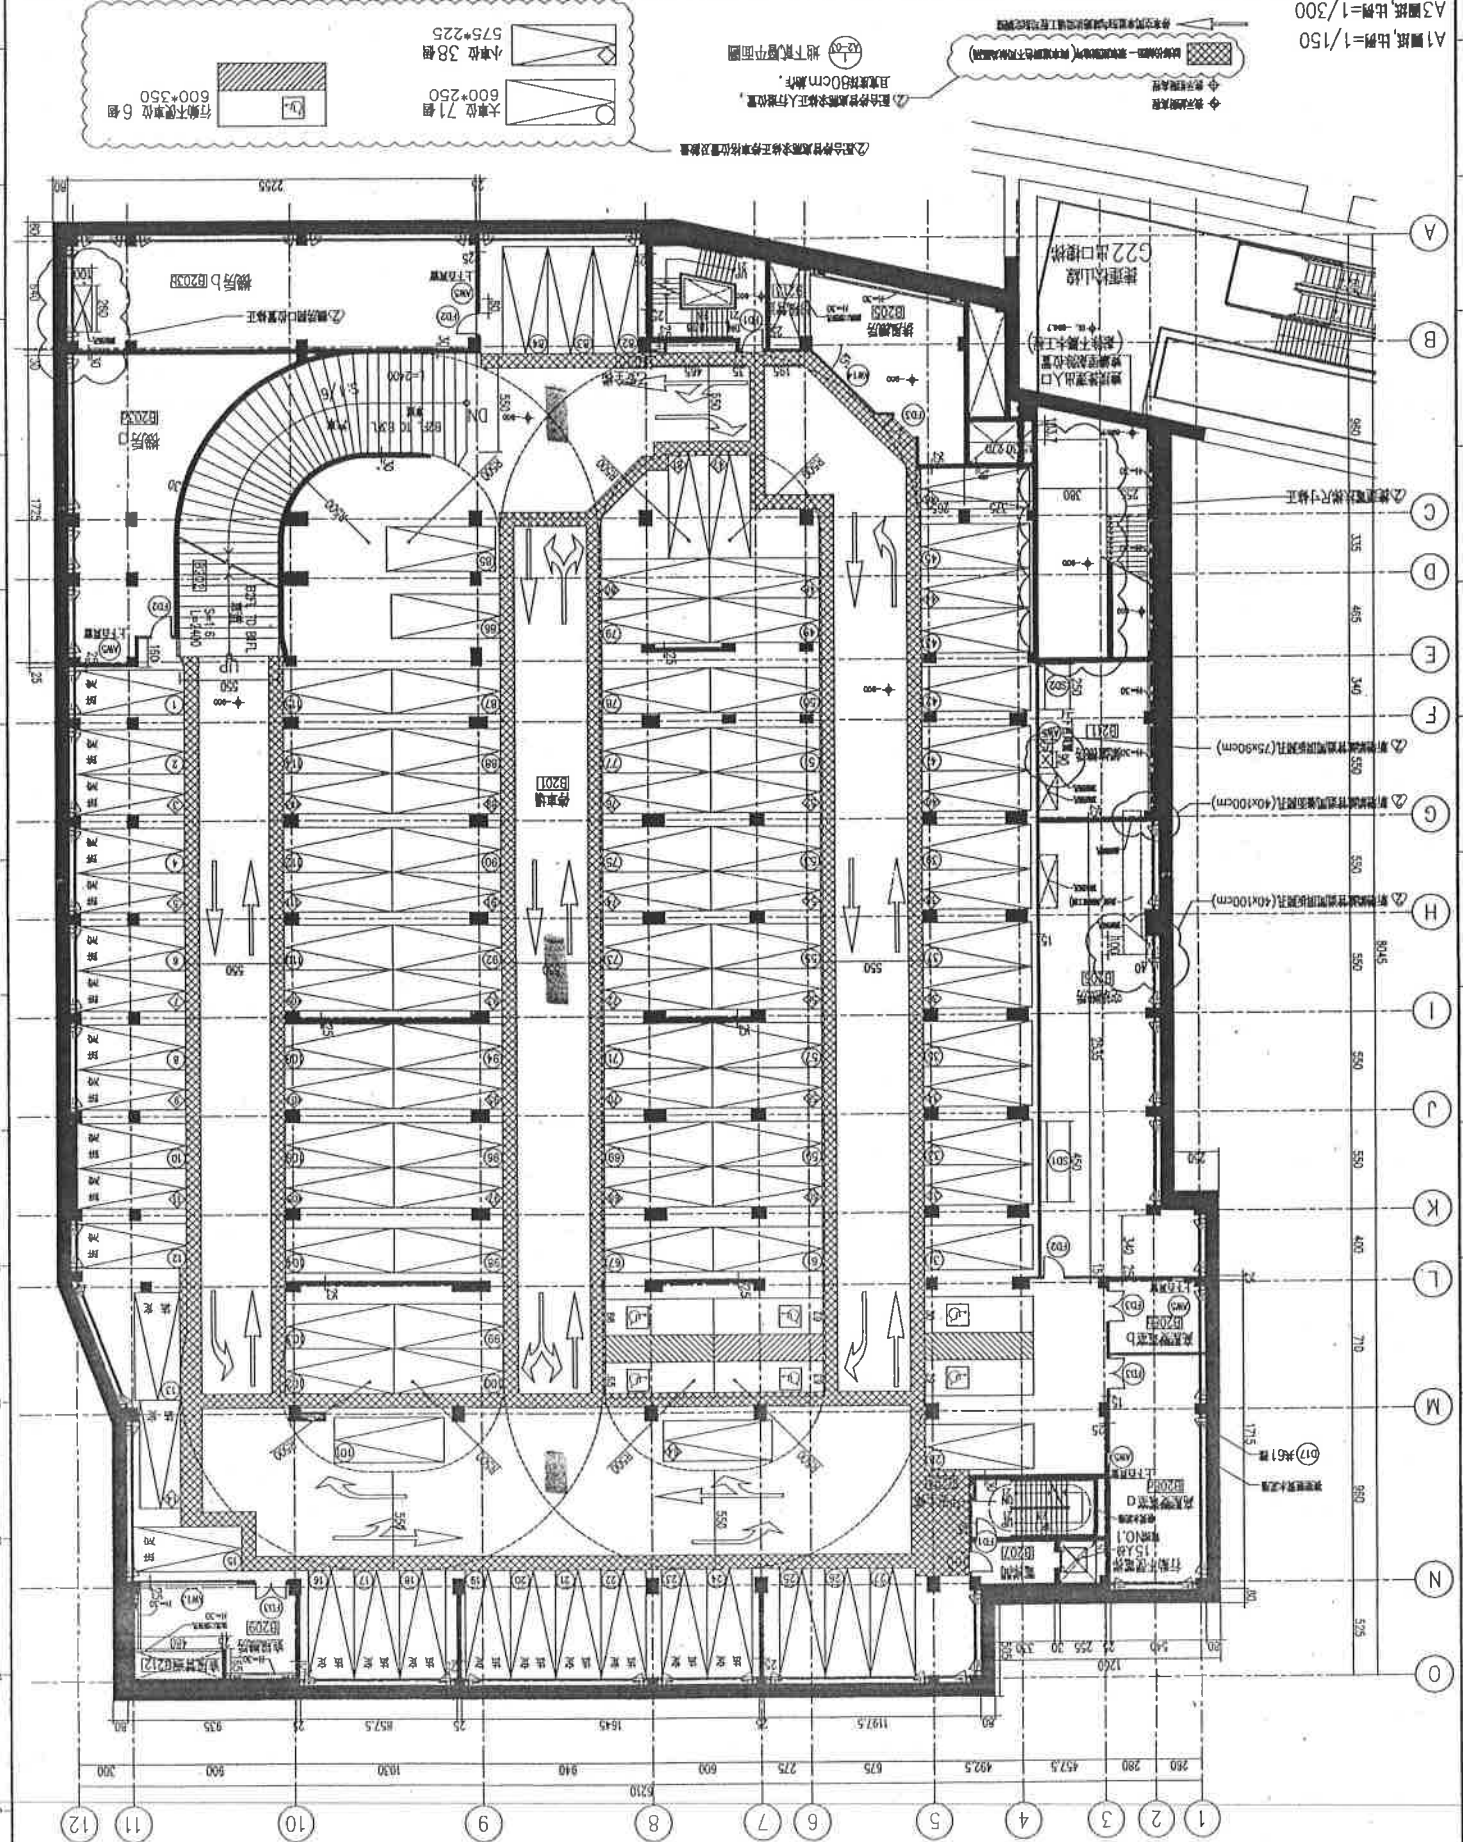

一區 汽車
 二區 汽車
 三區 汽車

