


# 台北市古亭地政事務所土地複丈成果圖

土地坐落：台北市

收件日期：94年3月3日 文山土字 129 131 號

複丈日期：94年3月9日

詳如附頁

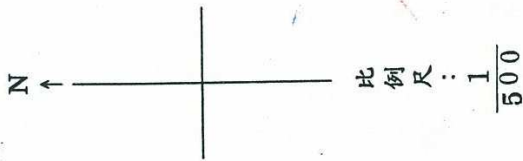

- 明
- ⊙ 圖根點
  - △ 補助點
- 說
- ⊗ 塑膠界樁

附記 一、本複丈成果圖僅供所有權人參考之用，其四至界址應以地政事務所之地籍圖鑑界，經權利人認定之實測成果為準。

附記 二、對於本案鑑定界址結果如有異議，請依據地籍測量實施規則第二百二十一條規定辦理。

台北市古亭地政事務所主任

**張雅音**  
第二課課長吳智維決行

中華民國 中華民國玖拾肆年叁月拾壹日

日發給

