

附錄三：更新單元內之合法建築物現況



附錄三：更新單元內之合法建築物現況

更新單元內之合法建築物具增建建築物，依測量公司成果報告書及建物謄本所載，載明增建建築物結構及面積詳附錄三。附錄表 3-1、附錄表 3-2、附錄圖 3-1、附錄圖 3-2、附錄圖 3-3、附錄圖 3-4、附錄圖 3-5、附錄圖 3-6。

附錄表3-1更新單元增建建築物現況表

門牌序號	門牌號碼	測量結果所載面積(m ²)			建物登記謄本所載面積(m ²)			增建建築物面積(m ²)		
		它類造(T)	磚造(B)	加強磚造(R)	它類造(T)	磚造(B)	加強磚造(R)	它類造(T)	磚造(B)	加強磚造(R)
1	大龍街 89巷 15號之 01			21.91			24.81			
2	大龍街 89巷 15號之 02			26.59			26.77			
3	大龍街 89巷 15號之 03			24.35			25.44			
4	大龍街 89巷 15號之 04			26.6			25.44			
5	大龍街 89巷 15號之 05			24.39			25.44			
6	大龍街 89巷 15號之 06			26.61			26.76			
7	大龍街 89巷 15號之 07			24.47			26.77			
8	大龍街 89巷 15號之 08		4.52	26.4			26.76		4.52	
9	大龍街 89巷 15號之 09		10.66	21.37			23.48		10.66	
10	大龍街 89巷 15號之 10	12.88	4.19	26.68			25.44	12.88	4.19	
11	大龍街 89巷 15號之 11			33.25			34.09			
12	大龍街 89巷 15號之 12			26.54			26.77			
13	大龍街 89巷 15號之 13	24.26		33.25			32.4	24.26		
14	大龍街 89巷 15號之 14			26.92			26.77			
15	大龍街 89巷 15號之 15		6.17	33.27			32.4		6.17	
16	大龍街 89巷 15號之 16			26.64			25.44			
17	大龍街 89巷 15號之 17			33.29			32.4			
18	大龍街 89巷 15號之 18		5.6	26.01			26.77		5.6	
19	大龍街 89巷 15號之 19			33.25			34.09			
20	大龍街 89巷 15號之 20	19.98		26.59			26.77	19.98		
21	大龍街 89巷 15號之 21			33.3			34.09			
22	大龍街 89巷 15號之 22	23.22		26.62			25.44	23.22		
23	大龍街 89巷 15號之 23			33.25			32.4			
24	大龍街 89巷 15號之 24	23.22		26.61			26.77	23.22		
25	大龍街 89巷 15號之 25	21.51		33.22			32.4	21.51		
26	大龍街 89巷 15號之 27			33.19			32.4			
27	大龍街 89巷 15號之 29			33.32			34.09			
28	大龍街 89巷 15號之 31			27.09			26.77			
29	大龍街 89巷 15號之 33			26.11			25.44			
30	大龍街 89巷 15號之 35			25.91			25.44			
31	大龍街 89巷 15號之 37			26.81			25.44			
32	大龍街 89巷 15號之 39		7.25	32.81			39.75			
33	大龍街 89巷 15號之 41			47.67			49.49			
34	大龍街 89巷 15號之 43			47.67			47.04			
35	大龍街 89巷 15號之 45			47.82			47.04			
36	大龍街 89巷 15號之 47	22.54		47.95			47.04	22.54		
37	大龍街 89巷 15號之 49			47.95			49.49			

門牌序號	門牌號碼	測量結果所載面積(m ²)			建物登記謄本所載面積(m ²)			增建建築物面積(m ²)		
		它類造(T)	磚造(B)	加強磚造(R)	它類造(T)	磚造(B)	加強磚造(R)	它類造(T)	磚造(B)	加強磚造(R)
38	大龍街 89巷 15號之 51			48.25			49.49			
39	大龍街 89巷 15號之 53	30.93		48.14			47.04	30.93		
40	大龍街 89巷 15號之 55			48.21			47.04			
41	大龍街 89巷 15號之 57	24.64		48.29			47.04	24.64		
42	大龍街 89巷 15號之 59			48.28			49.49			
43	大龍街 91巷 02號			21.67			22.62			
44	大龍街 91巷 04號			21.57			21.5			
45	大龍街 91巷 06號			21.57			21.5			
46	大龍街 91巷 08號			21.57			21.5			
47	大龍街 91巷 10號			21.47			22.62			
48	大龍街 91巷 12號			21.56			22.62			
49	大龍街 91巷 14號			21.53			21.5			
50	大龍街 91巷 16號			21.53			21.5			
51	大龍街 91巷 18號			21.53			21.5			
52	大龍街 91巷 20號			21.76			22.62			
53	大龍街 89巷 15號 2樓之 01			35.54			36.36			
54	大龍街 89巷 15號 2樓之 02			35.3			36.19			
55	大龍街 89巷 15號 2樓之 03			35.26			34.56			
56	大龍街 89巷 15號 2樓之 04			35.48			34.56			
57	大龍街 89巷 15號 2樓之 05			35.3			34.56			
58	大龍街 89巷 15號 2樓之 06			35.52			34.56			
59	大龍街 89巷 15號 2樓之 07			35.34			34.56			
60	大龍街 89巷 15號 2樓之 08			35.56			34.56			
61	大龍街 89巷 15號 2樓之 09			35.71			36.36			
62	大龍街 89巷 15號 2樓之 10			35.38			36.19			
63	大龍街 89巷 15號 2樓之 11			32.43			33.08			
64	大龍街 89巷 15號 2樓之 12		2.69	34.61			36.19		2.69	
65	大龍街 89巷 15號 2樓之 13			32.26			31.44			
66	大龍街 89巷 15號 2樓之 14		5.43	35.6			34.56		5.43	
67	大龍街 89巷 15號 2樓之 15			32.31			31.44			
68	大龍街 89巷 15號 2樓之 16		5.38	35.22			34.56		5.38	
69	大龍街 89巷 15號 2樓之 17			32.36			31.44			
70	大龍街 89巷 15號 2樓之 18		5.38	35.2			32.16		5.38	
71	大龍街 89巷 15號 2樓之 19			32.42			33.08			
72	大龍街 89巷 15號 2樓之 20		3.77	35.18			36.19		3.77	
73	大龍街 89巷 15號 2樓之 21			32.69			33.08			
74	大龍街 89巷 15號 2樓之 22		2.68	36.2			36.19		2.68	
75	大龍街 89巷 15號 2樓之 23	12.03		32.68			31.44	12.03		

門牌序號	門牌號碼	測量結果所載面積(m ²)			建物登記謄本所載面積(m ²)			增建建築物面積(m ²)		
		它類造(T)	磚造(B)	加強磚造(R)	它類造(T)	磚造(B)	加強磚造(R)	它類造(T)	磚造(B)	加強磚造(R)
76	大龍街 89巷 15號 2樓之 24			34.45			34.56			
77	大龍街 89巷 15號 2樓之 25	8.92		32.78			31.44	8.92		
78	大龍街 89巷 15號 2樓之 26			35.21			34.56			
79	大龍街 89巷 15號 2樓之 27	11.56		32.87			31.44	11.56		
80	大龍街 89巷 15號 2樓之 28			34.97			34.56			
81	大龍街 89巷 15號 2樓之 29			32.98			33.08			
82	大龍街 89巷 15號 2樓之 30		3.43	34.97			36.19		3.43	
83	大龍街 89巷 15號 2樓之 31	15.14	6.28	36.04			34.72	15.14	6.28	
84	大龍街 89巷 15號 2樓之 32			35.1			36.19			
85	大龍街 89巷 15號 2樓之 33			35.66			36.36			
86	大龍街 89巷 15號 2樓之 34	4.91		34.56			34.56	4.91		
87	大龍街 89巷 15號 2樓之 35			35.62			34.56			
88	大龍街 89巷 15號 2樓之 36			35.35			34.56			
89	大龍街 89巷 15號 2樓之 37			35.63			34.56			
90	大龍街 89巷 15號 2樓之 38	8.57		35.35			34.56	8.57		
91	大龍街 89巷 15號 2樓之 39			35.64			34.56			
92	大龍街 89巷 15號 2樓之 40	7.7		35.09			36.19	7.7		
93	大龍街 89巷 15號 2樓之 41			35.25			36.36			
94	大龍街 89巷 15號 2樓之 43		6.98	34.78			34.72		6.98	
95	大龍街 89巷 15號 2樓之 45			32.02			33.08			
96	大龍街 89巷 15號 2樓之 47			31.92			31.44			
97	大龍街 89巷 15號 2樓之 49	28.46		31.97			31.44	28.46		
98	大龍街 89巷 15號 2樓之 51			32.02			31.44			
99	大龍街 89巷 15號 2樓之 53			32.13			33.08			
100	大龍街 89巷 15號 2樓之 55	3.76		32.24			33.08	3.76		
101	大龍街 89巷 15號 2樓之 57			32.27			31.44			
102	大龍街 89巷 15號 2樓之 59	3.85		32.35			31.44	3.85		
103	大龍街 89巷 15號 2樓之 61			32.43			31.44			
104	大龍街 89巷 15號 2樓之 63			32.69			33.08			
105	大龍街 89巷 15號 3樓之 01		2.1	35.36			36.36		2.1	
106	大龍街 89巷 15號 3樓之 02			35.38			36.19			
107	大龍街 89巷 15號 3樓之 03			35.18			34.56			
108	大龍街 89巷 15號 3樓之 04			35.45			34.56			
109	大龍街 89巷 15號 3樓之 05			35.18			34.56			
110	大龍街 89巷 15號 3樓之 06			35.4			34.56			
111	大龍街 89巷 15號 3樓之 07			35.19			34.56			
112	大龍街 89巷 15號 3樓之 08			35.35			34.56			
113	大龍街 89巷 15號 3樓之 09		11.92	35.5			36.36		11.92	


門牌序號	門牌號碼	測量結果所載面積(㎡)			建物登記謄本所載面積(㎡)			增建建築物面積(㎡)		
		它類造(T)	磚造(B)	加強磚造(R)	它類造(T)	磚造(B)	加強磚造(R)	它類造(T)	磚造(B)	加強磚造(R)
114	大龍街 89巷 15號 3樓之 10			34.97			36.19			
116	大龍街 89巷 15號 3樓之 12			35.07			36.19			
117	大龍街 89巷 15號 3樓之 13			32.42			31.44			
118	大龍街 89巷 15號 3樓之 14			35.2			34.56			
119	大龍街 89巷 15號 3樓之 15			32.43			31.44			
120	大龍街 89巷 15號 3樓之 16			35.19			34.56			
121	大龍街 89巷 15號 3樓之 17			32.44			31.44			
122	大龍街 89巷 15號 3樓之 18			35.19			34.56			
123	大龍街 89巷 15號 3樓之 19			32.29			33.08			
124	大龍街 89巷 15號 3樓之 20			35.07			36.19			
125	大龍街 89巷 15號 3樓之 21			32.66			33.08			
126	大龍街 89巷 15號 3樓之 22			35.28			36.19			
127	大龍街 89巷 15號 3樓之 23			32.6			31.44			
128	大龍街 89巷 15號 3樓之 24			35.38			34.56			
129	大龍街 89巷 15號 3樓之 25			32.63			31.44			
130	大龍街 89巷 15號 3樓之 26			35.35			34.56			
131	大龍街 89巷 15號 3樓之 27			32.66			31.44			
132	大龍街 89巷 15號 3樓之 28			35.32			34.56			
133	大龍街 89巷 15號 3樓之 29			32.76			33.08			
134	大龍街 89巷 15號 3樓之 30	4.15		35.11			36.19	4.15		
135	大龍街 89巷 15號 3樓之 31		9.6	35.74			34.72		9.6	
136	大龍街 89巷 15號 3樓之 32			35.18			36.22			
137	大龍街 89巷 15號 3樓之 33			35.38			36.36			
138	大龍街 89巷 15號 3樓之 34			35.28			34.56			
139	大龍街 89巷 15號 3樓之 35			35.52			34.56			
140	大龍街 89巷 15號 3樓之 36			35.26			34.56			
141	大龍街 89巷 15號 3樓之 37			35.44			34.56			
142	大龍街 89巷 15號 3樓之 38			35.24			34.56			
143	大龍街 89巷 15號 3樓之 39			35.35			34.56			
145	大龍街 89巷 15號 3樓之 41			35.39			36.36			
146	大龍街 89巷 15號 3樓之 43		5.97	34.52			34.72		5.97	
147	大龍街 89巷 15號 3樓之 45			32.31			33.08			
148	大龍街 89巷 15號 3樓之 47			32.31			31.44			
149	大龍街 89巷 15號 3樓之 49			32.22			31.44			
150	大龍街 89巷 15號 3樓之 51	4.25		32.25			31.44	4.25		
151	大龍街 89巷 15號 3樓之 53			32.16			33.08			
152	大龍街 89巷 15號 3樓之 55			32.38			33.08			
153	大龍街 89巷 15號 3樓之 57			32.36			31.44			

門牌序號	門牌號碼	測量結果所載面積(㎡)			建物登記謄本所載面積(㎡)			增建建築物面積(㎡)		
		它類造(T)	磚造(B)	加強磚造(R)	它類造(T)	磚造(B)	加強磚造(R)	它類造(T)	磚造(B)	加強磚造(R)
154	大龍街 89巷 15號 3樓之 59			32.43			31.44			
155	大龍街 89巷 15號 3樓之 61			32.47			31.44			
156	大龍街 89巷 15號 3樓之 63			32.57			33.08			
157	大龍街 89巷 15號 4樓之 01		12.63	35.6			36.36		12.63	
158	大龍街 89巷 15號 4樓之 02			35.22			36.19			
159	大龍街 89巷 15號 4樓之 03			35.29			34.56			
160	大龍街 89巷 15號 4樓之 04			35.35			34.56			
161	大龍街 89巷 15號 4樓之 05			35.25			34.56			
162	大龍街 89巷 15號 4樓之 06			35.34			34.56			
163	大龍街 89巷 15號 4樓之 07			35.21			34.56			
164	大龍街 89巷 15號 4樓之 08			35.32			34.56			
165	大龍街 89巷 15號 4樓之 09	3.25	6.63	35.66			36.36	3.25	6.63	
166	大龍街 89巷 15號 4樓之 10			35.22			36.19			
167	大龍街 89巷 15號 4樓之 11			32.55			33.08			
168	大龍街 89巷 15號 4樓之 12			35.09			36.19			
169	大龍街 89巷 15號 4樓之 13			32.38			31.44			
170	大龍街 89巷 15號 4樓之 14			35.16			34.56			
171	大龍街 89巷 15號 4樓之 15			32.37			31.44			
172	大龍街 89巷 15號 4樓之 16			35.14			34.56			
173	大龍街 89巷 15號 4樓之 17	2.91		32.38			31.44	2.91		
174	大龍街 89巷 15號 4樓之 18			35.12			34.56			
175	大龍街 89巷 15號 4樓之 19			32.44			33.08			
176	大龍街 89巷 15號 4樓之 20			34.91			36.19			
177	大龍街 89巷 15號 4樓之 21			32.41			33.08			
178	大龍街 89巷 15號 4樓之 22			35.28			36.19			
179	大龍街 89巷 15號 4樓之 23	3.82		32.53			31.44	3.82		
180	大龍街 89巷 15號 4樓之 24			35.79			34.56			
181	大龍街 89巷 15號 4樓之 25			32.61			31.44			
182	大龍街 89巷 15號 4樓之 26			34.99			34.56			
183	大龍街 89巷 15號 4樓之 27			32.61			31.44			
184	大龍街 89巷 15號 4樓之 28			35.33			34.56			
185	大龍街 89巷 15號 4樓之 29			32.62			33.08			
186	大龍街 89巷 15號 4樓之 30			35.08			36.18			
187	大龍街 89巷 15號 4樓之 31		12.73	35.48			34.72		12.73	
188	大龍街 89巷 15號 4樓之 32			35.14			36.19			
189	大龍街 89巷 15號 4樓之 33			35.37			36.36			
190	大龍街 89巷 15號 4樓之 34			35.22			34.56			
191	大龍街 89巷 15號 4樓之 35			35.47			34.56			

門牌序號	門牌號碼	測量結果所載面積(㎡)			建物登記謄本所載面積(㎡)			增建建築物面積(㎡)		
		它類造(T)	磚造(B)	加強磚造(R)	它類造(T)	磚造(B)	加強磚造(R)	它類造(T)	磚造(B)	加強磚造(R)
192	大龍街 89巷 15號 4樓之 36			35.21			34.56			
193	大龍街 89巷 15號 4樓之 37			35.38			34.56			
194	大龍街 89巷 15號 4樓之 38			35.2			34.56			
195	大龍街 89巷 15號 4樓之 39			35.29			34.56			
196	大龍街 89巷 15號 4樓之 40			35.1			36.19			
197	大龍街 89巷 15號 4樓之 41			35.41			36.36			
198	大龍街 89巷 15號 4樓之 43		7.2	34.39			34.71		7.2	
199	大龍街 89巷 15號 4樓之 45			32.18			33.08			
200	大龍街 89巷 15號 4樓之 47			32.24			31.44			
201	大龍街 89巷 15號 4樓之 49	4.25		32.26			31.44	4.25		
203	大龍街 89巷 15號 4樓之 53			32.38			33.08			
204	大龍街 89巷 15號 4樓之 55			32.39			33.08			
205	大龍街 89巷 15號 4樓之 57			32.52			31.44			
206	大龍街 89巷 15號 4樓之 59			32.53			31.44			
207	大龍街 89巷 15號 4樓之 61			32.53			31.44			
208	大龍街 89巷 15號 4樓之 63			32.6			33.08			
209	大龍街 89巷 15號 5樓之 01		11.62	35.66			36.36		11.62	
210	大龍街 89巷 15號 5樓之 02			35.38			36.19			
211	大龍街 89巷 15號 5樓之 03			35.15			34.56			
212	大龍街 89巷 15號 5樓之 04			35.34			34.56			
213	大龍街 89巷 15號 5樓之 05			35.17			34.56			
214	大龍街 89巷 15號 5樓之 06			35.36			34.56			
215	大龍街 89巷 15號 5樓之 07			35.19			34.56			
216	大龍街 89巷 15號 5樓之 08			35.38			34.56			
217	大龍街 89巷 15號 5樓之 09			35.56			36.36			
218	大龍街 89巷 15號 5樓之 10			35.27			36.19			
219	大龍街 89巷 15號 5樓之 11			32.64			33.08			
220	大龍街 89巷 15號 5樓之 12			35.16			36.19			
221	大龍街 89巷 15號 5樓之 13			32.48			31.44			
222	大龍街 89巷 15號 5樓之 14			35.27			34.56			
223	大龍街 89巷 15號 5樓之 15			32.44			31.44			
224	大龍街 89巷 15號 5樓之 16			35.3			34.56			
225	大龍街 89巷 15號 5樓之 17			32.45			31.44			
226	大龍街 89巷 15號 5樓之 18			35.34			34.56			
227	大龍街 89巷 15號 5樓之 19			32.36			33.08			
228	大龍街 89巷 15號 5樓之 20			35.09			36.19			
229	大龍街 89巷 15號 5樓之 21			32.6			33.08			
230	大龍街 89巷 15號 5樓之 22			35.17			36.19			

門牌序號	門牌號碼	測量結果所載面積(㎡)			建物登記謄本所載面積(㎡)			增建建築物面積(㎡)		
		它類造(T)	磚造(B)	加強磚造(R)	它類造(T)	磚造(B)	加強磚造(R)	它類造(T)	磚造(B)	加強磚造(R)
232	大龍街 89巷 15號 5樓之 24			35.29			34.56			
233	大龍街 89巷 15號 5樓之 25			32.5			31.44			
234	大龍街 89巷 15號 5樓之 26			35.31			34.56			
235	大龍街 89巷 15號 5樓之 27			32.51			31.44			
236	大龍街 89巷 15號 5樓之 28			35.32			34.56			
237	大龍街 89巷 15號 5樓之 29			32.58			33.08			
238	大龍街 89巷 15號 5樓之 30			35.16			36.19			
239	大龍街 89巷 15號 5樓之 31		12	35.21			34.72		12	
240	大龍街 89巷 15號 5樓之 32			35.2			36.19			
241	大龍街 89巷 15號 5樓之 33			35.12			36.36			
242	大龍街 89巷 15號 5樓之 34			35.29			34.56			
243	大龍街 89巷 15號 5樓之 35			35.25			34.56			
244	大龍街 89巷 15號 5樓之 36			35.26			34.56			
245	大龍街 89巷 15號 5樓之 37			35.2			34.56			
246	大龍街 89巷 15號 5樓之 38			35.23			34.56			
247	大龍街 89巷 15號 5樓之 39			35.14			34.56			
248	大龍街 89巷 15號 5樓之 40			35.15			36.19			
249	大龍街 89巷 15號 5樓之 41			35.26			36.36			
250	大龍街 89巷 15號 5樓之 43		7.16	34.24			34.72		7.16	
251	大龍街 89巷 15號 5樓之 45			32.21			33.08			
252	大龍街 89巷 15號 5樓之 47			32.21			31.44			
253	大龍街 89巷 15號 5樓之 49			32.2			31.44			
254	大龍街 89巷 15號 5樓之 51			32.19			31.44			
255	大龍街 89巷 15號 5樓之 53			32.16			33.08			
256	大龍街 89巷 15號 5樓之 55			32.43			33.08			
257	大龍街 89巷 15號 5樓之 57			32.44			31.44			
258	大龍街 89巷 15號 5樓之 59			32.45			31.44			
259	大龍街 89巷 15號 5樓之 61			32.46			31.44			
260	大龍街 89巷 15號 5樓之 63			32.74			33.08			
	總計	330.71	179.97	8711.38	0.00	0.00	8686.33	330.71	172.72	0.00



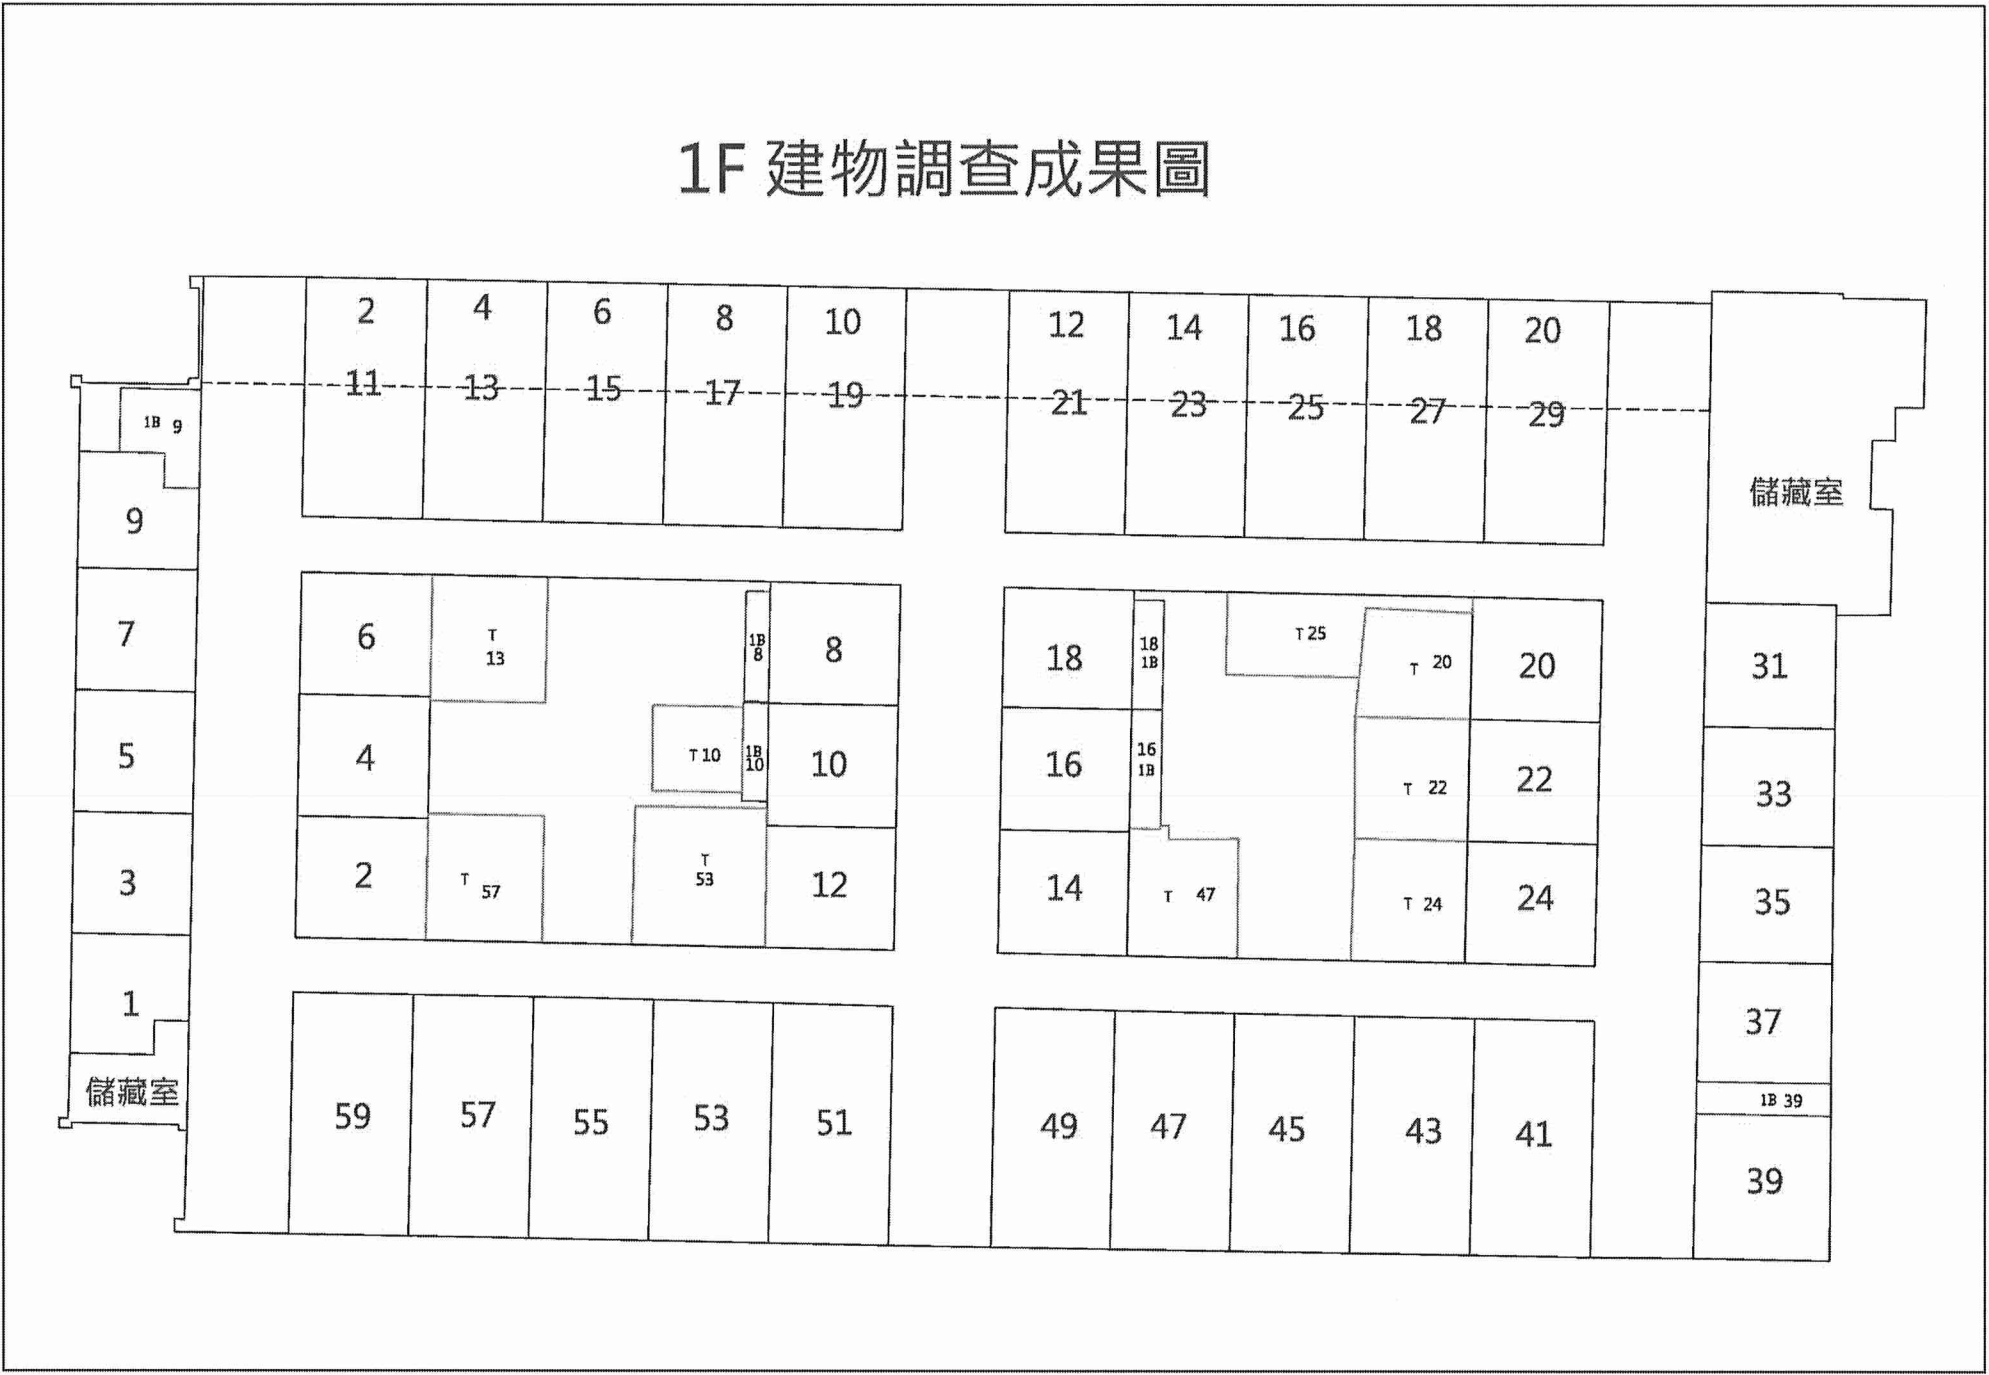

圖例及說明

指北

圖例: 它類造:T , 磚造:B , 加強磚造:R , 金屬造建物:M



附錄圖 3-1 一樓建物調查成果圖



圖例及說明


指北

圖例: 它類造:T ☐, 磚造:B ☐, 加強磚造:R ☐, 金屬造建物:M ☐



附錄圖 3-2 二樓建物調查成果圖

3F 建物調查成果圖

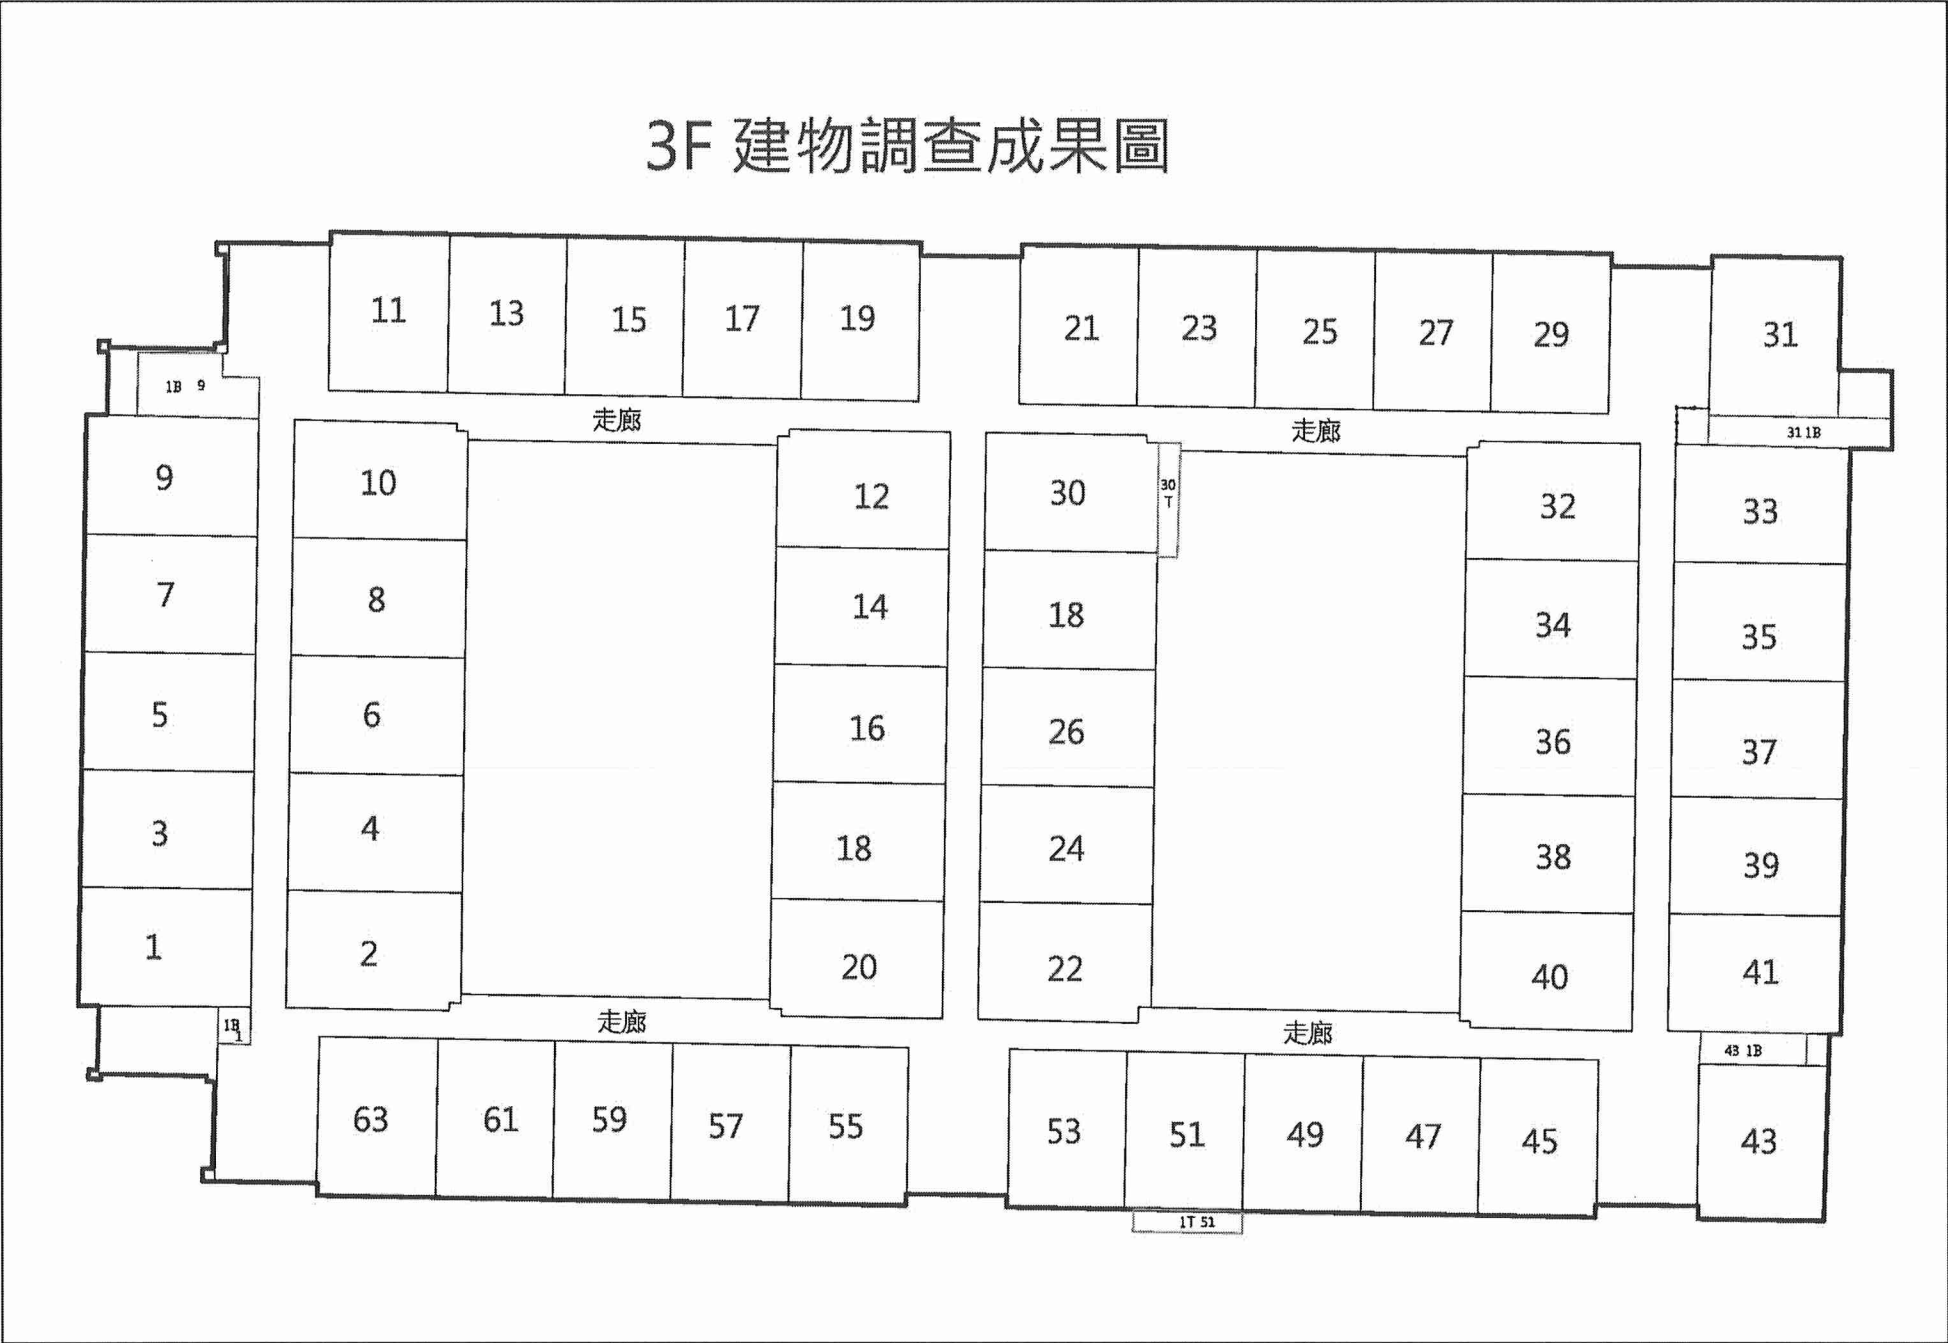

圖例及說明


指北

圖例: 它類造:T ☐, 磚造:B ☐, 加強磚造:R ☐, 金屬造建物:M ☐



附錄圖 3-3 三樓建物調查成果圖

4F 建物調查成果圖

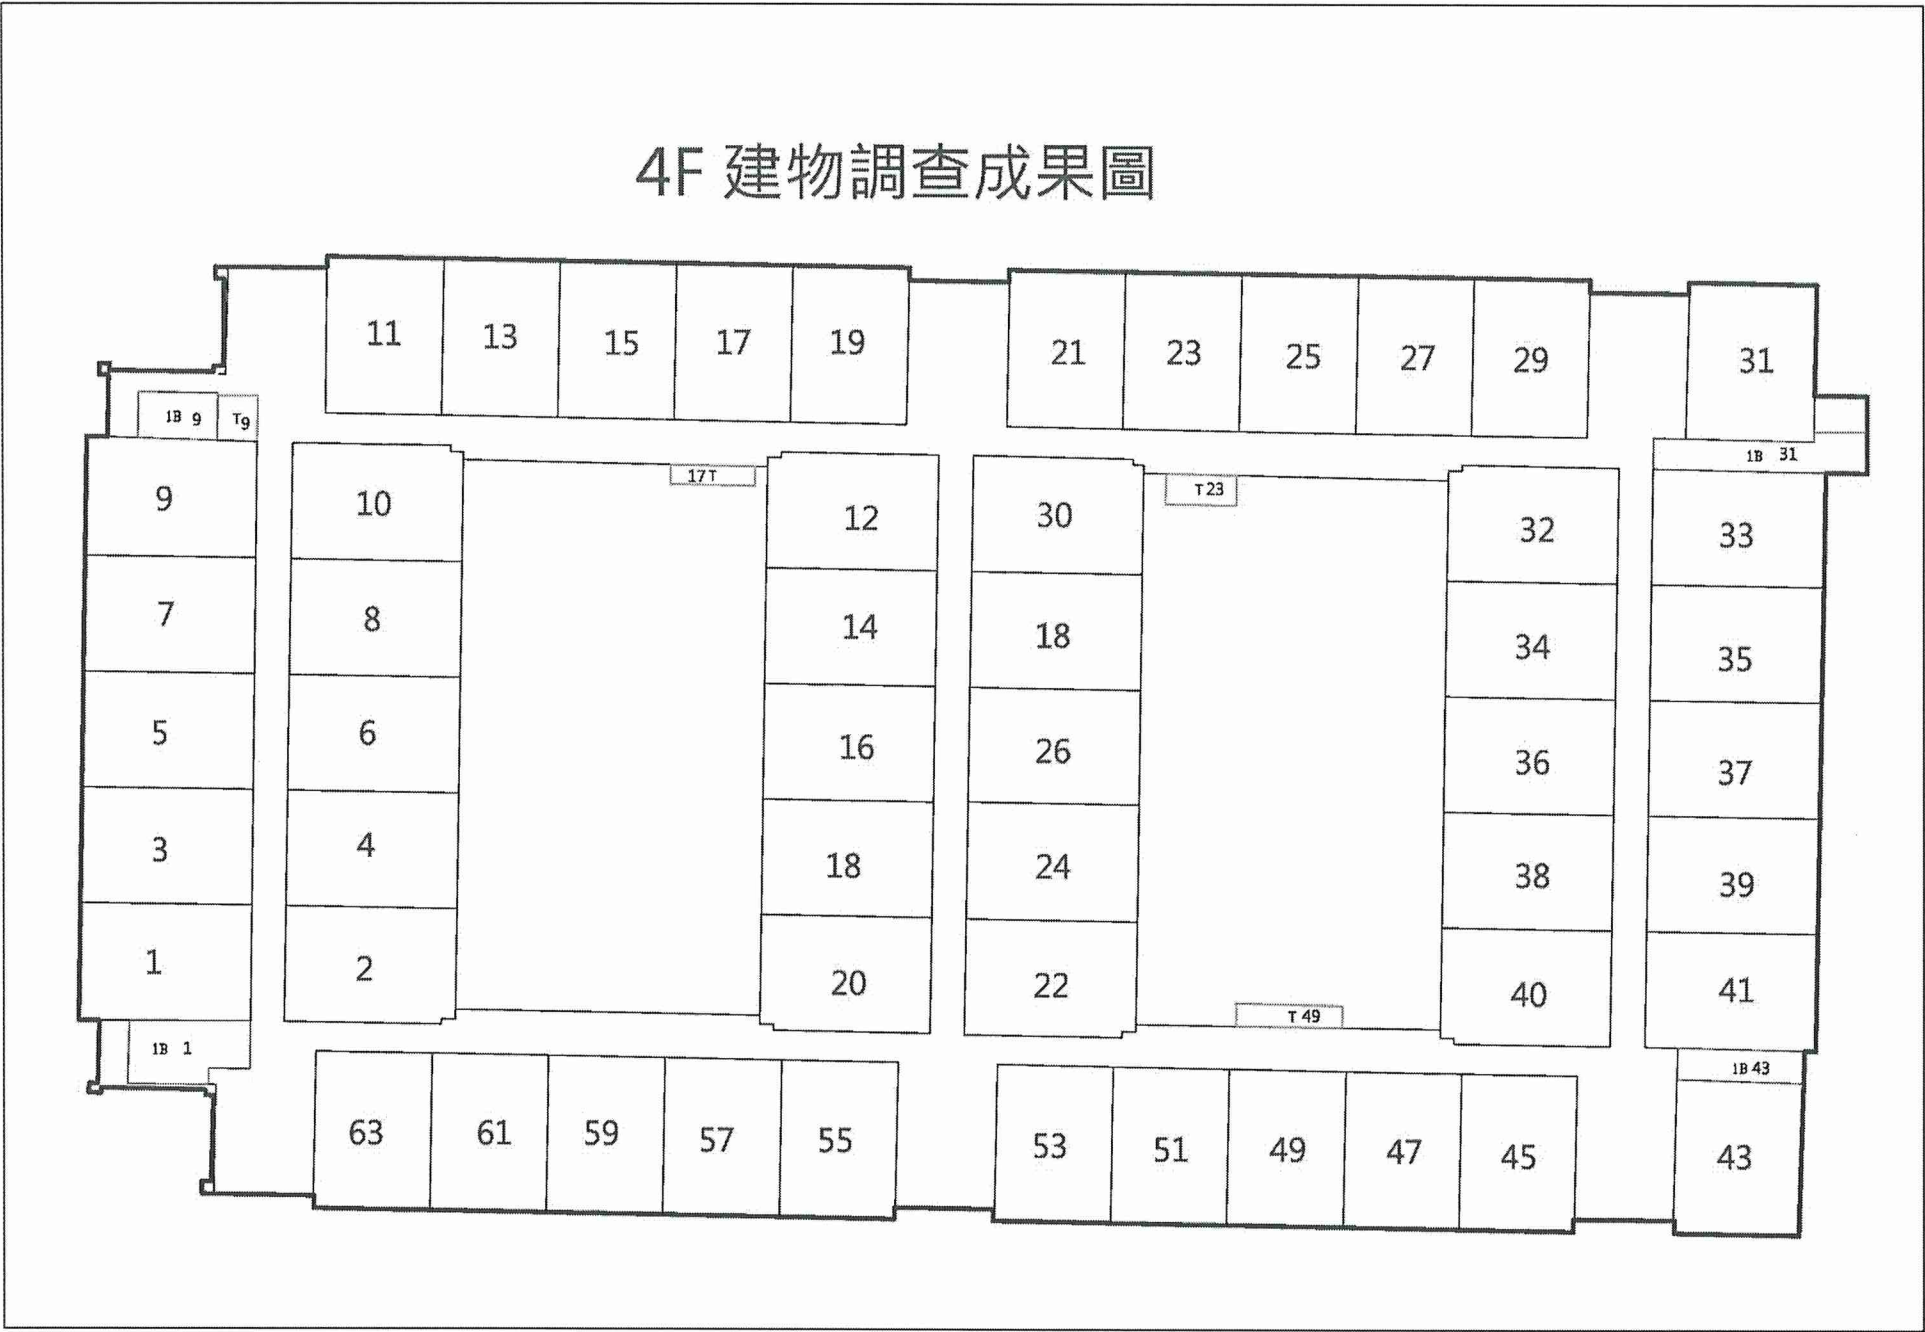

圖例及說明


指北

圖例: 它類造:T ☐ , 磚造:B ☐ , 加強磚造:R ☐ , 金屬造建物:M ☐



附錄圖 3-4 四樓建物調查成果圖

5F 建物調查成果圖

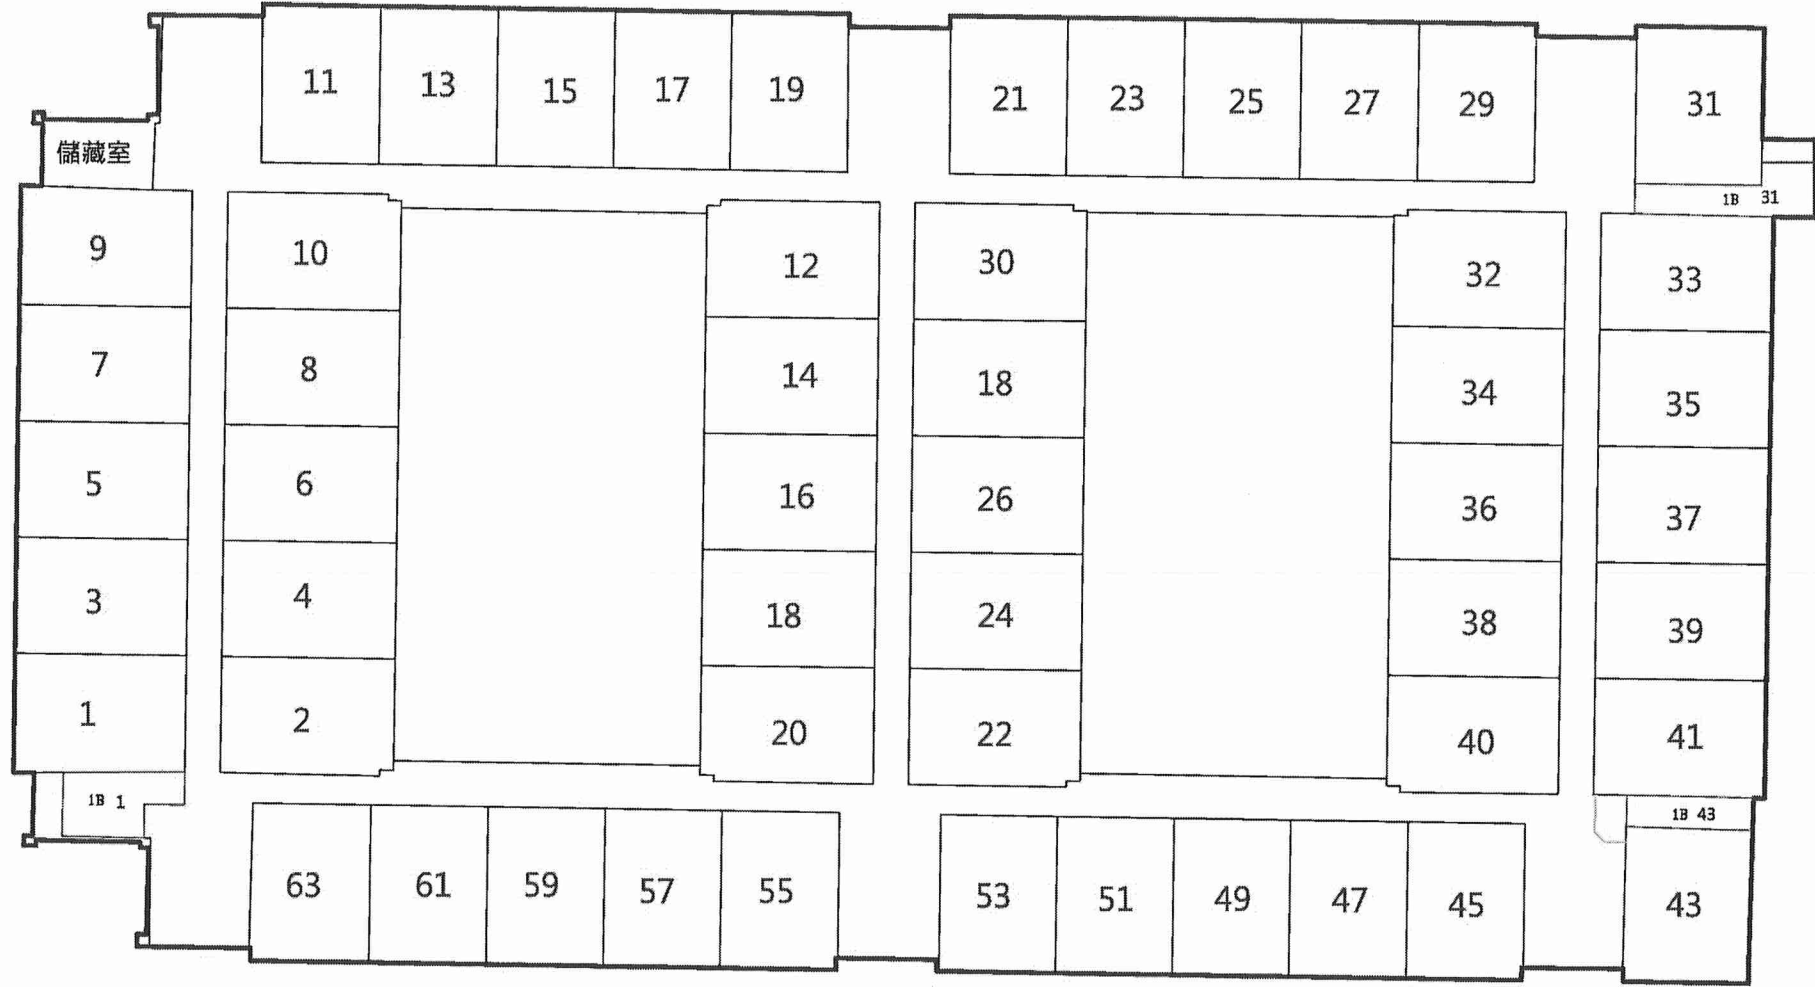

圖例及說明

指北

圖例: 它類造:T  , 磚造:B  , 加強磚造:R  , 金屬造建物:M 




附錄圖 3-5 五樓建物調查成果圖

附錄表 3-2 頂樓未登記建物面積表

門牌序號	未登記建物編號	未登記建物結構 (它類造:T, 磚造:B, 加強磚造:R)	未登記建物面積(m ²)	未登記建物結構 (它類造:T, 磚造:B, 加強磚造:R)	未登記建物面積(m ²)	未登記建物結構 (它類造:T, 磚造:B, 加強磚造:R)	未登記建物面積(m ²)	未登記建物面積合計(m ²)
261	6-1	T	16.46	T	6.15	T	1.96	24.57
262	6-2	T	27.23					27.23
263	6-3	B	29.60	B	2.68			32.28
264	6-4	T	25.70					25.70
265	6-5	B	28.57					28.57
266	6-6	T	14.85					14.85
267	6-7	B	8.12	B	28.87			36.99
268	6-8	T	24.85					24.85
269	6-9	T	23.69					23.69
270	6-10	B	35.90					35.90
271	6-11	B	18.40					18.40
272	6-12	B	25.06					25.06
273	6-13	B	24.57					24.57
274	6-14	T	22.08					22.08
275	6-15	B	30.42					30.42
276	6-16	B	31.40					31.40
277	6-17	B	25.84					25.84
278	6-18	B	30.65					30.65
279	6-19	B	38.68					38.68
280	6-20	B	21.75					21.75
281	6-21	M	70.52					70.52
282	6-22	B	26.90					26.90
283	6-23	T	26.17					26.17
284	6-24	T	26.10					26.10
285	6-25	T	27.08					27.08
286	6-26	B	40.28					40.28
287	6-27	B	65.91					65.91
288	6-28	B	27.09					27.09
289	6-29	T	34.26					34.26
290	6-30	T	38.33					38.33

頂樓未登記建物調查成果圖

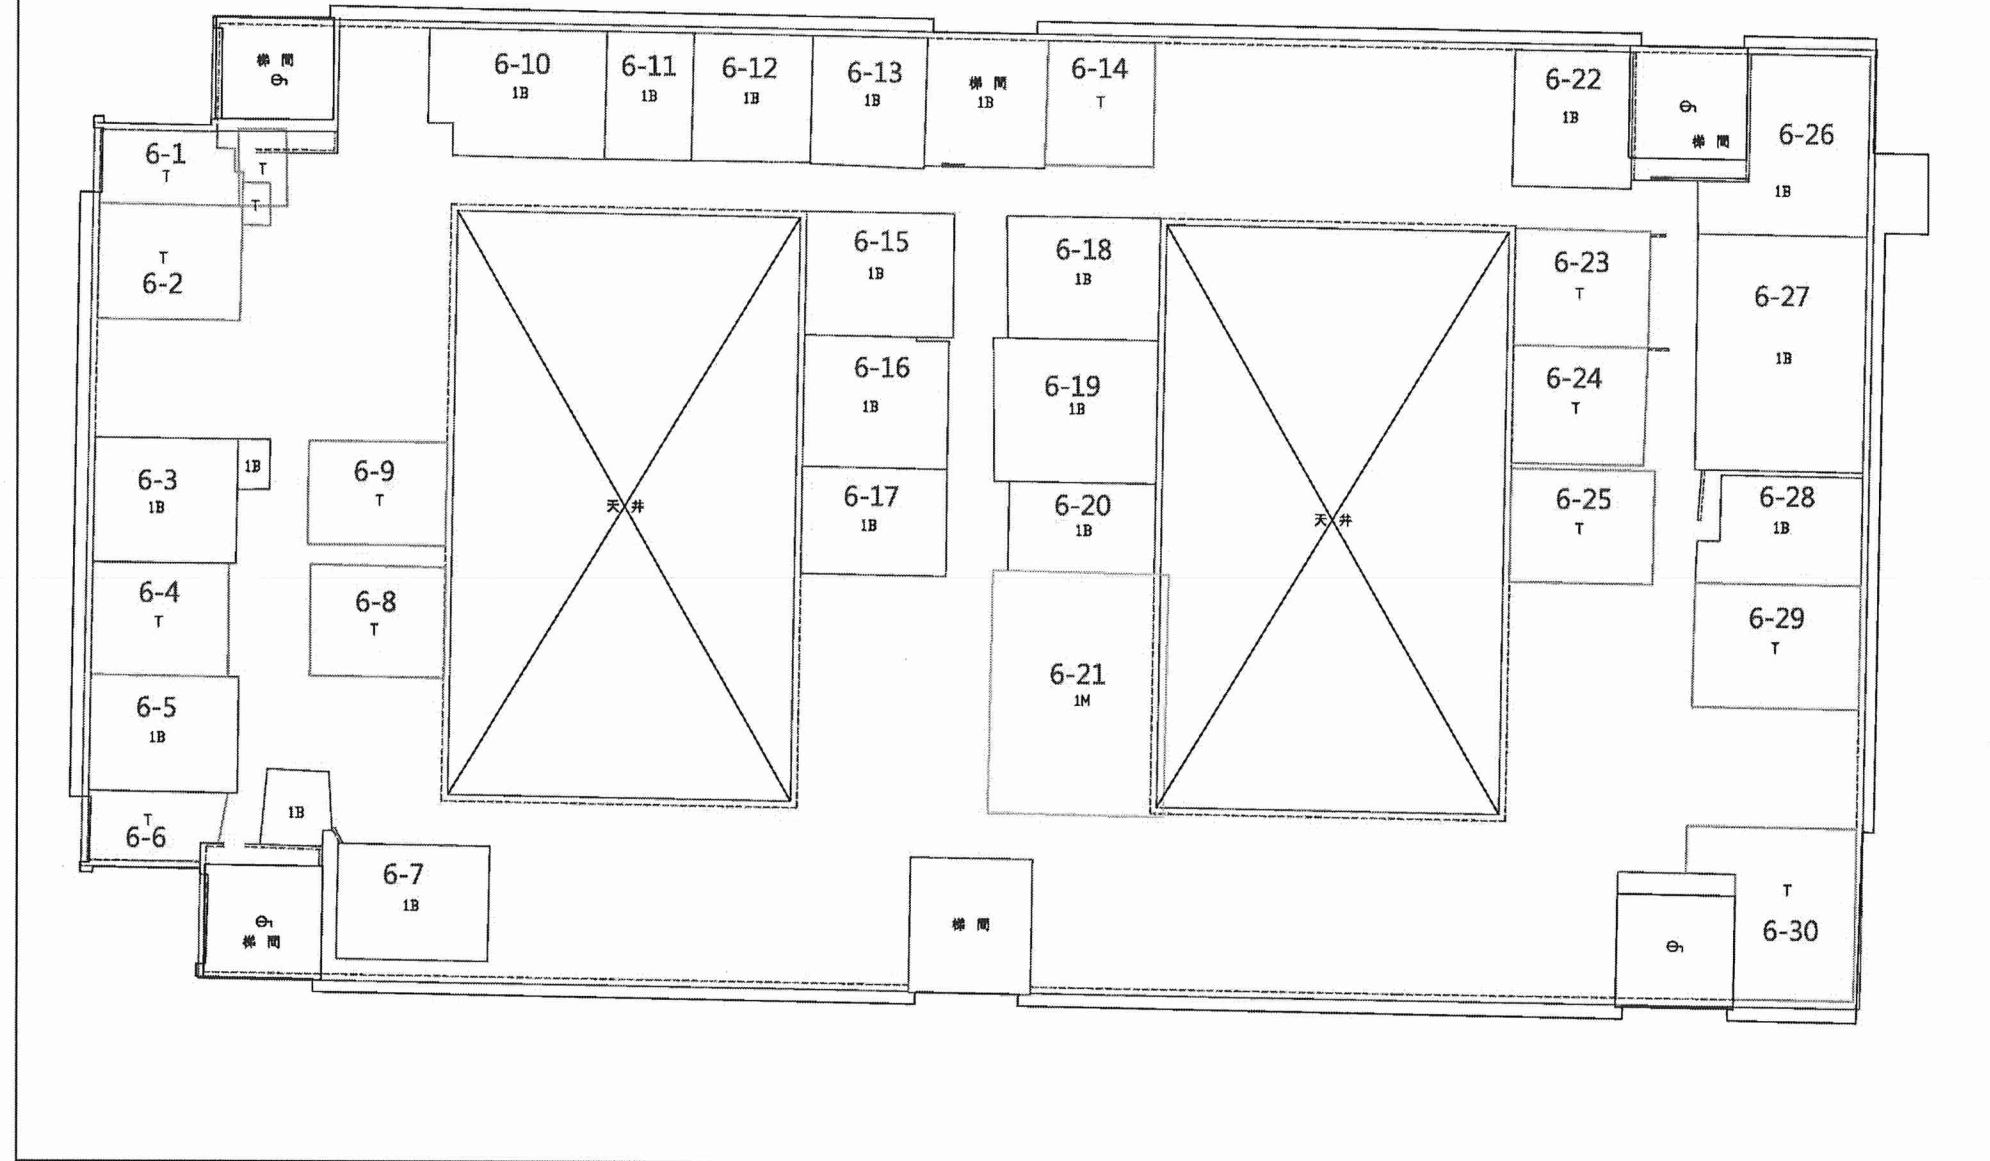

圖例及說明

指北

圖例: 它類造:T ☐, 磚造:B ☐, 加強磚造:R ☐, 金屬造建物:M ☐



附錄圖 3-6 頂樓未登記建物調查