

附圖 1 未達查核金額工程告示牌示意圖

工程主辦機關名稱 (Title of the Agency)			
工程名稱 (Project Name)			
監造單位名稱、網址 (或電子郵件信箱) (Construction Supervisor)			
施工廠商 (Contractor)			
施工期間 (Duration)	民國○○年○○月○○日至○○年○○月○○日 (DD/MM/YYYY~ DD/MM/YYYY)		
工地負責人 (Site Manager)		電話 (TEL)	
通報專線 (Complaints & Suggestions)	全民督工專線及網址 (Hot Line and Internet address)	0800-009-609 http://www.pcc.gov.tw 臺北市民當家熱線 1999 (外縣市 02-27208889) 1999 Citizen Hotline, Taipei City Government	
	政風單位 (Government Ethics Department) (詳如註 2)	臺北市民當家熱線 1999 (外縣市 02-27208889) 轉○○○○或 02-○○○○ ○○○○轉○○○○ 1999 Citizen Hotline, Taipei City Government	
	環保專線 (Environmental Protection Hotline)	臺北市民當家熱線 1999 (外縣市 02-27208889) 1999 Citizen Hotline, Taipei City Government	
重要公告事項 (Notice)	空氣污染防治費徵收管制編號： 挖掘道路許可證號：(管線申挖案件時需加註) 監工人員姓名及聯絡電話：(管線申挖案件時需加註) 1. 一年 (Yr) 一月 (M) 一日 (D)：(必要時再填寫) 2. 一年 (Yr) 一月 (M) 一日 (D)：		

120cm

75cm

註：1. 牌面為綠底，字體為白色正楷橫書。

2. 政風單位欄市政大樓機關留設臺北市民當家線 1999 (外縣市 02-27208889) 轉○○○○ (工程主辦機關政風單位分機)，非市政大樓機關仍保留 8 碼電話轉分機 (工程主辦機關政風單位分機)。

\*紅色表示本次修正部分\*

附圖 2 查核金額以上未達巨額告示牌示意圖

170cm	<b>工程主辦機關名稱 (Title of the Agency)</b>			
	工程名稱 (Project Name)			透視圖或平面位置圖 (Perspective Drawing or Location Plan)
	監造單位名稱、網址(或電子郵件信箱) (Construction Supervisor)			
	施工廠商 (Contractor)			
	施工期間 (Duration)	民國○○年○○月○○日至○○年○○月○○日 (DD/MM/YYYY~ DD/MM/YYYY)		
	工地負責人 (Site Manager)	電話 (TEL)	重要公告事項 (Notice) 空氣污染防治費徵收管制編號： 挖掘道路許可證號：(管線申挖案件時需加註) 監工人員姓名及聯絡電話：(管線申挖案件時需加註) 1. 年 (Yr) 月 (M) 日 (D)：(必要時再填寫) 2. 年 (Yr) 月 (M) 日 (D)：	
	專任工程人員 (Contractor's Professional Engineer)	電話 (TEL)		
	通報專線 (Complaints & Suggestions)	全民督工專線及網址 (Hot Line and Internet address)		
政風單位 (Government Ethics Department) (詳如附圖 1 註 2)		臺北市民當家熱線 1999 (外縣市 02-27208889) 轉○○○○或 02-○○○○ ○○○○轉○○○○ 1999 Citizen Hotline, Taipei City Government		
環保專線 (Environmental Protection Hotline)		臺北市民當家熱線 1999 (外縣市 02-27208889) 1999 Citizen Hotline, Taipei City Government		

300 cm


附圖 3 巨額以上告示牌示意圖

工程主辦機關名稱 (Title of the Agency)			
工程名稱 (Project Name)	透視圖或平面位置圖 (Perspective Drawing or Location Plan)		
設計單位 (Designer)			
監造單位名稱、網址 (或電子郵件信箱) (Construction Supervisor)			
施工廠商 (Contractor)			
工程概要 (Project Descriptions)			
工程效益 (Expected Benefits)			
施工期間 (Duration)	民國○○年○○月○○日至○○年○○月○○日 (DD/MM/YYYY ~ DD/MM/YYYY)	重要公告事項 (Notice) 空氣污染防治費徵收管制編號： 挖掘道路許可證號：(管線申挖案件時需加註) 監工人員姓名及聯絡電話：(管線申挖案件時需加註)	
工地負責人 (Site Manager)	電話 (TEL)	1. 年 (Yr) 月 (M) 日 (D) : (必要時再填寫)	
專任工程人員 (Contractor's Professional Engineer)	電話 (TEL)	2. 年 (Yr) 月 (M) 日 (D) :	
通報專線 (Complaints & Suggestions)	全民督工專線及網址 (Hot Line and Internet address)	0800-009-609 http://www.pcc.gov.tw 臺北市民當家熱線 1999 (外縣市 02-27208889) 1999 Citizen Hotline, Taipei City Government	
	政風單位 (Government Ethics Department) (詳如附圖 1 註 2)	臺北市民當家熱線 1999 (外縣市 02-27208889) 轉○○○○或 02-○○○○○○○○轉○○○○ 1999 Citizen Hotline, Taipei City Government	
	環保專線 (Environmental Protection Hotline)	臺北市民當家熱線 1999 (外縣市 02-27208889) 1999 Citizen Hotline, Taipei City Government	

320cm

500 cm

附圖 4 柔性說明告示牌示意圖  
(內容謹供參考)

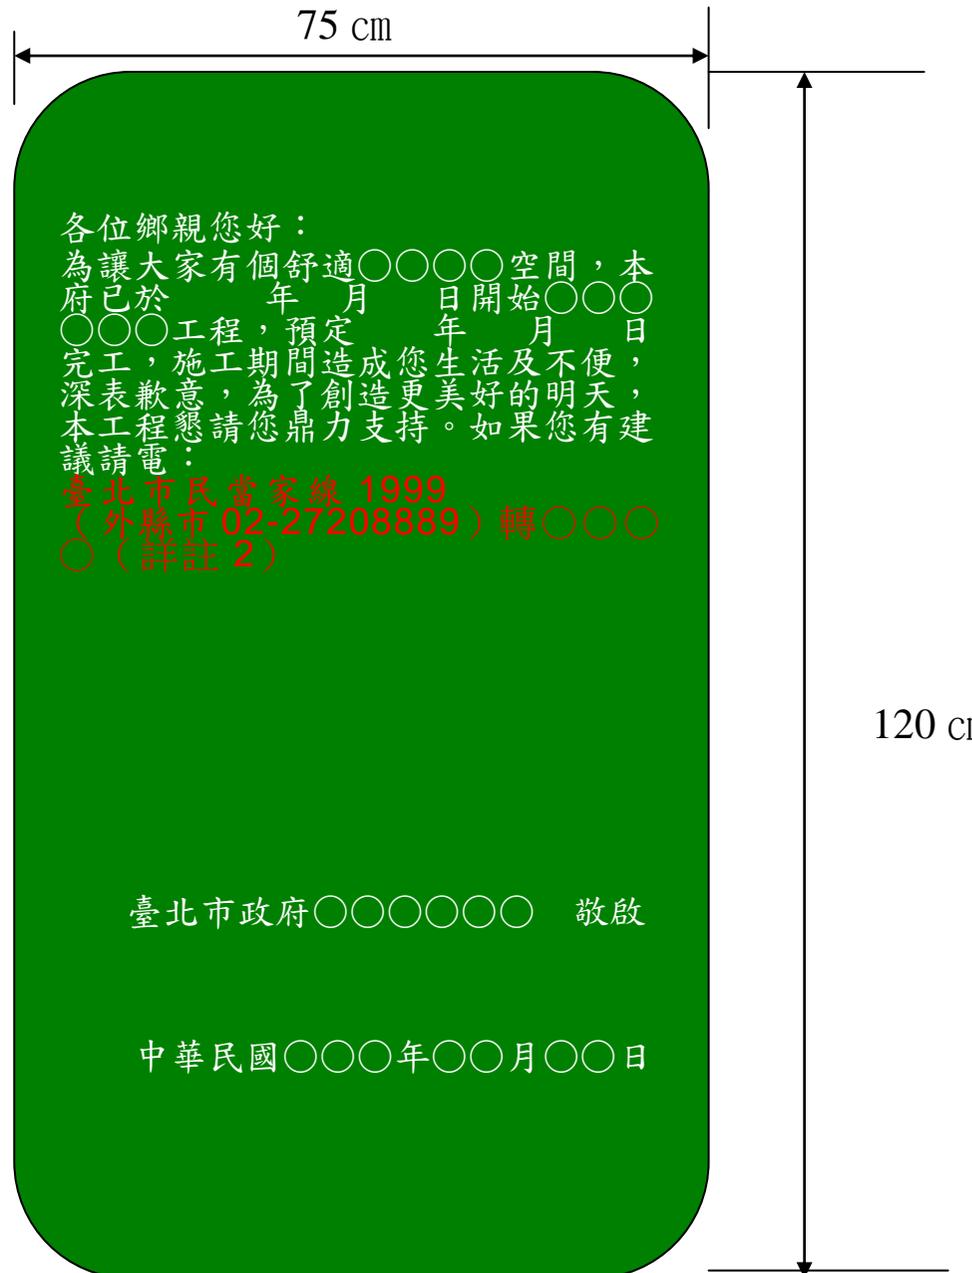

註：1. 牌面為綠底，字體為白色正楷橫書

2. 市政大樓機關留設臺北市民當家熱線

1999 (外縣市 02-27208889) 轉○○○

○，非市政大樓機關(單位)仍保留 8 碼電  
話。

\*紅色表示本次修正部分\*

附圖 5 (內容僅供參考)

臺北市政府○○局 (處) (工程主辦機關全銜)

辦理\_\_\_\_\_ (新闢道路) \_\_\_\_\_ 工程施 (停) 工  
通知單

敬啟者：

臺北市政府○○局為改善\_\_\_\_\_ 地區交通及社會、經濟活動日趨頻繁之需求，已完成\_\_\_\_\_ 工程發包。本工程由\_\_\_\_\_ 營造廠承造，並訂於年\_\_\_\_月\_\_\_\_日開始施工，預定於\_\_\_\_年\_\_\_\_月\_\_\_\_日完成。

為能如期完成，並確保工程品質，本局除已要求所屬人員嚴格執行監造工作外，歡迎您一起來監督，造成您不便之處，敬請包涵見諒。

您如有任何建議意見，非常歡迎隨時洽**臺北市民當家熱線 1999 (外縣市 02-27208889) 轉○○○○**反映。

臺北市政府○○局 (處) (工程主辦機關全銜)

局 (處) 長\_\_\_\_\_ (簽名章)

中華民國\_\_年\_\_月\_\_日

註：1. 市政大樓機關留設**臺北市民當家熱線 1999 (外縣市 02-27208889) 轉○○○○**，非市政大樓機關 (單位) 仍保留 8 碼電話 (**02-○○○○○○○○**)。

\*紅色表示本次修正部分\*