

中華民國106年05月


景福街自135巷至221號間單號側人行 道拓寬工程

地區說明會簡報



臺北市政府工務局新建工程處

一、計畫範圍：

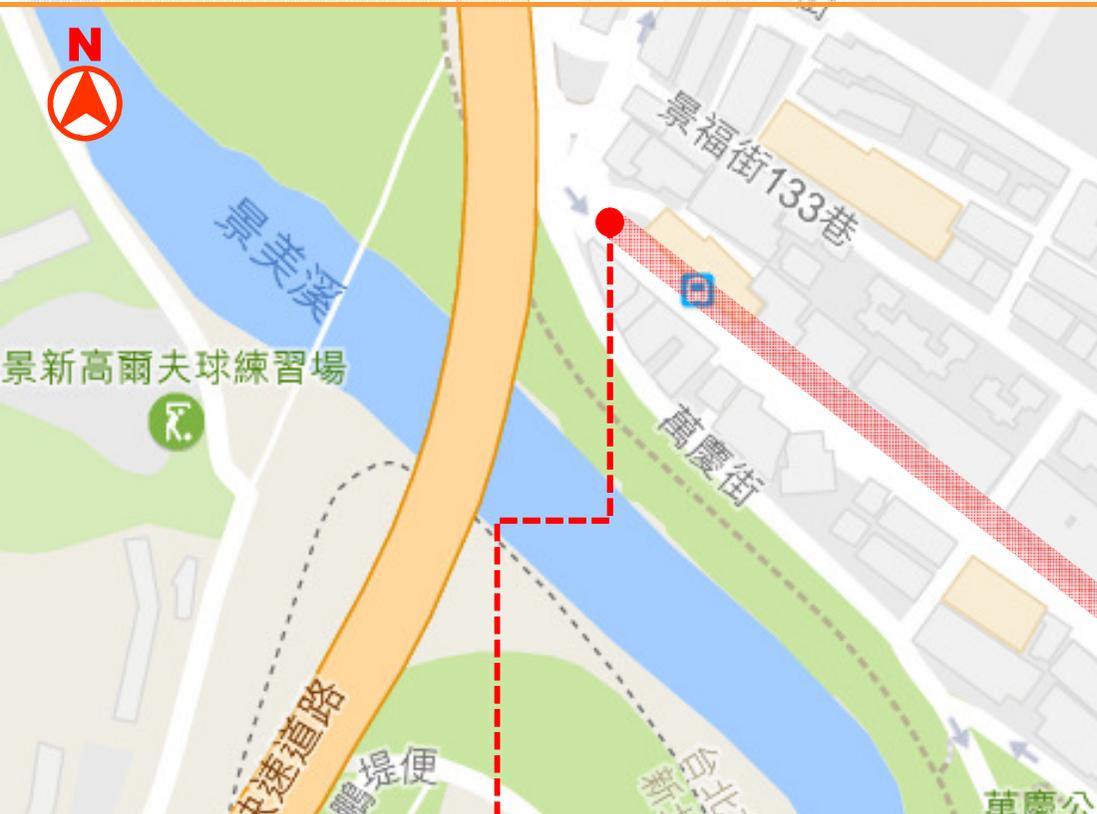


二、設計緣由：

經查該路段原有鋪面老舊問題，考量以輪椅代步者與推行娃娃車時有通行障礙，為打造「無障礙」的道路空間，並提供舒適之行人通行環境，因此本工程將針對既有人行道做鋪面改善更新，進而達成改善人行環境之目標。



三、計畫路型：

剖面示意圖

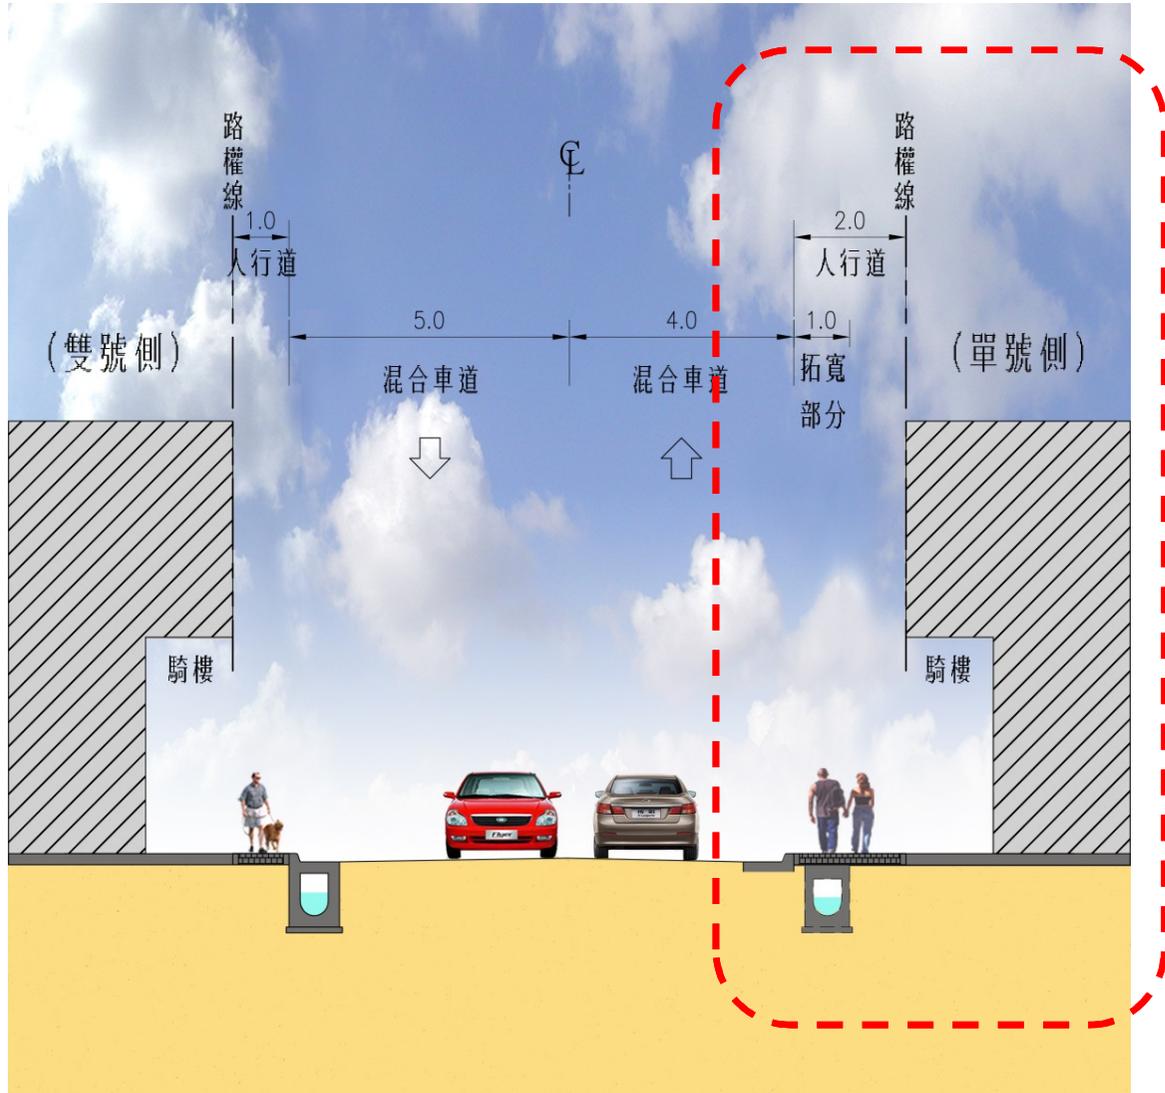

人行道拓寬

→ 已由交工處評估後提供該段人行道原有寬度約 1.0公尺，拓寬後寬度約 2.0公尺。



三、計畫路型：

剖面示意圖



人行道拓寬

- 沿線**停車格位**全部**取消**。
- 拓寬後未申請之**斜坡道**將**取消**，車輛將無法跨越人行道。

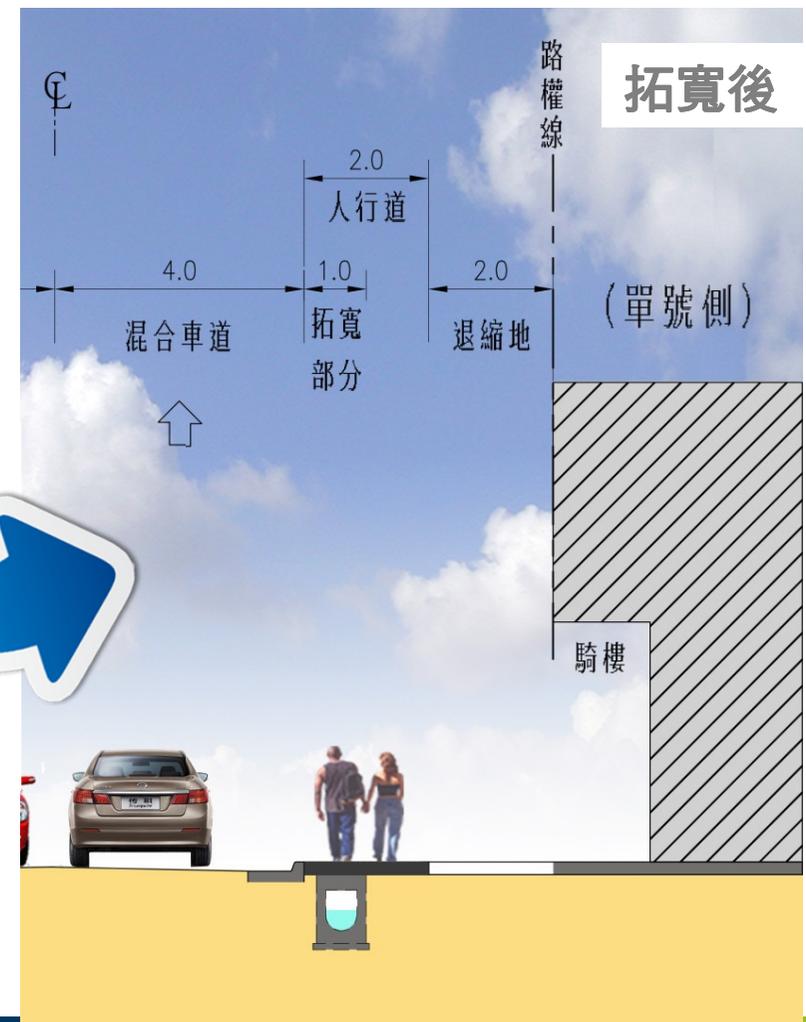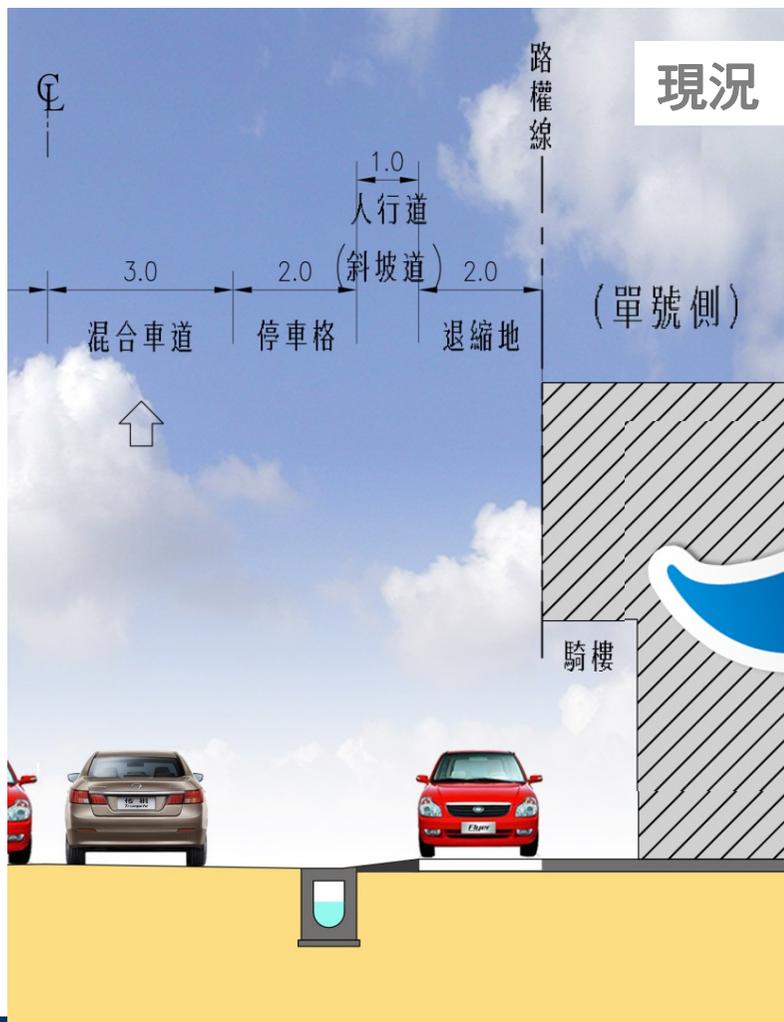

四、施工經費與工期：



- ◆ 工程經費概估：約400萬元
- ◆ 施工工期概估：約50個日曆天



簡報完畢 敬請指教