

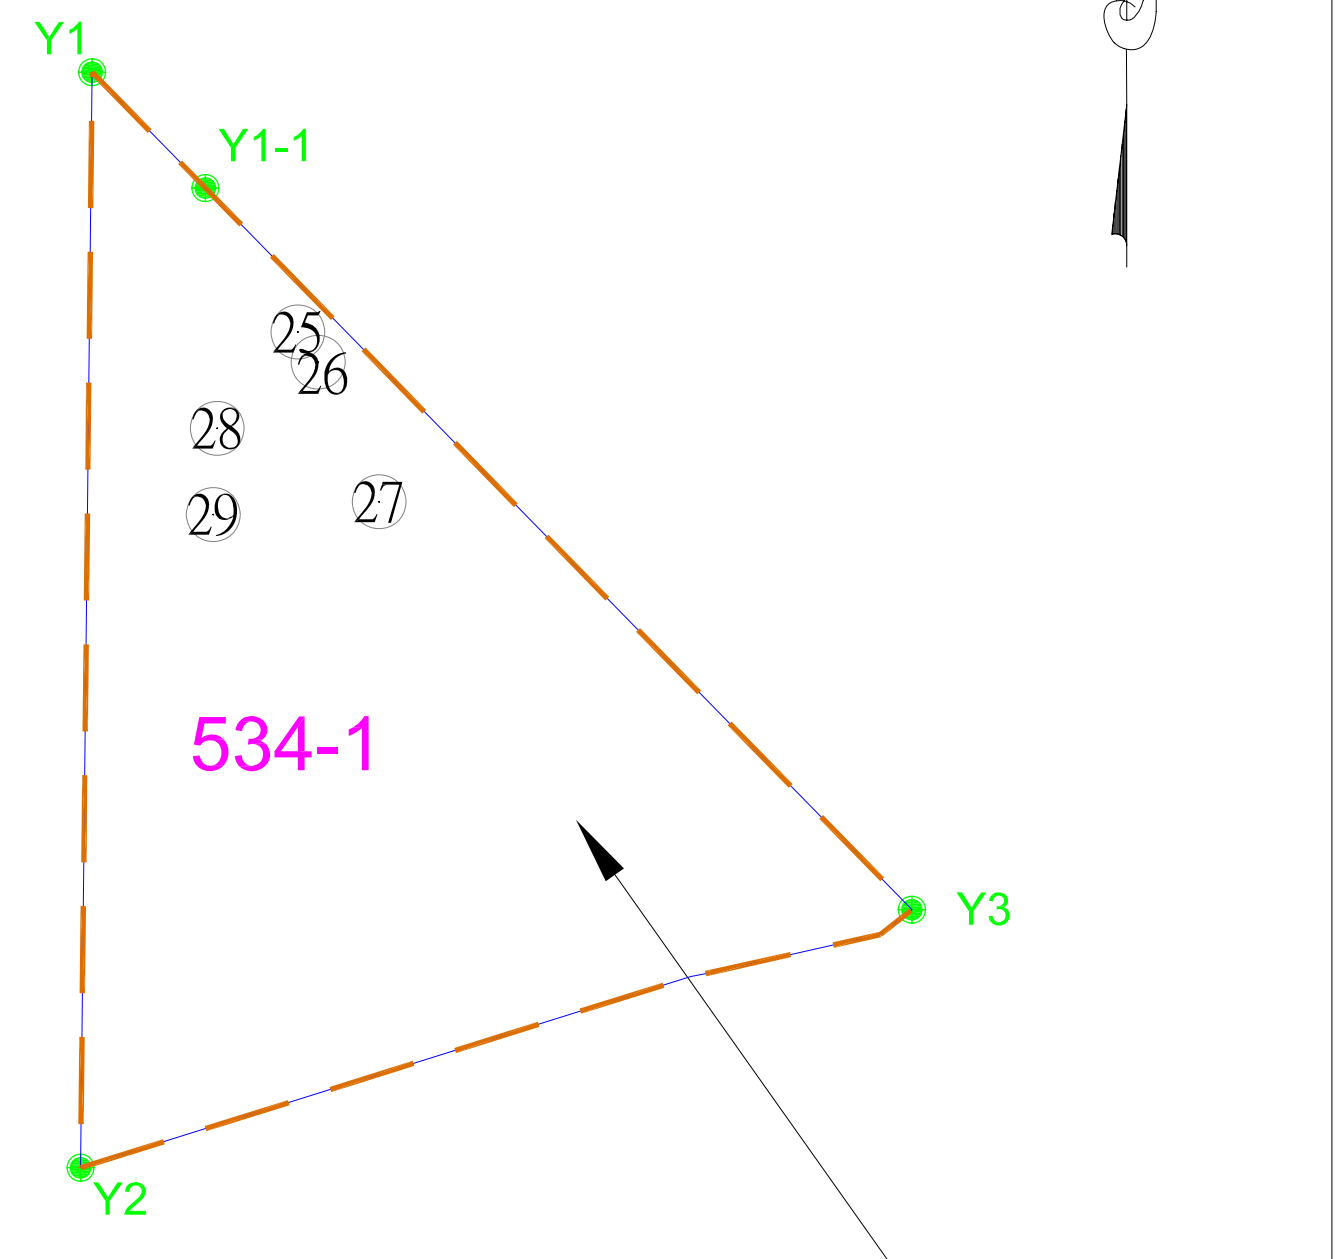


大安第8公墓墳墓位置圖(實墓)

辛亥段4小段

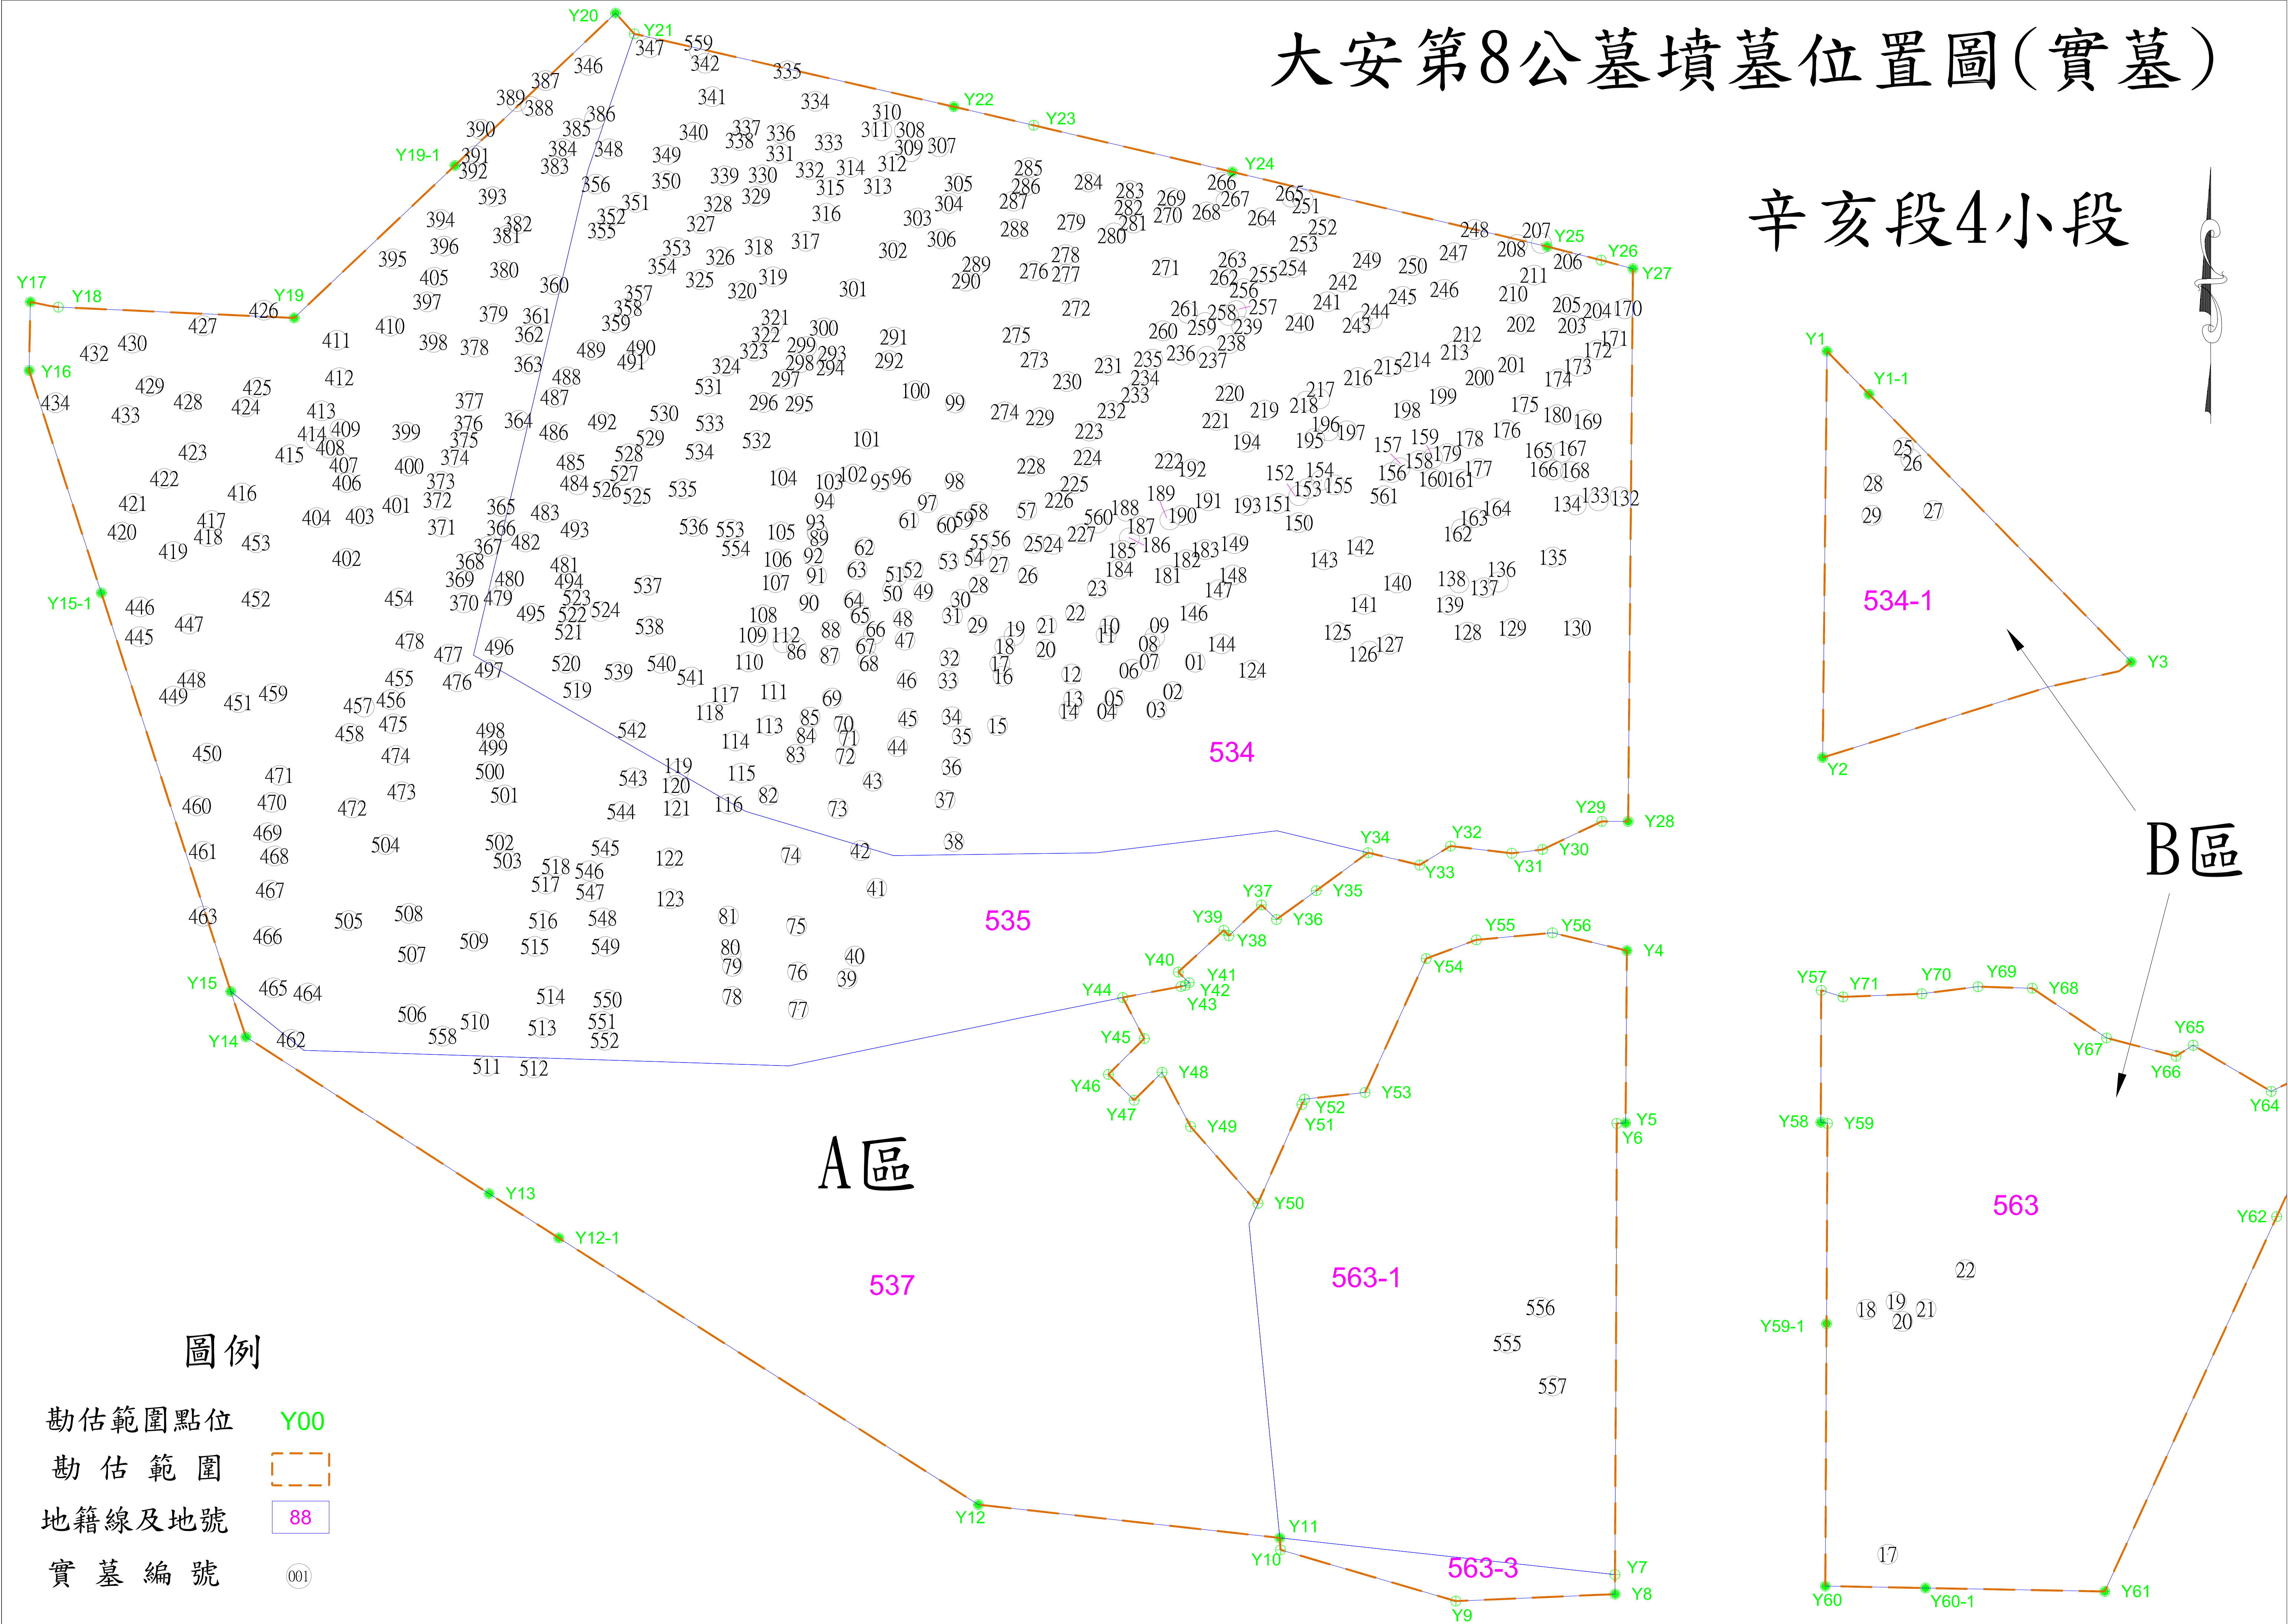

B區

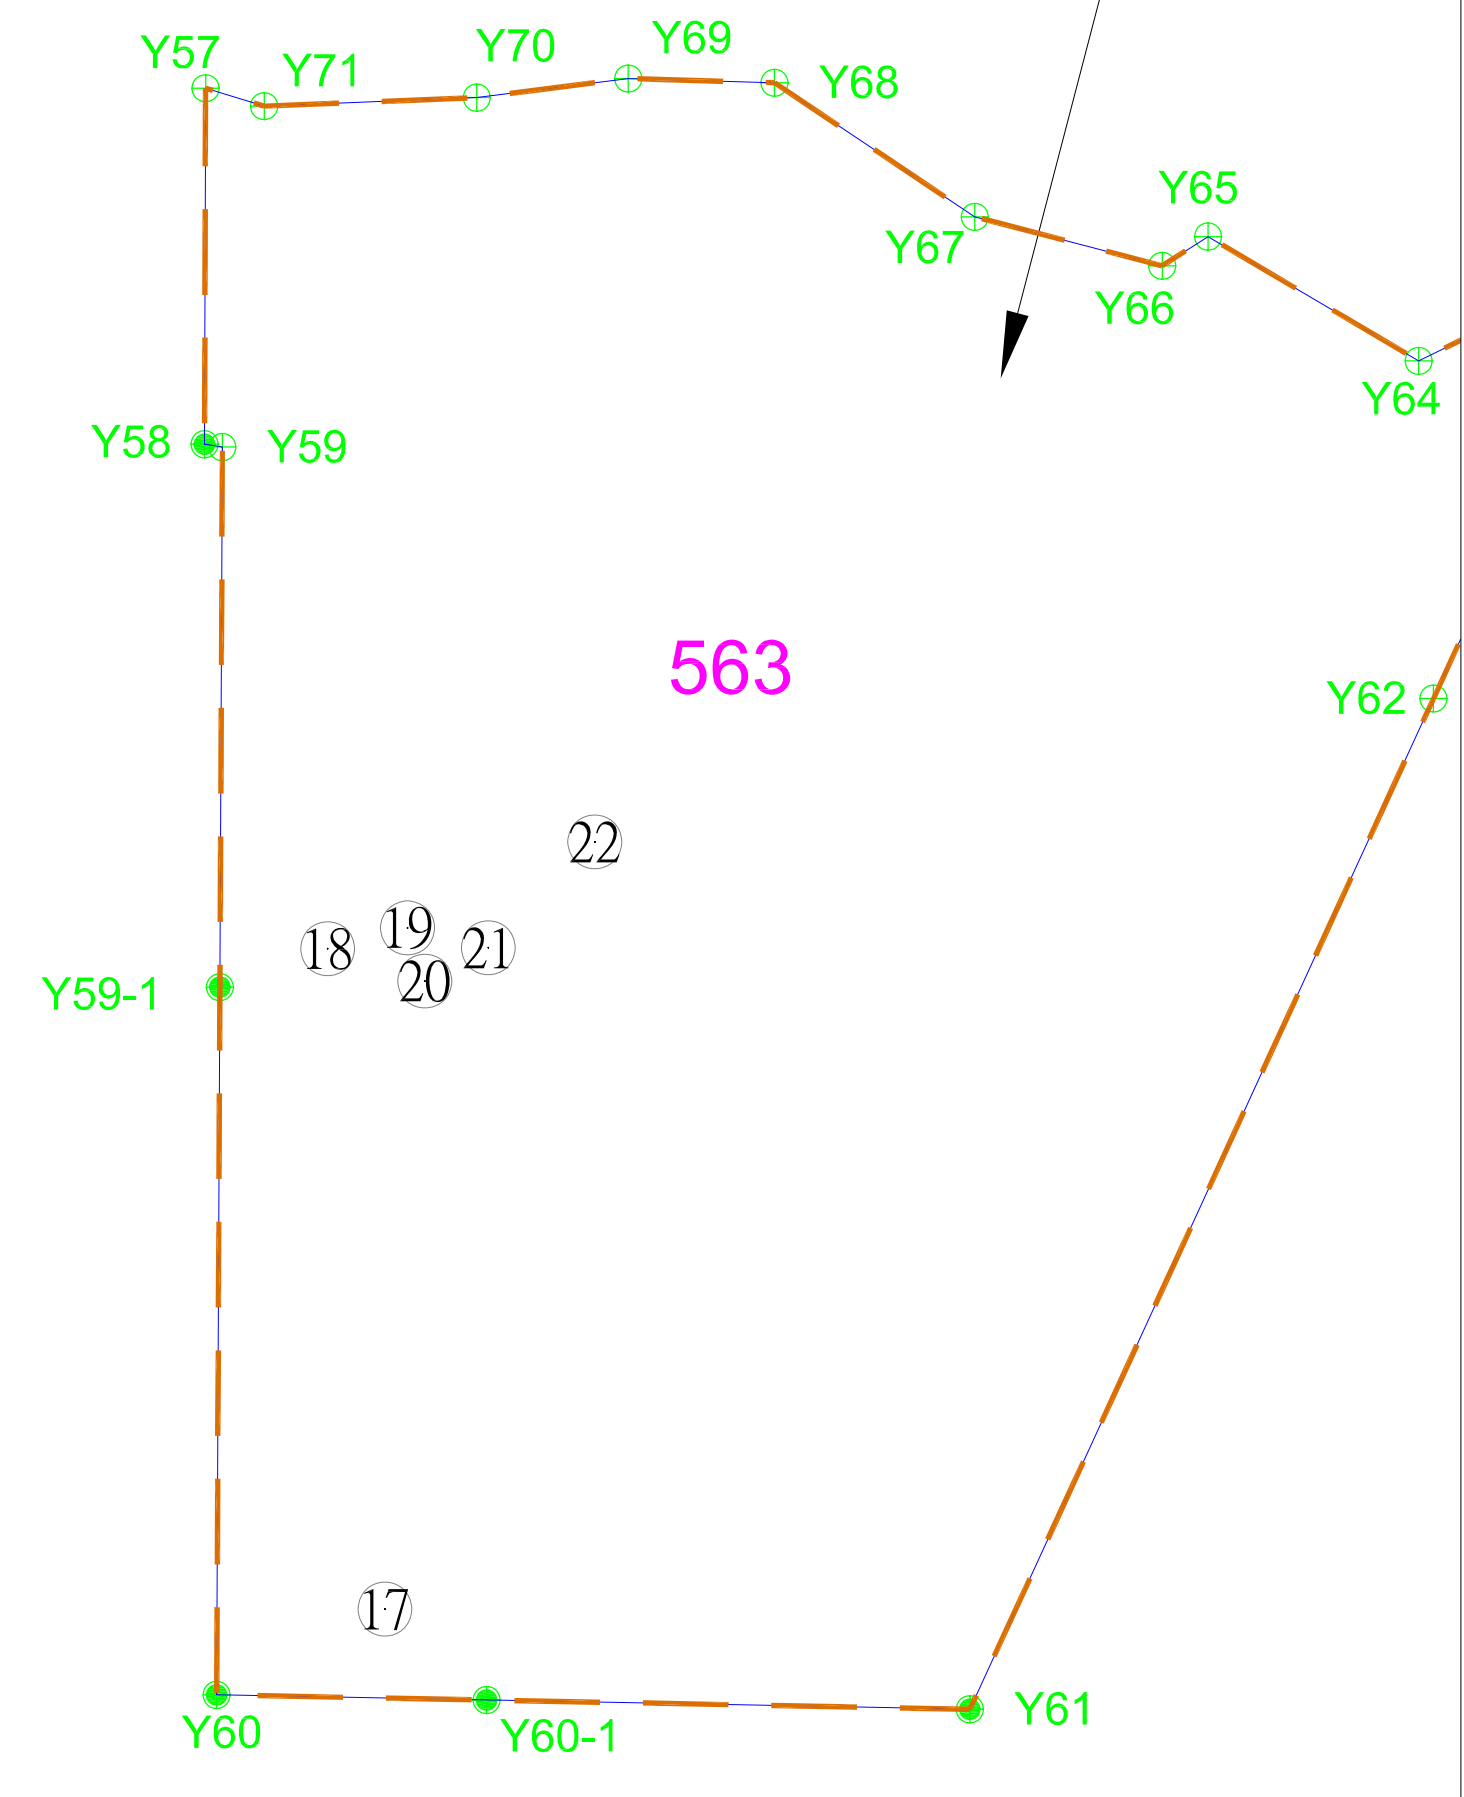

A區

圖例

- 勘估範圍點位 ● Y00
- 勘估範圍
- 地籍線及地號 88
- 實墓編號 001