玉成公園工作坊第二階段

日期：106年6月12日(星期一)晚上18:30~20:00

地點：成德國中活動中心(台北市南港區東新街108巷23號2樓)

出席單位：康鼎造景股份有限公司、公燈處南港所

鴻福里里長劉明康及里民代表

(出席人員請參照附件簽到表)

工作坊內容：依第一階段工作坊手作活動及參與者建議變更設計圖說

設計師依第一場工作坊變動說明

設計師依第一場工作坊變動說明

里長提出建議

里民提出建議

單槓
沙坑
滑梯
滑梯
轉轉椅
水池
滑梯
SU-PRO

座椅
天梯
遮陽
攀爬設施
草地
SU-PRO

玉成公園第一階段工作坊成果
里長及里民建議與提問

1. 沙坑是否可設置圍欄以減少貓狗便溺問題

   因沙坑與遊戲區相連結，設置圍欄將會造成活動動線的阻礙，故不建議增設圍欄。主管機關允諾將會加強維護管理之責，保持沙坑之潔淨與舒適。

2. 沙坑能否增設遮陽設施。

   沙坑周圍有樹木為天然遮陰故暫不考慮增設遮陽。

3. 水龍頭可否採非按壓式，因為幼齡兒童力氣不夠，建議採用撥桿式水龍頭。

   將會納入細部設計考量。

4. 兩座滑梯可否採用不同高度、不同材質以及不同類型？有考慮磨石子滑梯嗎？空間如果足夠，可否考慮放置雙人溜滑梯，增進社交跟共融性（親子可以一起玩)？做個多功能的滑梯讓大人小孩一起玩，具有不同難度的攀爬與不同動線，也可以配合沙坑當緩衝鋪面。

   目前兩座滑梯已改為不同高度及類型(隧道及開放式)，現有場地空間不足以設置磨石子及雙人溜滑梯。

5. 可否於沙坑區設置小型公用玩具櫃，讓臨時路過的孩童也有玩具可以玩沙。

   已於沙坑邊設置公用玩具置物櫃。

6. 遊戲區內共融設施稍嫌不足，是否可增加?

   已於沙坑區增設共融玩沙台，並將滑梯入口改為無障礙轉接平台。

兒童手作工作坊成果

兒童手作工作坊成果所顯示之活動項目大部分已在原本規劃之遊戲場域內，依照兒童所做及里民意見增加了不同高度及類別的滑梯，而水池礙於管理及安全上的考量於本場地無法增設。座椅如遊戲周邊有空間將可增設。

初設圖說

依第一階段工作坊成果後變更圖說

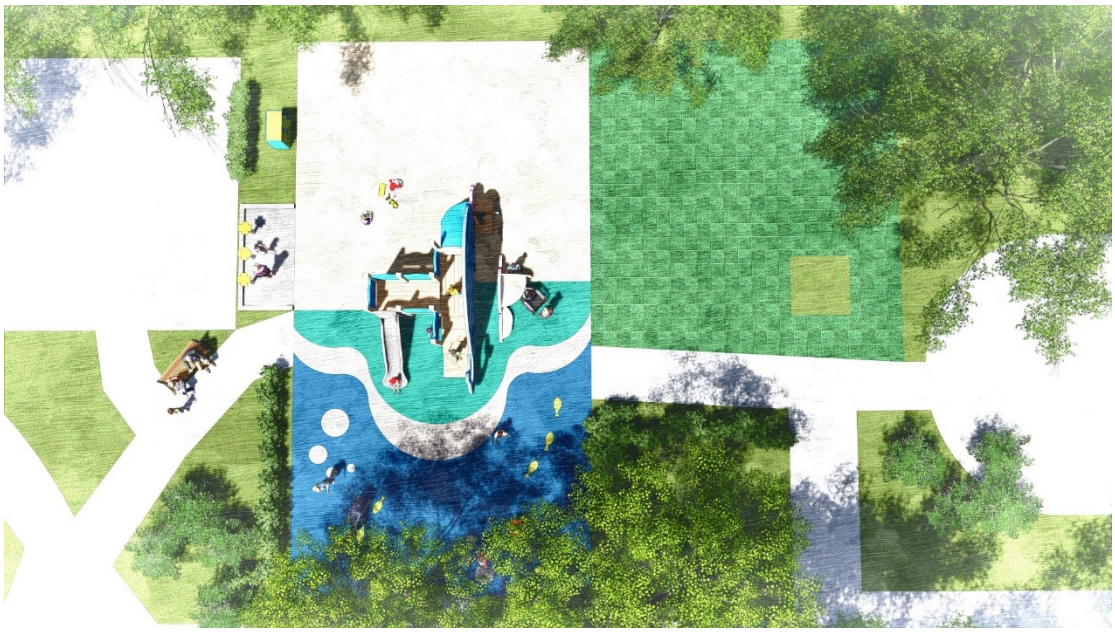

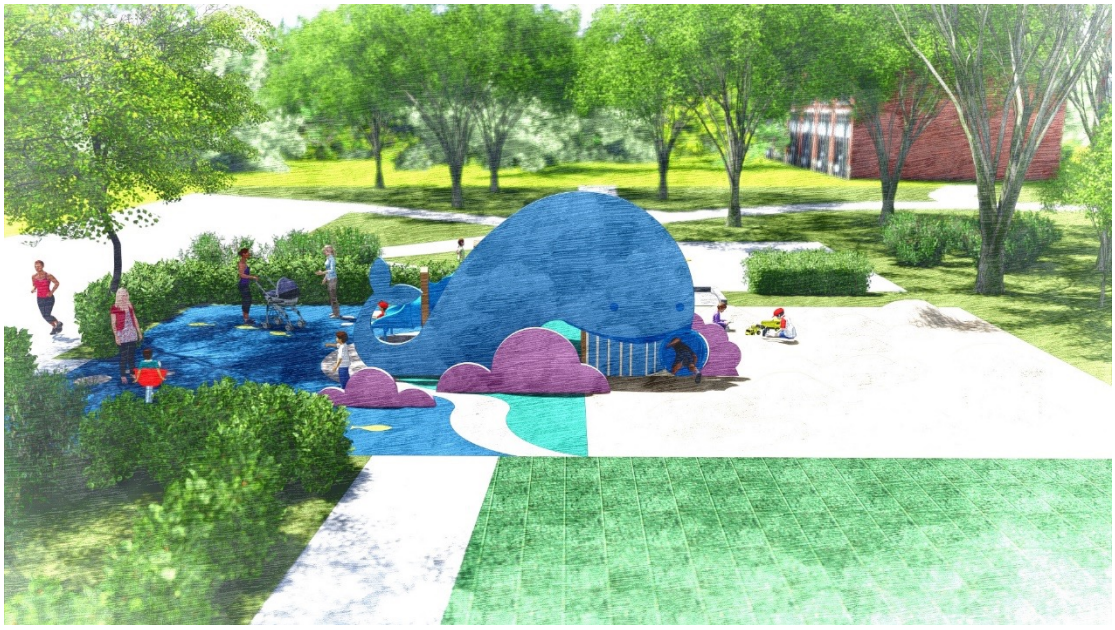

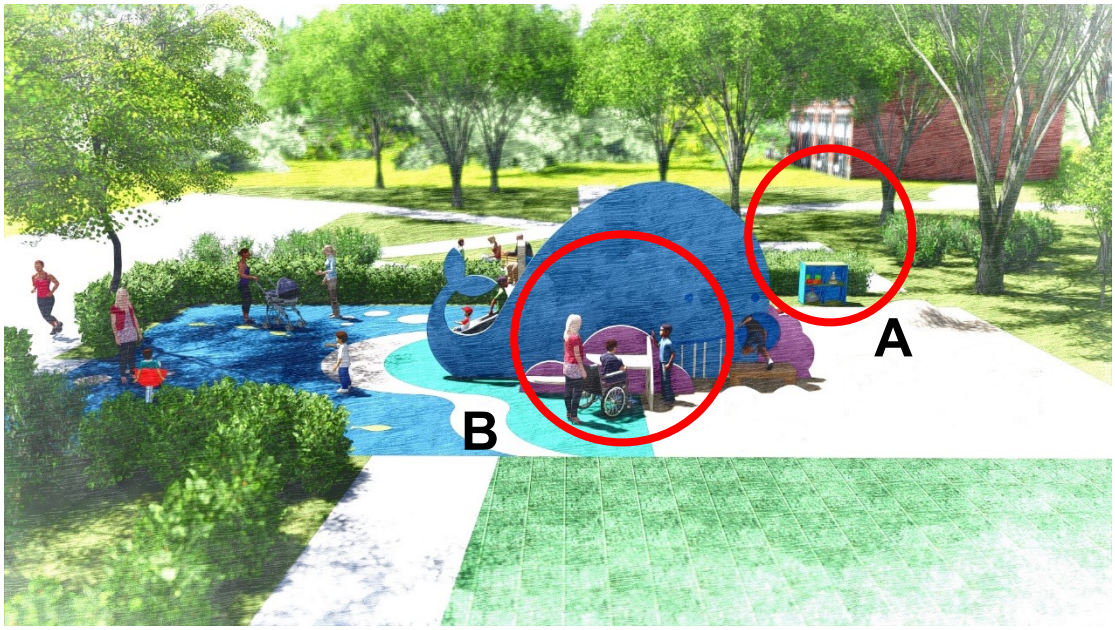

A.於沙坑增加公用玩具置物櫃

B.增加共融玩沙台

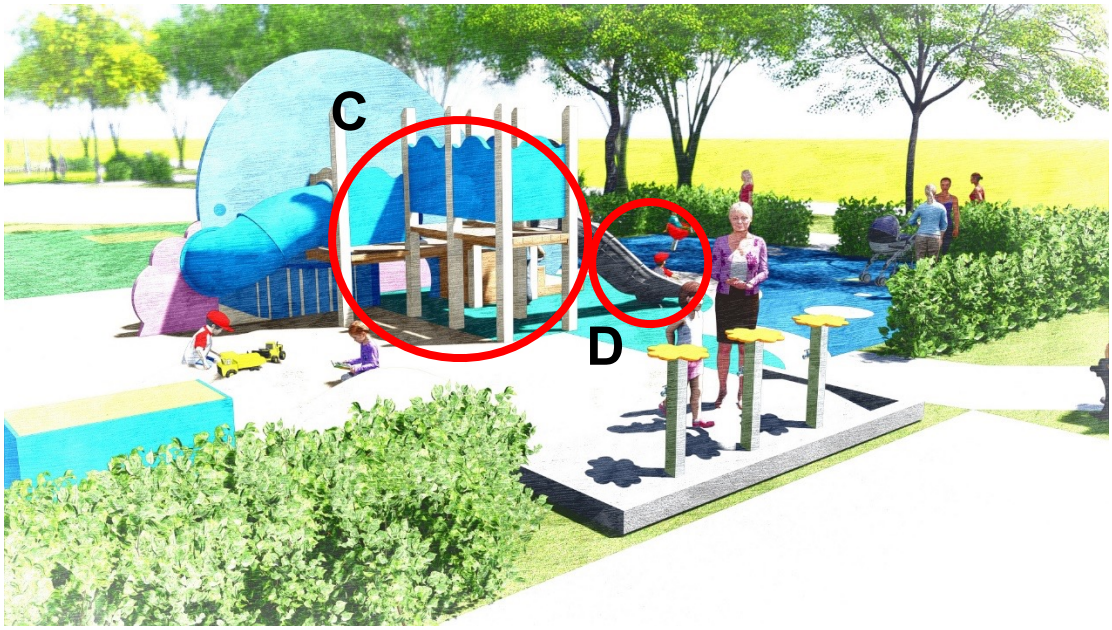

C.滑梯入口改為無障礙轉接平台

D.隧道滑梯改為開放式滑梯並增加滑梯高度