



文山區興福里興福公園

整建工程初步規劃說明會



主辦單位：



臺北市公園路燈工程管理處
工務局
Parks and Street Lights Office, Public Works Department, Taipei City Government

設計單位：



和建工程顧問股份有限公司
Ho-Chien Engineering Consultants Corp.

中華民國112年12月1日



目 錄

C O N T E N T

ㄗ 01-現況分析及區域說明

ㄗ 02-現況問題及需求

ㄗ 03-基本設計分區說明

ㄗ 04-Q&A(三問一答)



01 現況分析及區域說明



01-現況分析及區域說明



公園面積：2,540 平方公尺



與福公園屬鄰里公園，四周臨住宅區公園內大樹林立提供遮蔭。園區有兩處多功能廣場空間，另外設有遊戲場、體健設及施休憩場所等，綠地空間大樹資源豐富；整體空間配置零散，各活動於使用上較為相互干擾。

環境現況照片



涼亭休憩空間



廣場及休憩設施



林下步道旁體健設施



球型攀爬網遊戲場



滑梯遊戲場



木平台



出入口 1




出入口 2



出入口 3



02 現況問題及需求

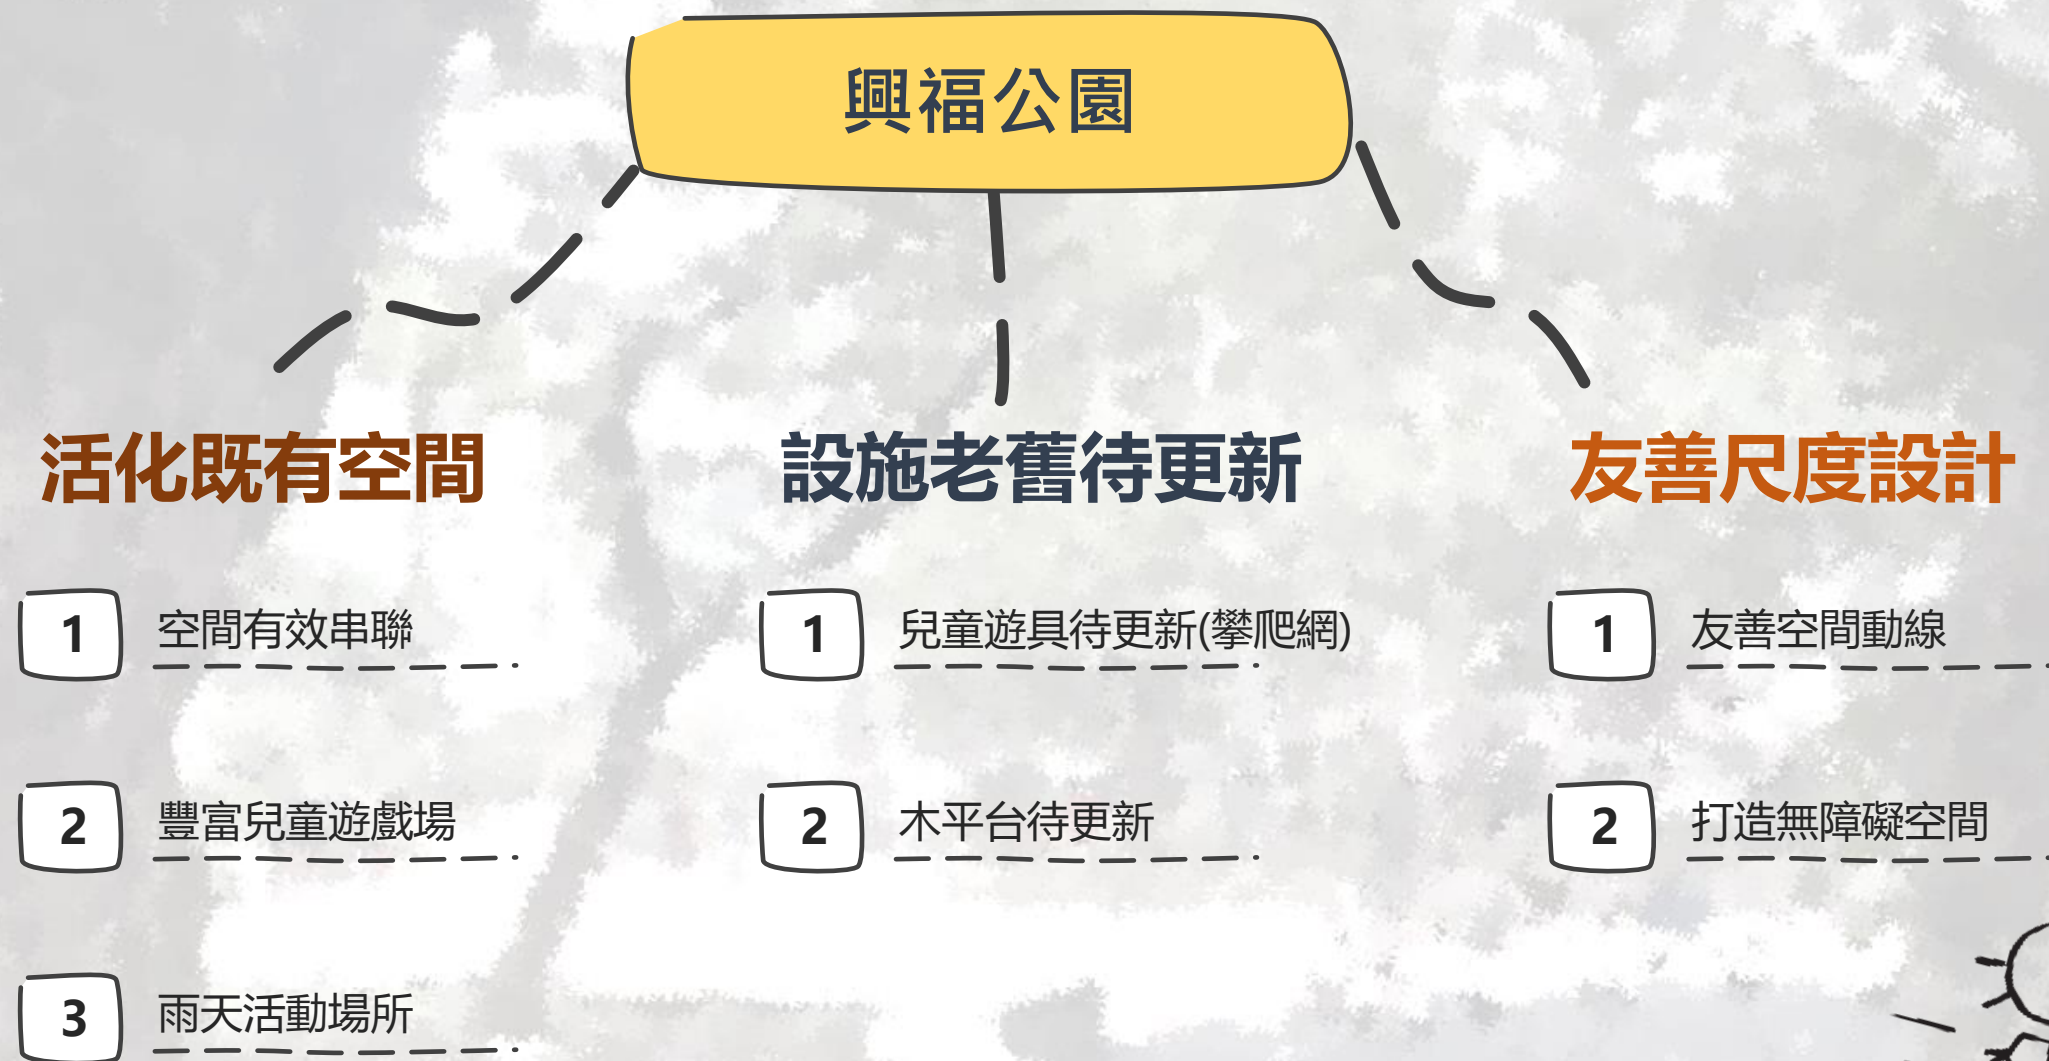



03 基本設計分區說明



03-基本設計分區說明



1.單槓區空間調整



2.球體攀爬網改善



3.木平台改善



4.棚架區改善



5.綠化空間改善重整



6.畸零地空間檢討



7.活動/通廊空間擴大



8.出入口改善

現況平面圖



03-基本設計分區說明



1.單槓區空間調整- 遊憩空間擴大



2.球體攀爬網- 符合安全距離空間



3.木平台改善- 汰舊換新



4.棚架區改善- 休憩空間改善



5.綠化空間改善重整- 步道拓寬為3M



6.畸零地空間檢討- 整合公園綠地



7.活動/通廊空間擴大- 畸零綠地刪除



8.出入口改善- 放大拓寬

改善後平面圖




03-基本設計分區說明



1.單槓區空間調整-遊憩空間擴大



現況平面圖

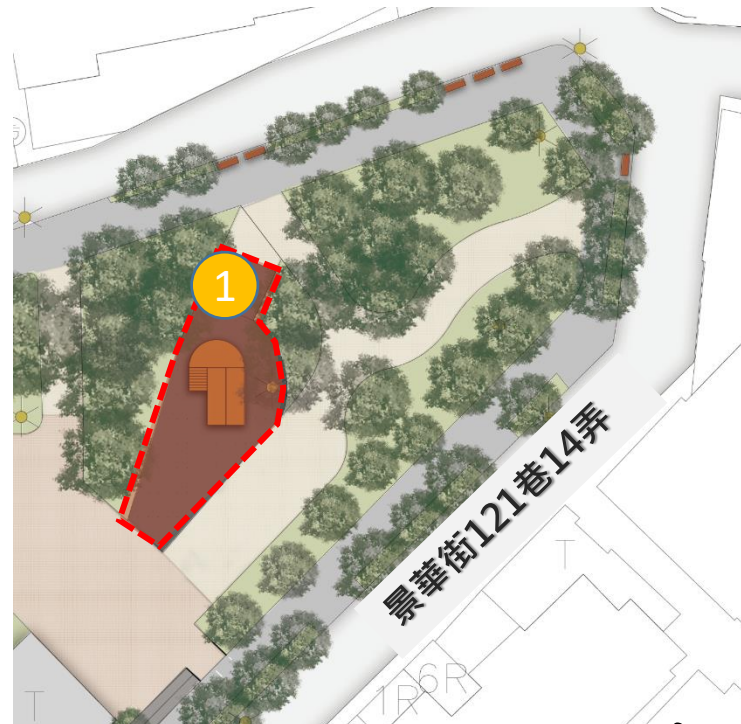

改善後平面圖

圖 例

- | | | | |
|------|------|------|------|
| 綠地花台 | 公園步道 | 彈性地墊 | 設施座椅 |
| 遊戲設備 | 休憩涼亭 | 景觀高燈 | 既有喬木 |



平台緊壓於樹根上
鋪面區域產生斷層



1. 單槓形式變更
(3人改為2人)
2. 鋪面整合串聯




03-基本設計分區說明



2.球體攀爬網-符合安全距離空間及座椅空間擴大



現況平面圖

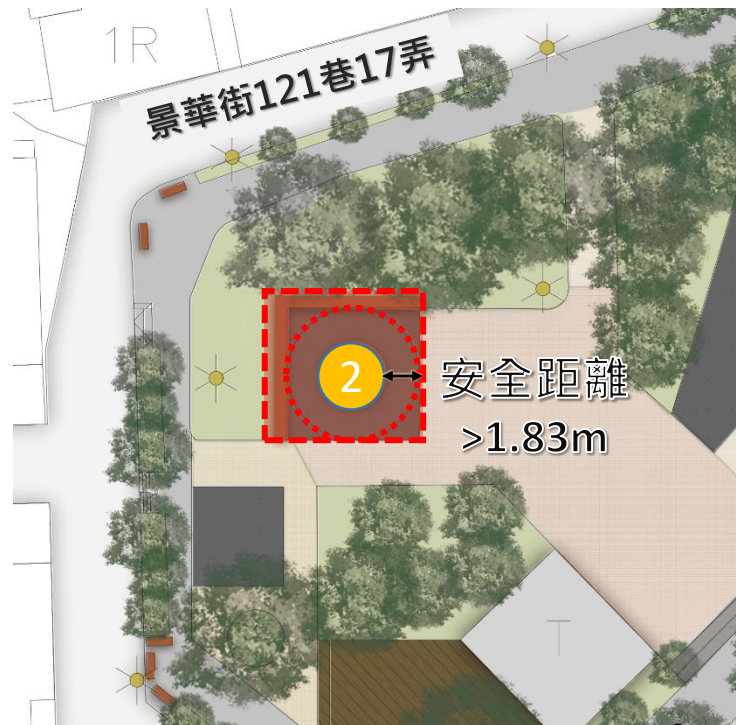

改善後平面圖

圖 例

- | | | | |
|------|------|------|------|
| 綠地花台 | 公園步道 | 彈性地墊 | 設施座椅 |
| 遊戲設備 | 休憩涼亭 | 景觀高燈 | 既有喬木 |



球型爬網更新
遊憩區重新檢討規劃




攀爬網示意圖




03-基本設計分區說明



3.木平台改善-汰舊換新

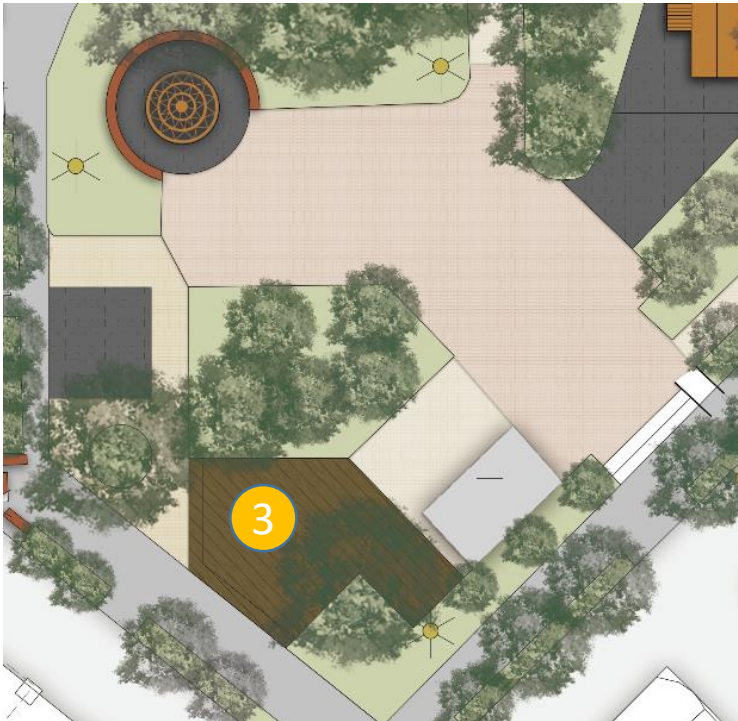

現況平面圖

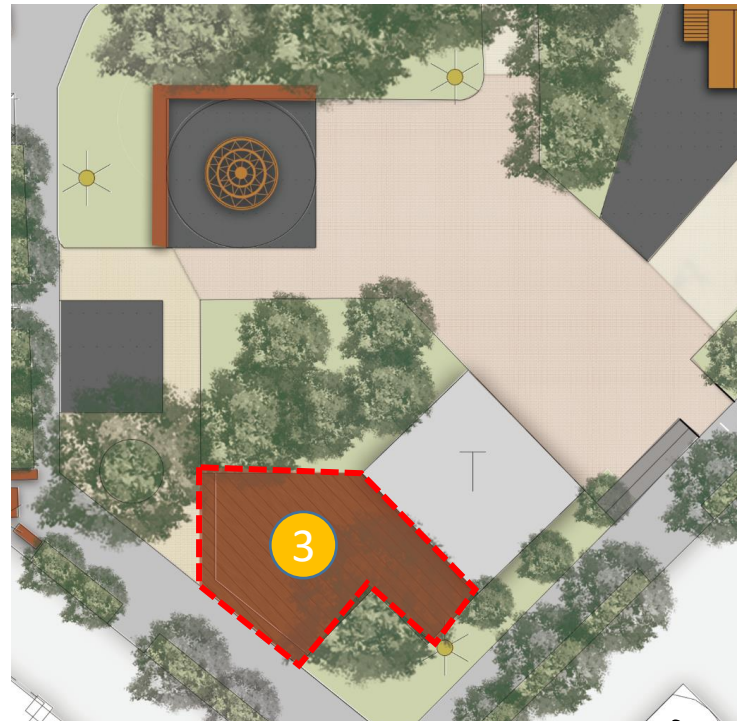

改善後平面圖

圖 例

- | | | | |
|------|------|------|------|
| 綠地花台 | 公園步道 | 彈性地墊 | 設施座椅 |
| 遊戲設備 | 休憩涼亭 | 景觀高燈 | 既有喬木 |







03-基本設計分區說明



4.棚架區改善-休憩空間改善

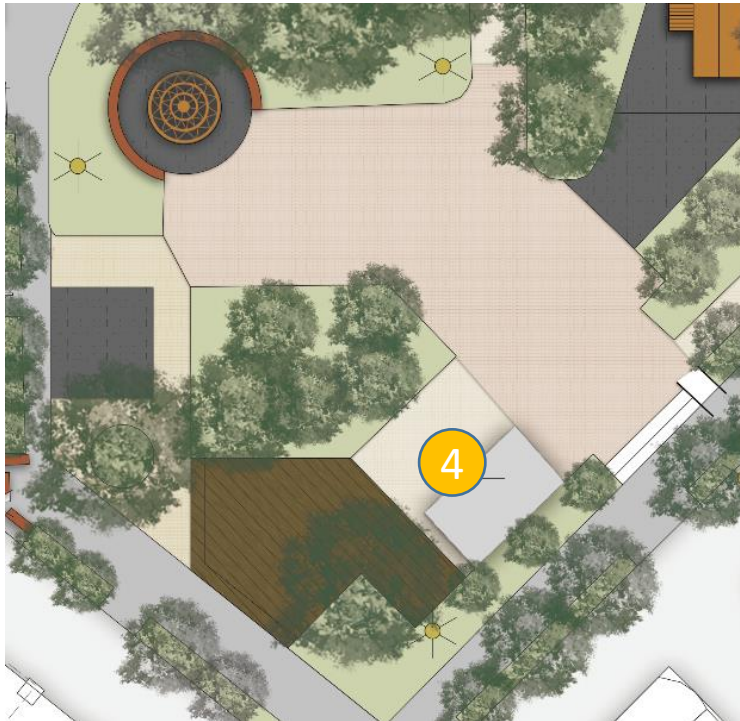

現況平面圖

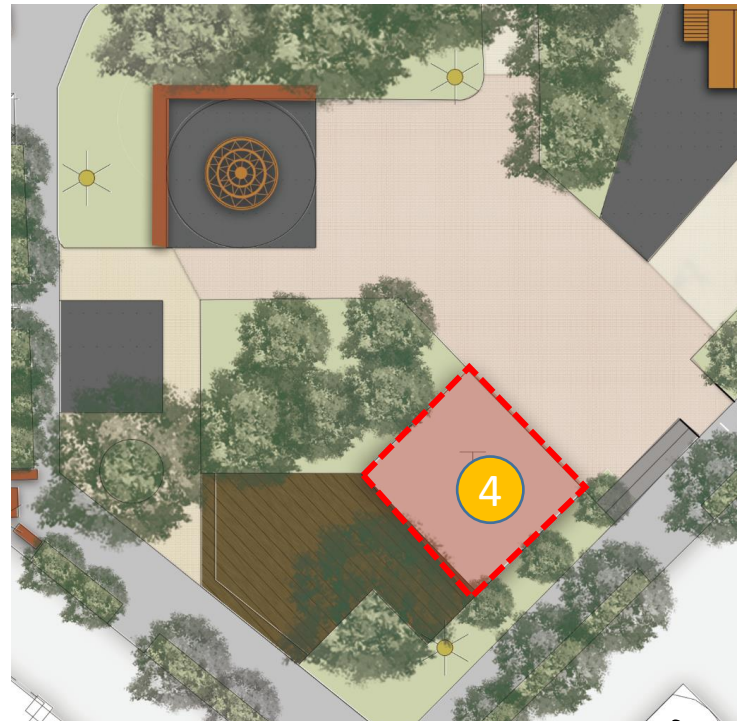

改善後平面圖

圖 例

綠地花台
遊戲設備

公園步道
休憩涼亭

彈性地墊
景觀高燈

設施座椅
既有喬木



棚架改善，座椅更新




棚架改善示意圖




03-基本設計分區說明



5.綠化空間改善重整-步道拓寬為3M

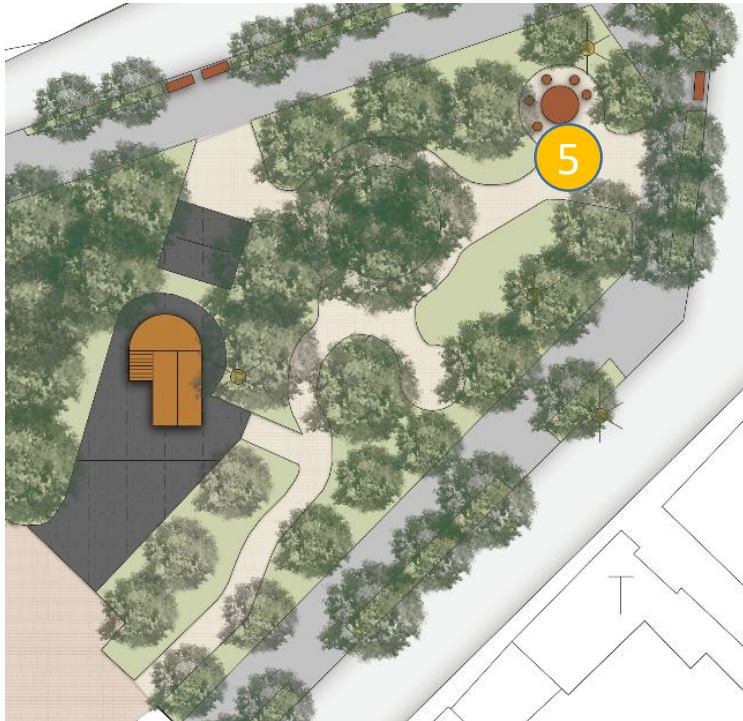

現況平面圖

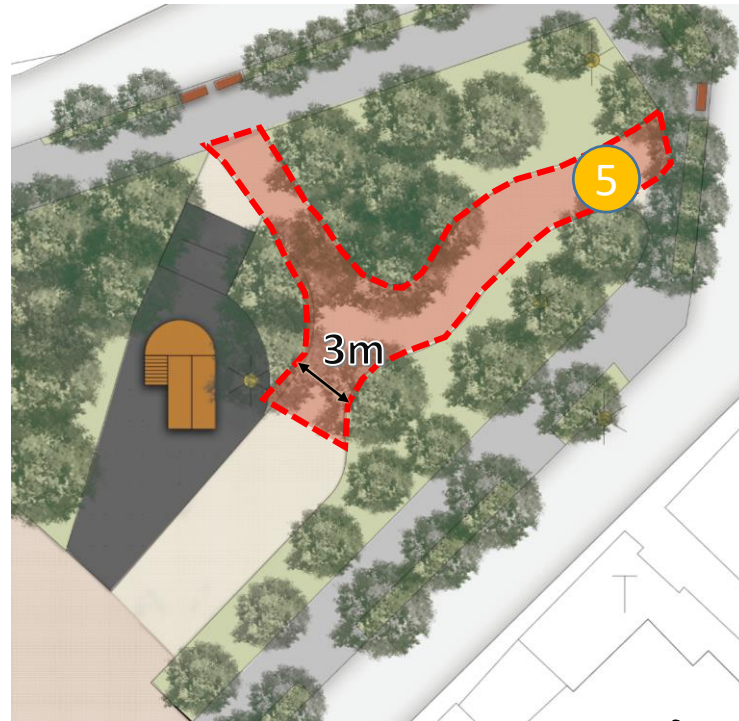

改善後平面圖

圖 例

- | | | | |
|------|------|------|------|
| 綠地花台 | 公園步道 | 彈性地墊 | 設施座椅 |
| 遊戲設備 | 休憩涼亭 | 景觀高燈 | 既有喬木 |



**既有植栽綠地保留並整合為連續綠帶
將步道拓寬，避開樹根，調整動線**




03-基本設計分區說明



6.畸零地空間檢討- 整合公園綠地



現況平面圖

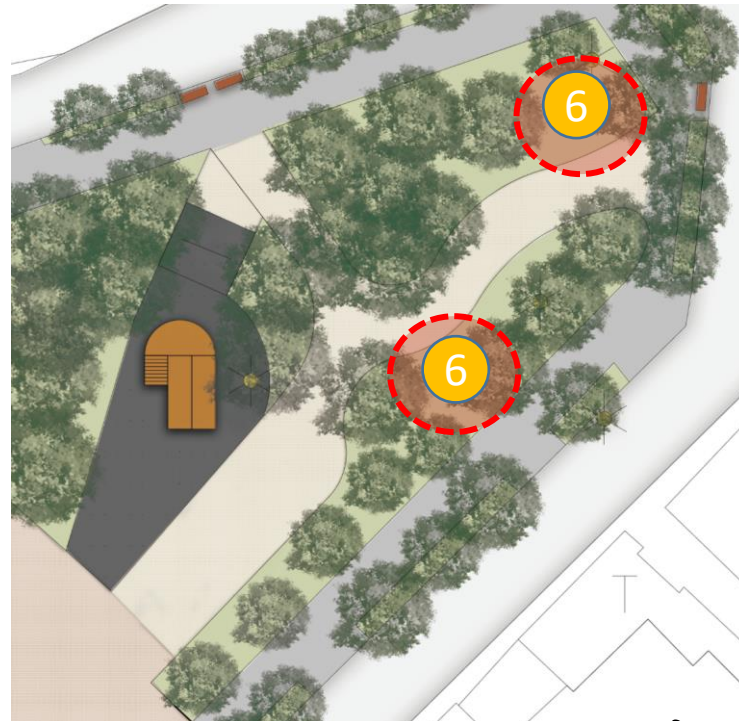

改善後平面圖

圖 例

- | | | | |
|------|------|------|------|
| 綠地花台 | 公園步道 | 彈性地墊 | 設施座椅 |
| 遊戲設備 | 休憩涼亭 | 景觀高燈 | 既有喬木 |




將瑣碎畸零地廢除改為綠化空間




03-基本設計分區說明



7.活動/通廊空間擴大-畸零綠地刪除

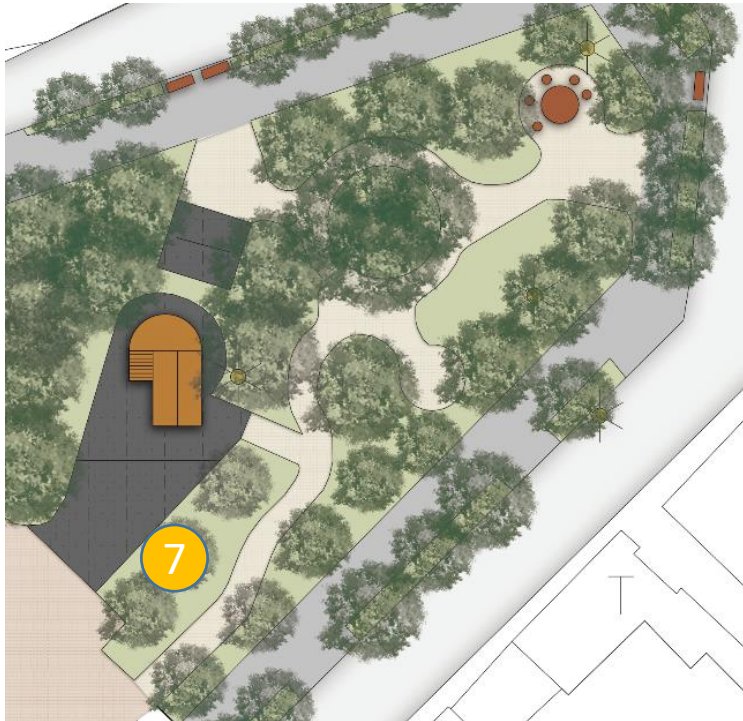

現況平面圖

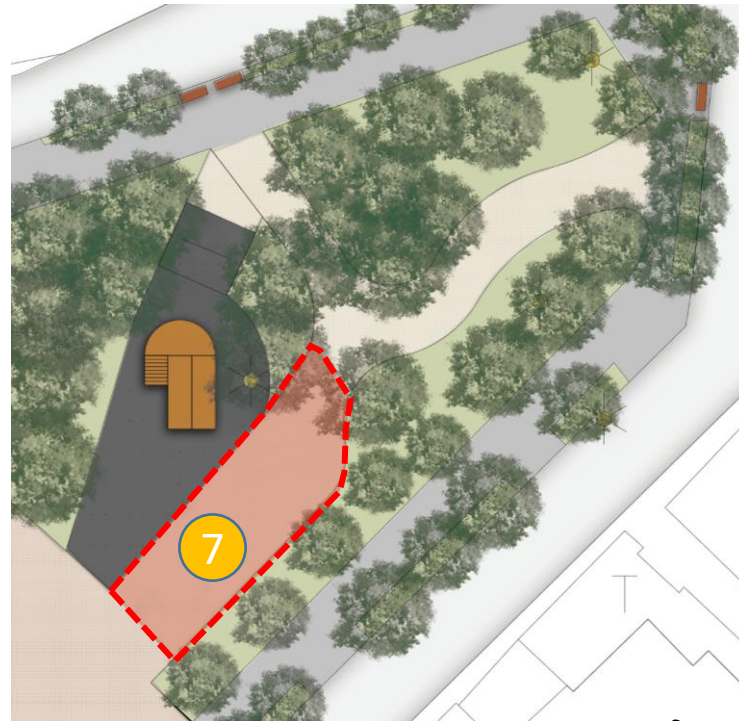

改善後平面圖

圖 例

- | | | | |
|------|------|------|------|
| 綠地花台 | 公園步道 | 彈性地墊 | 設施座椅 |
| 遊戲設備 | 休憩涼亭 | 景觀高燈 | 既有喬木 |



直飲台位移



將獨立植栽區拆除改為鋪面通道



03-基本設計分區說明




臺北市政府
工務局 公園路燈工程管理處
Parks and Street Lights Office, Public Works Department, Taipei City Government

8.出入口改善-放大拓寬



現況平面圖

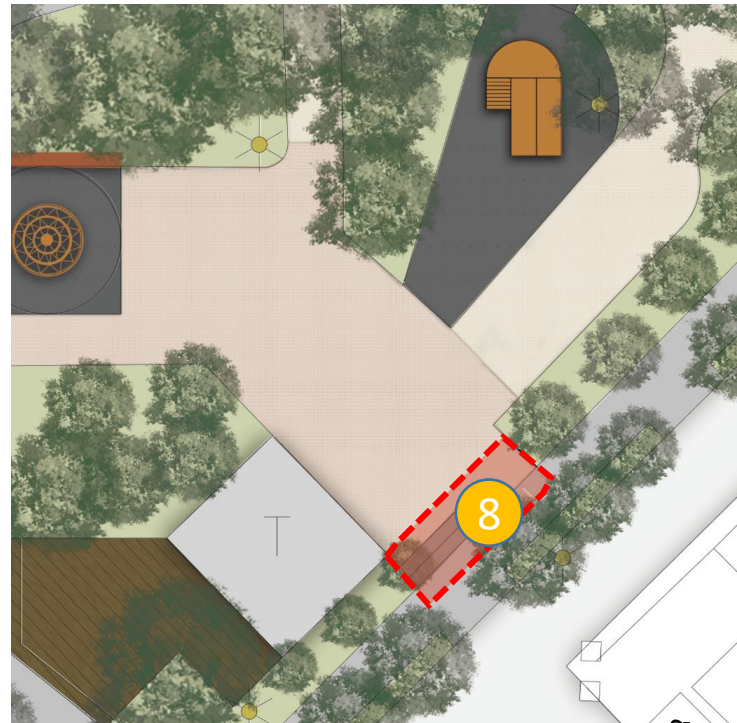

改善後平面圖

圖 例

- | | | | |
|------|------|------|------|
| 綠地花台 | 公園步道 | 彈性地墊 | 設施座椅 |
| 遊戲設備 | 休憩涼亭 | 景觀高燈 | 既有喬木 |



**花台打除開口擴大
維持施工機具車輛進出寬度**



04-Q&A(三問一答)

