

# 臺北市政府工務局公園路燈工程管理處 公告

發文日期：中華民國105年8月24日  
發文字號：北市工公青管字第10533191500號  
附件：105上半年度監視系統設置區位



主旨：公告本處暨所屬各單位錄影監視系統設置區位。

依據：依臺北市錄影監視系統設置管理自治條例第10條

公告事項：

- 一、本處暨所屬各單位於105年上半年依「臺北市錄影監視系統設置管理自治條例」所設置之錄影監視系統設置區位，共計7座公園92只監視器。
- 二、相關電子檔案資訊於本處網站(首頁\業務資訊\公園錄影監視系統設置區位公告)公示。

處長 黃立遠

### 本處105年度轄管公園錄影監視系統上半年公告設置數量

項次	行政區	公園名稱	監視器數量	備註
1	萬華區	青年公園	24	
2		艋舺公園	15	
3	中正區	二二八和平公園	13	
4	大安區	大安森林公園	28	
5	信義區	中強公園	2	
6	內湖區	大湖公園	5	
7	士林區	雙溪公園	5	
小計			92	

青年公園錄影監視系統設置地點附表

編號	設置地點	攝影方向	備註
1	二號門旁	往二號門	
2	二號門旁	往蓮花池	
3	愛心園地旁	往愛心園地	
4	六號公廁旁	往五號公廁	
5	六號公廁旁	往六號公廁	
6	民間劇場旁	往民間劇場	
7	園藝展覽館旁出入口	往青年路	
8	園藝展覽館旁出入口	往五號公廁	
9	三號門旁	三號門	
10	二號公廁旁	往二號公廁	
11	回力球場旁	往回力球場	
12	羽球場東南角	往羽球場	
13	羽球場西北角	往羽球場	
14	兒童遊戲場	往兒童遊戲場	
15	四號門旁	往四號門	
16	一號公廁旁	往一號公廁	
17	音樂台東端	往音樂台	
18	籃球場東南端	往籃球場	
19	籃球場西南端	往籃球場	
20	籃球場東北端	往籃球場	
21	籃球場西北端	往籃球場	
22	籃球場出入口	往一號門	
23	籃球場出入口	往溜冰場	
24	音樂台東南端	往籃球場	

艋舺公園錄影監視系統設置地點附表

編號	設置地點	攝影方向	備註
1	右側迴廊(中)旁	往右側迴廊(北)	
2	右側迴廊(北)旁	往右側迴廊(中)	
3	右側迴廊(中)旁	往美人照鏡池南側園路	
4	4號捷運出口旁	往廣州街	
5	小龍船旁	往左側迴廊(南)	
6	左側迴廊(北)旁	往左側迴廊(中)	
7	右側迴廊(南)旁	往南側迴廊(中)	
8	左側迴廊(南)旁	往左側迴廊(中)	
9	左側迴廊(南)旁	往南側迴廊(中)	
10	3號捷運出口旁	往右側迴廊(南)	
11	左側迴廊(中)旁	往左側迴廊(南)	
12	4號捷運出口旁	往美人照鏡池右側	
13	南側迴廊(中)旁	往南側迴廊(左)	
14	南側迴廊(中)旁	往中央草皮右側	
15	右側迴廊(南)旁	往右側迴廊(中)	

二二八和平公園錄影監視系統設置地點附表

編號	設置地點	攝影方向	備註
1	懷寧街入口處(駐警隊牆邊)	駐警隊前方停車場	
2	懷寧街入口處(駐警隊牆邊)	音樂臺(南)	
3	懷寧街入口處(駐警隊牆邊)	懷寧街出入口(西)	
4	懷寧街入口處(駐警隊牆邊)	沿懷寧街圍牆(南)	
5	228紀念碑內圍燈桿	碑文(西)	
6	228紀念碑內圍燈桿	紀念碑側邊(西北)	
7	臨衡陽路口中央草皮燈桿	衡陽路出入口(西)	
8	臨衡陽路口中央草皮燈桿	中央走道(中)	
9	228紀念碑內圍燈桿	紀念碑左側邊(南)	
10	228紀念碑內圍燈桿	紀念碑右側邊(南)	
11	公園內臨常德街出入口旁燈	沿公園路牆邊(北)	
12	公園內臨常德街出入口旁燈	中央走道(西)	
13	3號公廁進火車頭展示場處	向3號公廁出路口(西)	

大安森林公園錄影監視系統設置地點附表

編號	設置地點	攝影方向	備註
1	二號入口旁	往二號入口	
2	四號入口左側	往和平東路	
3	四號入口右側	往信義路	
4	五號入口左側	往和平東路	
5	五號入口右側	往信義路	
6	六號入口旁	往六號入口	
7	七號入口旁	往七號入口	
8	八號入口旁	往八號入口	
9	九號入口旁	往九號入口	
10	十號入口旁	往十號入口	
11	十一號入口旁	往十一號入口	
12	兒童遊戲場東南角	往遊戲場	
13	兒童遊戲場東北角	往遊戲場	
14	兒童遊戲場西北角	往遊戲場	
15	兒童遊戲場西南角	往遊戲場	
16	籃球場旁	往籃球場	
17	二號公廁旁	往二號公廁	
18	一號公廁旁	往一號公廁	
19	三號公廁旁	往三號公廁	
20	四號公廁旁	往四號公廁	
21	五號公廁旁	往五號公廁	
22	停車場四號出口旁	往停車場出入口	
23	一號入口旁	一號入口	
24	兒童遊戲場東北角	往小舞台	
25	音樂台右後方	往音樂台	
26	三號入口右側	往信義路	
27	三號入口左側	往和平東路	
28	音樂台左後方	往音樂台	

中強公園錄影監視系統設置地點附表

編號	設置地點	攝影方向	備註
1	大門出	往樹蛙保護區	
2	樹蛙保護區西南角	往樹蛙保護區	

大湖公園錄影監視系統設置地點附表

編號	設置地點	攝影方向	備註
1	泳池東北角	往出入口	
2	泳池東南角	往九曲橋	
3	錦帶橋旁	往湖面	
4	大湖街166巷出入口旁	往大湖街166巷出入口旁	
5	服務中心後方	往成功路出入口	





雙溪公園錄影監視系統設置地點附表

編號	設置地點	攝影方向	備註
1	福林路入口旁	往假山	
2	福林路入口旁	往福林路	
3	公廁旁	往公廁	
4	至善路入口旁	往至善路	
5	假山出口旁	往假山出口	

0 5 10 15 20 25 30 35 40 45 50

本圖工程範圍除圖中數量外，並不表示乙方負責安裝控制箱一切之量。

圖例	名稱	數量
D01	控制箱	3
電	電力	3
網	網路	3
攝	攝影機	24

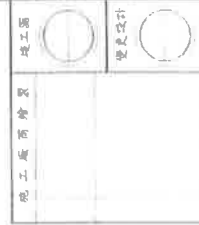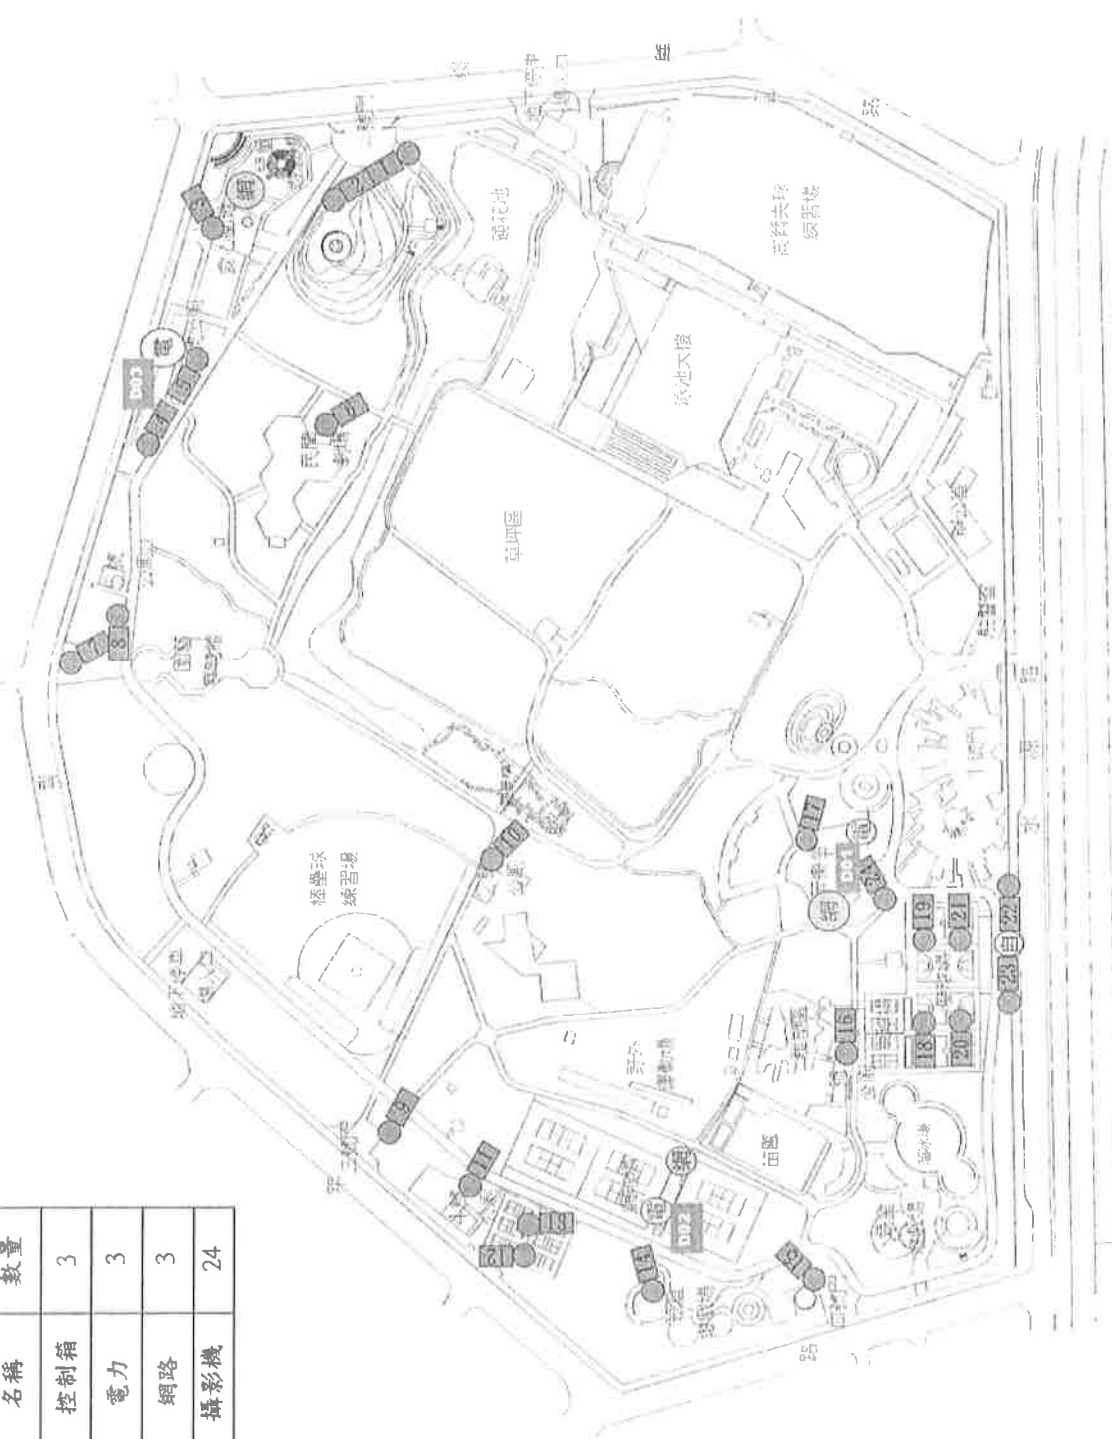



0 5 10 15 20 25 30 35 40 45 50

※本工程圖現繪就甲方案者，並不代表乙方及簽證師可免除一切之責任。

圖例	名稱	數量
	控制箱	5
	電力	5
	網路	2
	攝影機	28

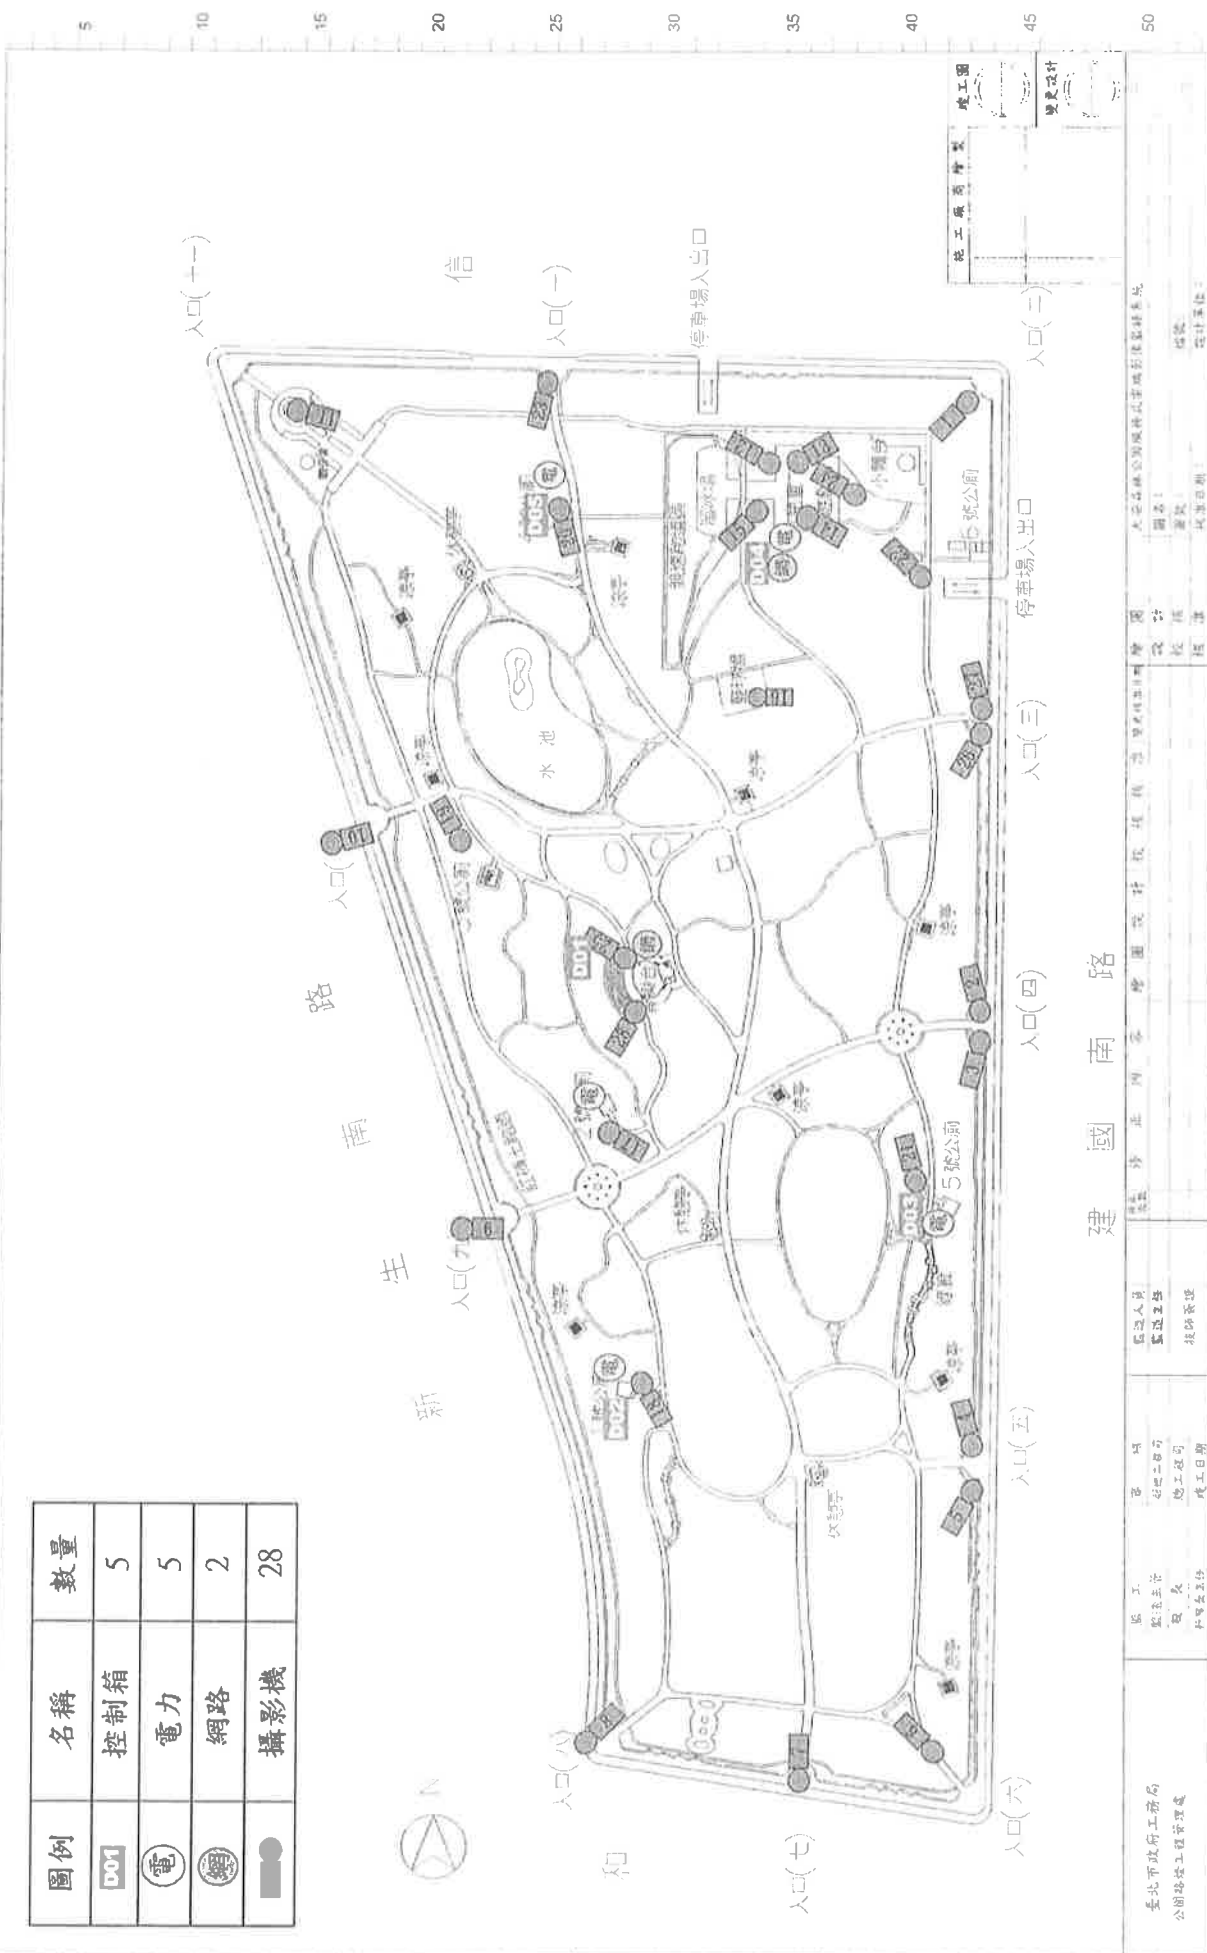



0 5 10 15 20 25 30 35 40 45 50

廣州街

→ 監視器


西園路一段

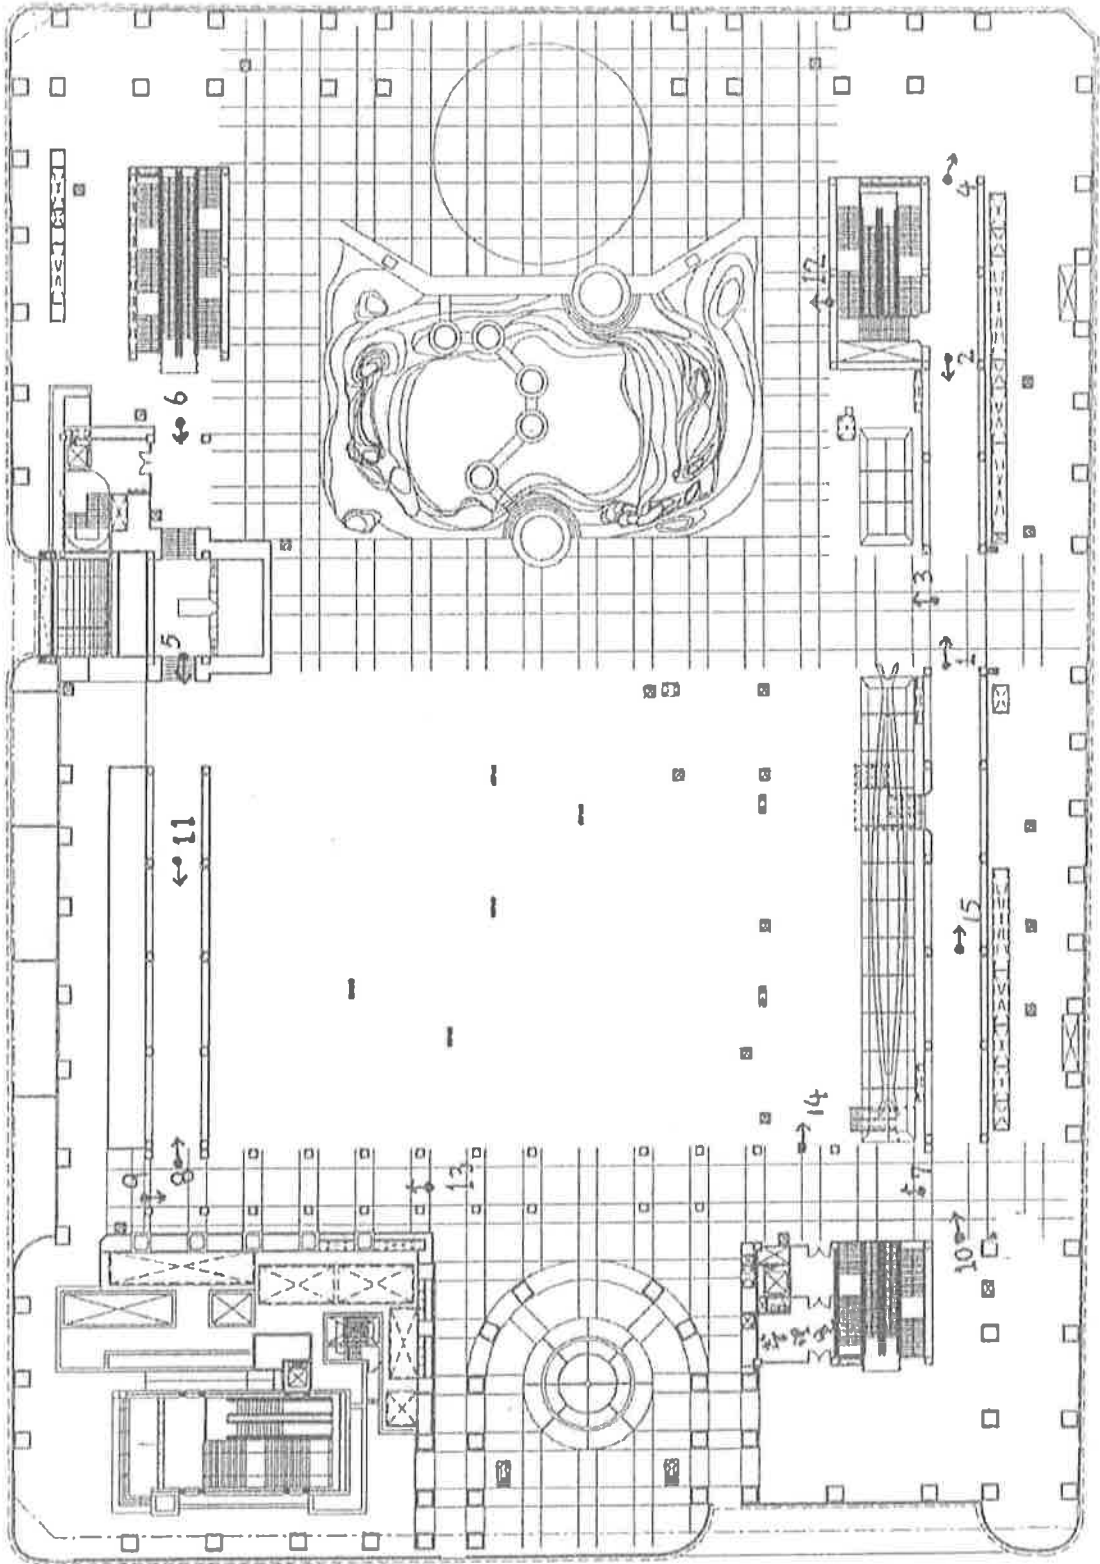

和平西路三段



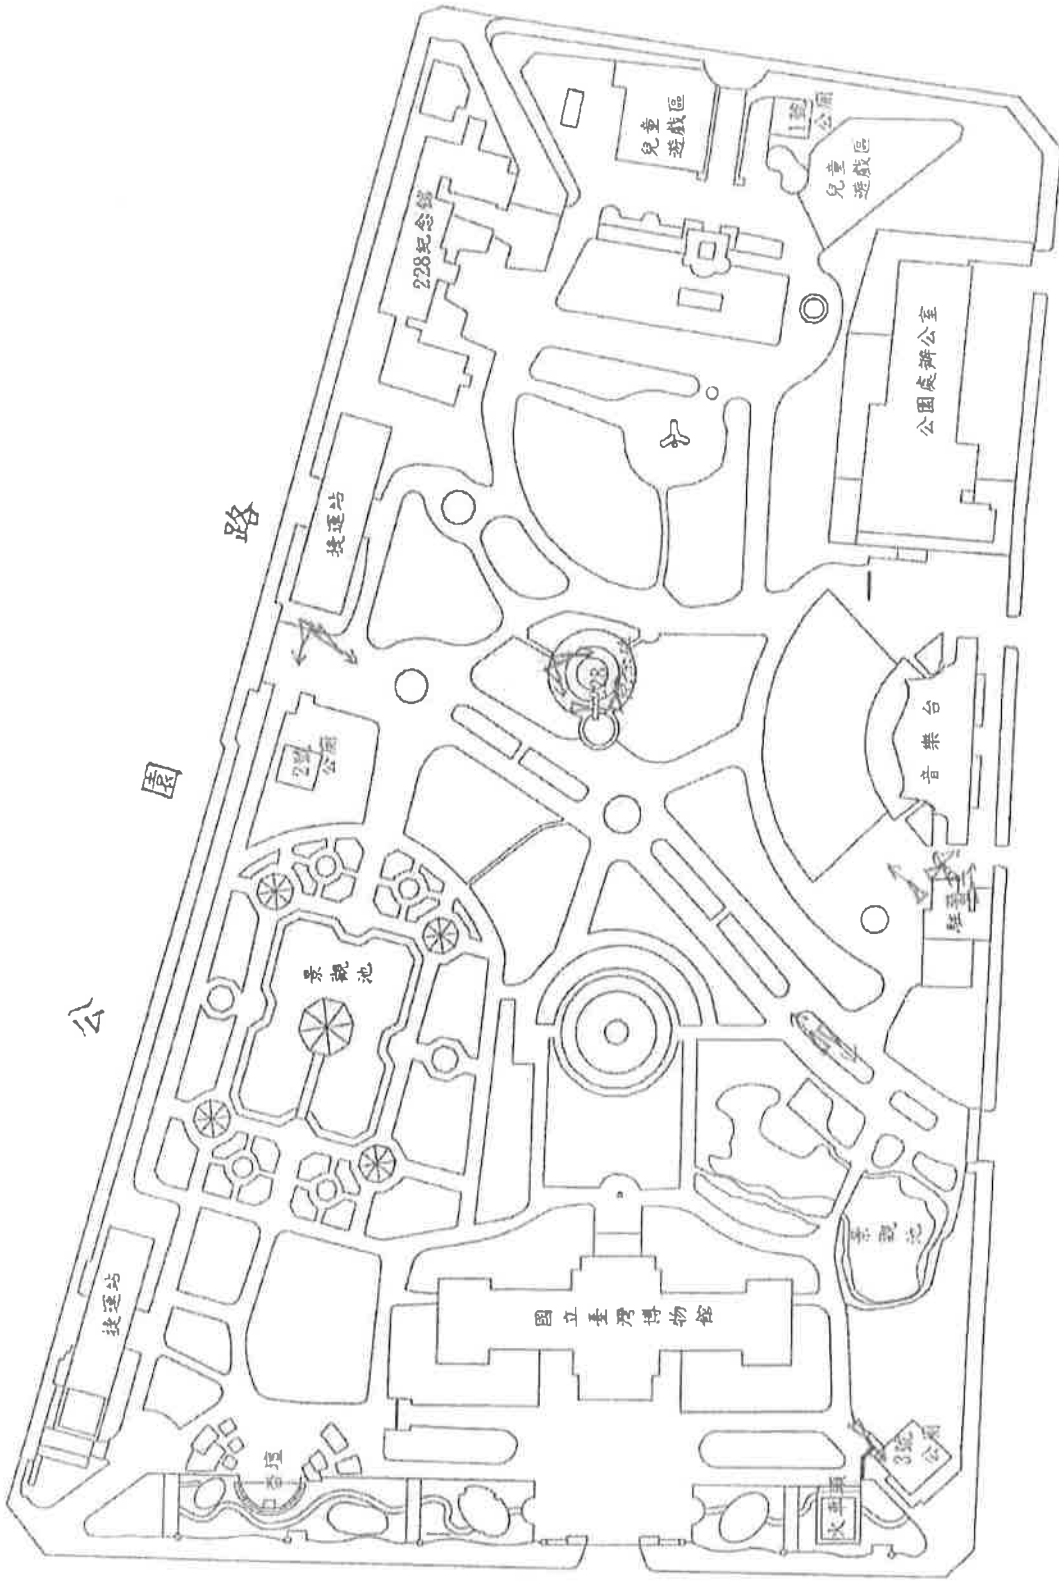

公

園

路


襄陽路

懷寧街


三二八和平公園平面圖

0 5 10 15 20 25 30 35 40 45 50

除本工程圖說應以圖中文字為準，並不代表乙方及管理技師可免除一切之責任。

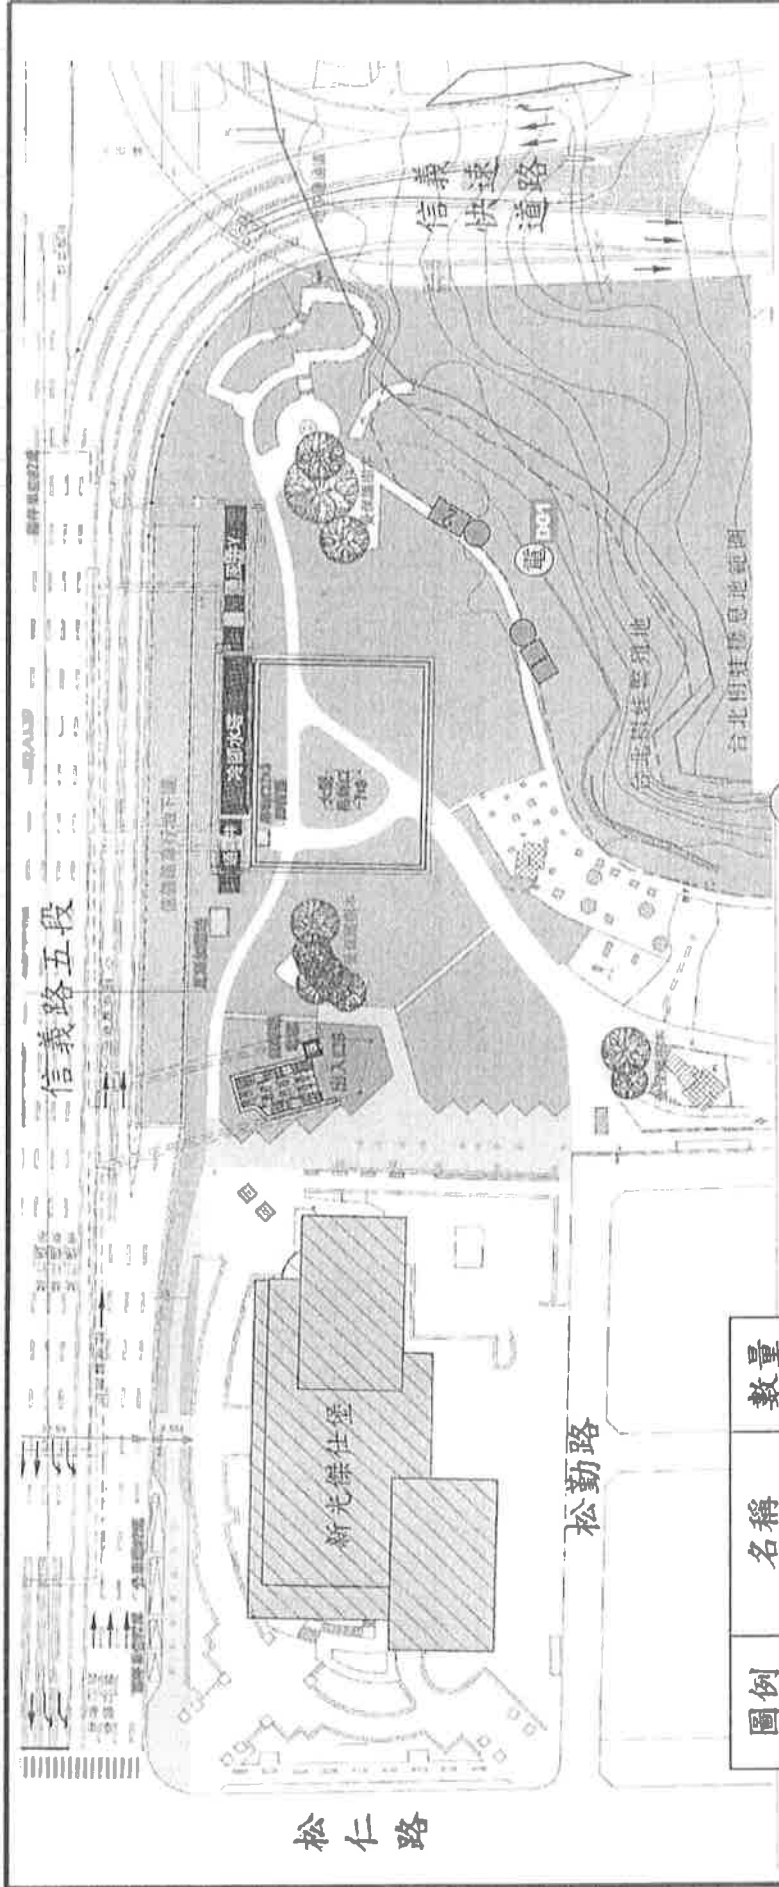

圖例	名稱	數量
DO1	控制箱	1
電力	電力	1
網路	網路	1
攝影機	攝影機	2

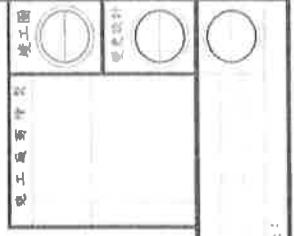


-----------------------	-------------------	-----------------	------------------	------------------	------------------	---------------

0 5 10 15 20 25 30 35 40 45 50

0 5 10 15 20 25 30 35 40 45 50

※本工程圖說雖經雙方簽字，並不代表乙方及監理單位可免除一切之責任。

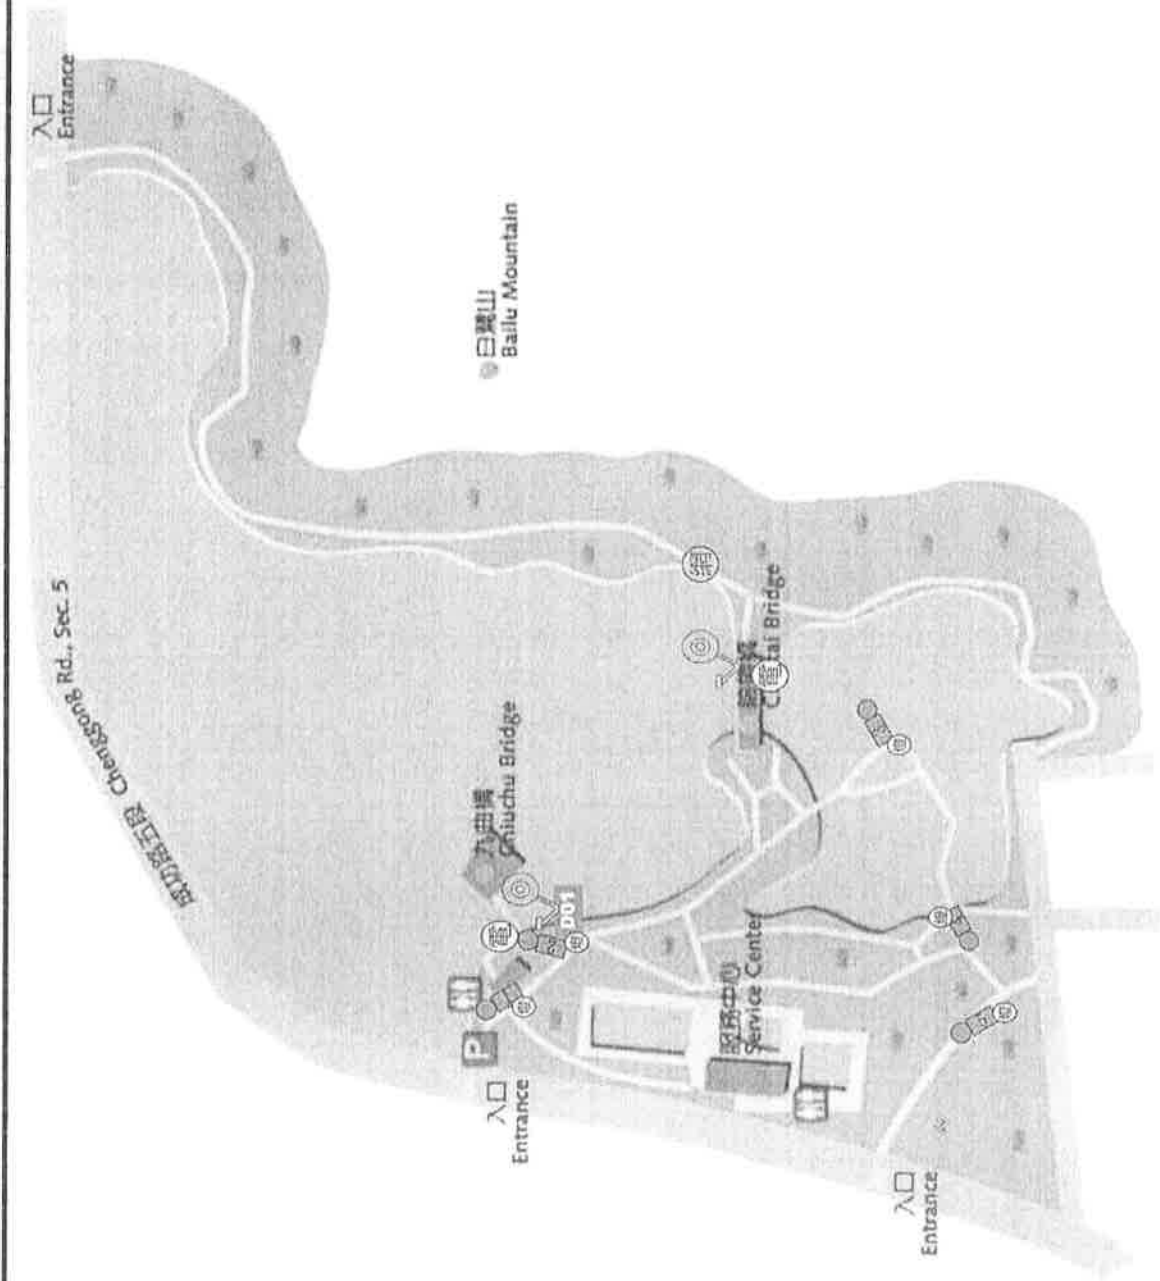

圖例	名稱	數量
DC1	控制箱	1
電	電力	2
網	網路	1
攝	攝影機	5
AP	AP	2

完工圖	<input type="checkbox"/>
變更圖	<input type="checkbox"/>

臺北市政府工務局  
公園遊樂工程管理處

圖名: \_\_\_\_\_  
圖號: \_\_\_\_\_  
比例: \_\_\_\_\_

設計: \_\_\_\_\_  
校核: \_\_\_\_\_  
繪圖: \_\_\_\_\_

監工: \_\_\_\_\_  
監造: \_\_\_\_\_  
設計: \_\_\_\_\_

核准: \_\_\_\_\_  
核准日期: \_\_\_\_\_

圖說單位: \_\_\_\_\_

0 5 10 15 20 25 30 35 40 45 50

此本工程圖面僅供甲乙雙方參考，並不代表乙方及署或該局可免除一切之責任



圖例	名稱	數量
D01	控制箱	1
電	電力	1
網	網路	1
燈	攝影機	5

電工	○
燈	○


0

5

10

15

20

25

30

35

40

45

50

























