

附 錄 十二  
相關證明文件

檔 號：  
保存年限：

## 臺北市政府工務局衛生下水道工程處 函

221  
台北縣汐止市新台五路1段77號17樓之7

地址：台北市大同區酒泉街235號  
承辦人：張文斌  
電話：(02)25973183轉111  
傳真：(02)25974045  
電子信箱：dcdck@mail.sew.gov.tw

受文者：光宇工程顧問股份有限公司

發文日期：中華民國96年2月5日  
發文字號：北市工衛營字第09630446600號  
速別：普通件  
密等及解密條件或保密期限：普通  
附件：如主旨

主旨：檢送 貴公司查詢本市信義區信義段四小段7地號土地附近  
本處既有污水管渠圖乙份供請參考，復請 查照。



說明：

- 一、復 貴公司96年1月25日申請函。
- 二、前開既有污水管渠圖僅供參考，其實際位置及詳細資料仍以現場實物為準，開挖至既有污水管渠附近仍請先行試挖並請於施工時妥為保護本處管線設施，若需管渠遷移，請於污排水圖送審時再現場會勘協調。
- 三、於工程施工時、完成後均須維持原有排水功能，未經同意施工期間不得損害現有污水下水道系統，否則依法究辦。
- 四、相關污水下水道管渠資料亦可至本處全球資訊網頁（[www.sew.gov.tw](http://www.sew.gov.tw)）/使用費收費地區查詢/查詢污水下水道管線圖功能下查詢瞭解。

正本：光宇工程顧問股份有限公司

副本：臺北市政府工務局衛生下水道工程處營運管理科

處長吳俊偉

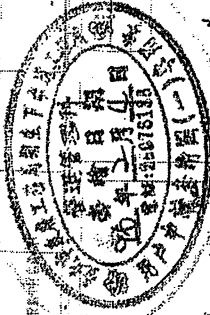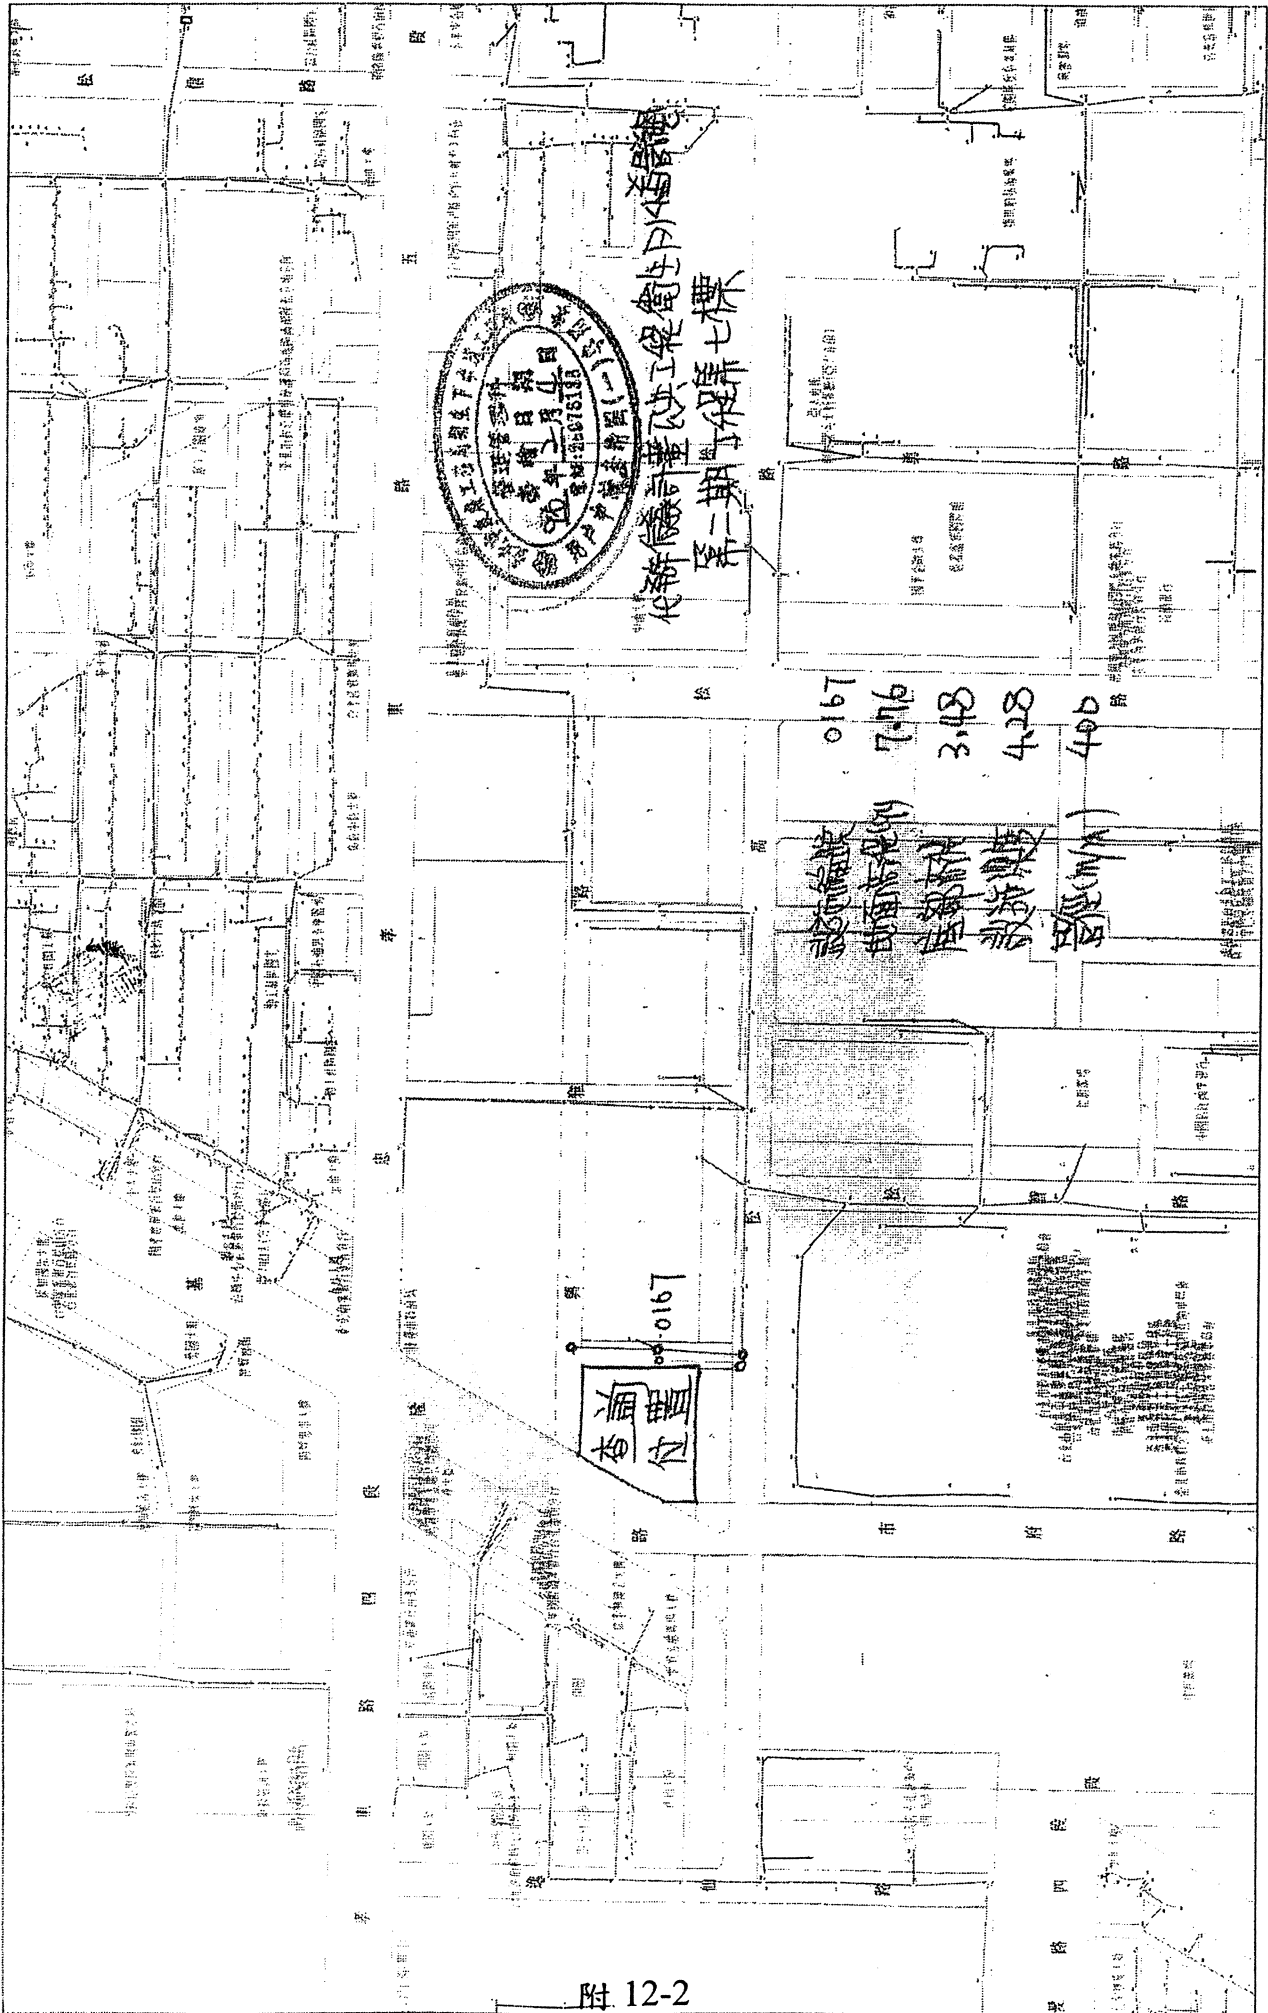

第二期工程第七標

0167  
7.76  
3.48  
4.28  
400

通豐  
李付

檔 號：  
保存年限：

## 臺北市政府工務局養護工程處 函

地址：臺北市市府路1號6樓西南區

承辦人：周樹生

電話：02-27228884

傳真：02-27226313

電子信箱：da\_vincent@mail.tapei.gov.tw

221

臺北縣汐止市新台五路1段77號17樓之7

受文者：光宇工程顧問股份有限公司

發文日期：中華民國95年3月31日

發文字號：北市工養下字第09563093300號

速別：普通件

密等及解密條件或保密期限：普通

附件：信義區信義段4小段7號附近雨水下水道管線圖1份

主旨：有關 貴公司函請本處提供臺北市信義區信義段4小段7號附近雨水下水道管線資料乙案，復請 查照。

說明：


- 一、復 貴公司95年3月27日95光字第158號函。
- 二、檢附信義段4小段7號附近雨水下水道管線圖，供 貴公司參考，並請 貴公司就現況做詳細調查，施工開挖前亦請確實試挖，如有發現其他未登錄之灌溉或排水設備相關結構設施請勿破壞或廢除務請通知本處現場勘查處理。
- 三、於工程施工時、完成後均需維持原有排水功能，未經同意施工期間不得損壞現有雨水下水道系統，否則依法究辦。

正本：光宇工程顧問股份有限公司

副本：臺北市政府工務局養護工程處雨水下水道工程科

處長 羅俊昇

# 信義區信義段4小段7號附近雨水下水道管線圖

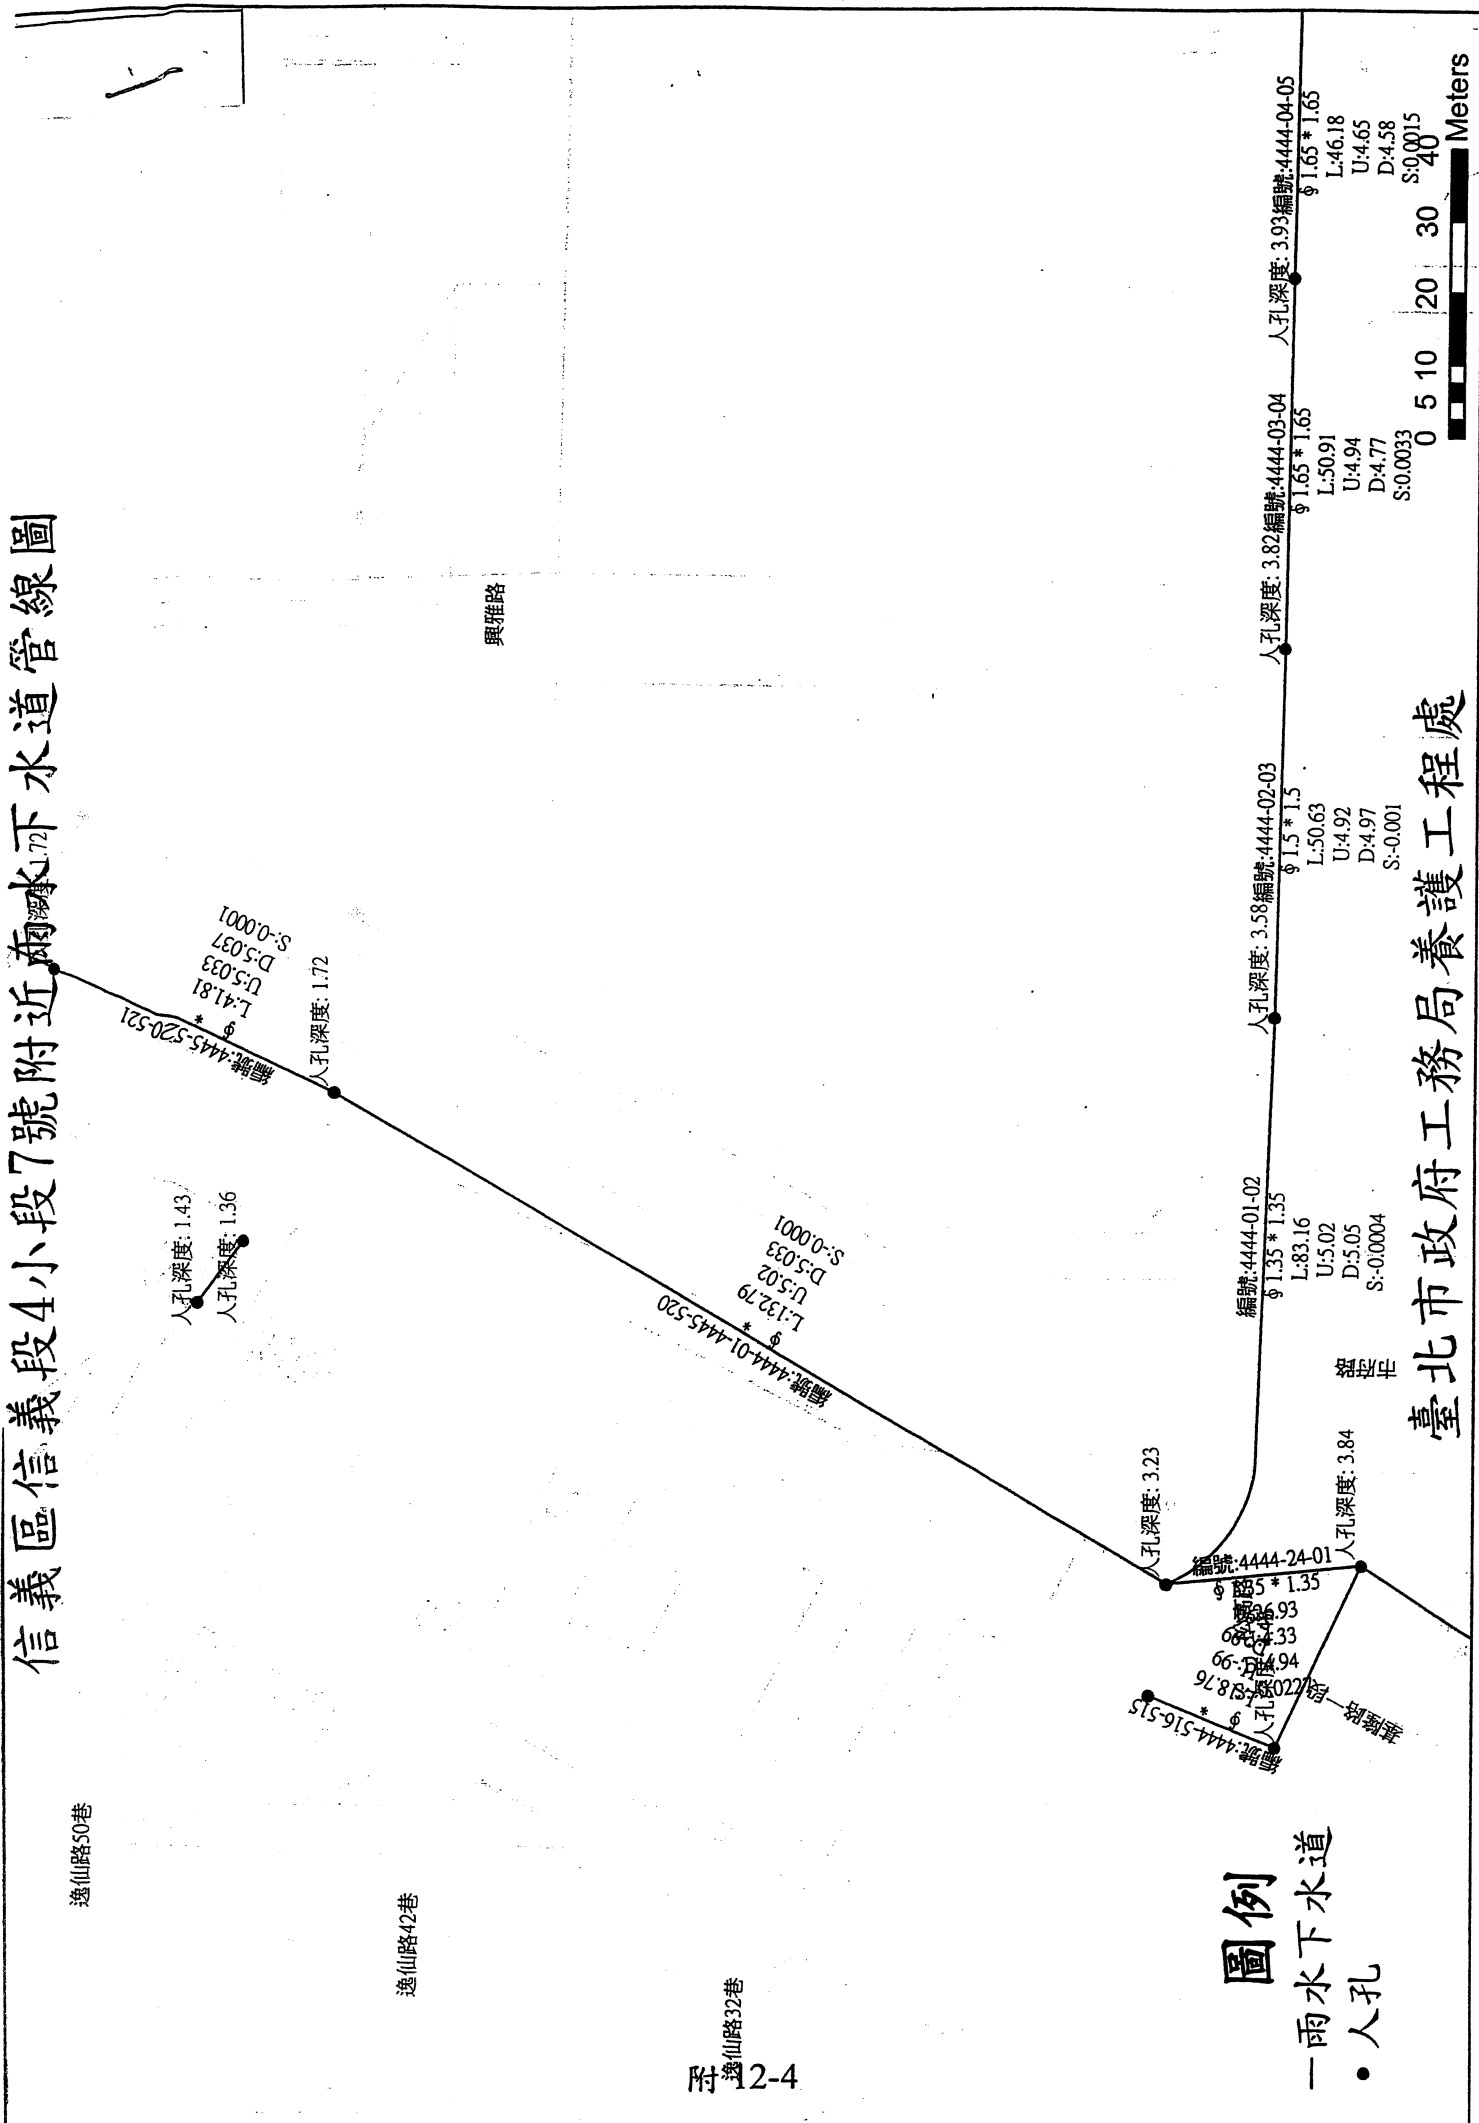

## 圖例

一 雨水下水道

• 人孔

臺北市政府工務局養護工程處

Meters