

附錄 XX 工務局衛工處 94.01.31 北市工衛營
字第 09430367200 號函

檔 號：
保存年限：

臺北市政府工務局衛生下水道工程處 函

105
台北市南京東路5段298號3樓

地址：103台北市大同區酒泉街235號
承辦人：魏旭鋒
電話：25973183分機102
電子郵件：dccbj@mail.sew.gov.tw

受文者：台灣永續工程顧問有限公司

發文日期：中華民國94年1月31日
發文字號：北市工衛營字第09430367200號
速別：普通件
密等及解密條件或保密期限：普通
附件：如主旨

主旨：檢送 貴公司來函查詢本市內湖區康寧段415等20筆地號土地附近，本處相關管線套繪資料圖乙份供請參考，復請 查照。


說明：

- 一、復 貴公司94年1月21日申請書。
- 二、前開案址周邊本處污水下水道套繪資料圖僅供參考，其實際位置仍以現場為準，另申請污水下水道接管事宜，仍請 貴公司至本處用戶接管室洽詢申接手續，以利 貴公司憑辦後續設計考量。
- 三、相關污水下水道管渠資料亦可至本處全球資訊網(www.sew.gov.tw)使用費收費地區查詢/查詢污水下水道管線圖功能下查詢瞭解。

正本：台灣永續工程顧問有限公司
副本：臺北市政府工務局衛生下水道工程處營運管理科

處長 李四川

本處依分層負責規定授權業務主管執行

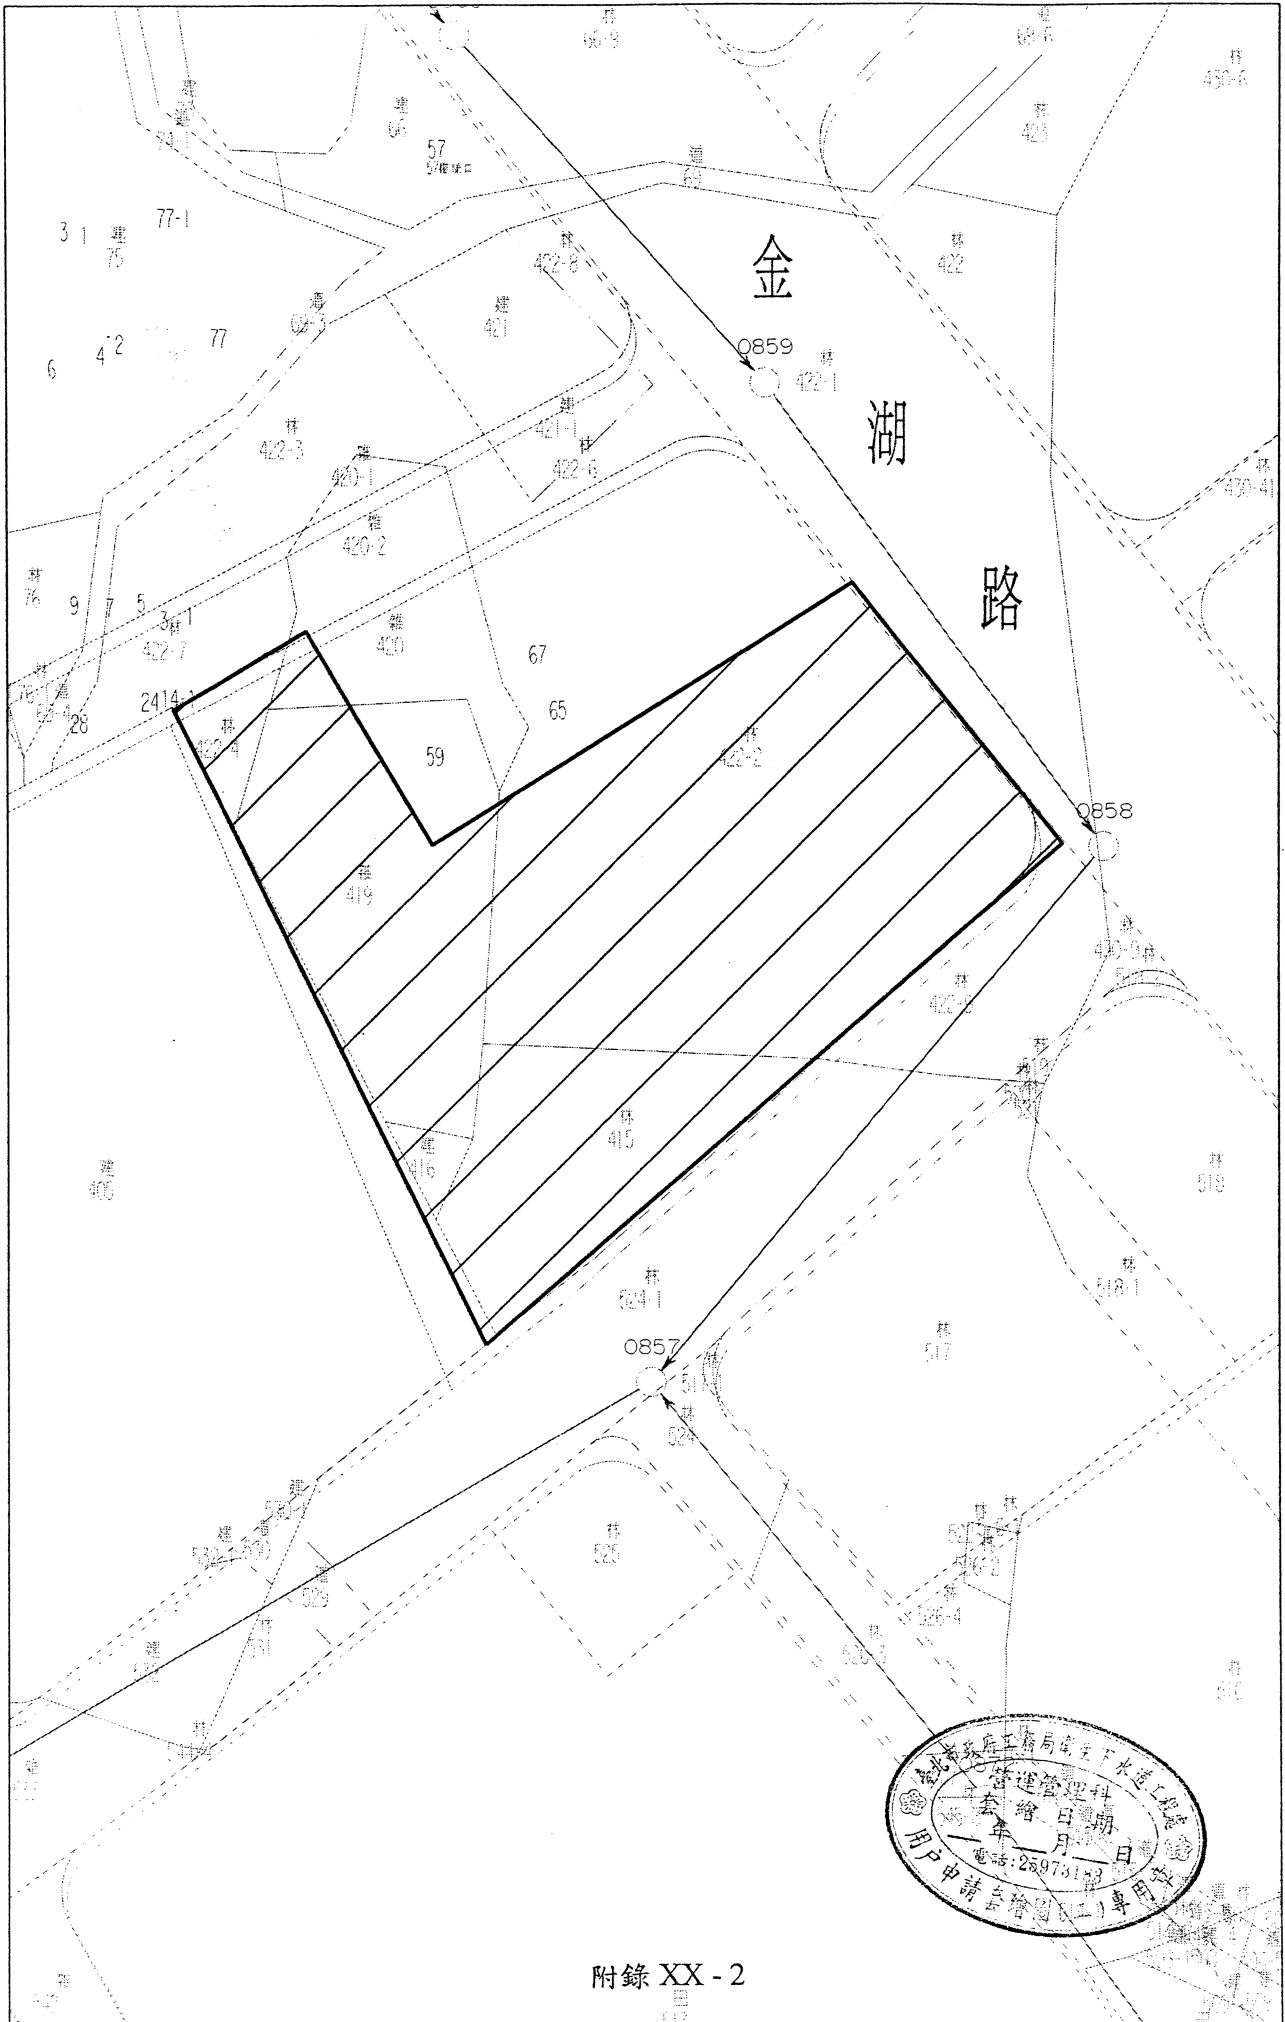

附錄 XX - 2