

檔 號：
保存年限：

臺北市政府工務局衛生下水道工程處 函

105
台北市松山區南京東路5段198號4樓之1

地址：台北市大同區酒泉街235號
承辦人：張文斌
電話：(02)25973183轉111
傳真：(02)25974045
電子信箱：dcdck@mail.sew.gov.tw

受文者：台灣永續工程顧問有限公司

發文日期：中華民國96年11月22日
發文字號：北市工衛營字第09634681000號
速別：普通件
密等及解密條件或保密期限：普通
附件：如主旨



主旨：檢送 貴公司查詢本市中正區臨沂段二小段363地號等27筆
土地附近本處既有污水管渠圖1份供請參考，復請 查照。


說明：

- 一、復 貴公司96年11月14日申請書。
- 二、前開既有污水管渠圖僅供參考，其實際位置及詳細資料仍以現場實物為準，基地內既有污水管渠，請在開挖至既有污水管渠附近務必先行試挖，若需管渠遷移，請於污排水圖送審時再現場會勘協調。
- 三、於工程施工時、完成後均須維持原有排水功能，未經同意施工期間不得損害現有污水下水道系統，否則依法究辦。
- 四、相關污水下水道管渠資料亦可至本處全球資訊網頁（www.sew.gov.tw）/使用費收費地區查詢/查詢污水下水道管線圖功能下查詢瞭解。



正本：台灣永續工程顧問有限公司
副本：臺北市政府工務局衛生下水道工程處營運管理科

處長 吳俊賢

本處依分層負責規定授權業務主管決行

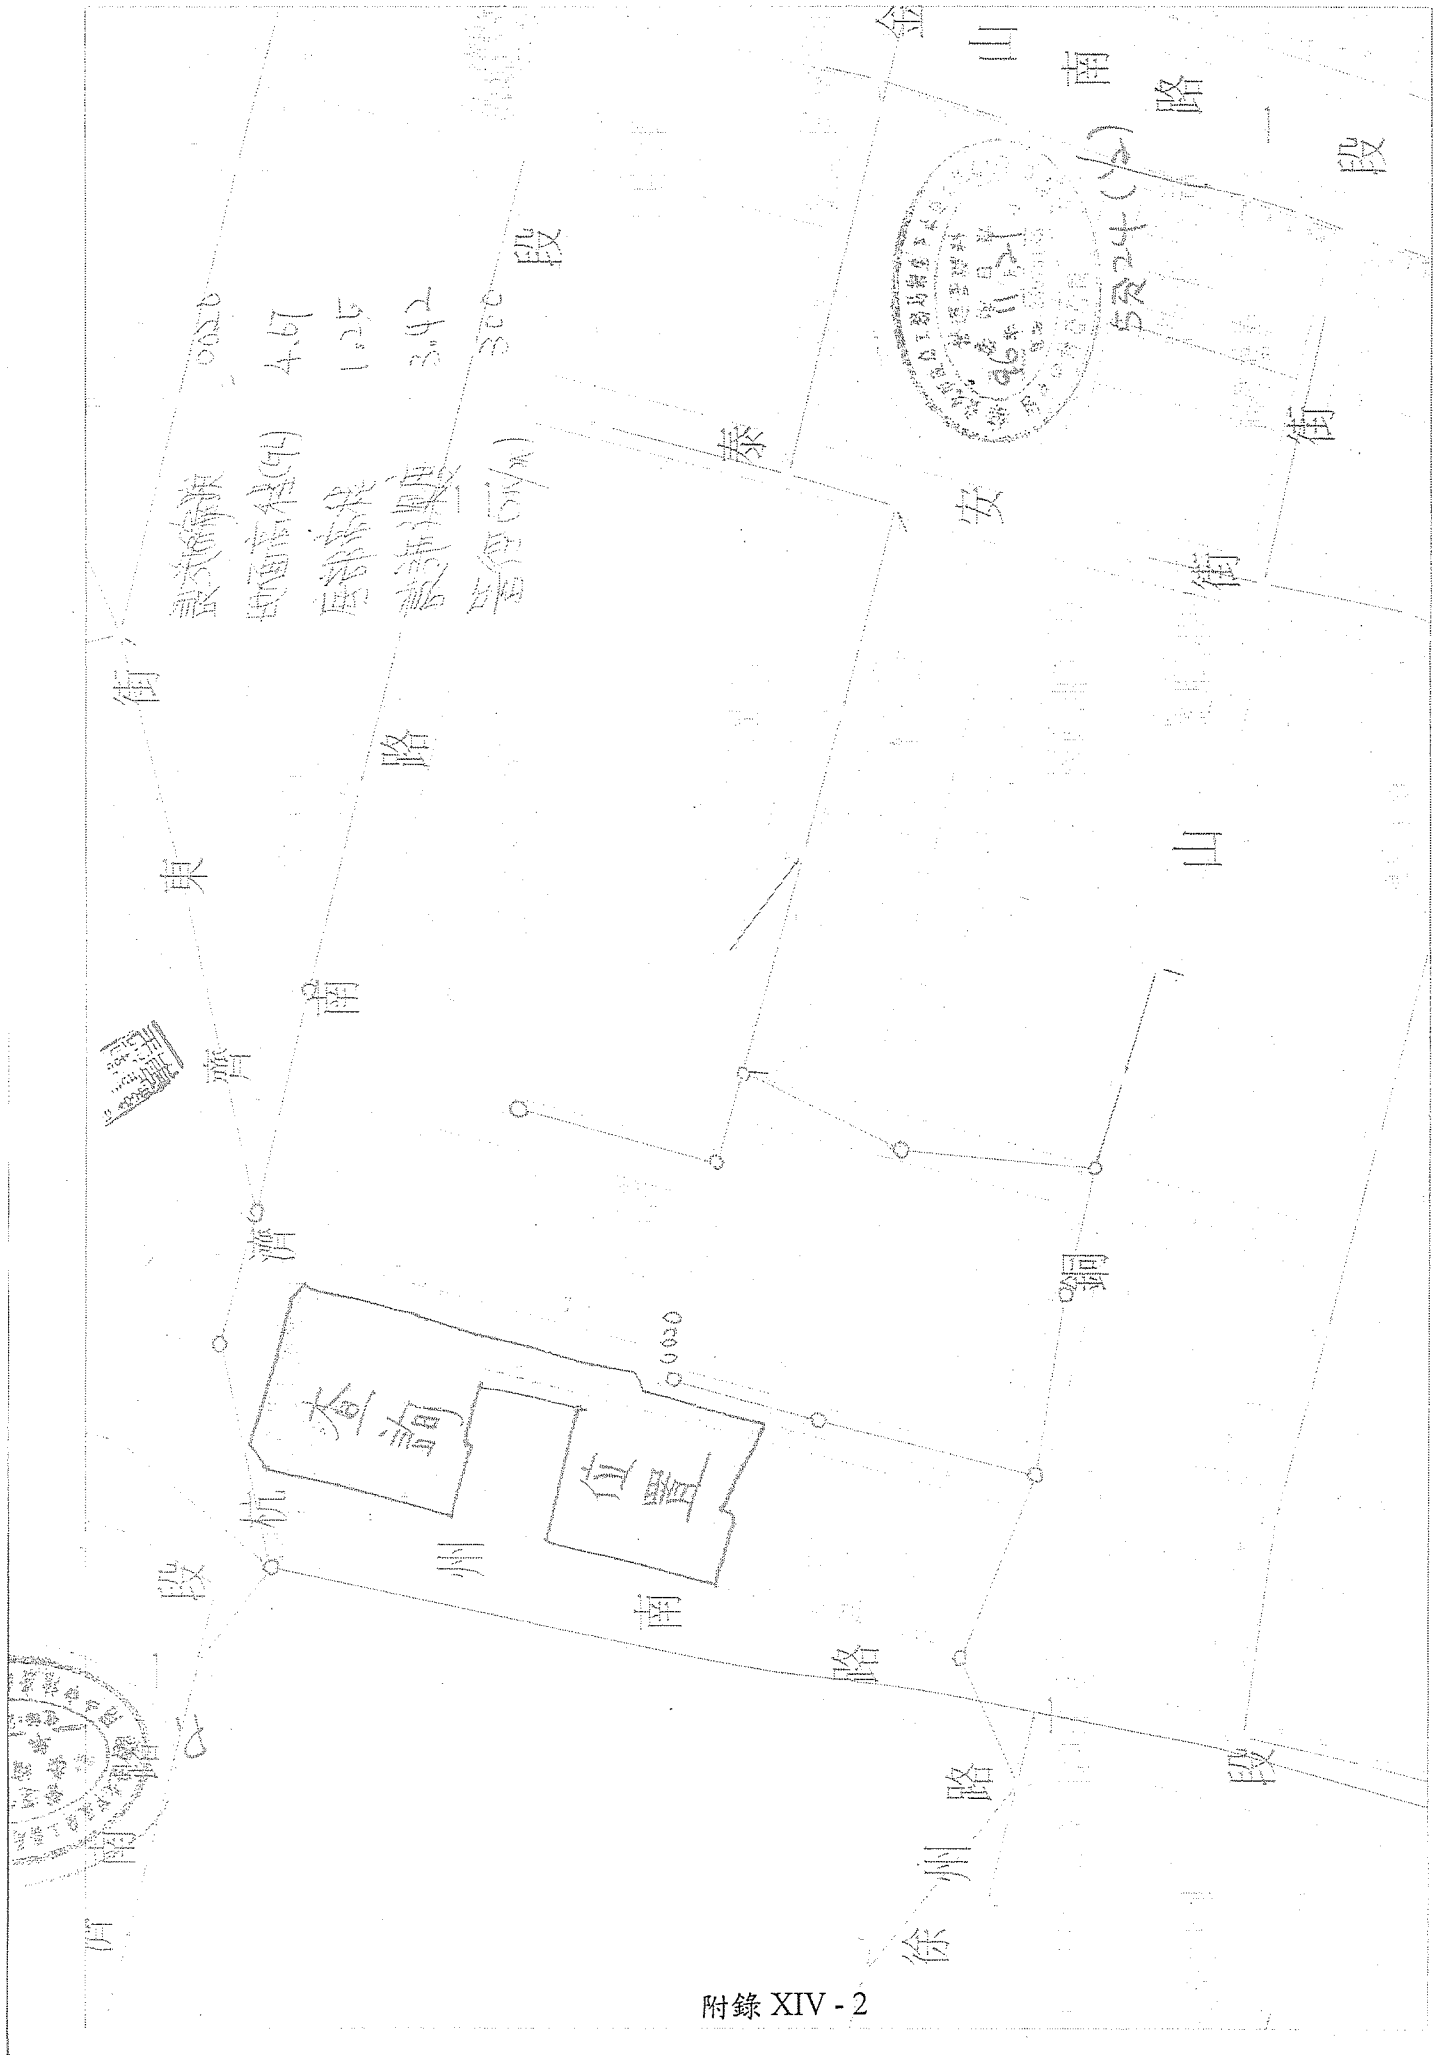


附錄 XIV - 2

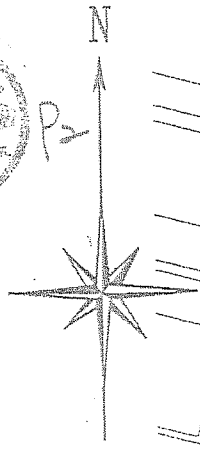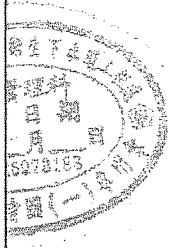

Scale: 1/500

接管棟數	66
接管戶數	346

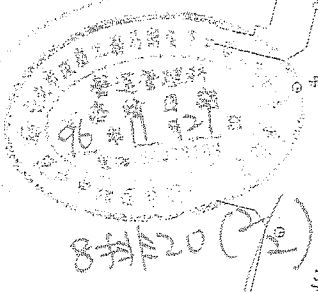

號說明如下:

- (1001) 用戶接管未編號
- H= 設施深度
- L= 管線長度
- GL= 道路段高程
- INV= 管底高程
- ① 未接管清冊編號



工程第二組	第二組組長	第一次	第二次	第三次	第四次	第五次	第六次	第七次	第八次	第九次	第十次
主線工程師	工程師										
工程師主任	副總工程師										
初驗工程師	副工程師										