

附錄 IX 污水下水道管渠資料

檔 號：
保存年限：

臺北市政府工務局衛生下水道工程處 函

10570
台北市松山區南京東路5段198號4樓之1

地址：10376臺北市大同區酒泉街235號
承辦人：許進達
電話：25973183#619
傳真：25974574
電子信箱：ss010201@mail.taipei.gov.tw

受文者：台灣永續工程顧問有限公司

發文日期：中華民國103年5月6日
發文字號：北市工衛設字第10331917800號
速別：普通件
密等及解密條件或保密期限：
附件：

主旨：有關 貴公司辦理「臺北市文山區華興段一小段169地號1筆
土地集合住宅大樓環境影響說明書」擬編工作案，詳如說明，
復請 查照。

說明：


- 一、復 貴公司103年4月28日永工（103）字第1030428024號函。
- 二、有關 貴公司申請污水管渠查詢一節，請依「臺北市污水管渠查詢及套繪圖案件申請作業須知」逕向本處營運管理科辦理。
- 三、另檢附臨近之公共污水下水道系統資料，僅供參考，仍請依規定辦理套繪作業。

正本：台灣永續工程顧問有限公司

副本：臺北市政府工務局衛生下水道工程處營運管理科、臺北市政府工務局衛生下水道工程處設計科

處長陳永輝

本案依分層負責規定授權業務主管決行

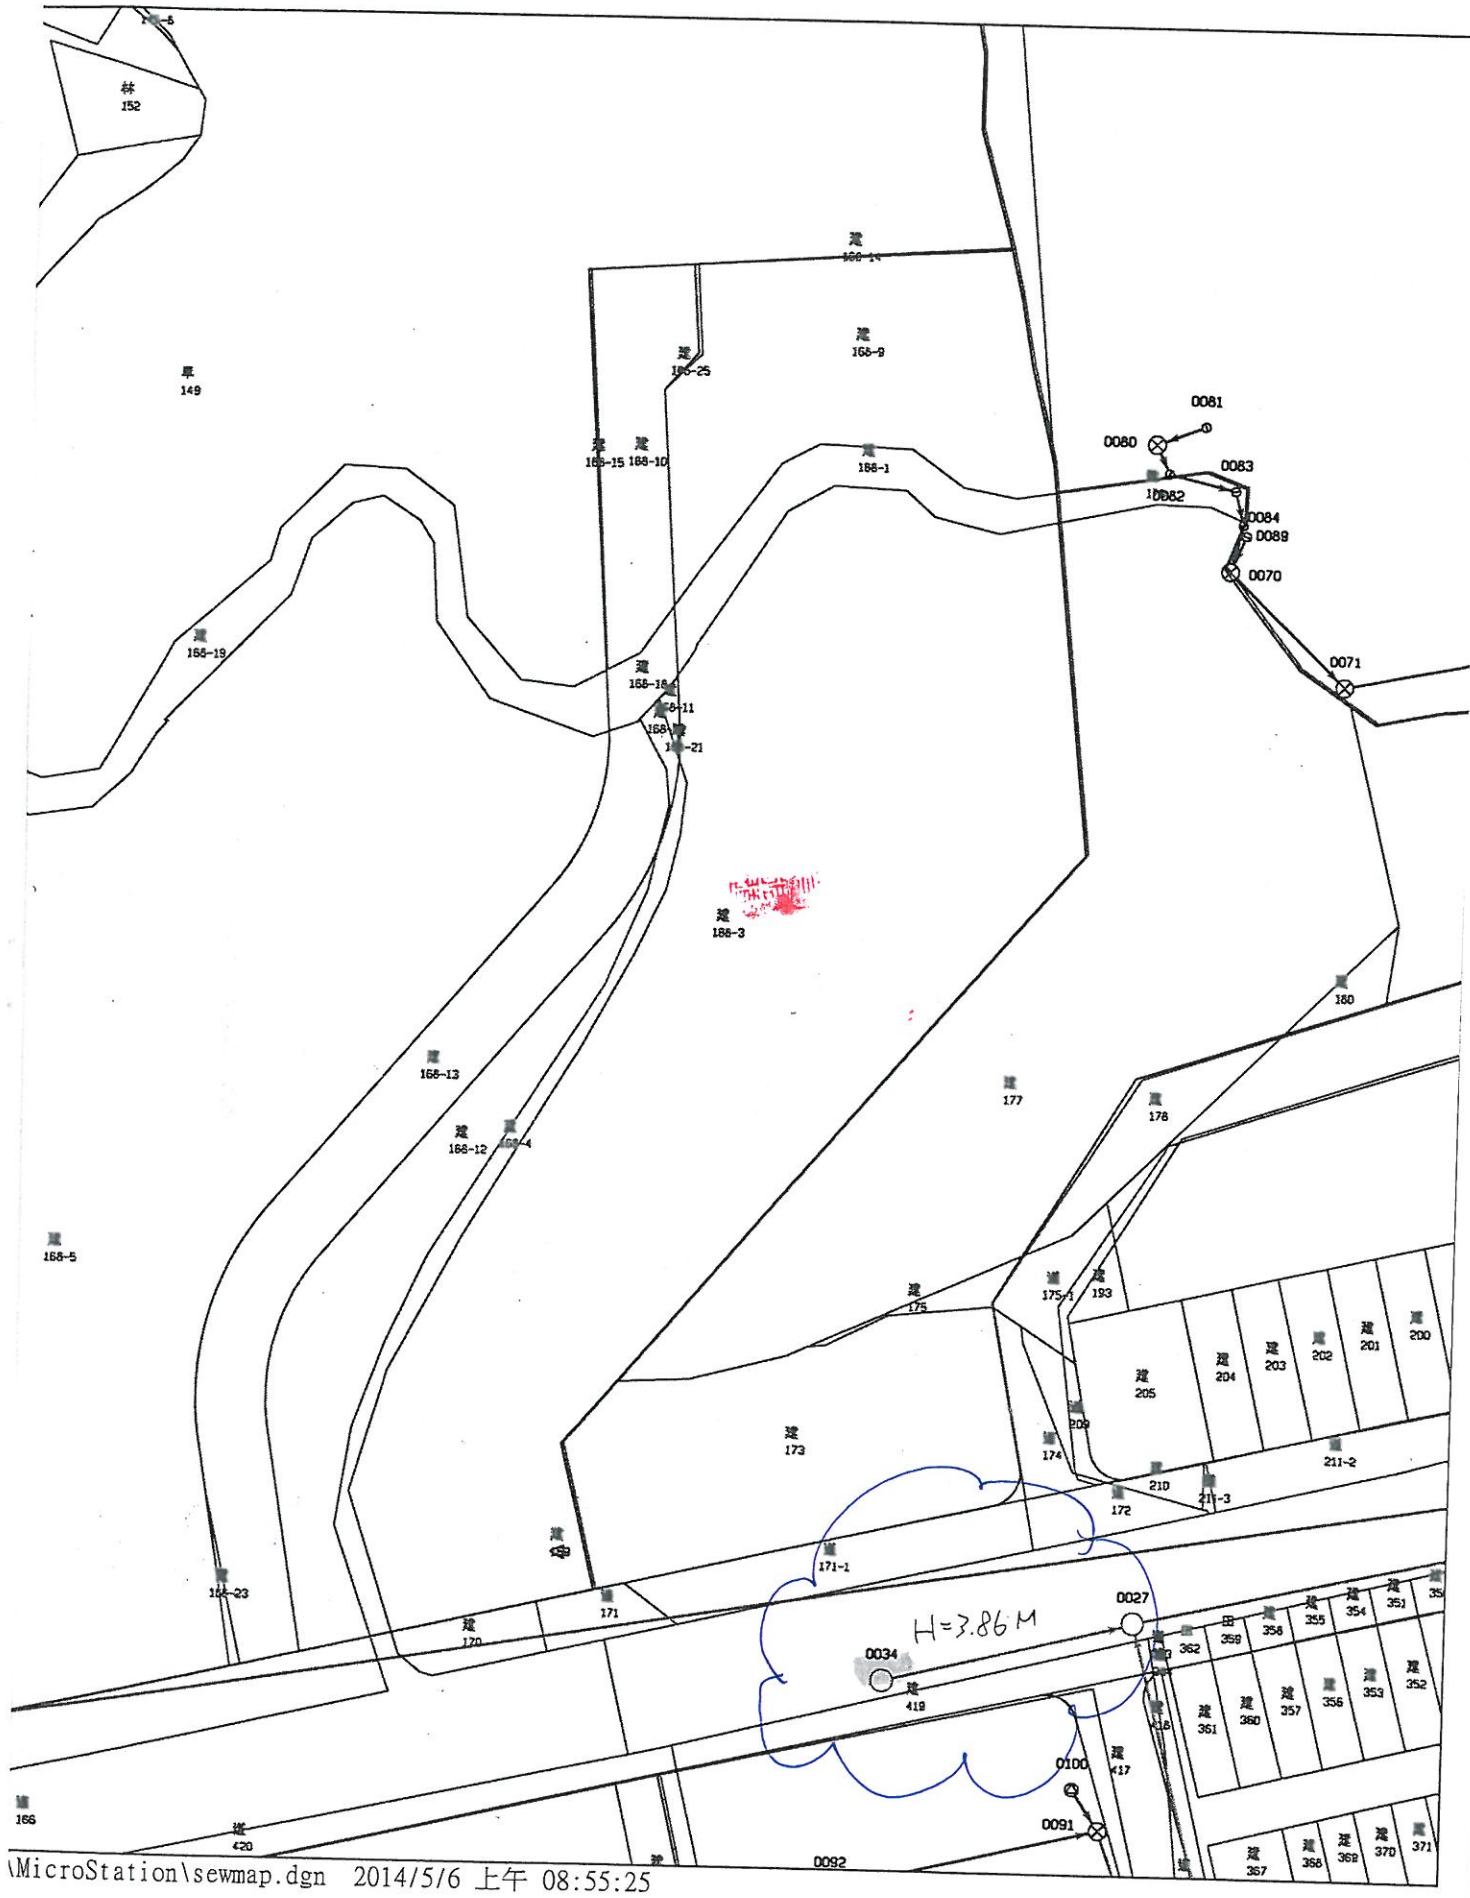

MicroStation\sewmap.dgn 2014/5/6 上午 08:55:25