



附錄二


變更後平面配置圖

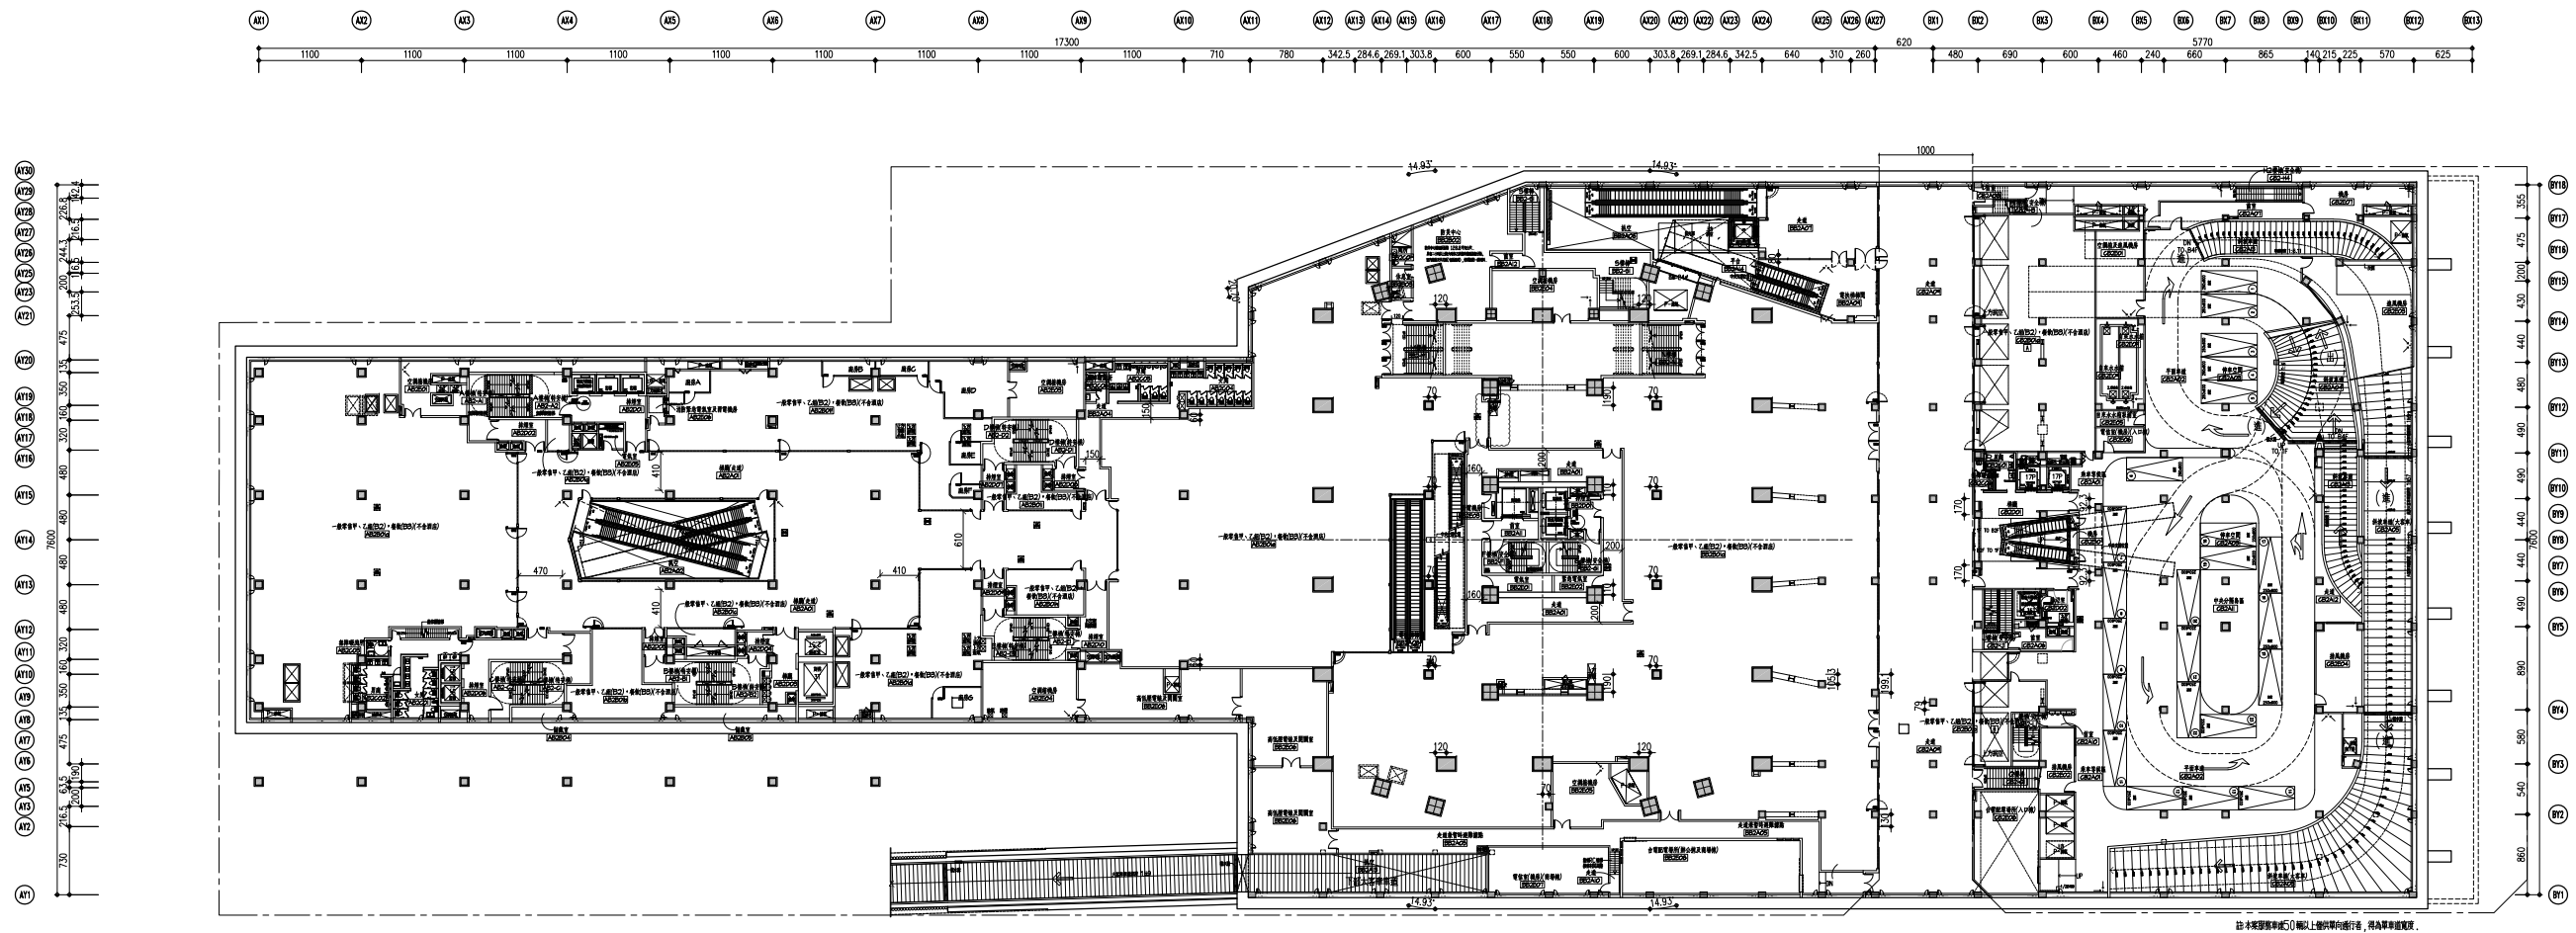


地下一層平面圖 Scale=1/800

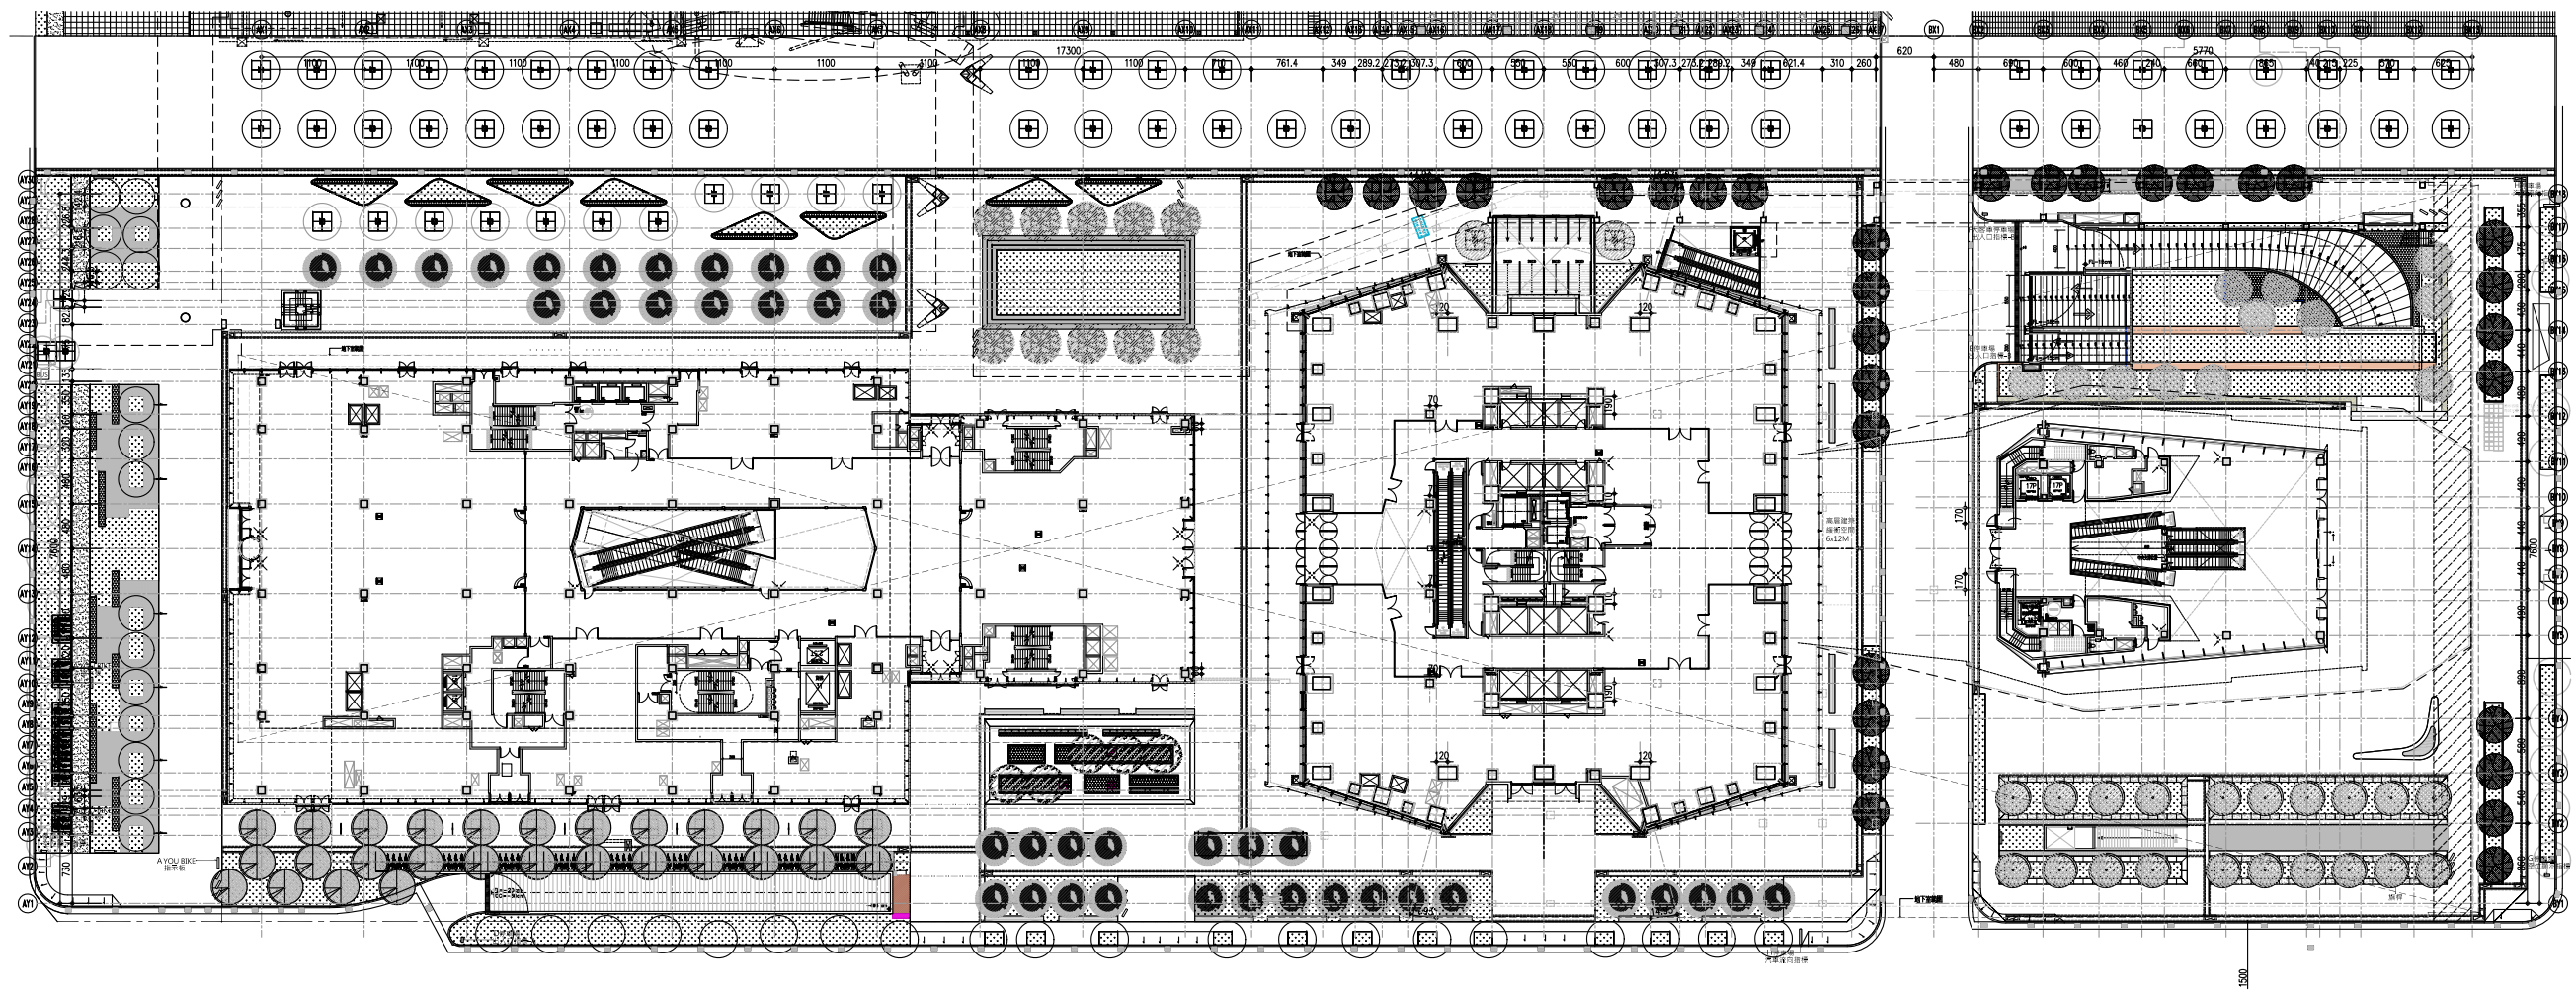


一層平面圖

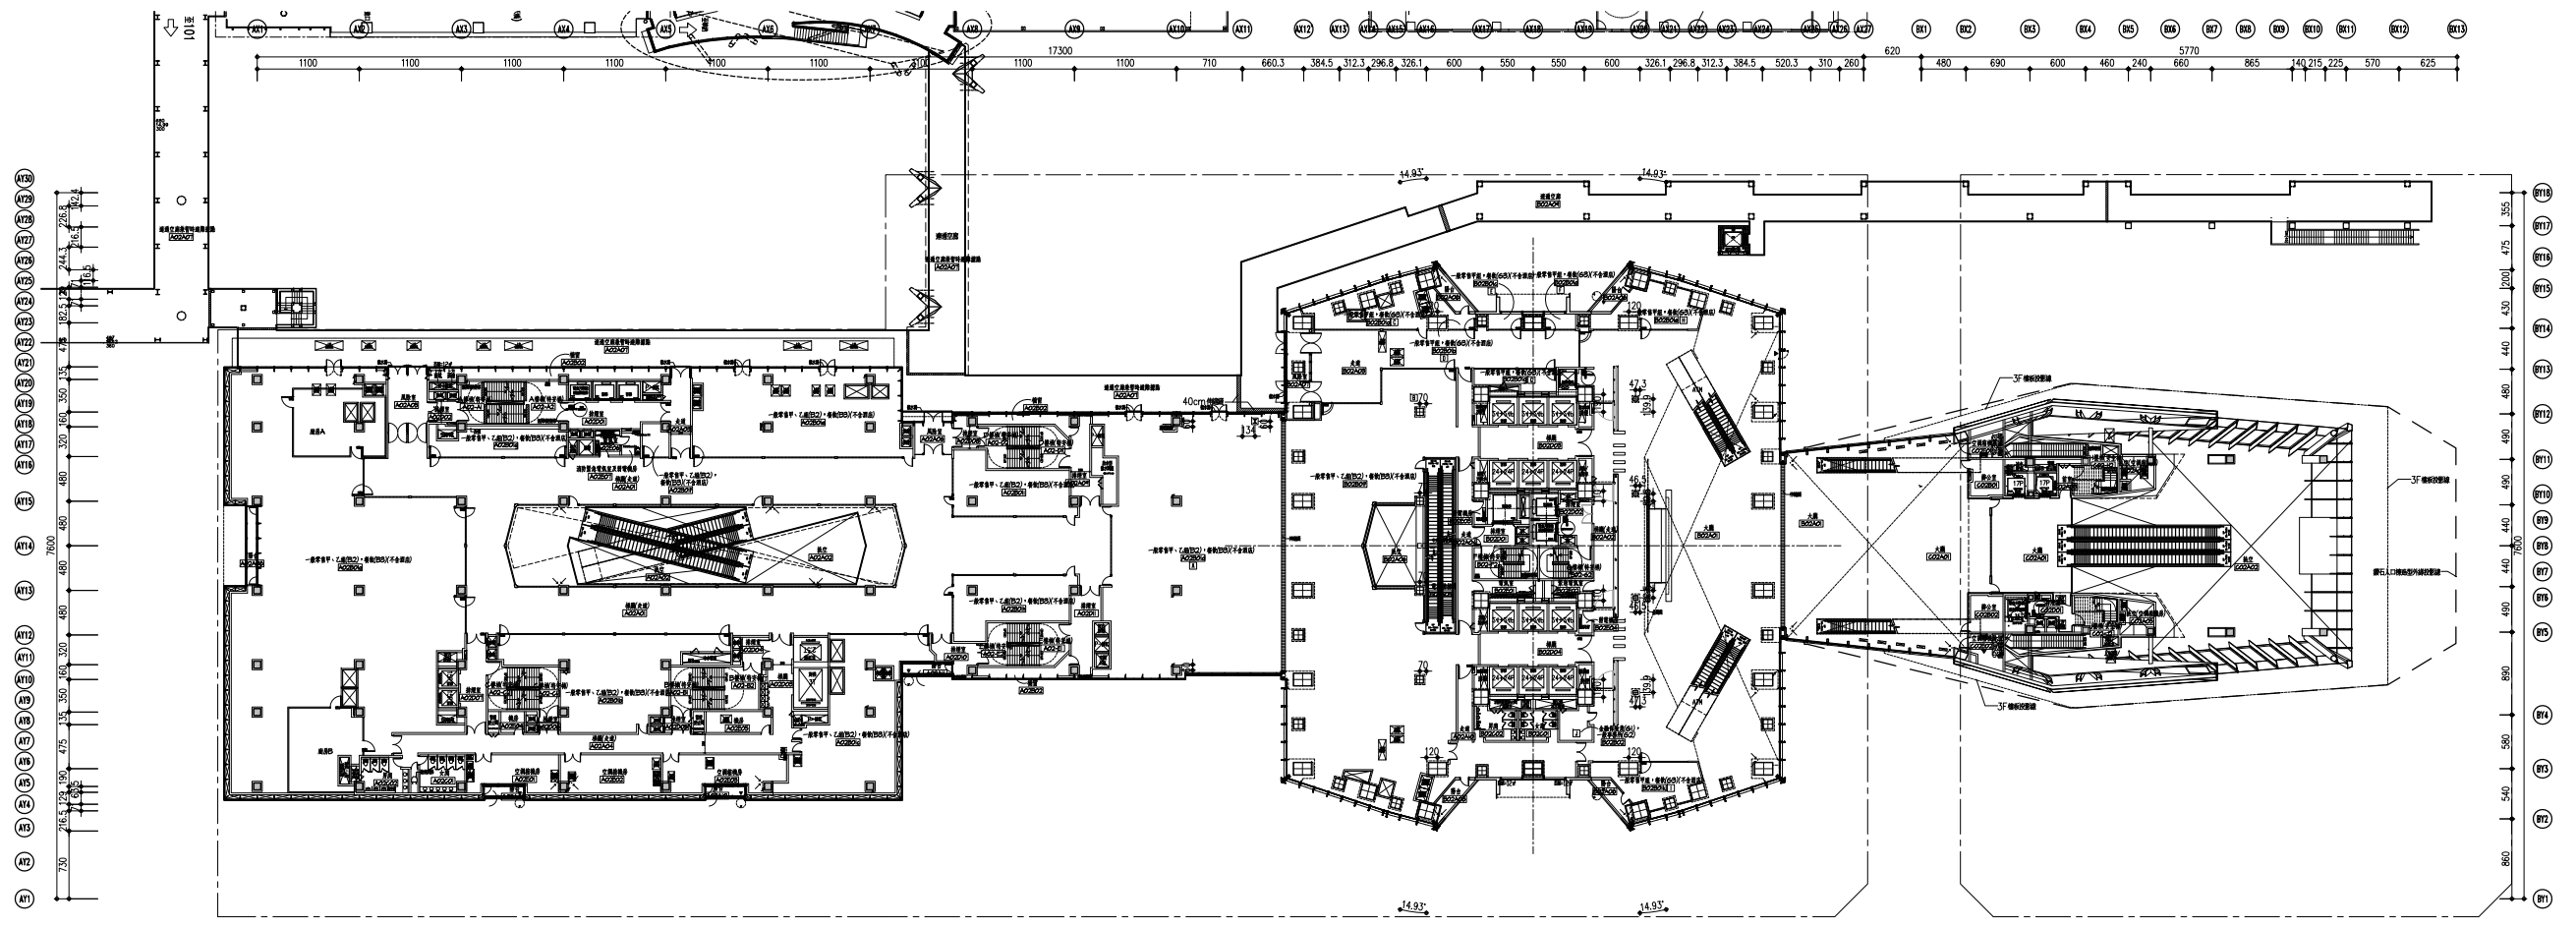




二層平面圖 Scale=1/800

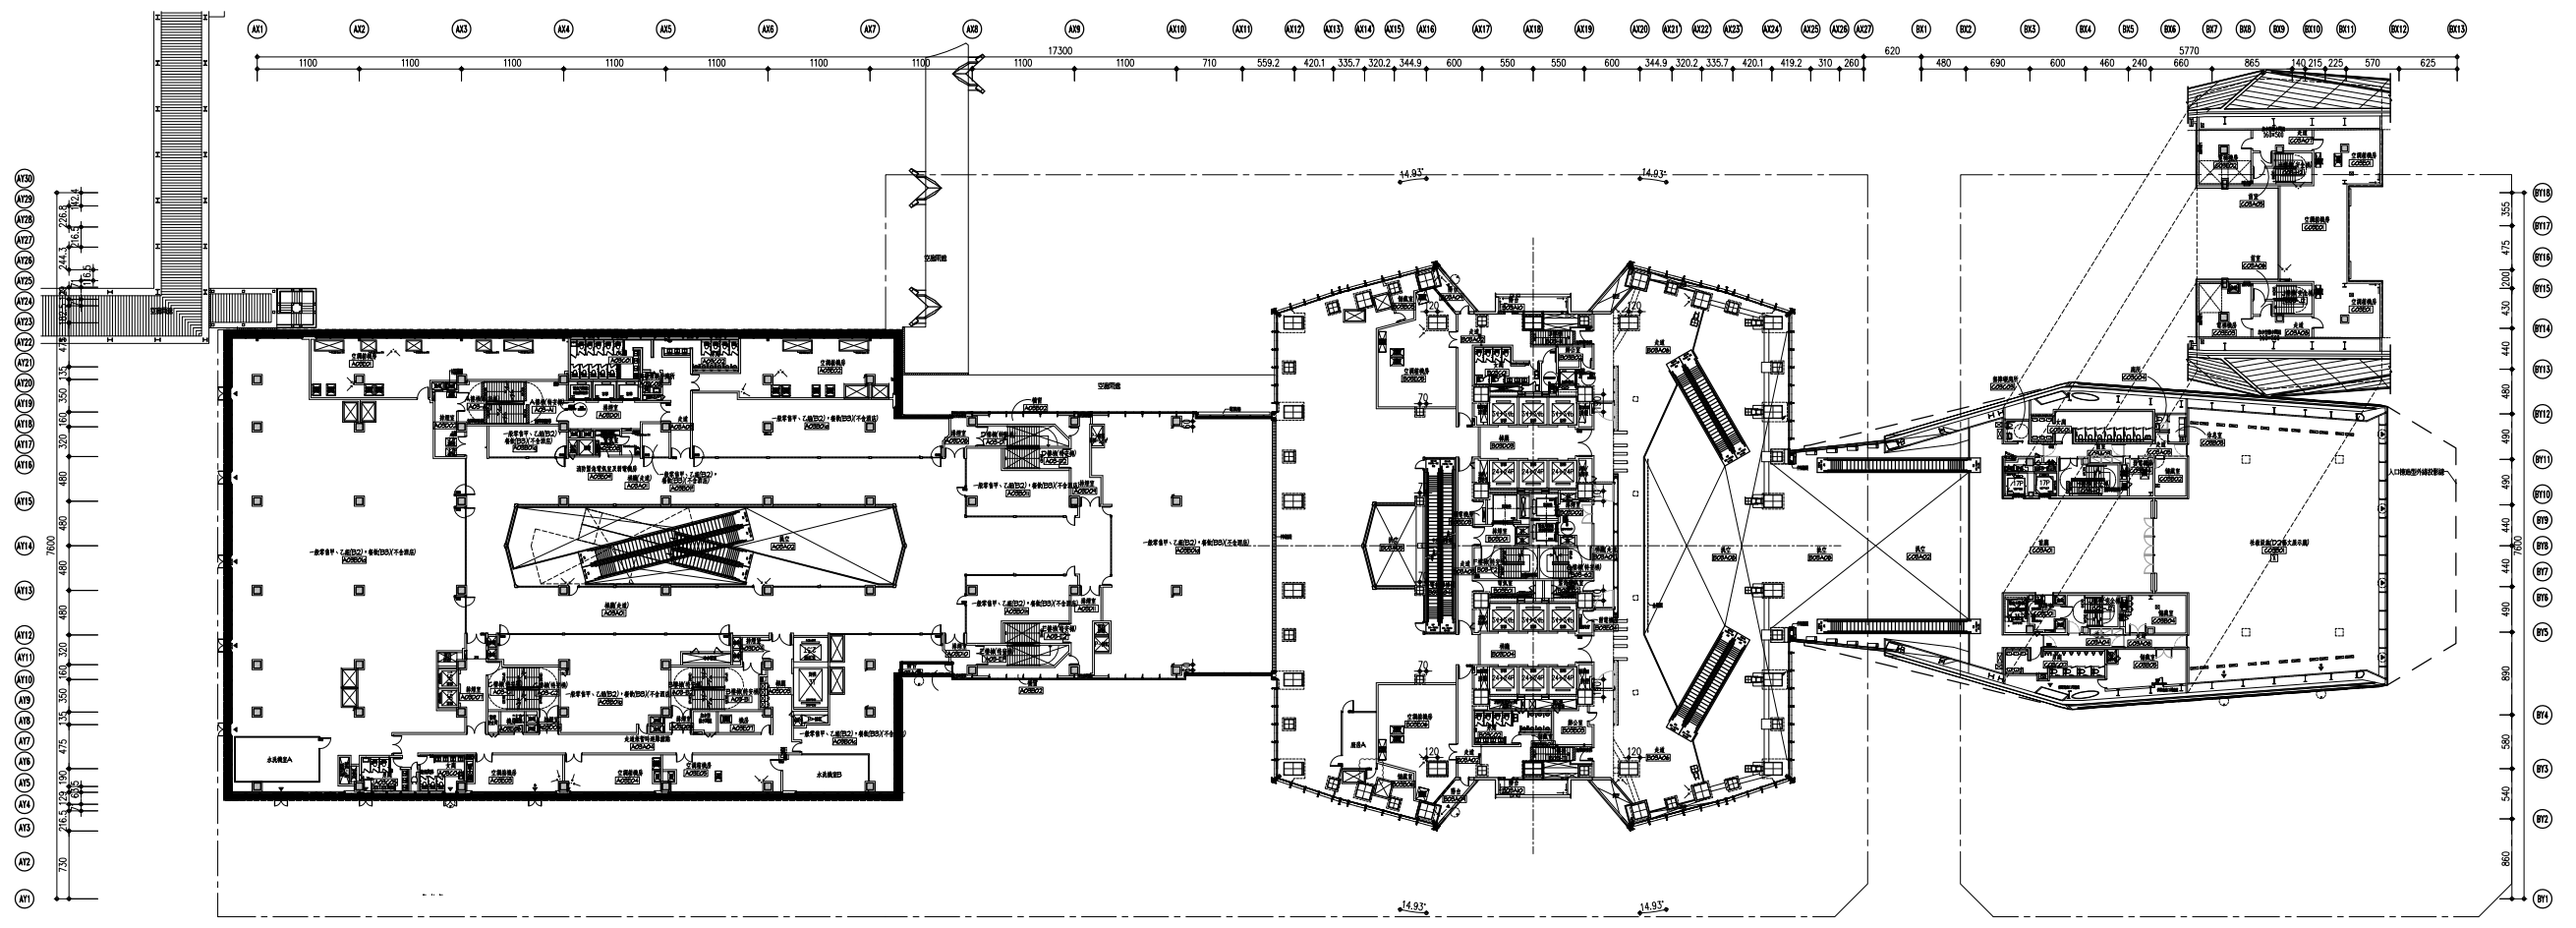


三層平面圖 Scale=1/800

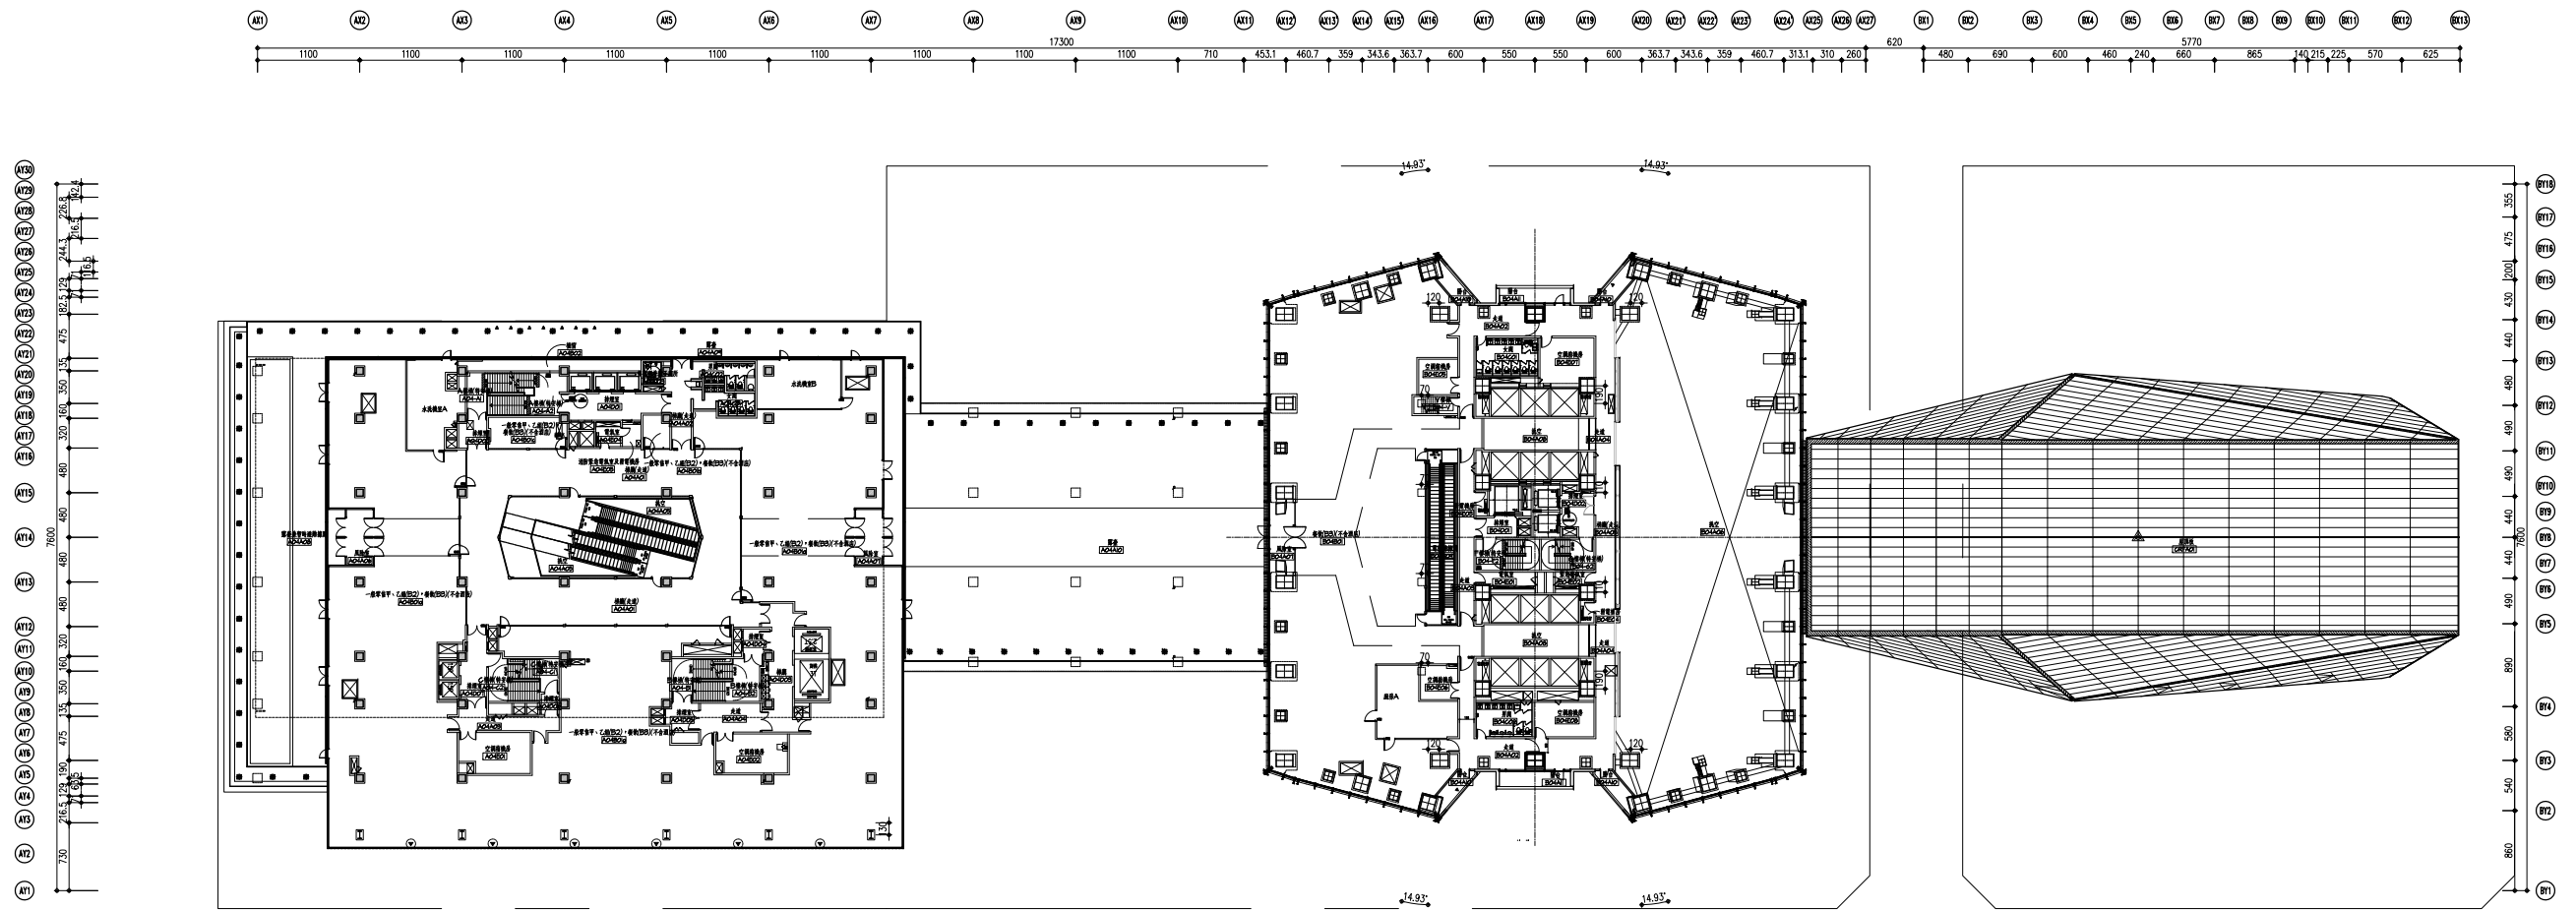


四層平面圖 Scale=1/800

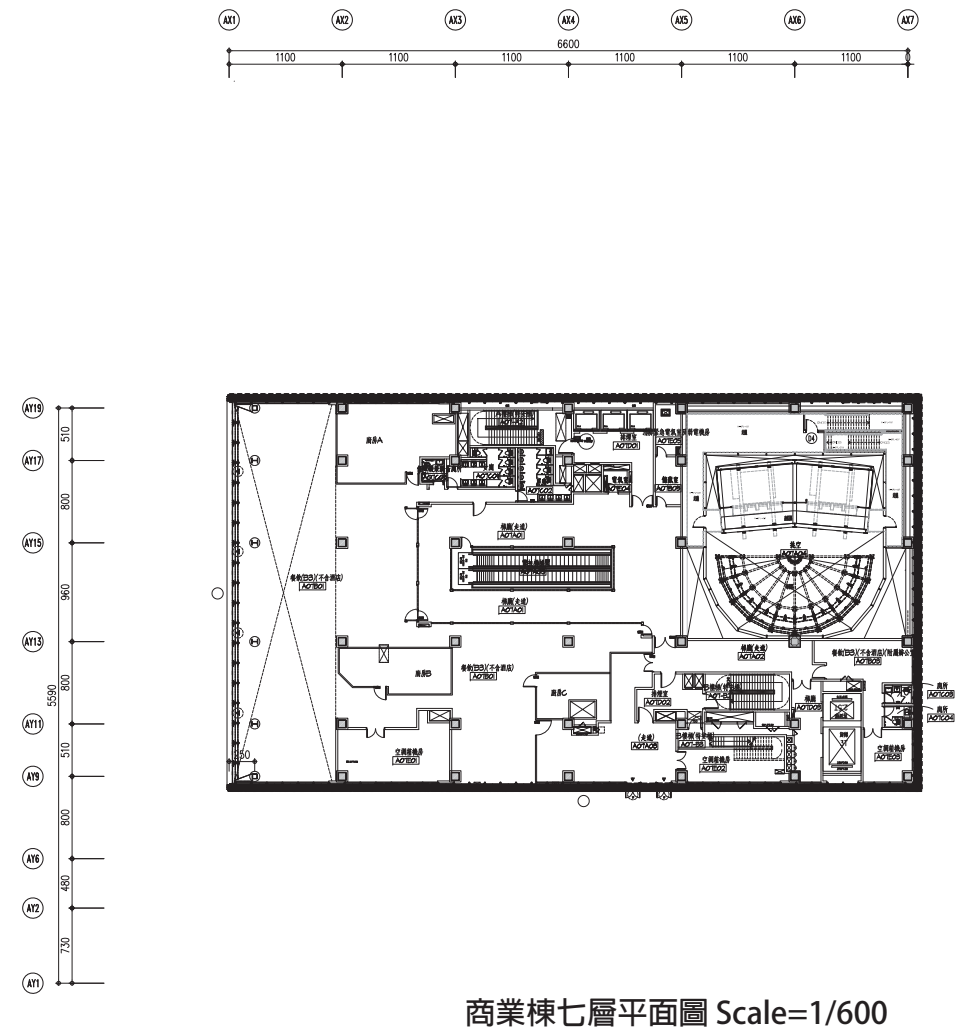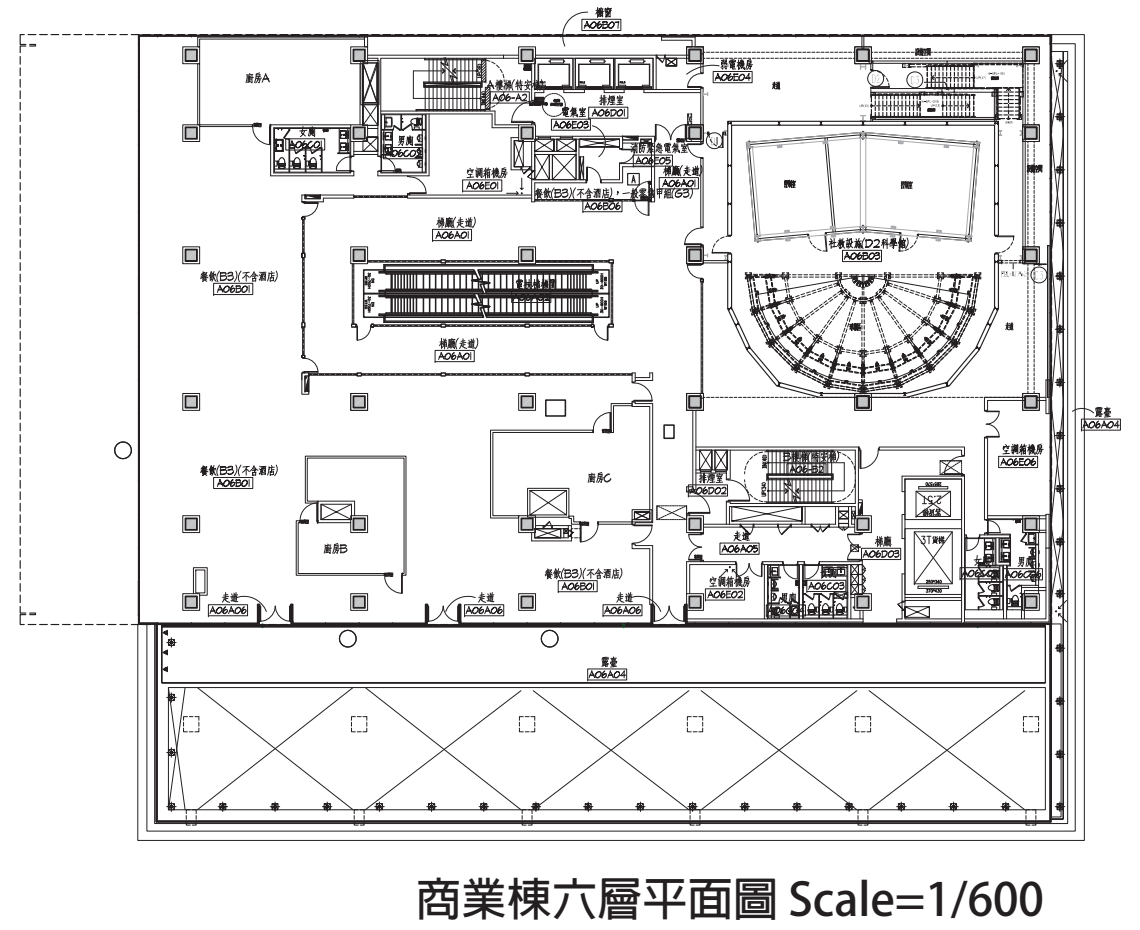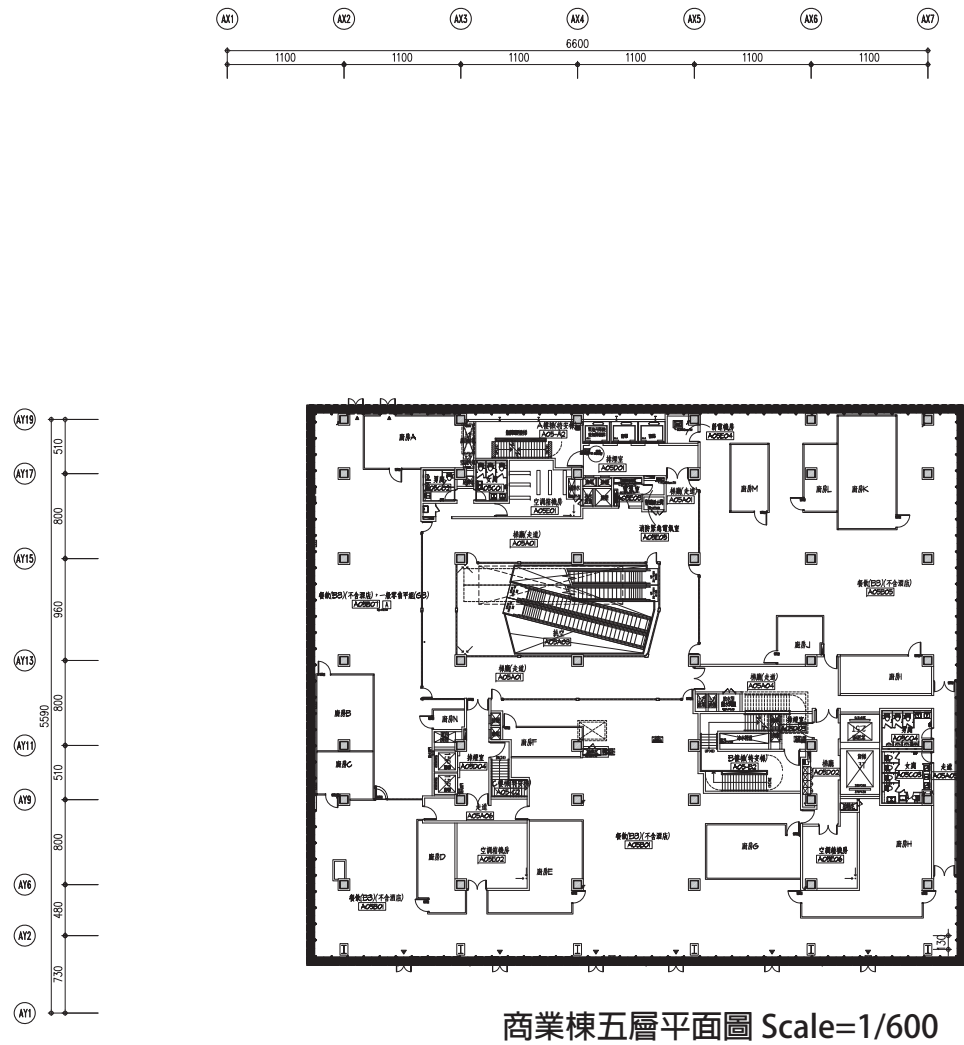


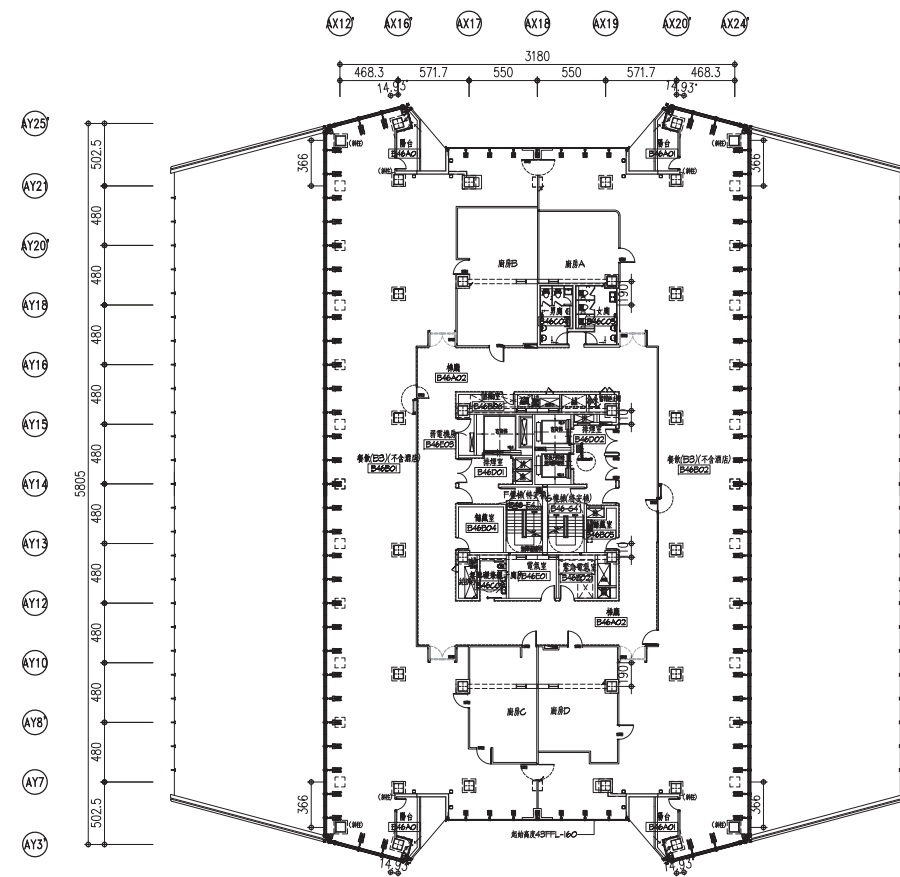

辦公棟四十六層平面圖 Scale=1/600

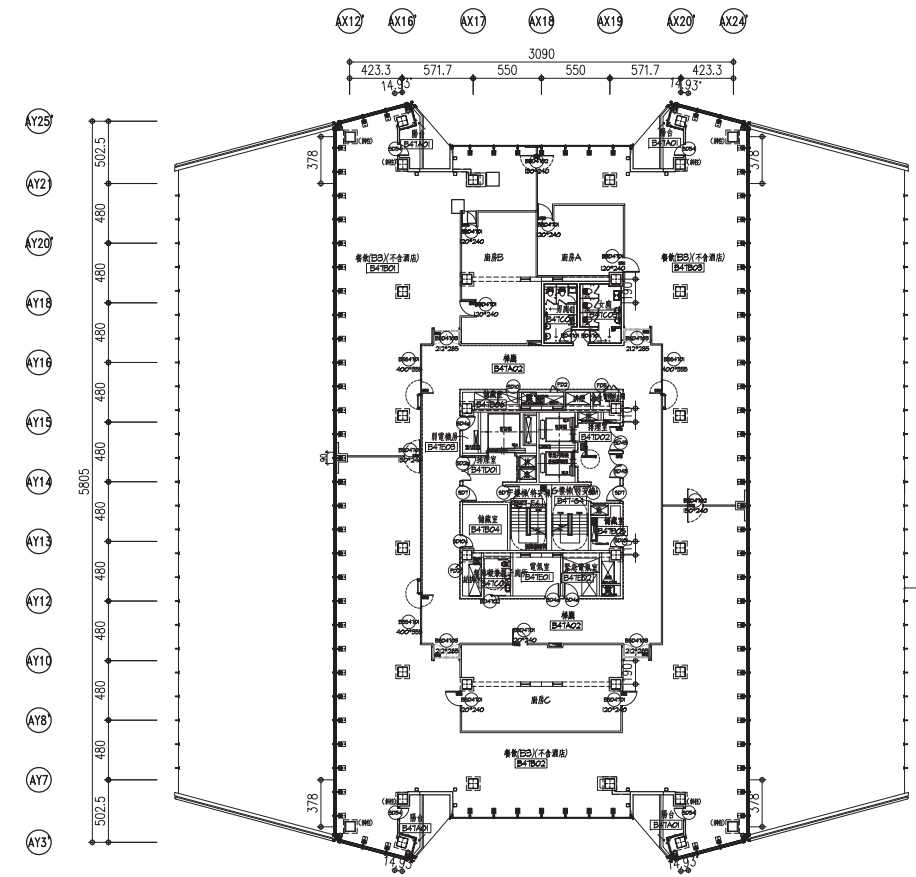

辦公棟四十七層平面圖 Scale=1/600

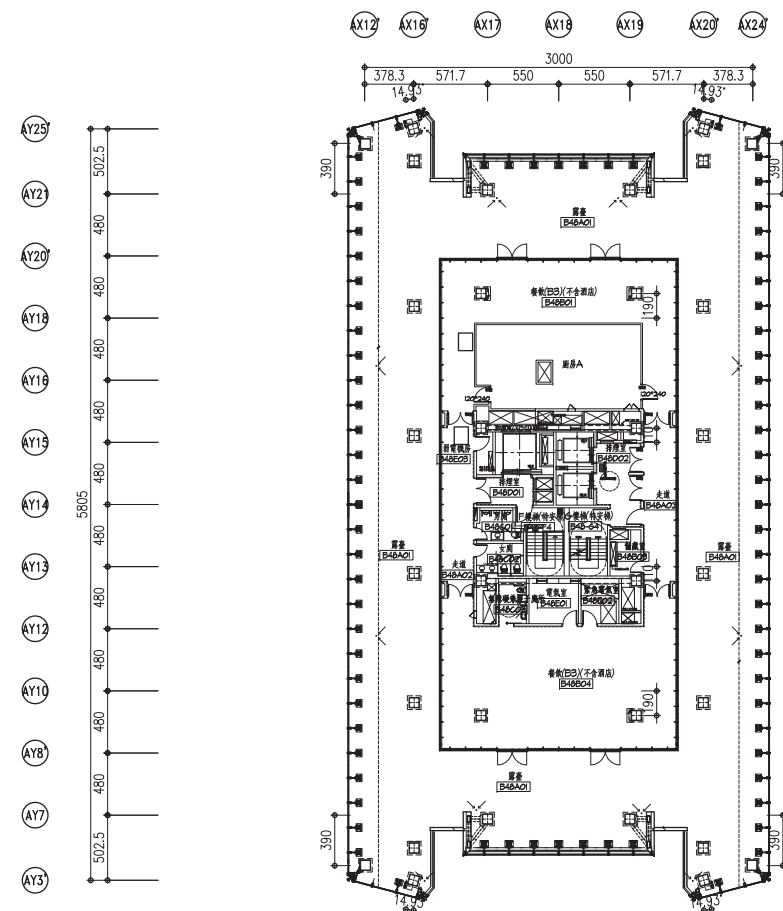

辦公棟四十八層平面圖 Scale=1/600

(本次變更新增章節)




3.11 廣告物設置

- 臺北市廣告物自治條例
本地區之招牌廣告物依「臺北市信義計畫特定專用區細部計畫（第三次通盤檢討）」及「臺北市廣告物自治條例」辦理。（法令檢討詳P61~P62）

類型	編號	位置	尺寸(LxWxD)(mm)	離地高度(m)	數量	材質
招牌廣告	①	A15西側	Breeze字樣：12218x2627x100 atré字樣：6720x2665x100	23.977	1	正面：乳白色壓克力貼指定色西德 側面：不鏽鋼黑色烤漆
	②	A15西側入口上方	微風字樣：2765x1436x100 Breeze字樣：2765x595x100	7.441	1	
	③	A15北側	Breeze字樣：14000x2940x100 NAN SHAN字樣：6732x920x100	20.71	1	
	④	A15北側	Breeze字樣：5600x1200x100 NAN SHAN字樣：2700x360x100 atré字樣：3150x1250x100	18.721	1	
	⑤	A15南側	Breeze字樣：8604x1850x100 NAN SHAN字樣：4140x550x100	20.779	1	
	⑥	A15南側	微風字樣：5500x2856x100 Breeze字樣：5500x1183x100	11.856	1	
	A	A15 北側1樓	Breeze字樣：1600x344x25	3.69	1	
	B	A15 北側1樓	Breeze字樣：1600x344x25	3.833	1	
	C	A15 南側1樓	Breeze字樣：1600x344x25	3.732	1	
	D	A15 南側1樓	Breeze字樣：1600x344x25	3.828	1	
	E	A18 東側1樓	微風字樣：2475x1250x25 Breeze字樣：2475x530x25	6.483	1	
	F	A15 北側2樓	atré字樣：910x361x25 Breeze字樣：1600x344x25	10.946	1	
	G	A15 北側2樓	atré字樣：1300x500x25	10.911	1	
樹立廣告	a	A15西北側	1500x1500x13000	13	1	背板：鍍鋅鋼板黑色烤漆 文字：內部T5mm乳白色壓克力， 表面T10mm透明壓克力上貼指定色西德
	b	A18東南側			1	
旗幟廣告		A15西側	宮燈旗旗桿：1080x90x6400 旗幟：420x2000	6.4	12	帆布
		A15南側			18	
其他廣告	AA	A15北側3樓	26400x8850	21.06	1	全彩LED電子看板(內投影)




■ 立面廣告物配置圖 (本次變更新增章節)

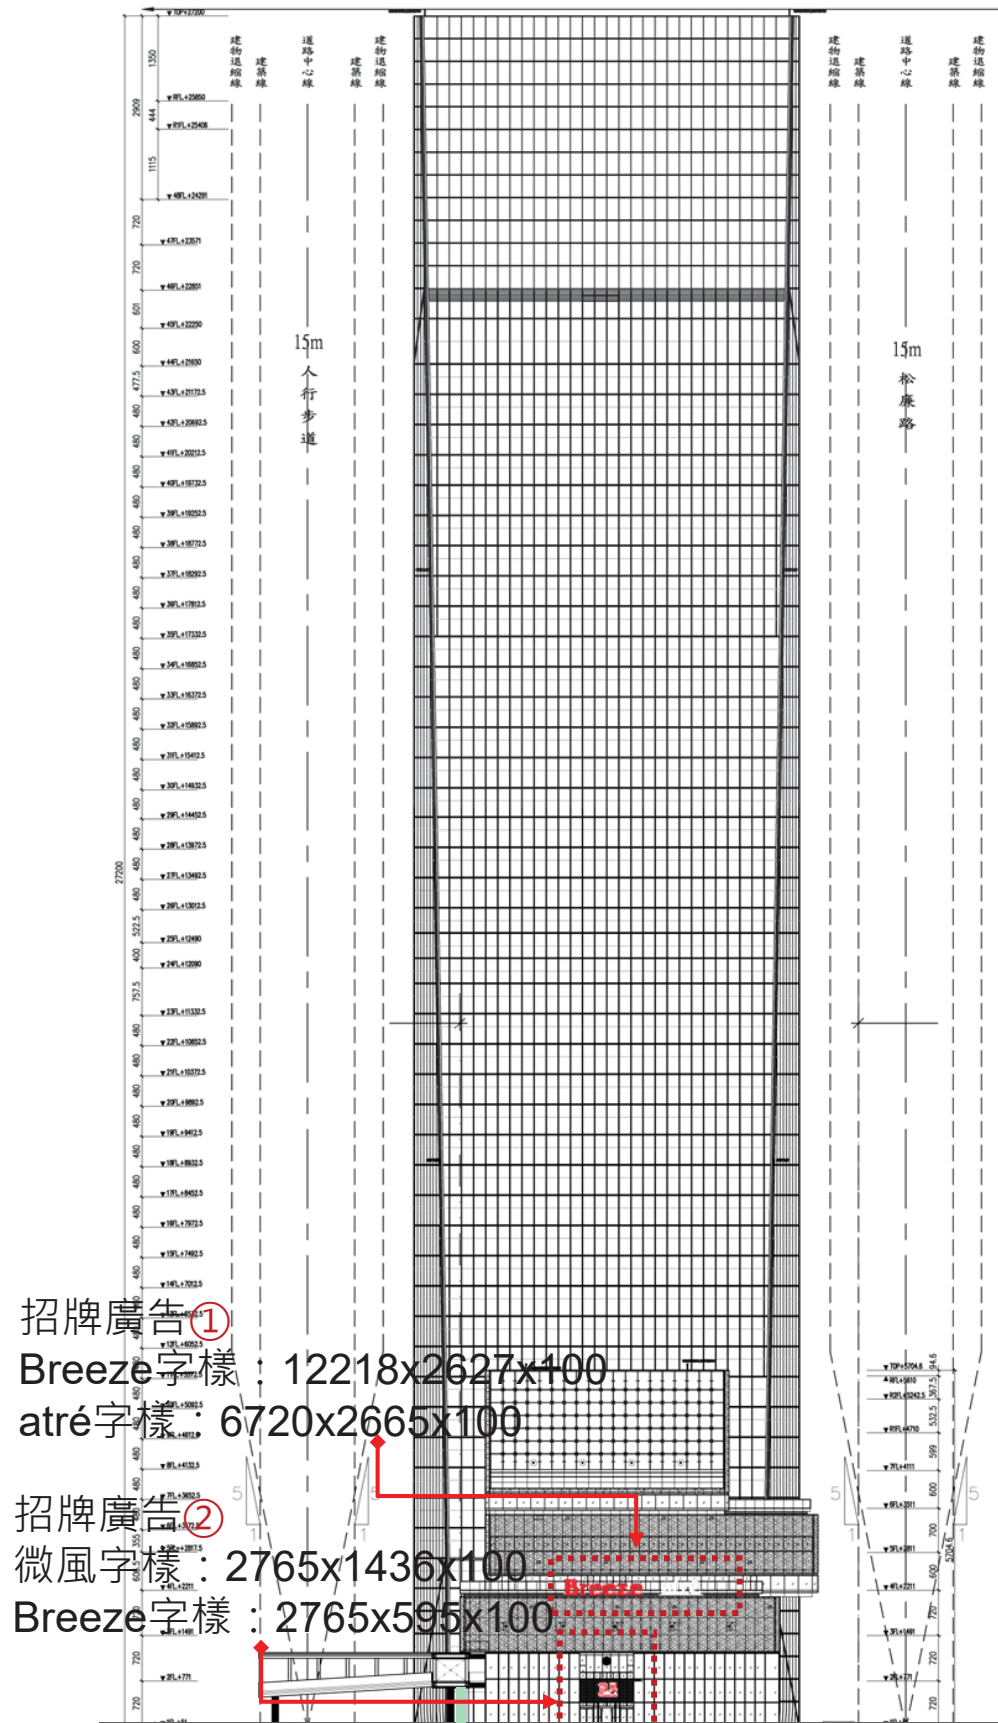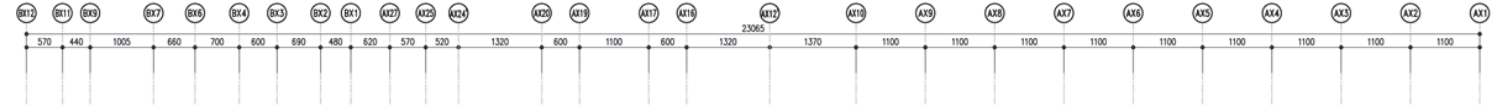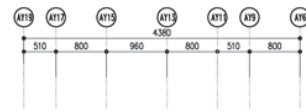

招牌廣告①
Breeze字樣：12218x2627x100
atré字樣：6720x2665x100

招牌廣告②
微風字樣：2765x1436x100
Breeze字樣：2765x595x100

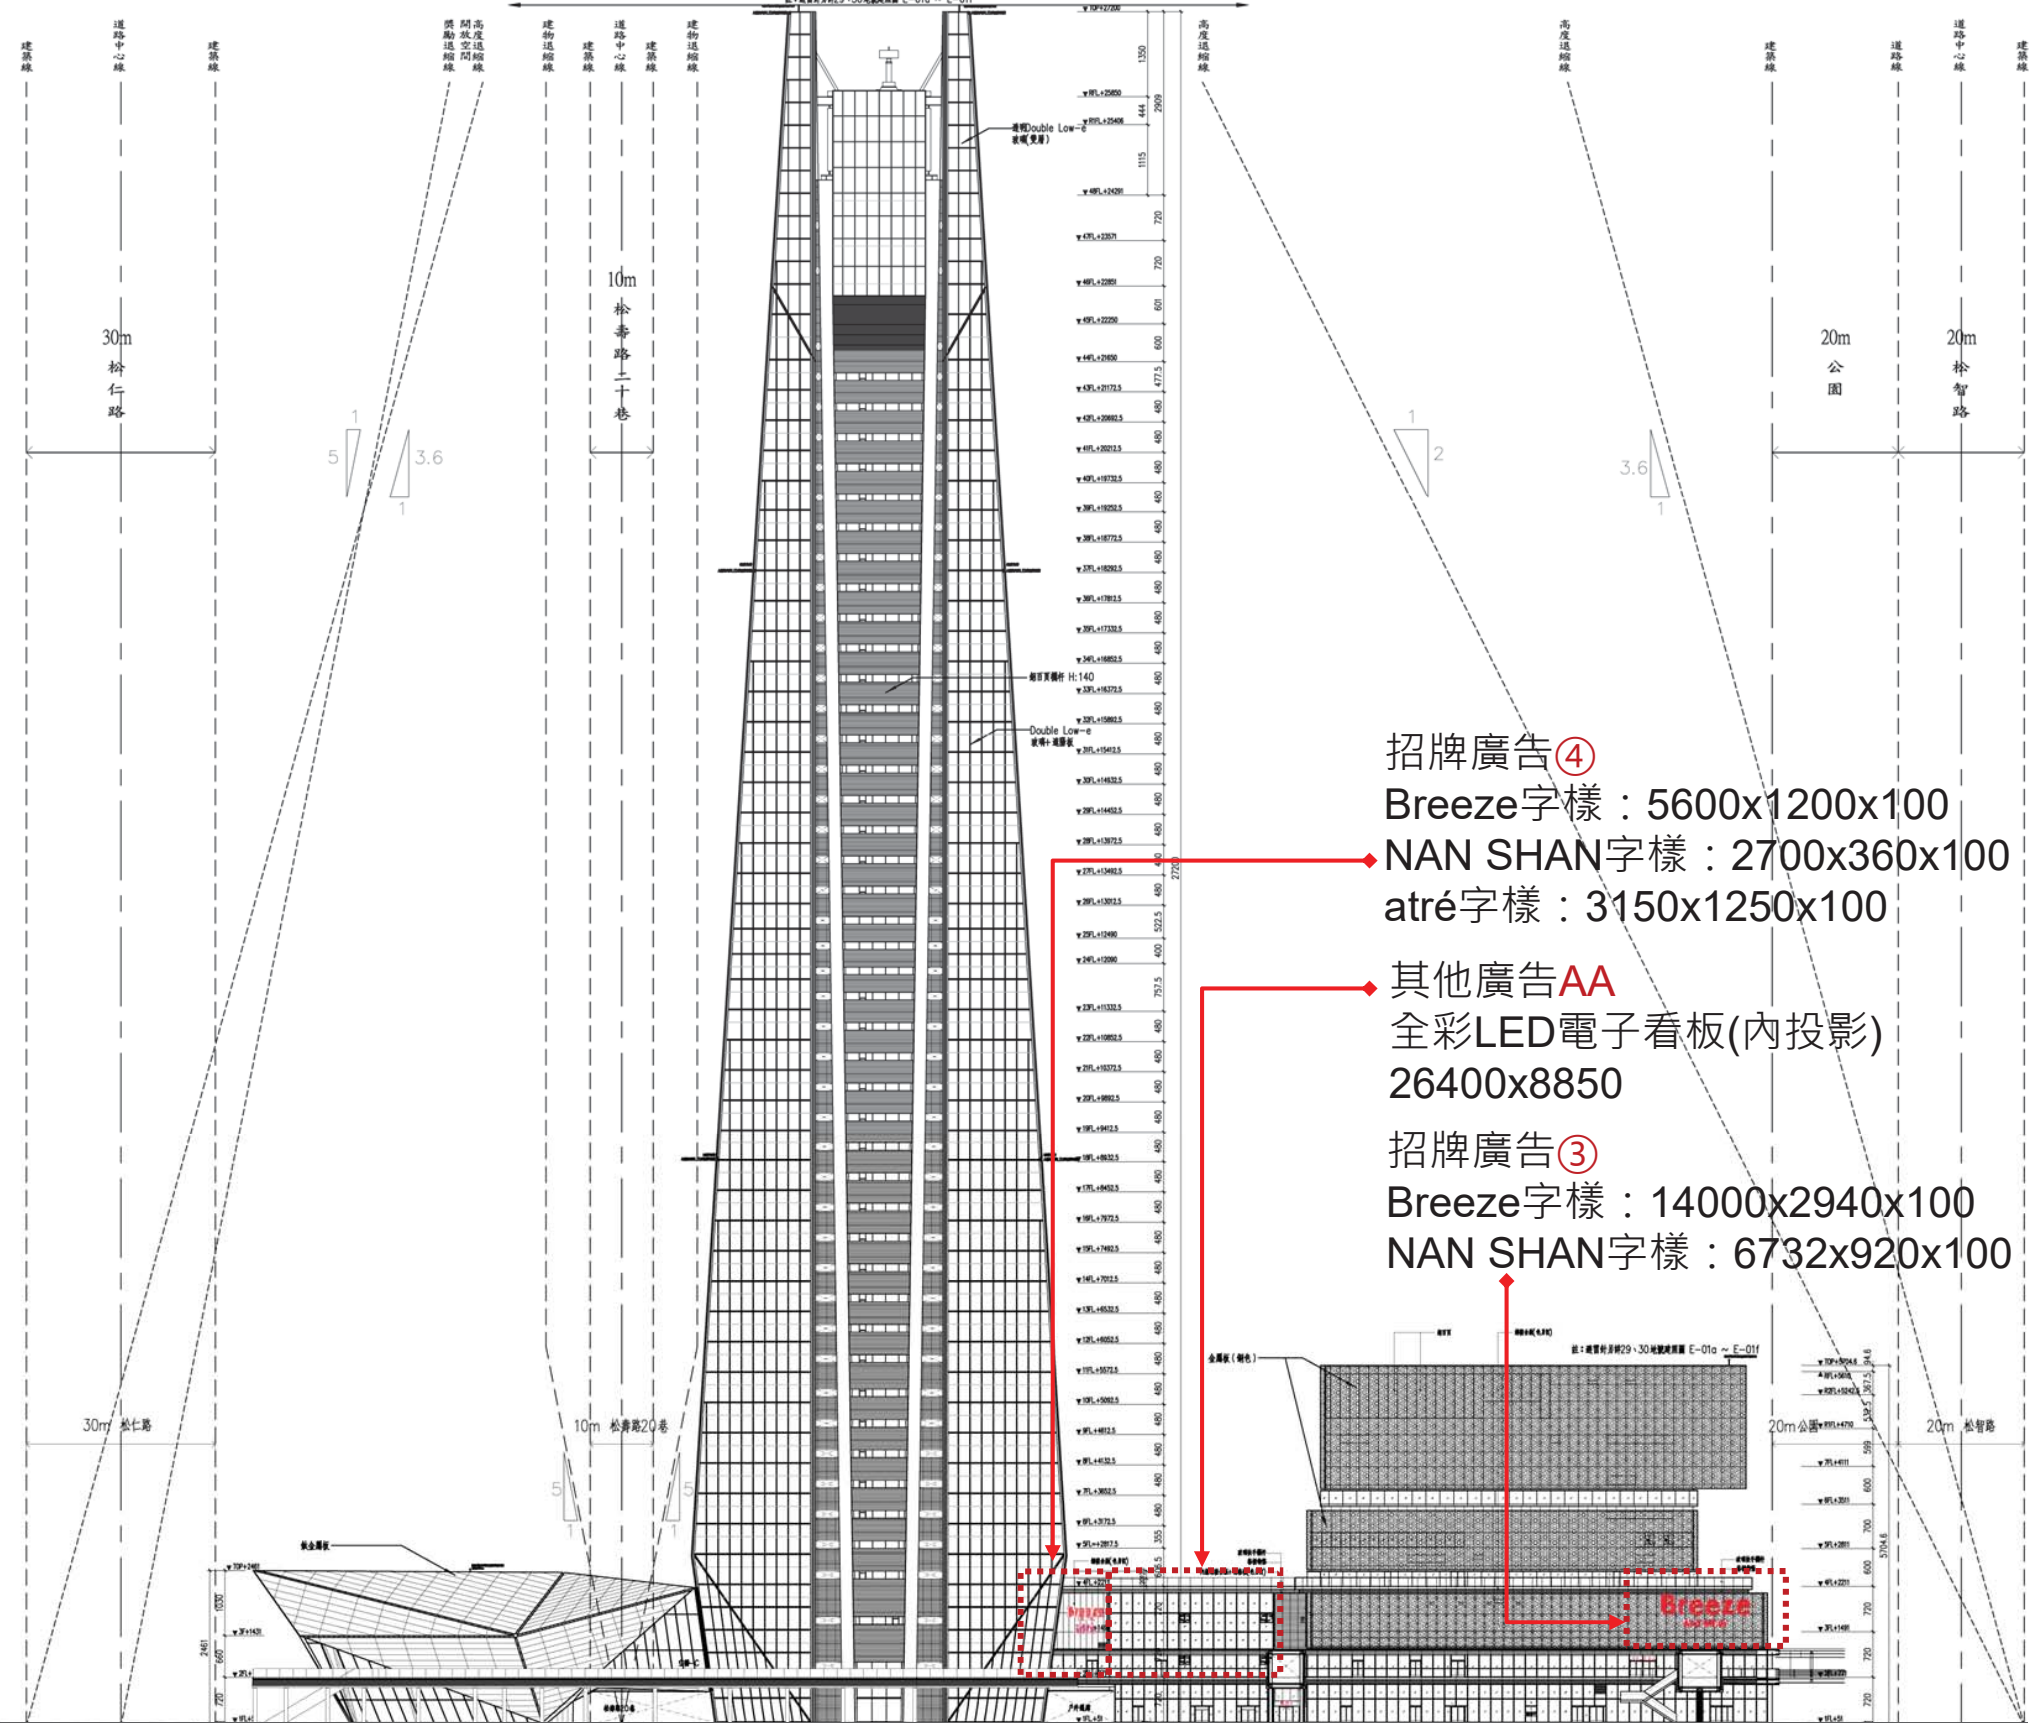

招牌廣告④
Breeze字樣：5600x1200x100
NAN SHAN字樣：2700x360x100
atré字樣：3150x1250x100

其他廣告AA
全彩LED電子看板(內投影)
26400x8850

招牌廣告③
Breeze字樣：14000x2940x100
NAN SHAN字樣：6732x920x100

