附錄三

本次變更相關圖面

地下五層平面圖

停車空間

1.機房內部配置及隔間牆調整
2.汽車位位置調整
3.樓板挑空取消

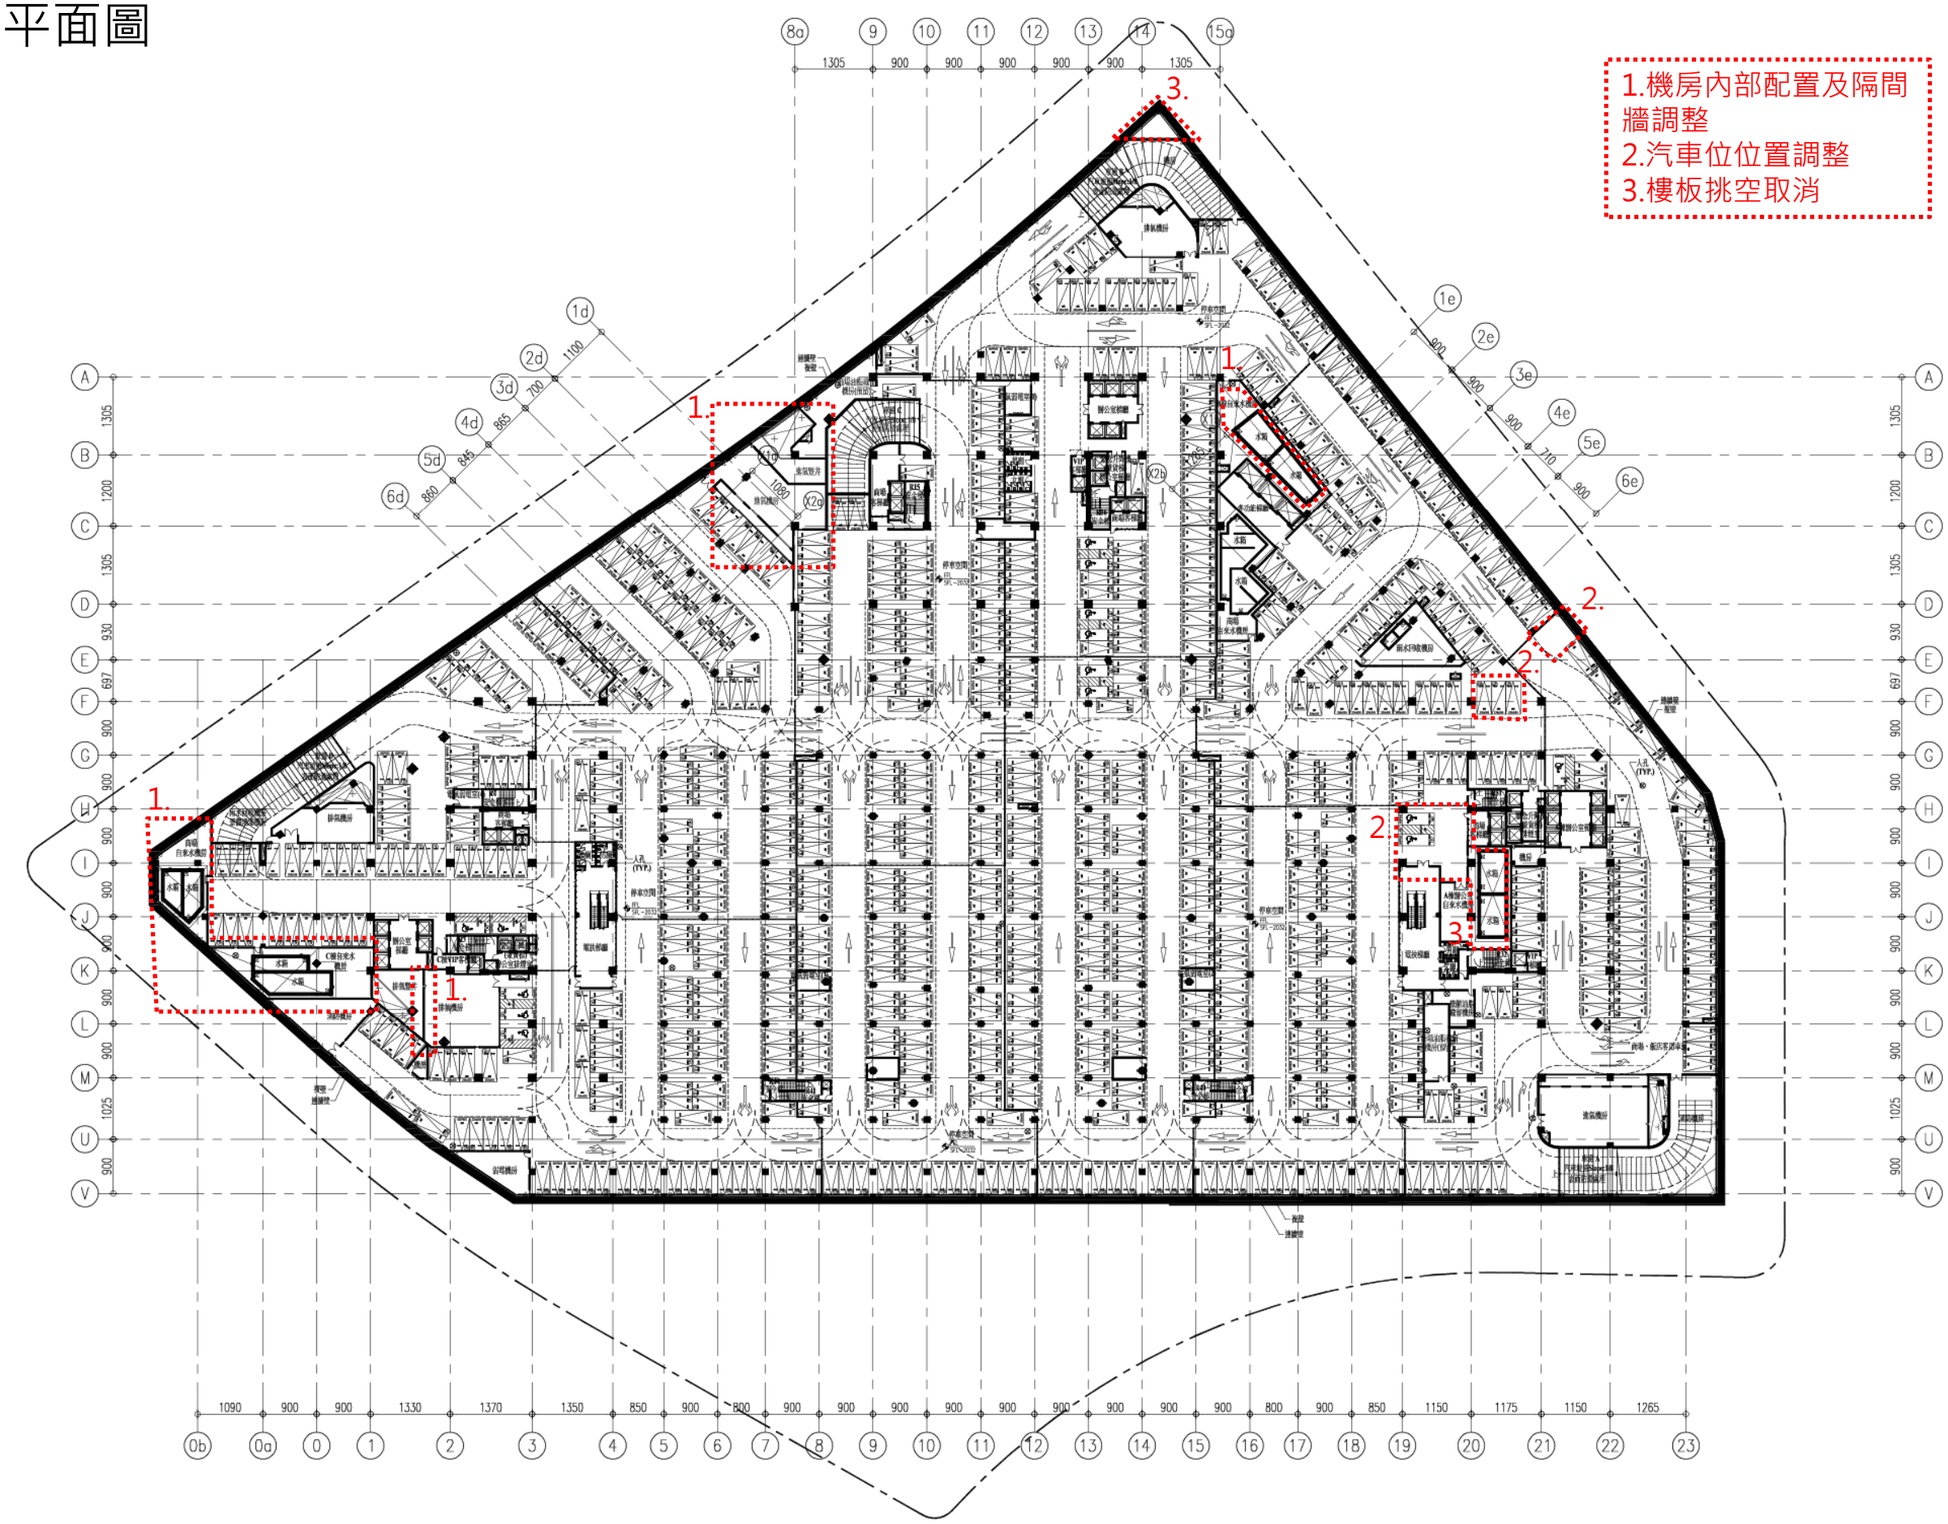

地下五層平面圖 S:1/1000

地下四層平面圖

停車空間

1.機房內部配置及隔間牆調整
2.汽車位位置調整
3.樓板挑空取消

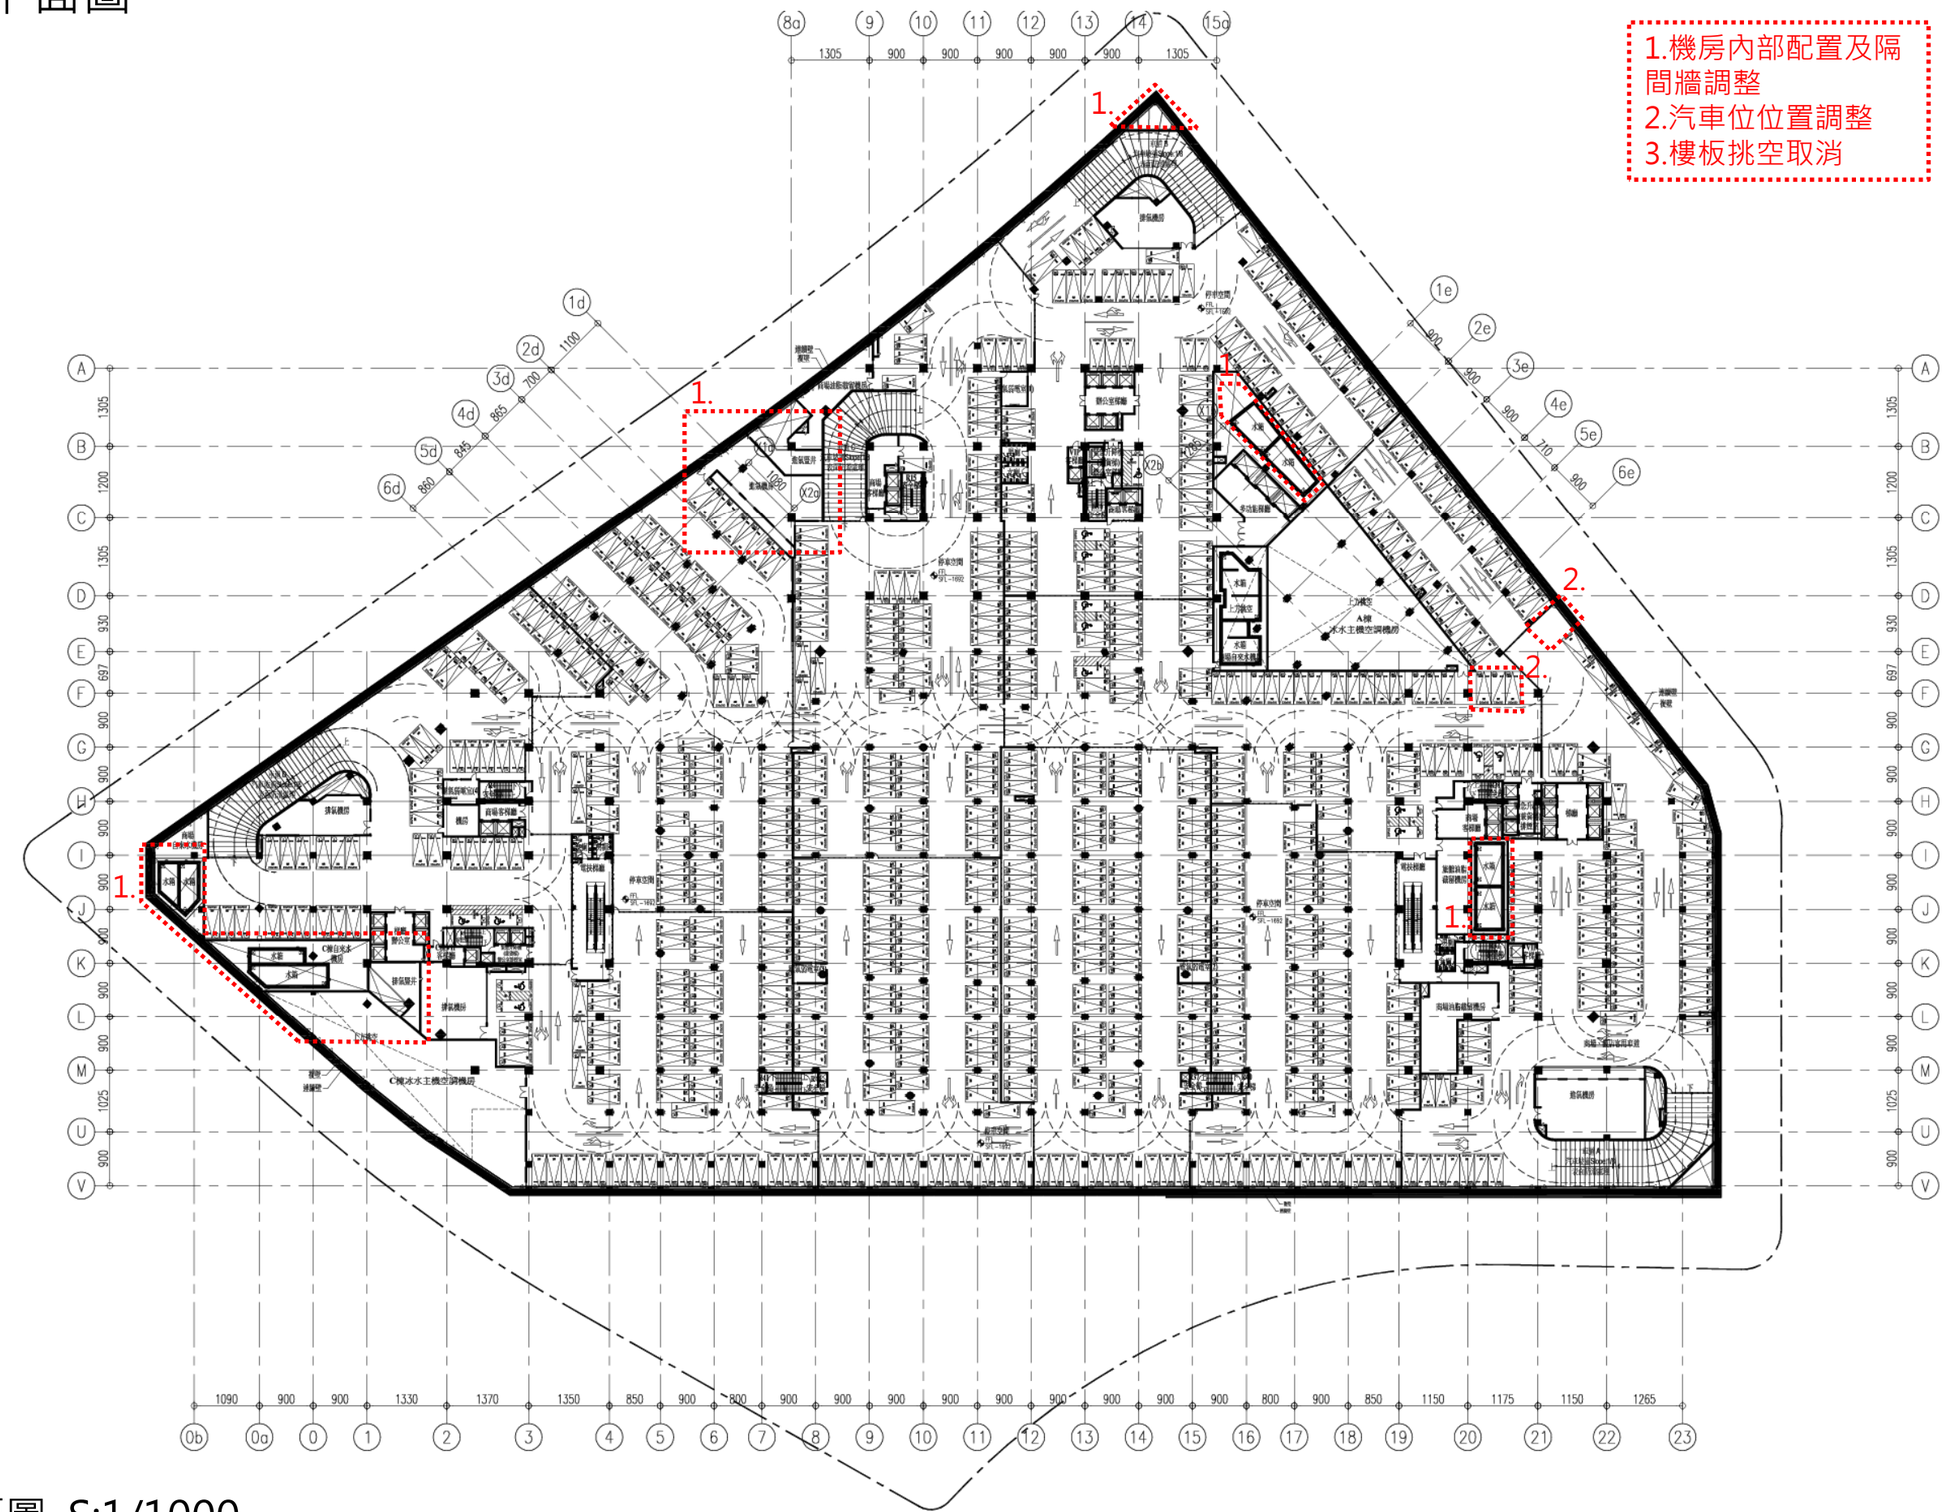

地下四層平面圖 S:1/1000

地下三層平面圖

停車空間

1.機房內部調整及隔間牆調整
2.汽車位位置調整
3.樓板挑空取消

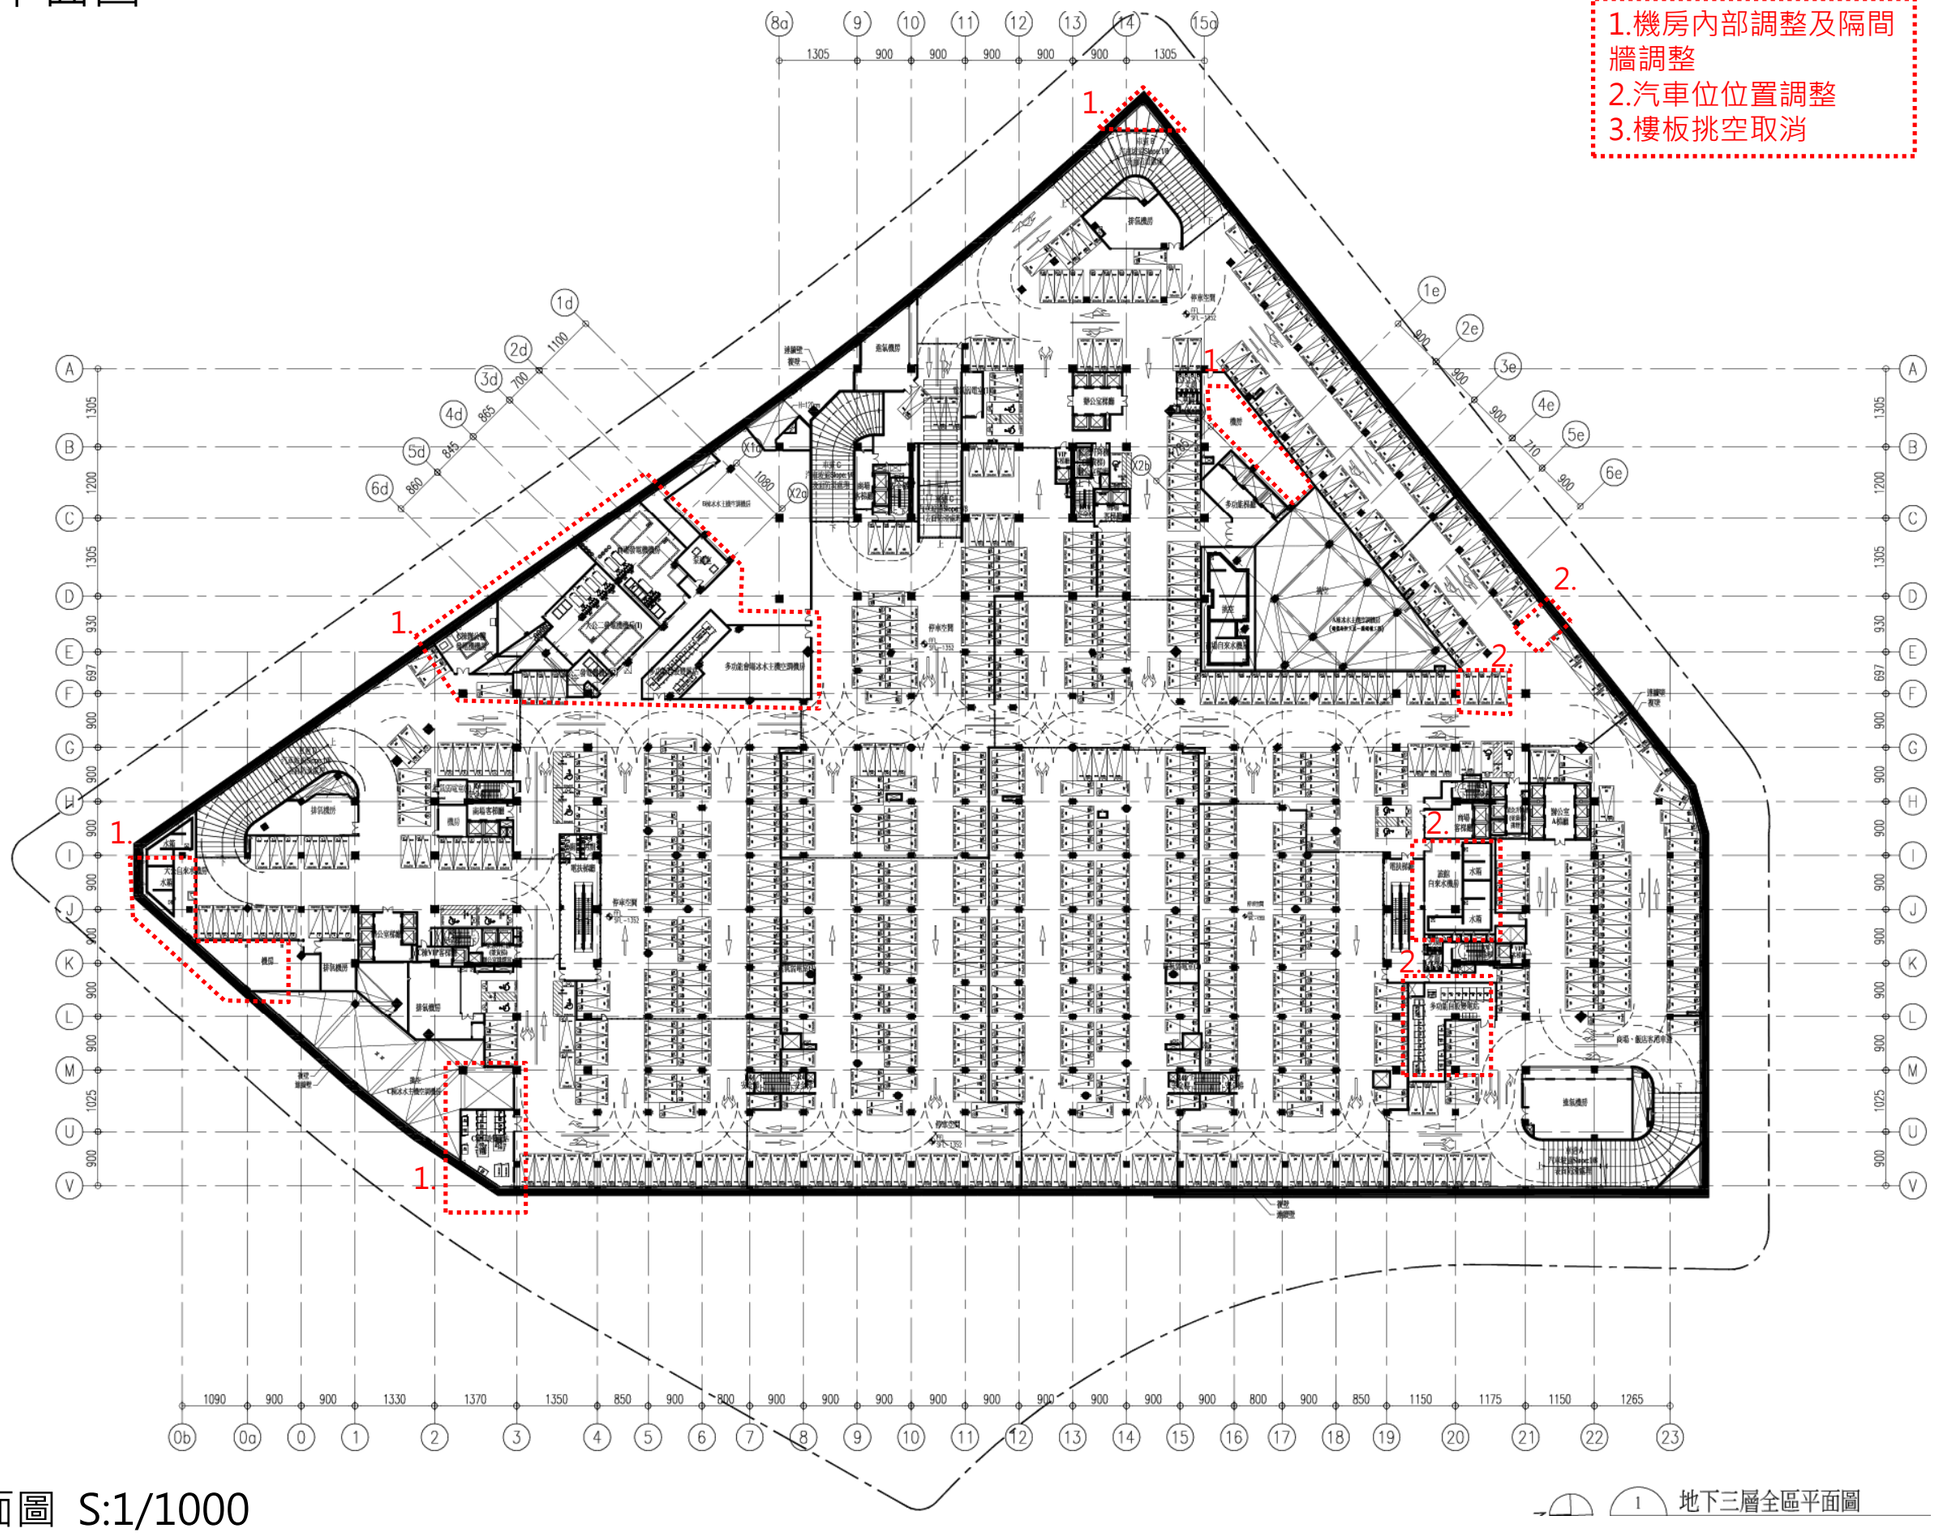

地下三層平面圖 S:1/1000

1 地下三層全區平面圖

地下二層平面圖

停車空間兼防空避難室

1.機房內部配置及隔間牆調整
2.汽車位位置調整
3.機車位位置調整
4.自行車位位置調整
5.樓板挑空取消

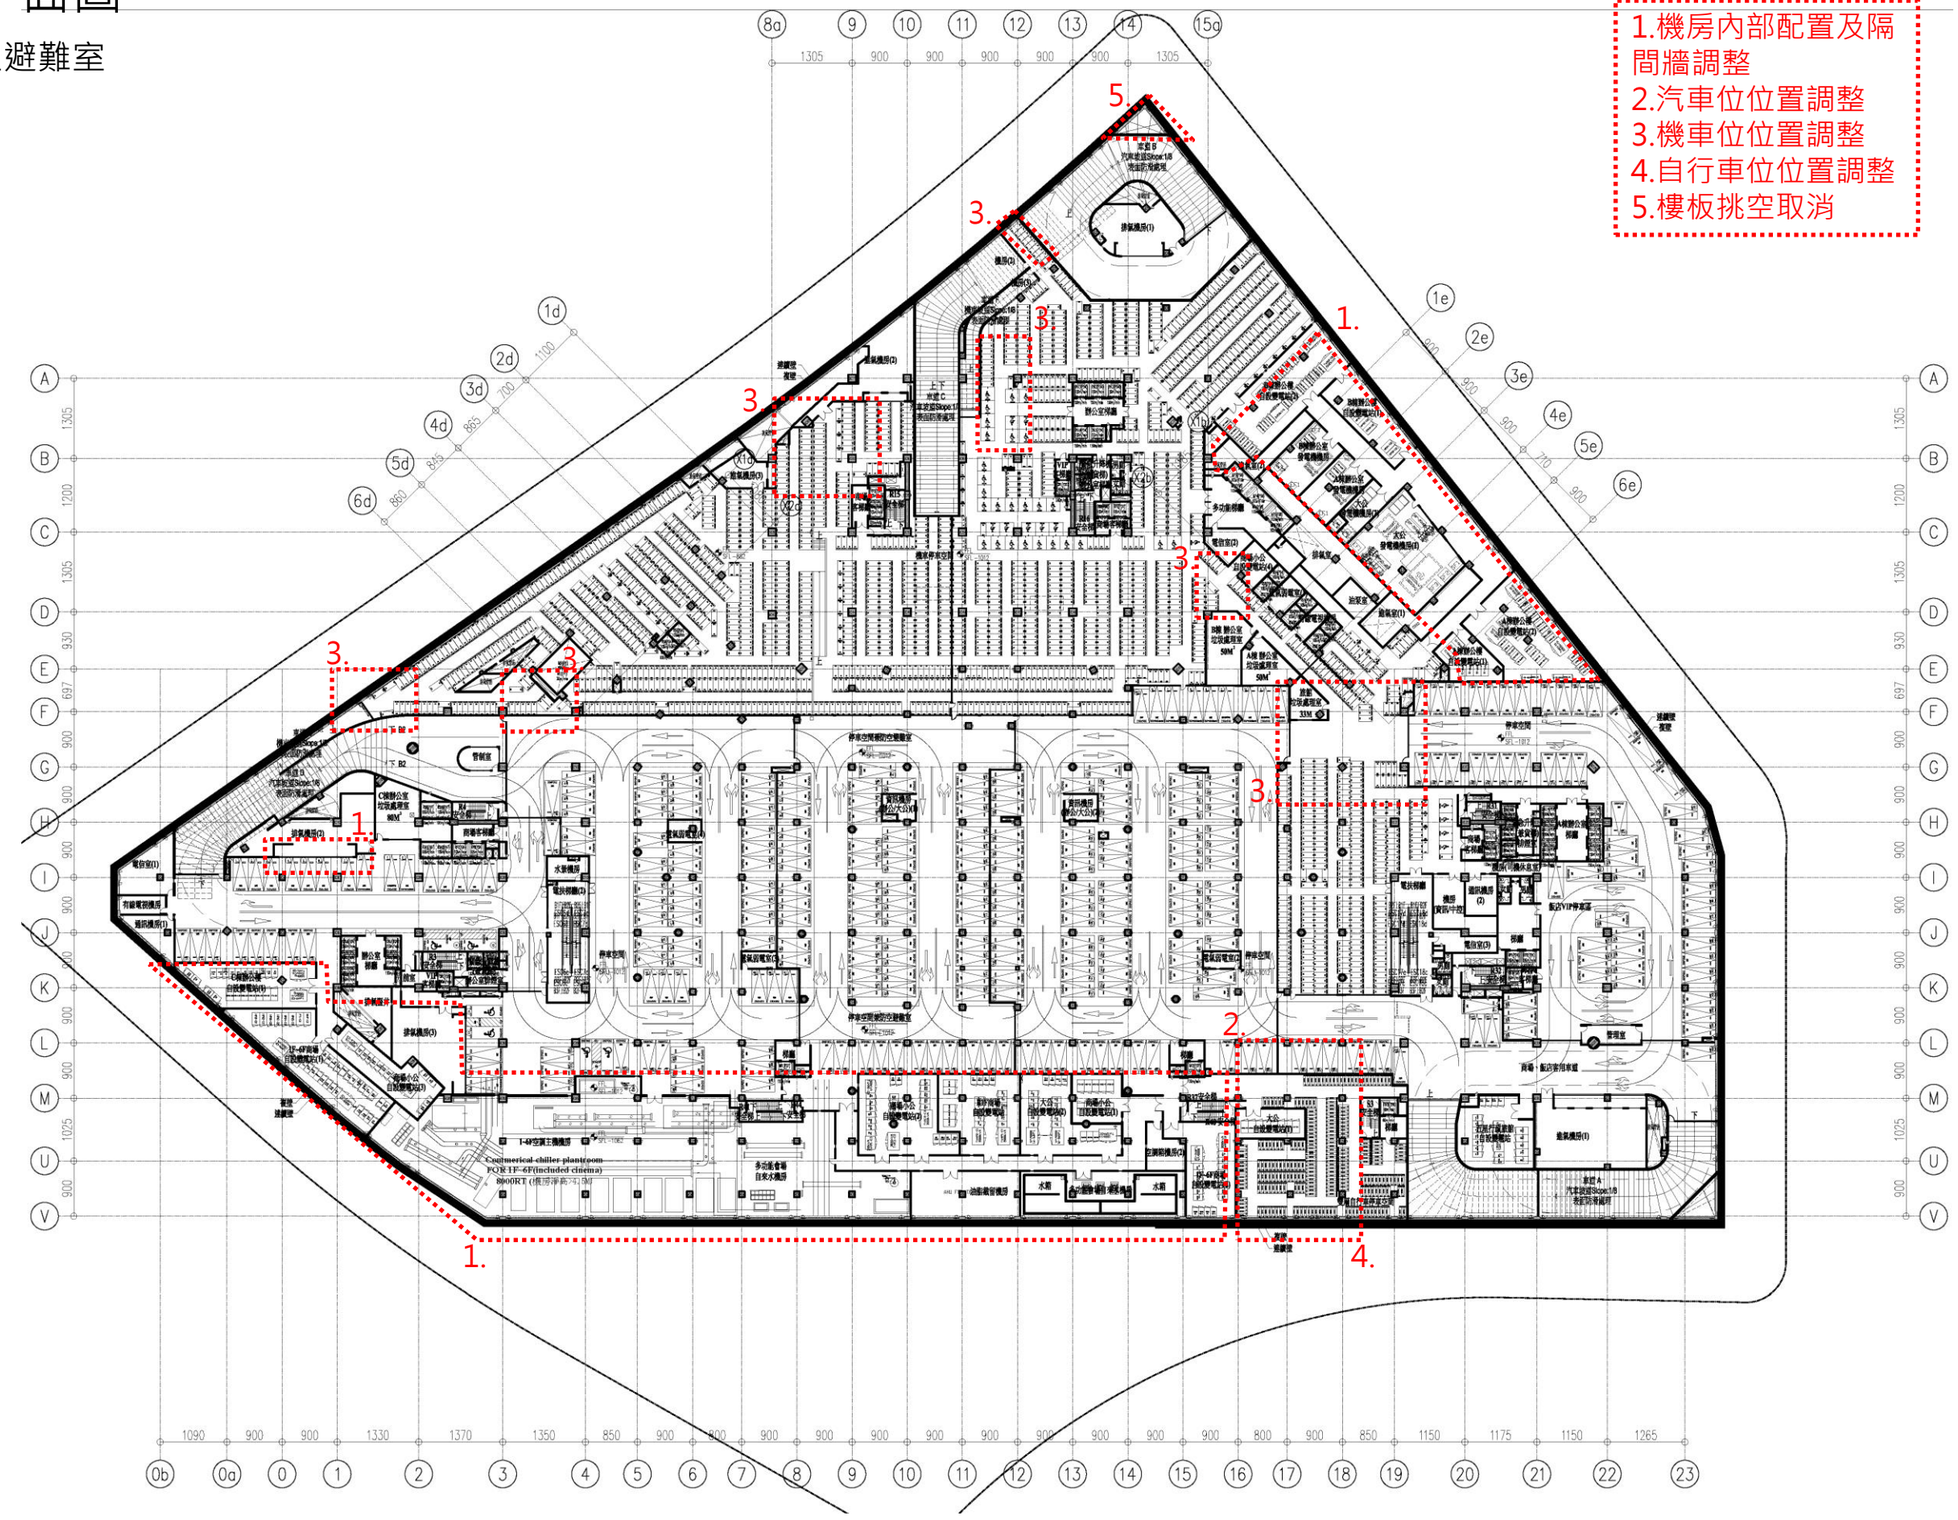

地下二層平面圖 S:1/1000

地下一層平面圖

一般零售業甲乙組/餐飲業/停車空間

1.樓地板面積修正
2.隔間調整
3.上方挑空範圍調整

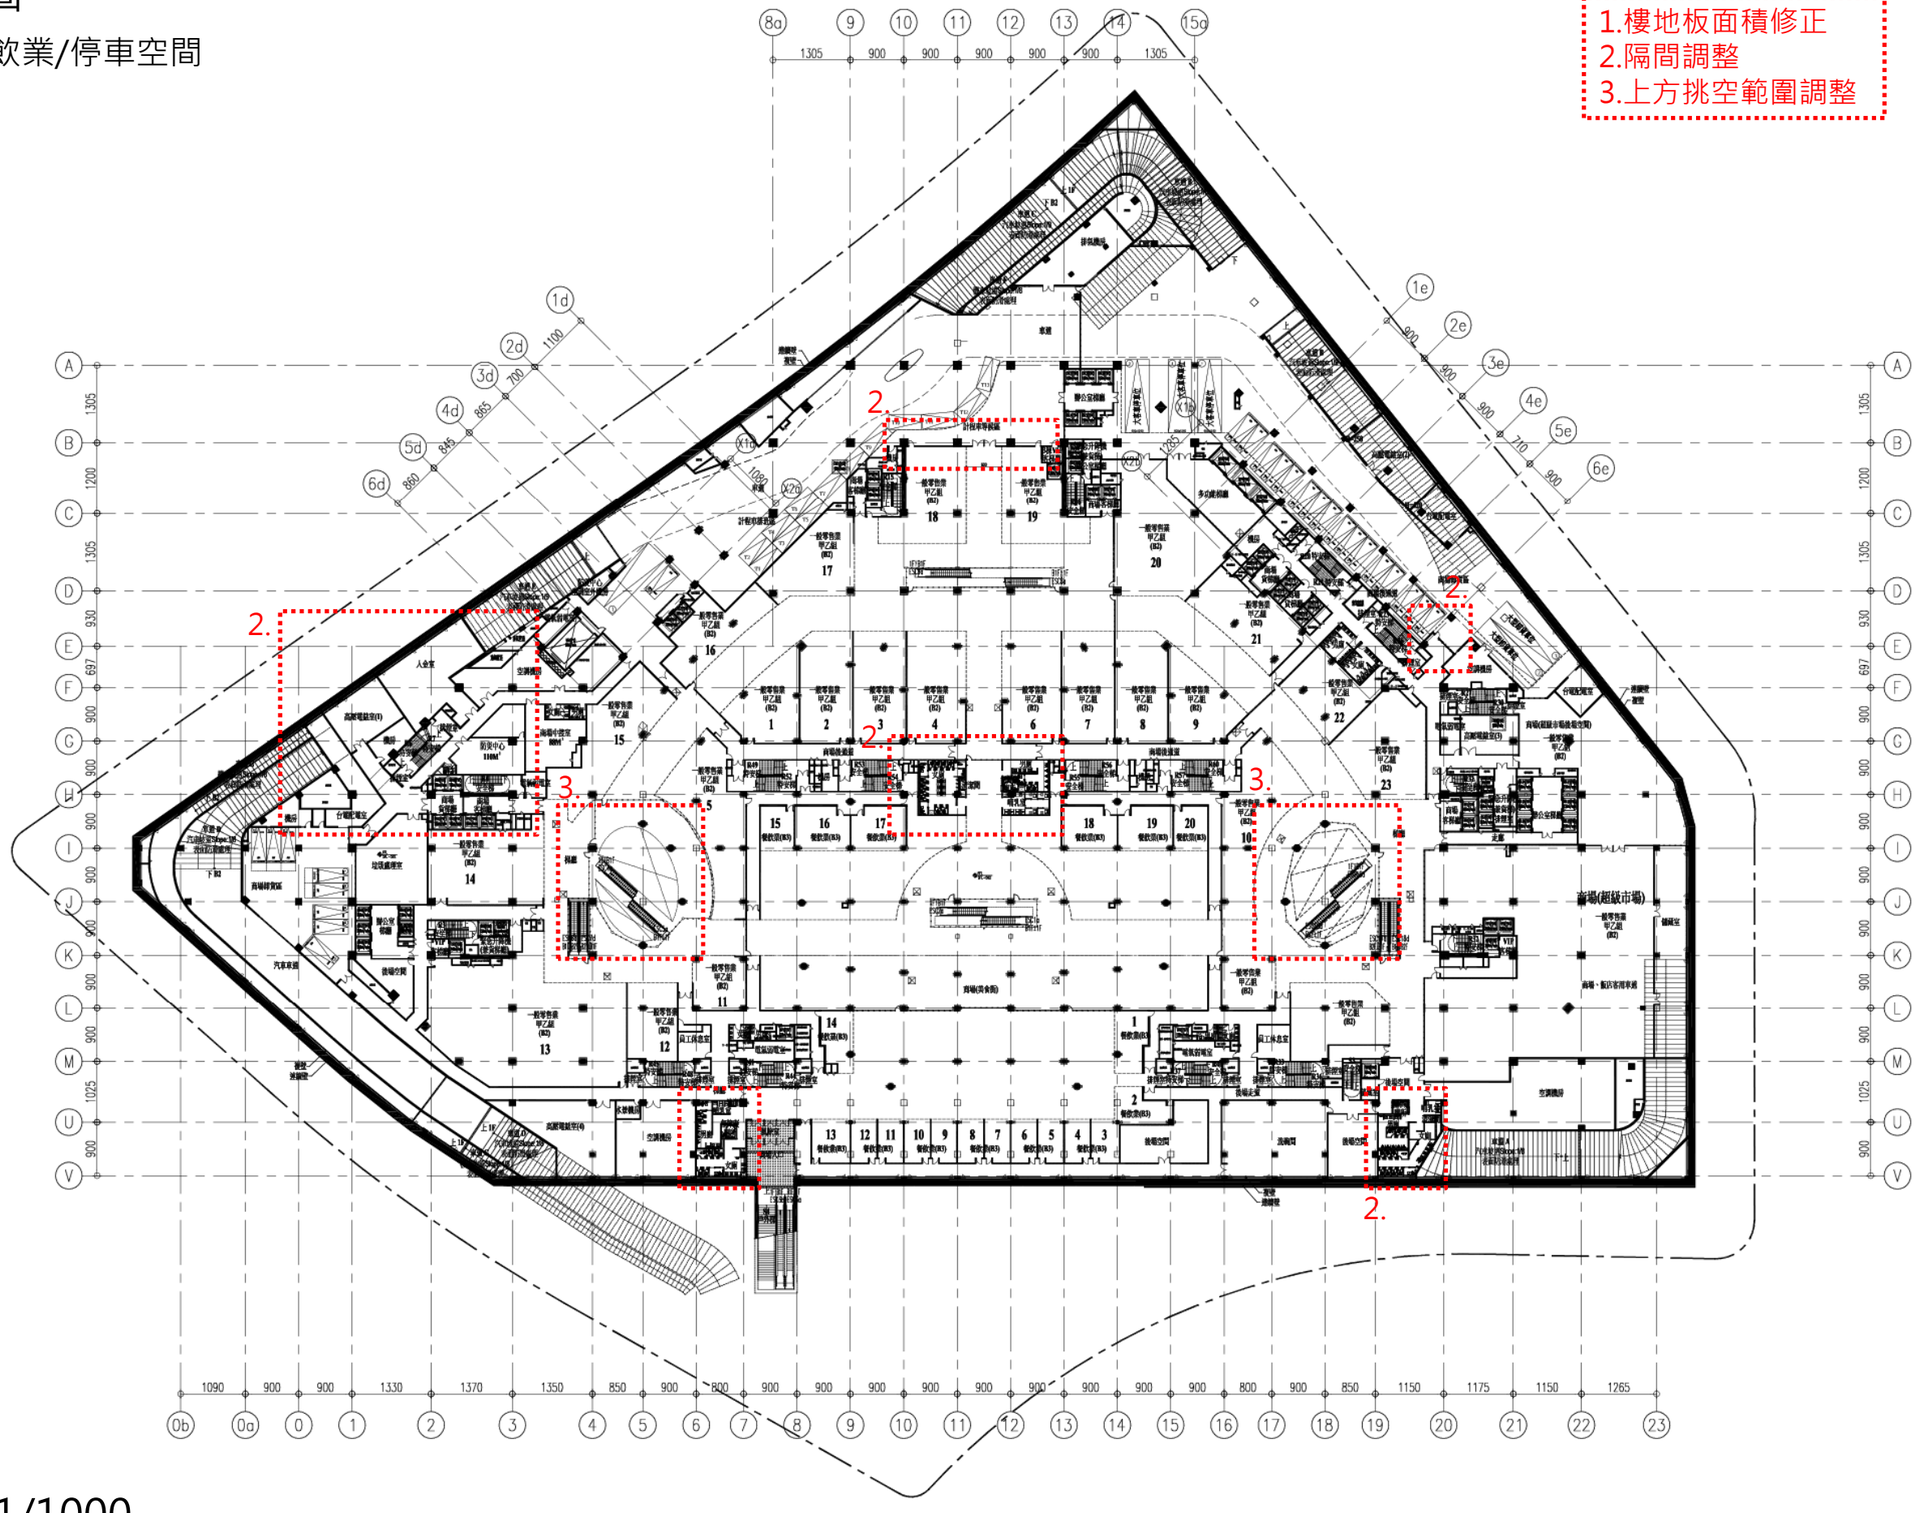

地下一層平面圖 S:1/1000

地上一層平面圖

一般零售業甲乙組/餐飲業/一般事務所門廳

1.連接空橋投影套繪
2.挑空範圍調整
3.地面出風口位置調整

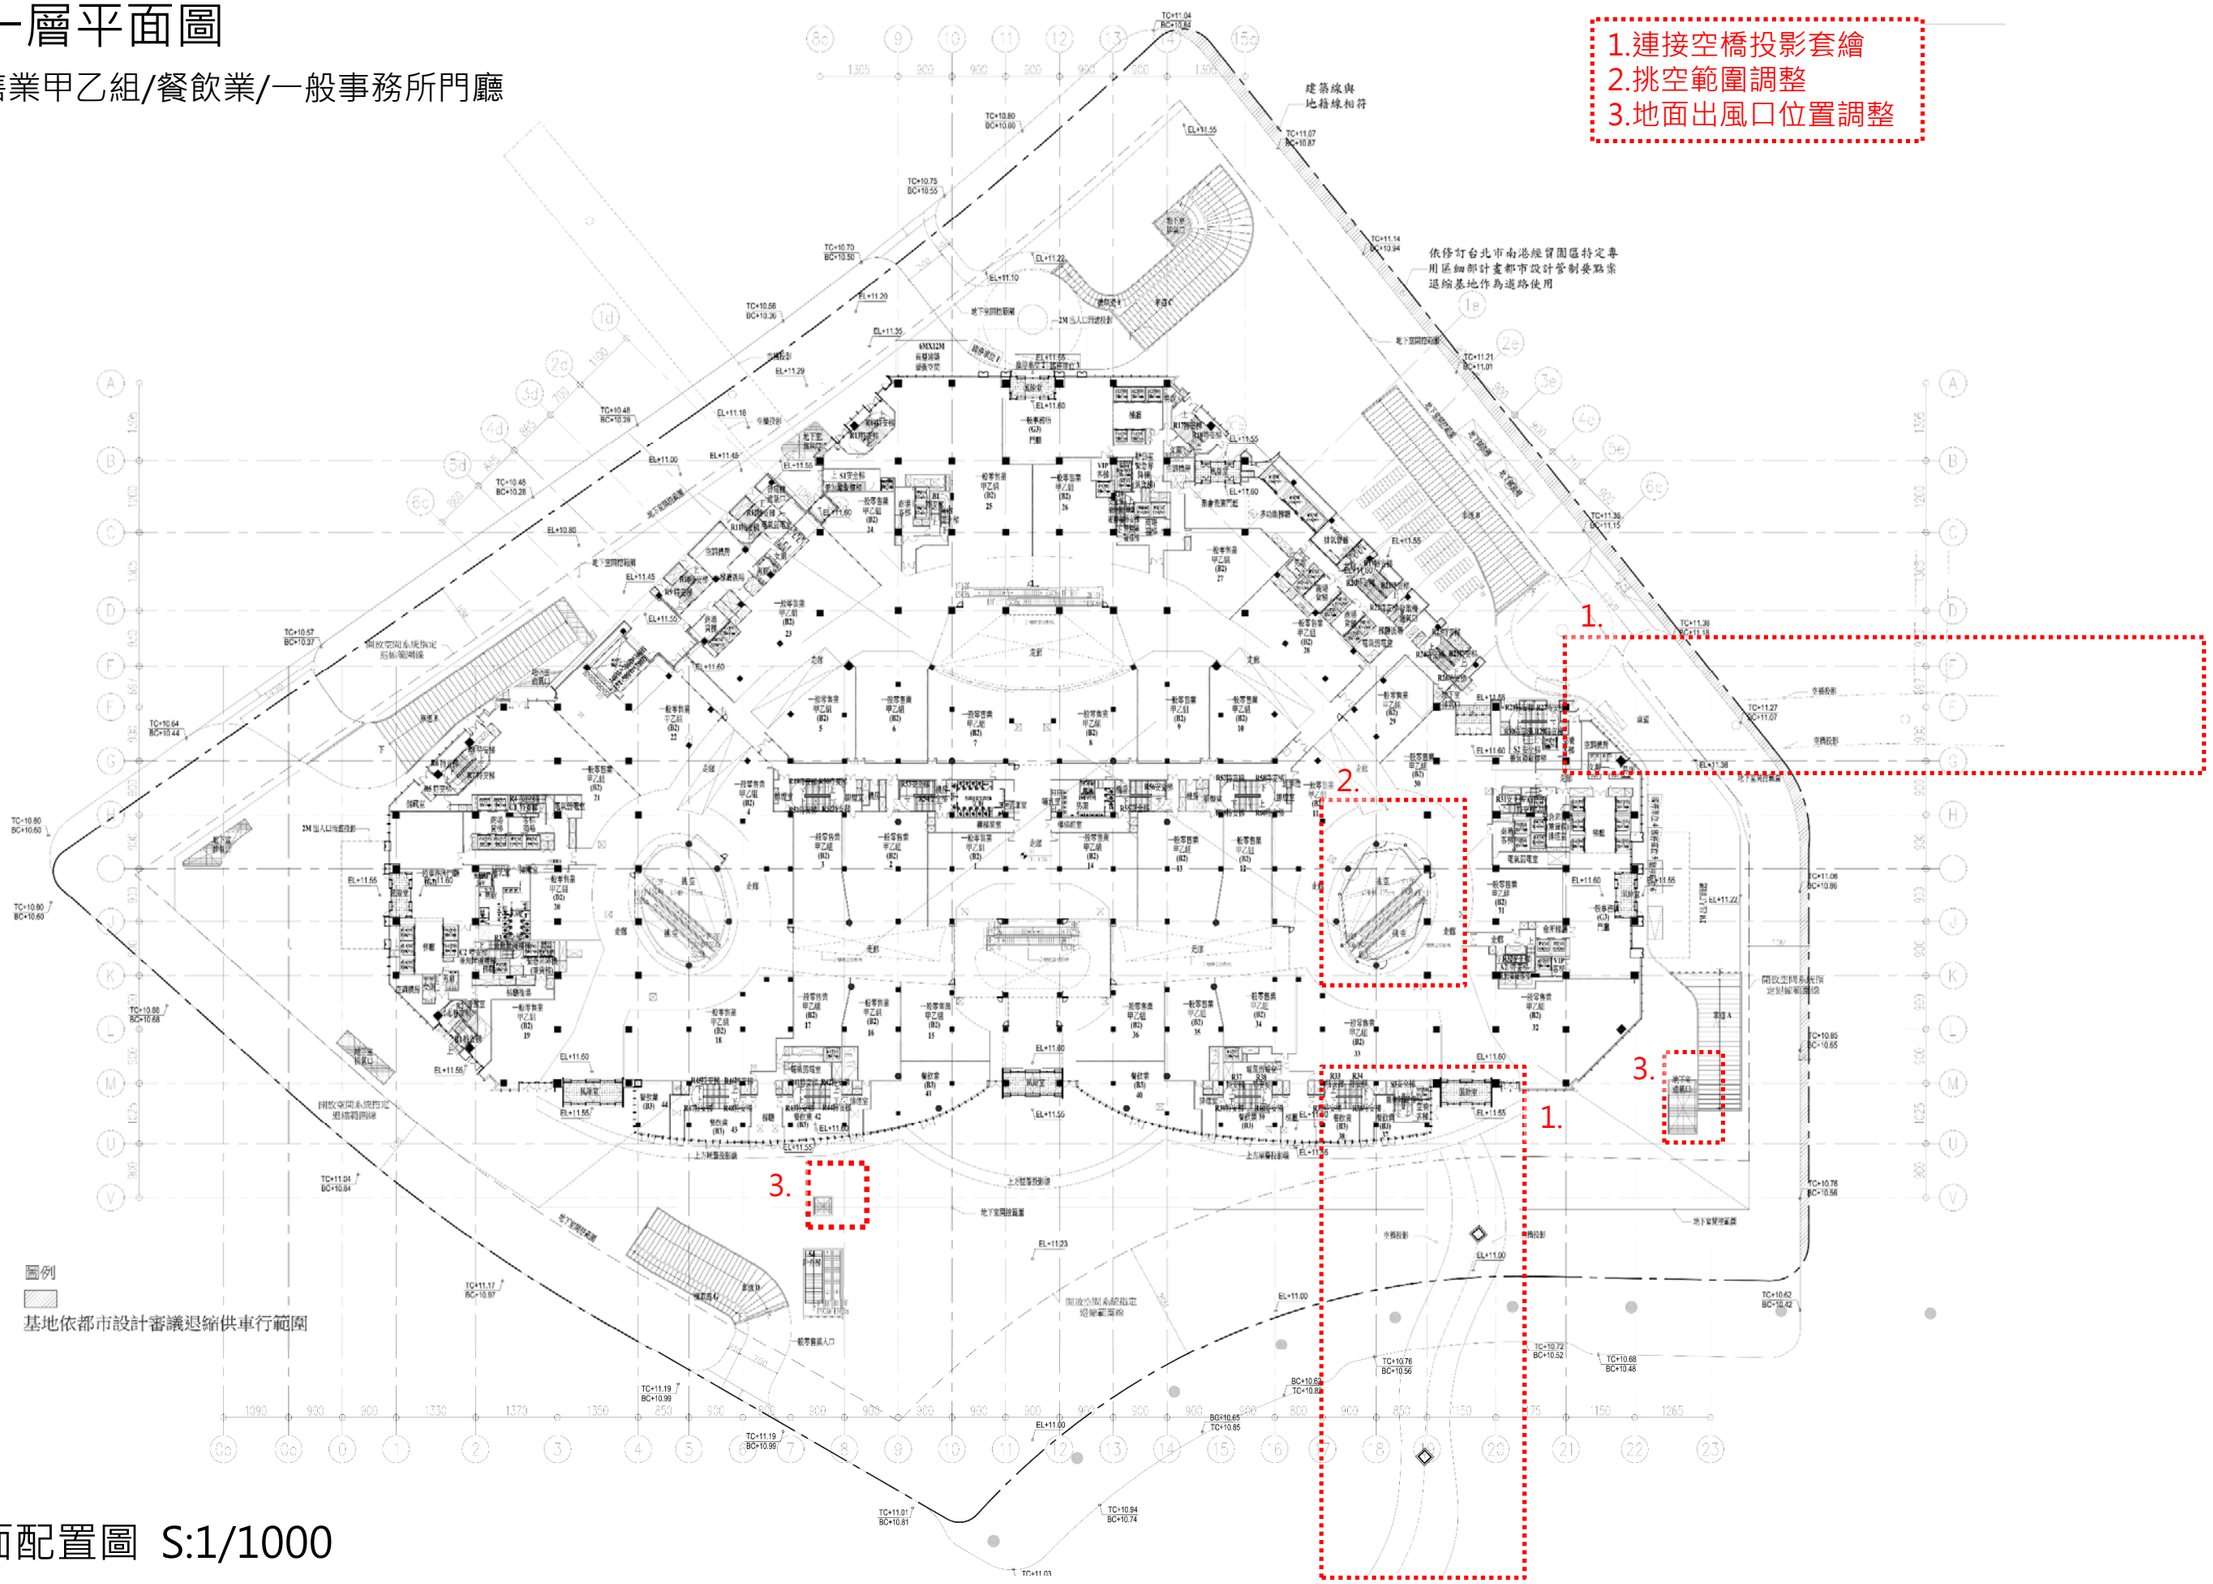

一層平面配置圖 S:1/1000