



附錄四

文化園區荷花池影響說明


生態池位置圖

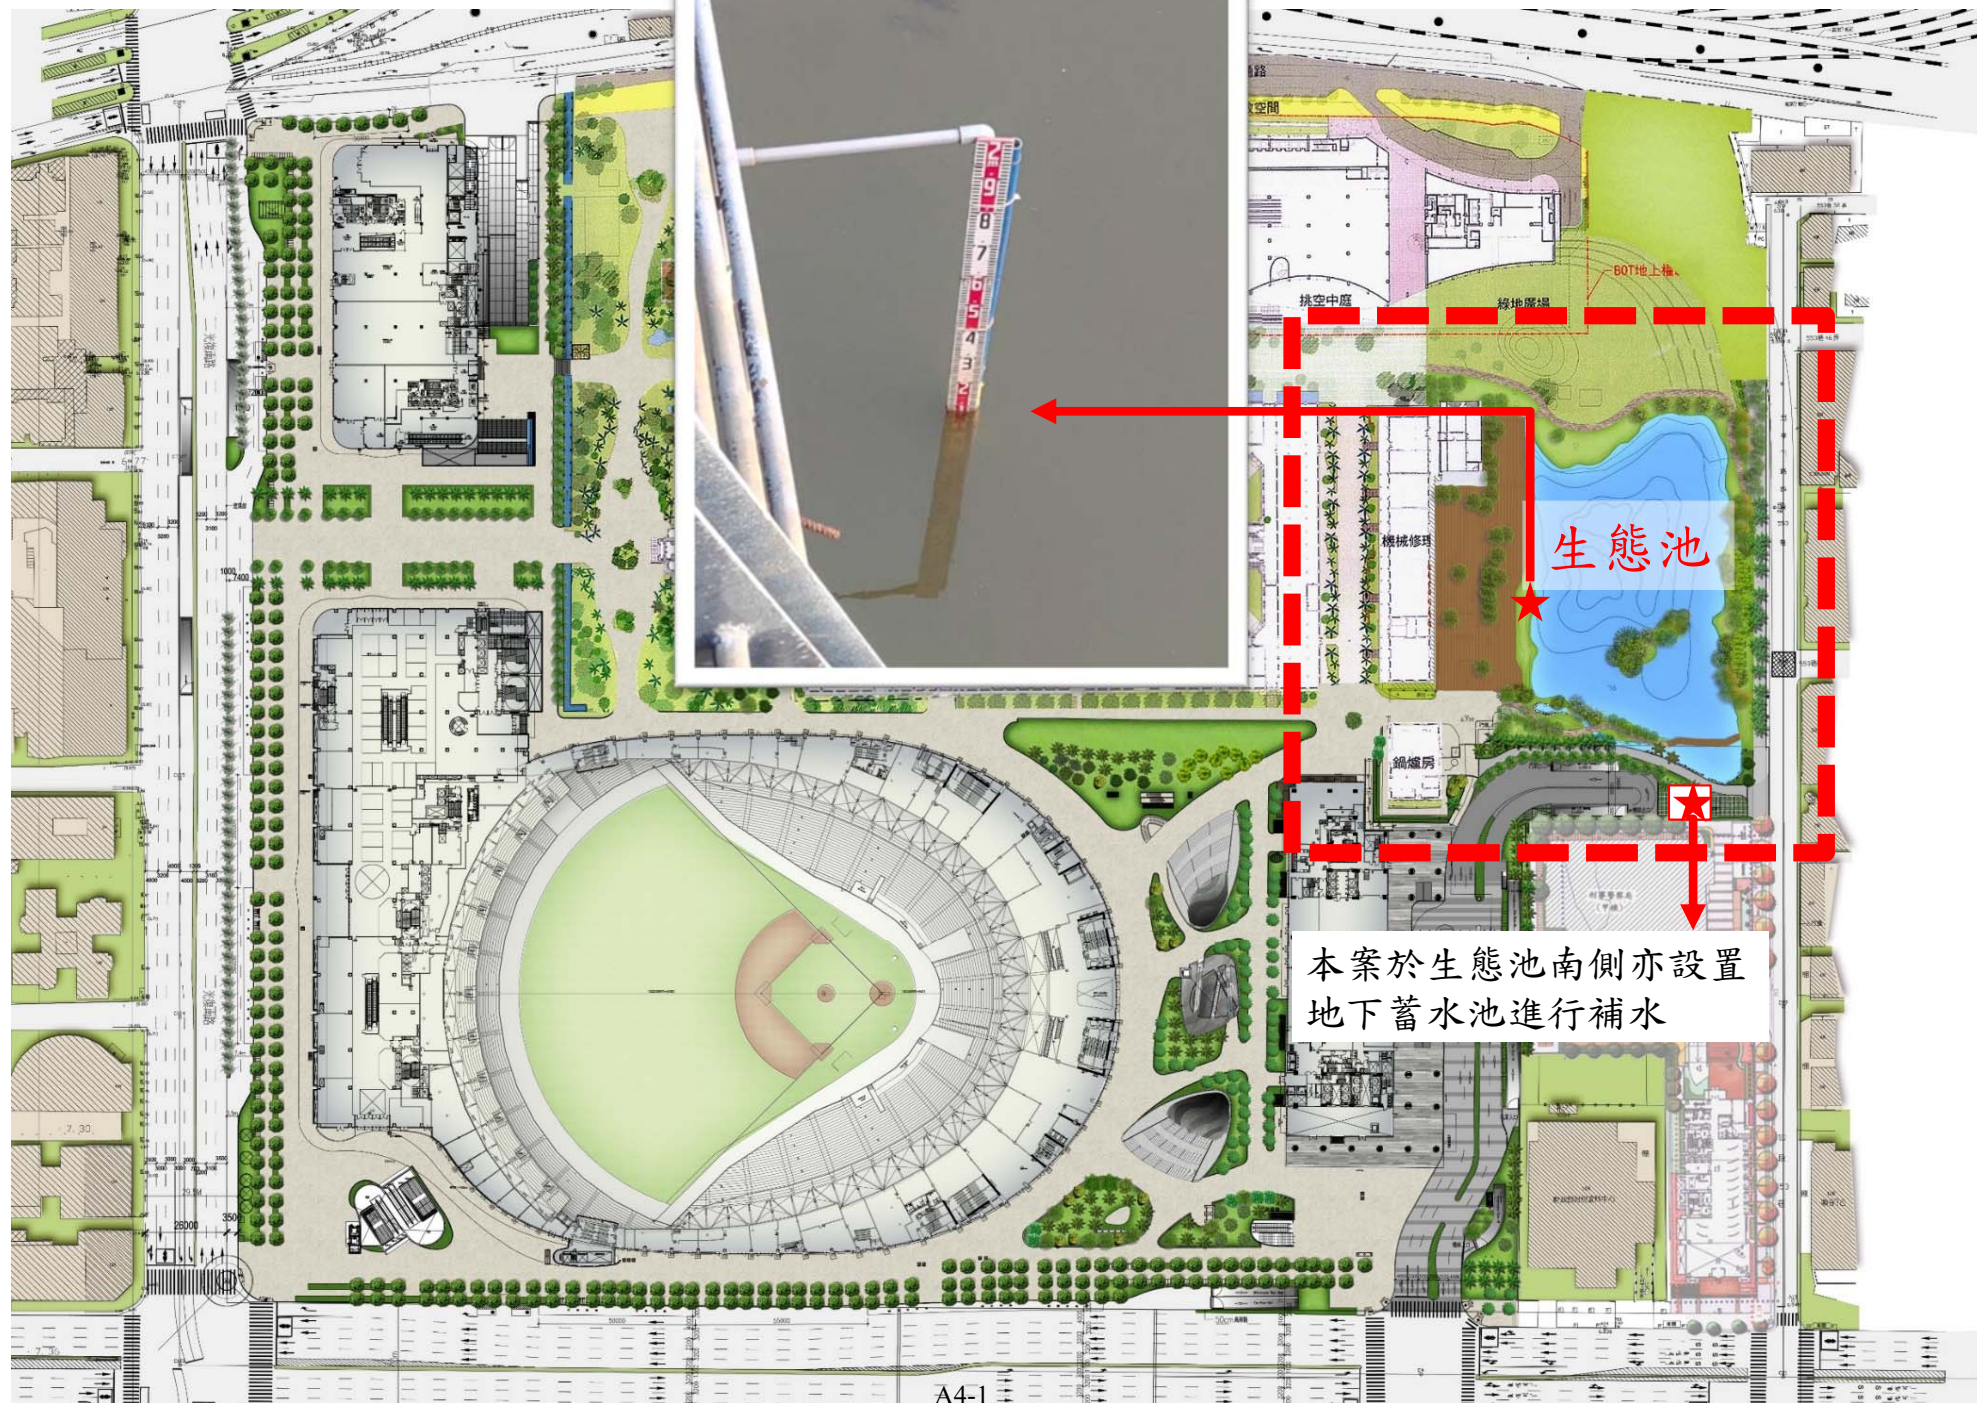

巨蛋基地開挖範圍及相關水位觀測井位置示意圖

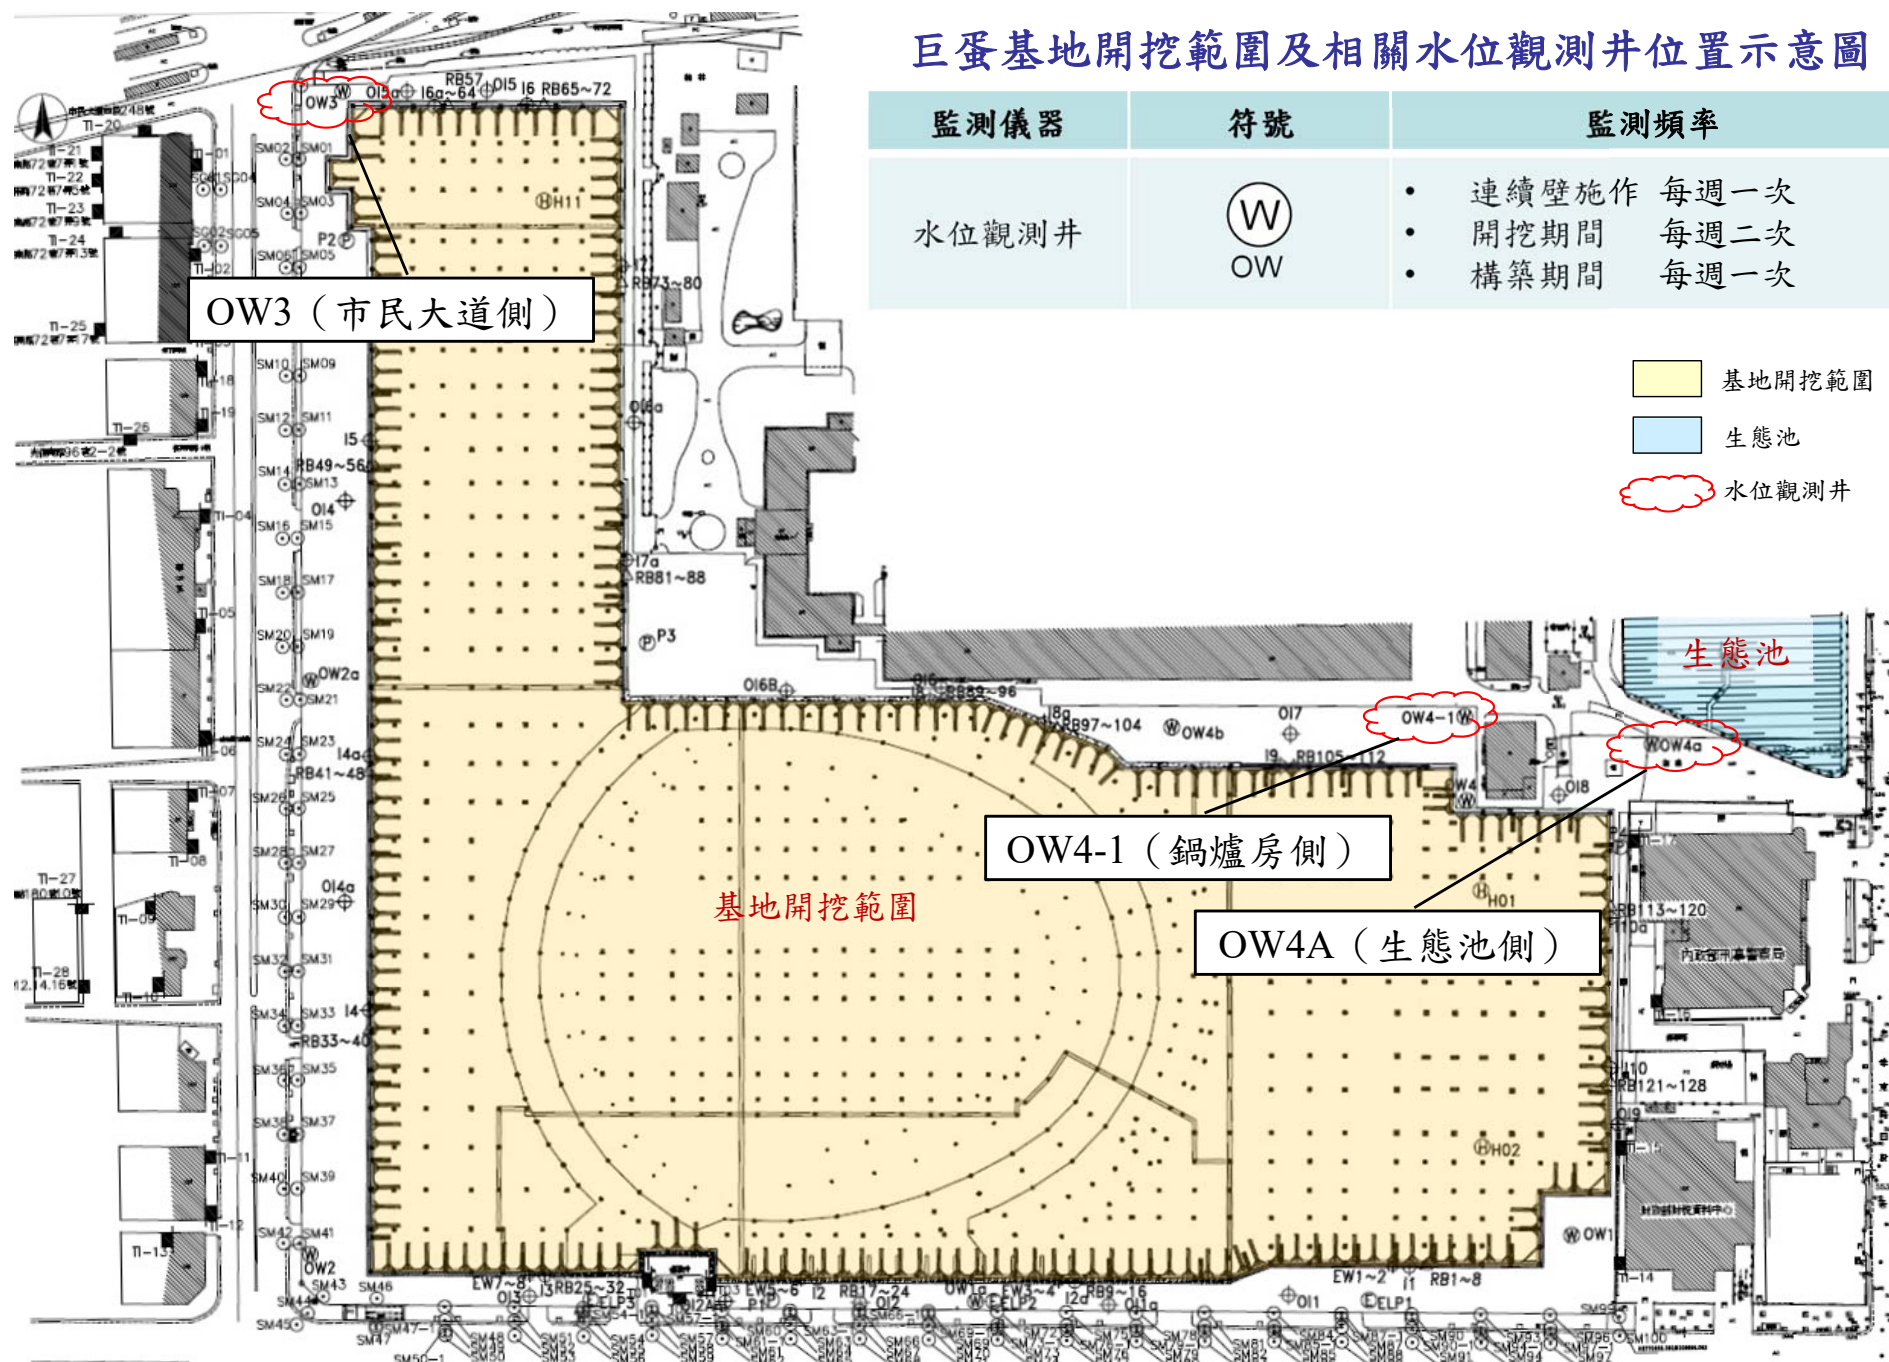

水位資料彙整總圖

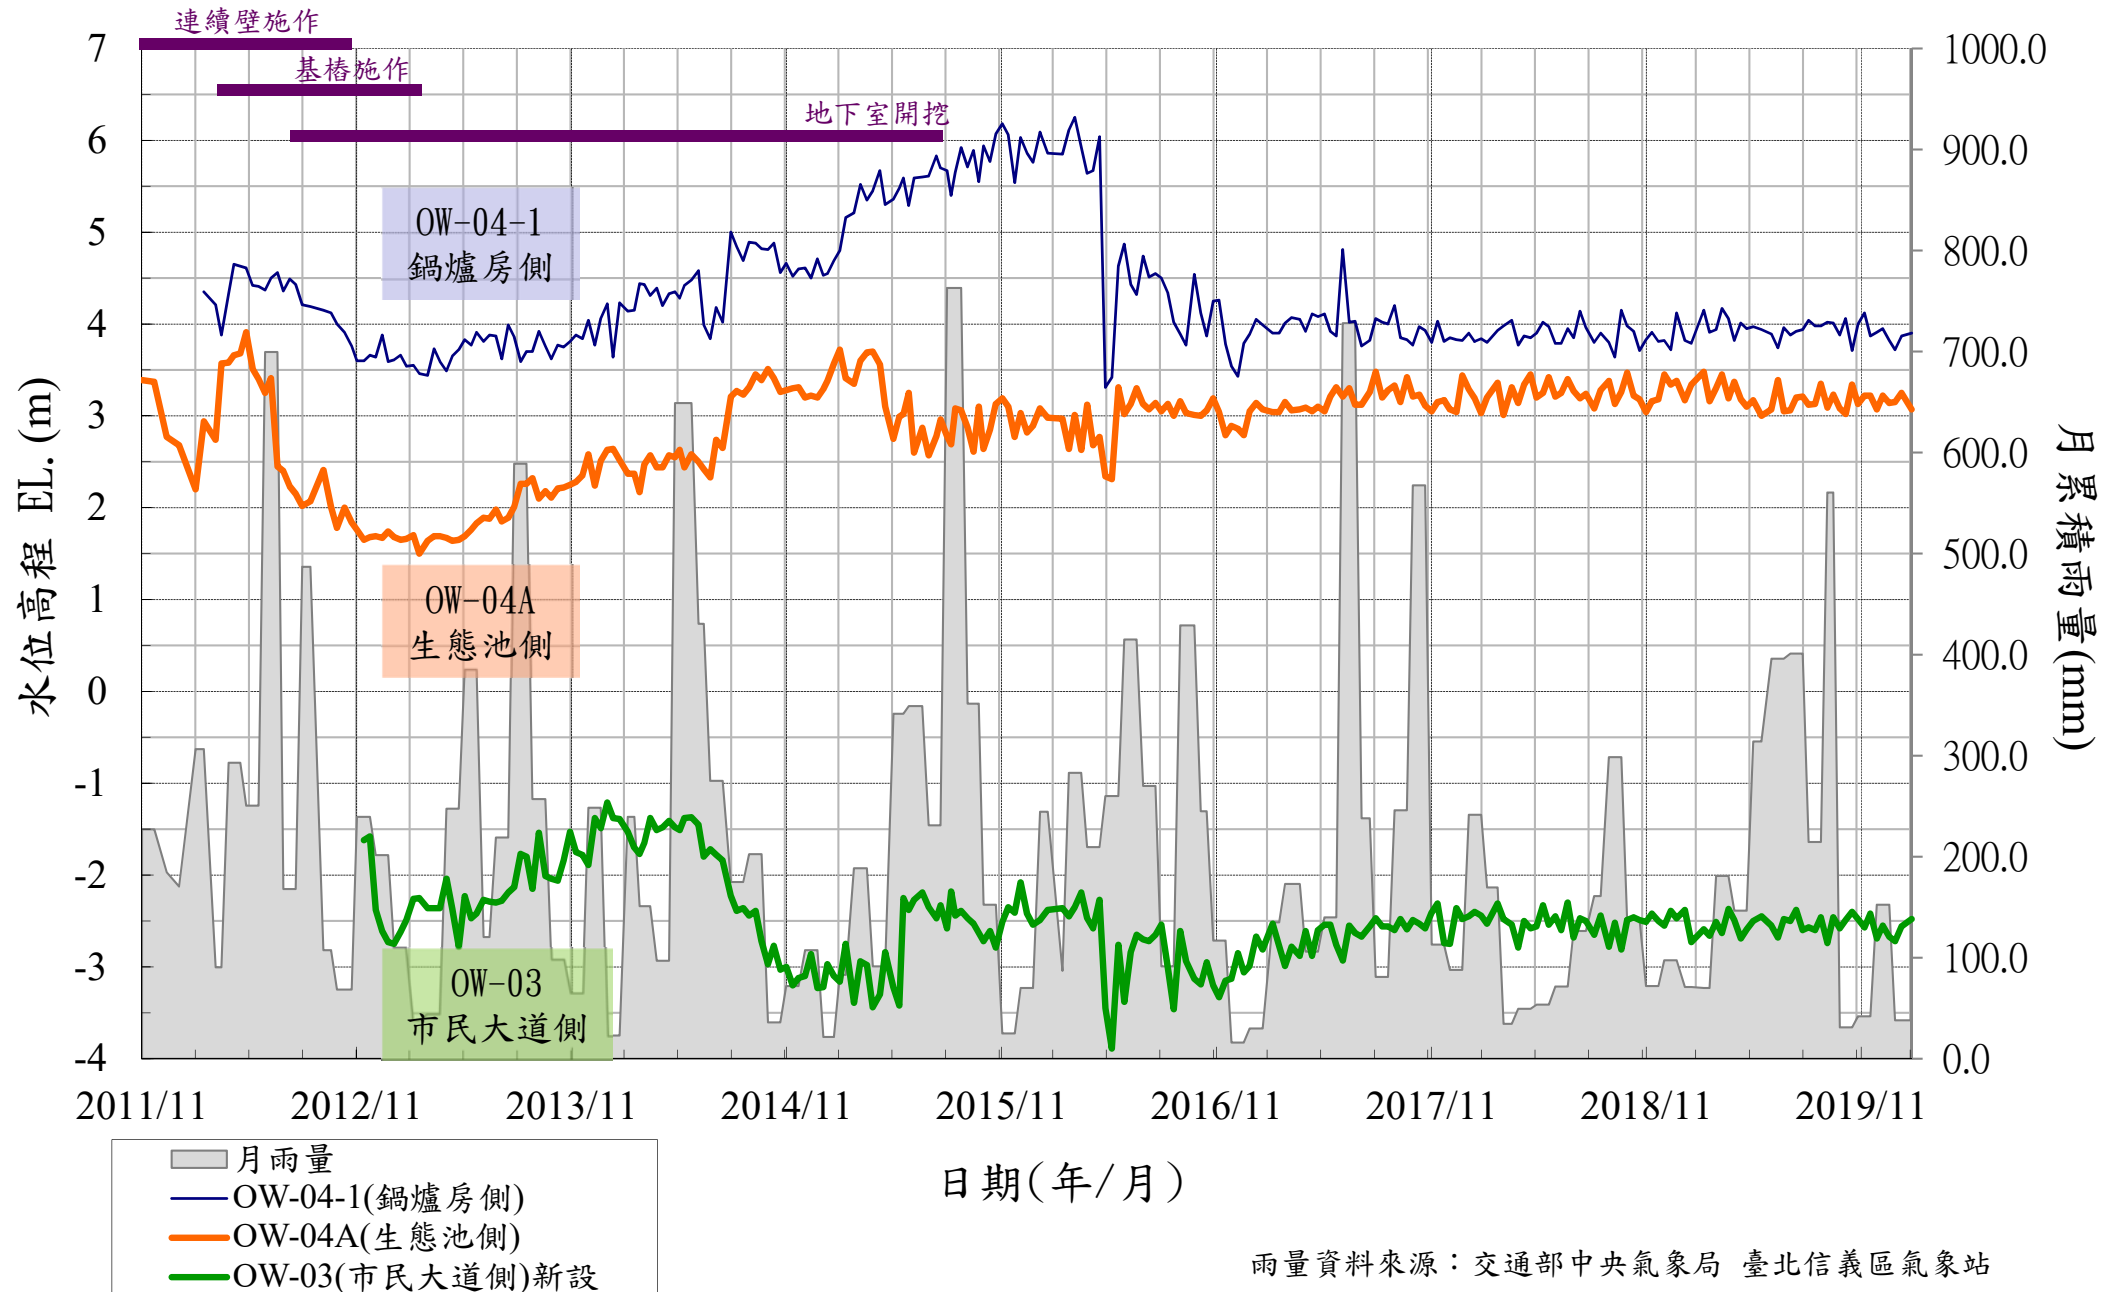

市政單位相關意見及觀測資料 1

2018.10.16 松山文創園區生態池專家諮詢會議委員意見

臺北市政府文化局書面審查意見表

案名	松山文創園區生態池專家諮詢會議
書面意見欄(必填)	

二、問題與建議

1. 約 104 年起，生態池水生植物蔓延擴大，讓大量的水面逐漸縮減，原本涼風吹過水面拂在臉上的涼意，漸漸被長高的水生植物隔絕。
2. 靜止的水生植物表面偶而被風吹來久未清理的臭味！
3. 小黑蚊、埃及斑蚊、白線斑蚊是不是也隨著進駐此地？
4. 小朋友、小姐的玉腿禁不起一再的叮咬，擦藥都要好幾天才會消腫。
5. 一池死水請恢復一池活水
6. 減少湖面水生植物之栽植與蔓延，最好清光光、恢復舊觀
7. 以食物鏈的循環觀念來放養大肚魚、蓋斑鬥魚，因為這些都是愛吃孑孓的小魚

審查委員簽章：詹添全

1. 依據107年10月16日 文化局召開「松山文創園區生態池專家諮詢會議」會議紀錄中詹添全委員之書面意見：「**約104年起，生態池水生植物蔓延擴大，讓大量的水面逐漸縮減...**。」
2. 故水池池植栽面積增加，推測可能為浮在水面的生態草毯造成的誤解，與巨蛋工地無關



A4-4



市政單位相關意見及觀測資料 2

財團法人台北市文化基金會 松菸生態景觀池水位觀測

107

2	天/月	一	二	三	四	五	六	七	八	九	十	十一	十二
3	1									49	68	1	78
4	2									49	68	74	78
5	3									48	68	74	78
6	4									48	67	73	79
7	5									48	67	71	78
8	6									48	68	71	77.5
9	7									48	67	70	77
10	8									48	67	72	77.5
11	9									80	66	71	77.5
12	10									79	75	73	78
13	11									79	77	70	78
14	12									79	79	69	78
15	13									79	81	69	78
16	14									79	81	73	78.5
17	15									79	80	72	78.5
18	16									80	80	75	80
19	17									79	81	75	80.5
20	18									77	82	76	81
21	19									76	84	74	82
22	20									75	83	74	82.5
23	21									75	83	74	82.5
24	22									74	82	76	82
25	23									74	82	78	82
26	24									75	83	78	88
27	25									74	82	76	88
28	26									75	80	76	88
29	27									75	78	76	91
30	28									77	77	76	87
31	29									78	75	77	86
32	30									77	74	77	85
33	31										75		85
34	月均									69.4	78.	71.4	84
35	年均	75.9											

108

天/月	一	二	三	四	五	六	七	八	九	十	十一	十二
1	86	86	91	96	98	107	111	120	108	159	106	95
2	86	86	91	96	98	110	109	118	107	154	105	95
3	87	86.5	90	95	99	109	129	116	105	150	104	95
4	88	86.5	91	95	99	109	127	114	104	147	102	95
5	88	86	91	95	98	108	124	113	104	145	102	95
6	89	86.5	91	94	98	107	121	111	110	143	101	103
7	89	86.5	91	93	99	107	119	108	110	139	100	108
8	89	86	94	93	98	107	117	119	109	137	99	108
9	89	86	96	92	98	105	115	118	108	134	99	108
10	88	87	104	92	99	102	114	119	107	132	98	107
11	88	87	104	91	99	105	112	118	107	126	98	107
12	88	86	103	92	98	118	107	117	108	128	97	108
13	88	86	102	91	97	124	112	116	108	126	96	108
14	87	86	101	91	97	124	107	114	102	124	96	107
15	87	85	101	90	96	124	109	113	102	122	94	107
16	86	86	101	95	94	130	107	111	103	121	93	107
17	88	86.5	101	94	94	127	106	110	102	120	93	107
18	88	86.5	100	93	97	126	105	109	101	118	92	107
19	88	86	100	92	99	124	108	110	101	117	92	107
20	87	86	98	92	108	121	107	109	101	115	91	107
21	88	85	97	98	107	120	110	107	108	114	91	107
22	87	86	96	97	106	116	108	107	108	113	93	107
23	87	86	96	103	105	116	126	115	108	112	94	106
24	87	87	96	102	104	119	128	114	106	112	95	105
25	87	92	96	102	104	117	126	115	105	110	95	105
26	86.5	91	98	101	103	118	124	114	104	109	95	105
27	86.5	91	97	99	101	116	130	113	104	108	95	105
28	86	91	96	97	107	118	129	112	120	107	95	105
29	85.5		96	97	109	116	126	110	142	106	95	106
30	85.5		97	96	108	114	125	109	144	105	95	106
31	85.5		97		107		120	109	159	106		108
月均	87.3	86.5	96.5	95.	100	115	116	113	110	124	96.7	104.
年均	102.5											

109

天/月	一	二	三
1	110	110	
2	110	109	
3	110	108	
4	108	108	
5	108	110	
6	108	110	
7	108	113	
8	108	114	
9	107	113	
10	107	113	
11	107	114	
12	105	114	
13	104	115	
14	103	115	
15	103	115	
16	103	115	
17	102	115	
18	100	115	
19	100	115	
20	99		
21	99		
22	99		
23	99		
24	99		
25	99		
26	108		
27	108		
28	108		
29	108		
30	108		
31	108		
月均	104.9	112.7	117.4
年均			

生態池的維護單位-財團法人台北市文化基金會由107年9月起，在生態池內設置水位觀測儀器，監測結果顯示生態池水位已進入持穩狀態。

圖例	
60-80cm	水位警戒
80-110cm	正常值
111-180cm	水位警戒

單位：cm