「修訂捷運系統南港線南港機廠交 33、33-1、33-2 交通用地土地使用分區管制規定細部計畫案（第二次修訂）」

修正對照表

項次	修正內容	公展內容	說明	頁次
1	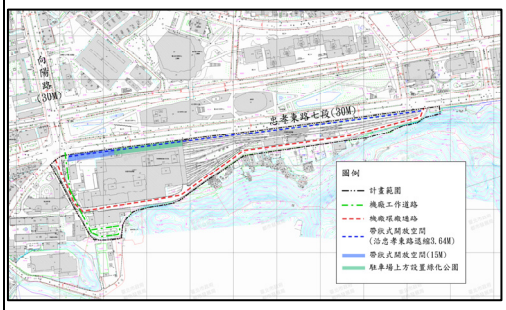 附圖 1　全區指定留設帶狀式開放空間示意圖	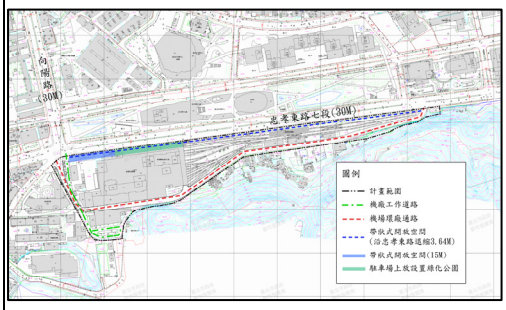 附圖 1　全區指定留設帶狀式開放空間示意圖	圖例文字誤植修正	21