


環狀線東環段工程 Y39 站捷運系統用地

工程用地範圍示意圖

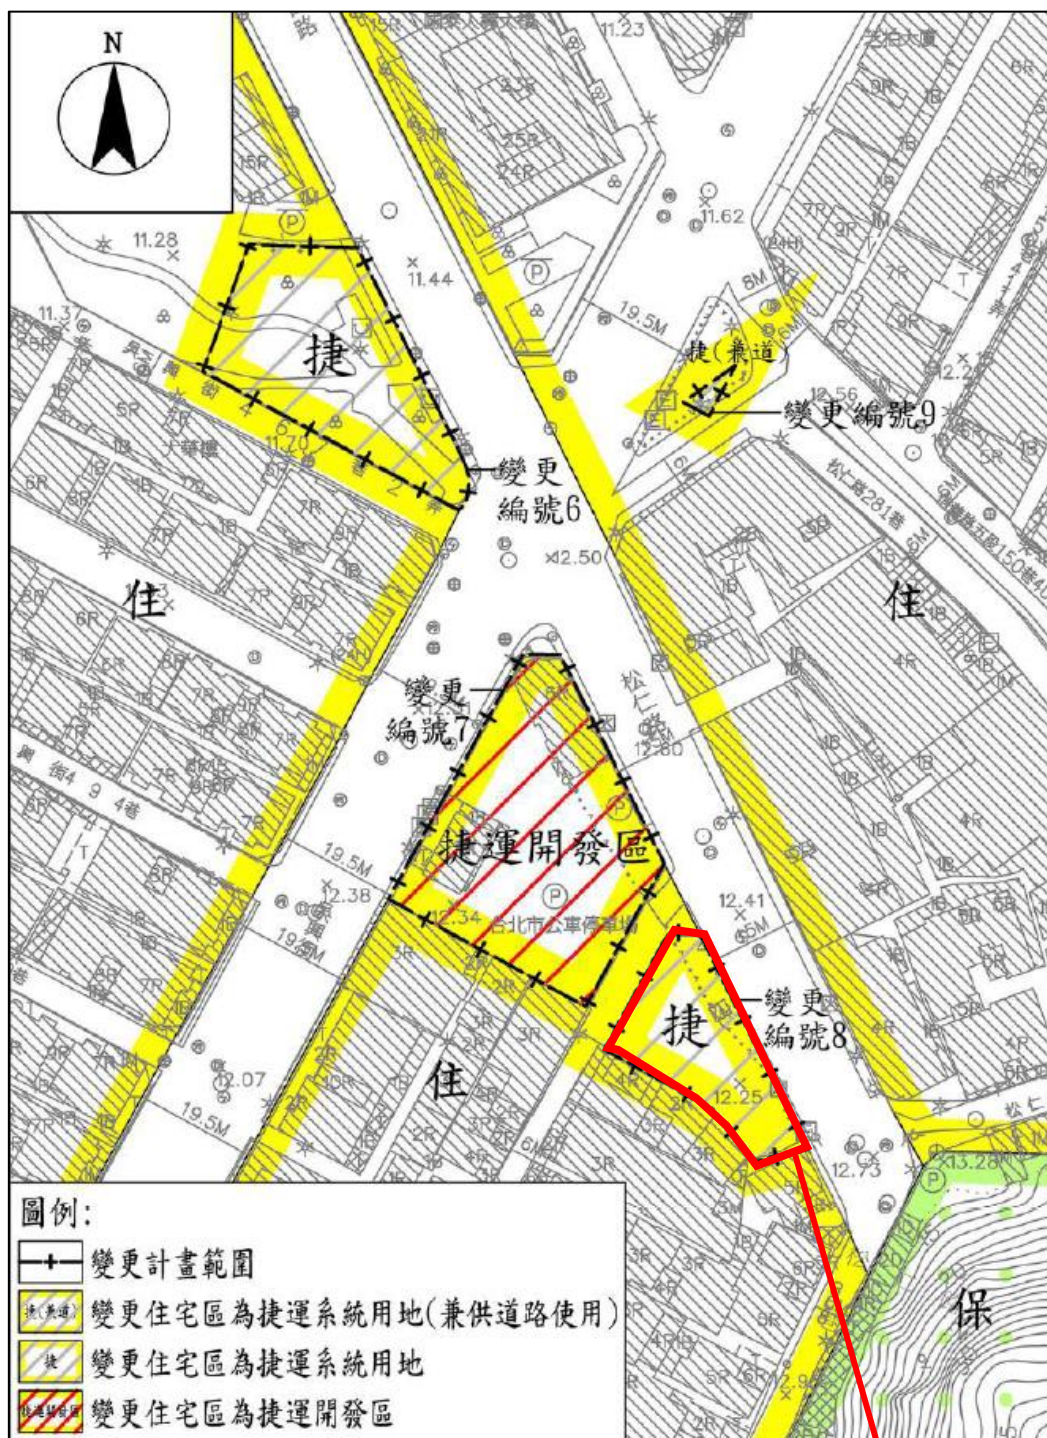

本案工程位置