



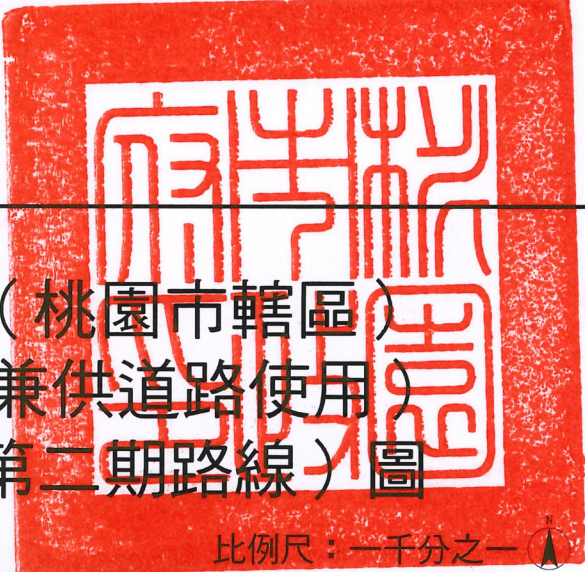

變更龍壽、迴龍地區都市計畫（桃園市轄區）
（部分道路用地為捷運系統用地兼供道路使用）
（配合捷運萬大—中和—樹林線第二期路線）圖

比例尺：一千分之一

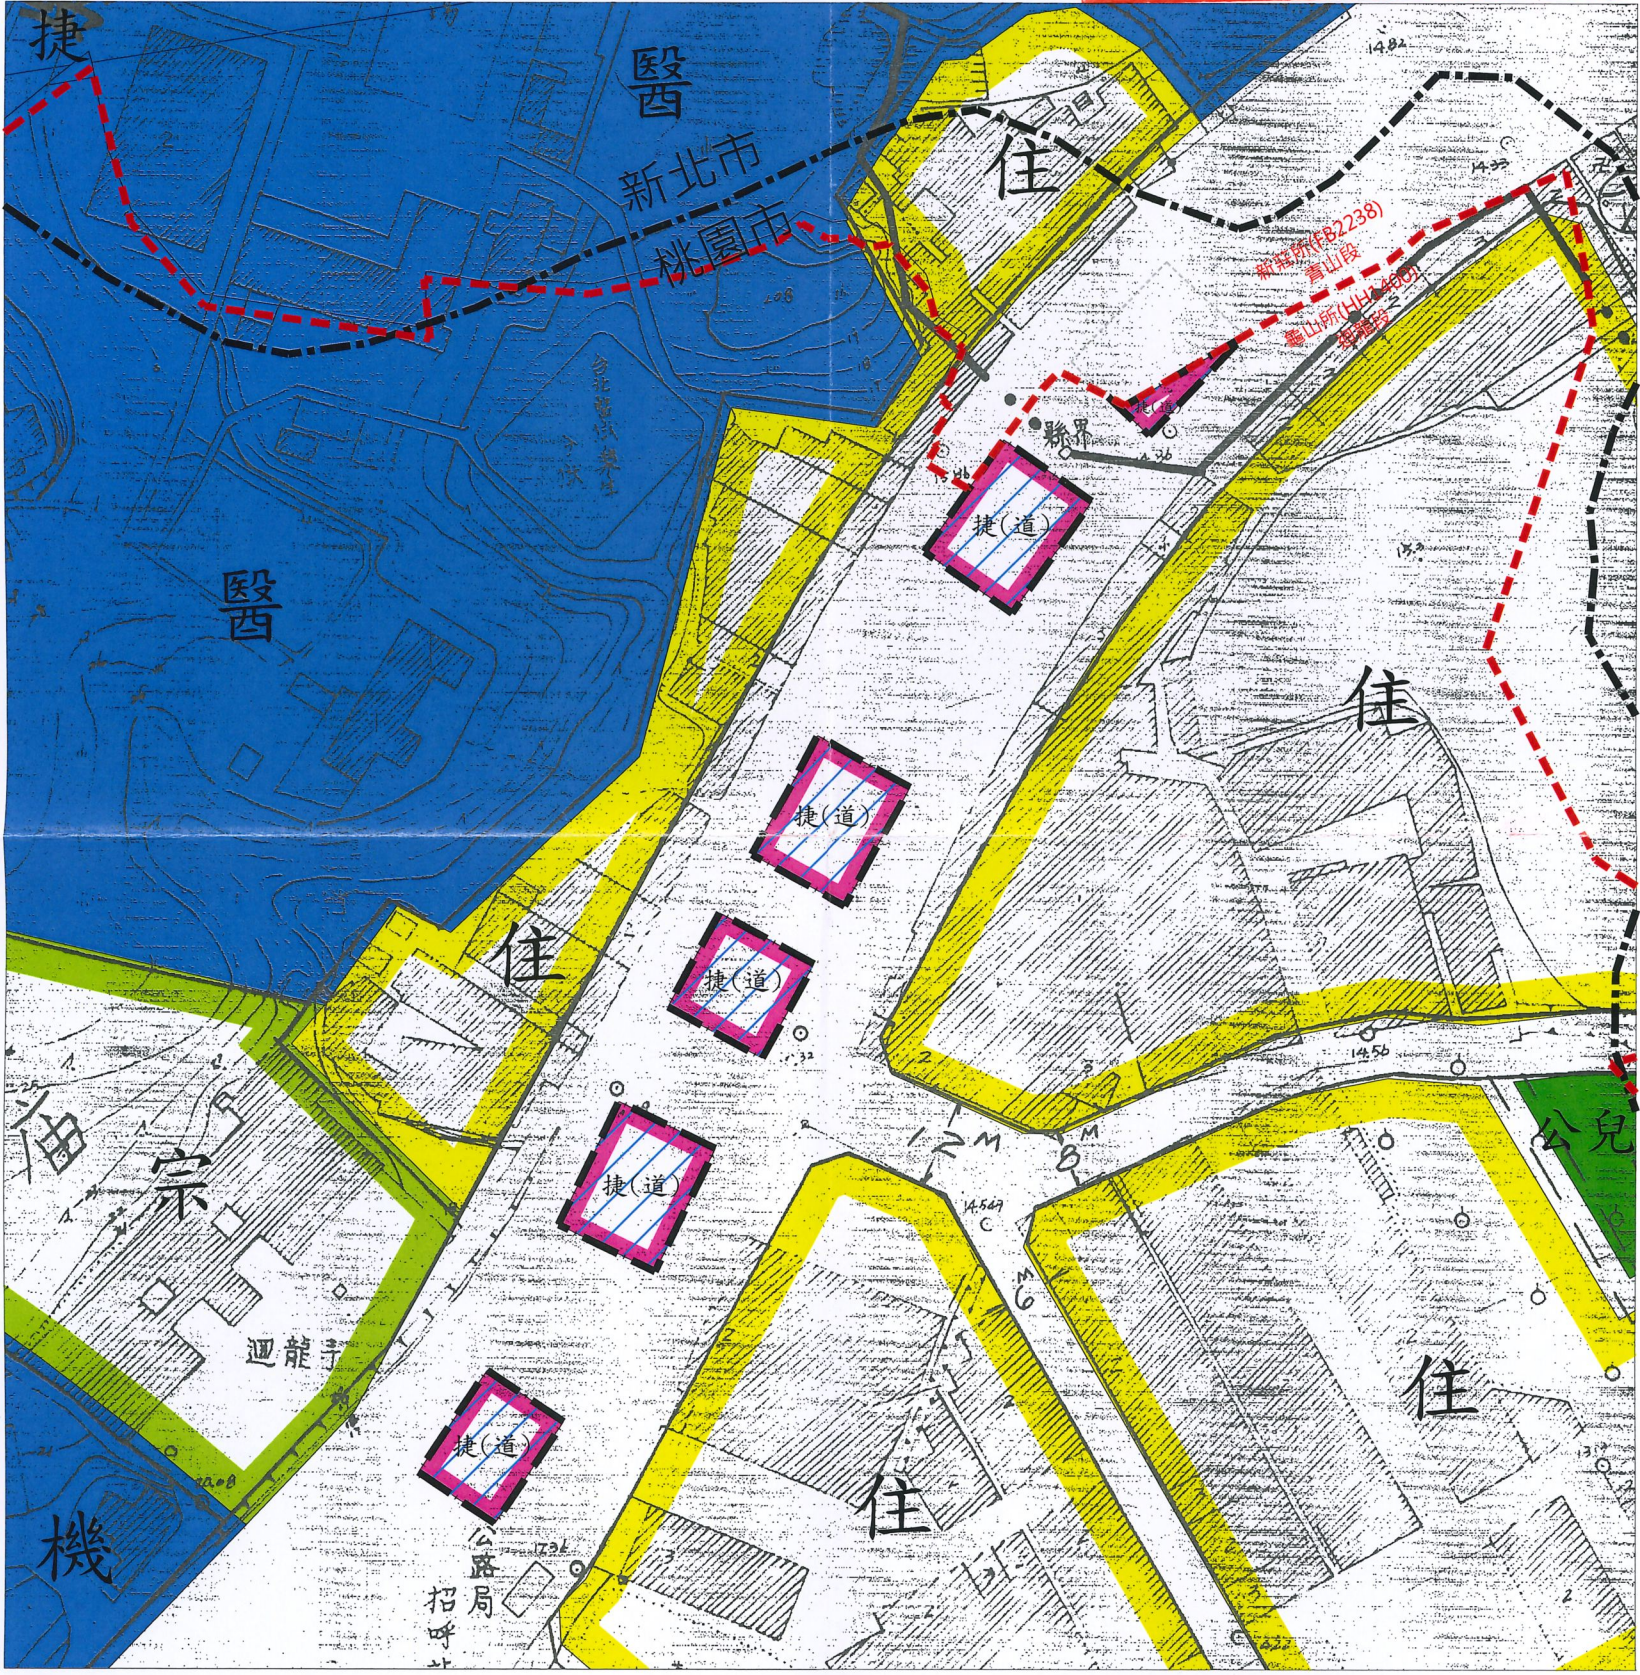



計畫圖例

- | | |
|----------------|-------|
| 住宅區 | 道路用地 |
| 宗教專用區 | 變更範圍線 |
| 捷運系統用地 | 縣市界線 |
| 醫院用地 | 地籍段界線 |
| 機關用地 | |
| 公園用地(供兒童遊樂場使用) | |

變更圖例

- 變更道路用地為捷運系統用地兼供道路使用

註：1. 本次未註明變更部分應以原計畫為準。
2. 實際變更面積應以地籍分割成果為準。

 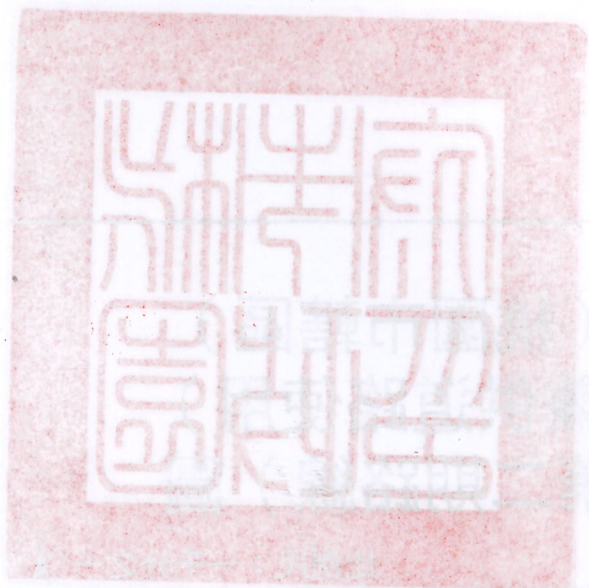

承辦	技佐黃韻璇
主管	都市計畫科代理科長宋仲浩

製圖	工程師顏志偉
校對	正工程師兼課長黃亞誠