
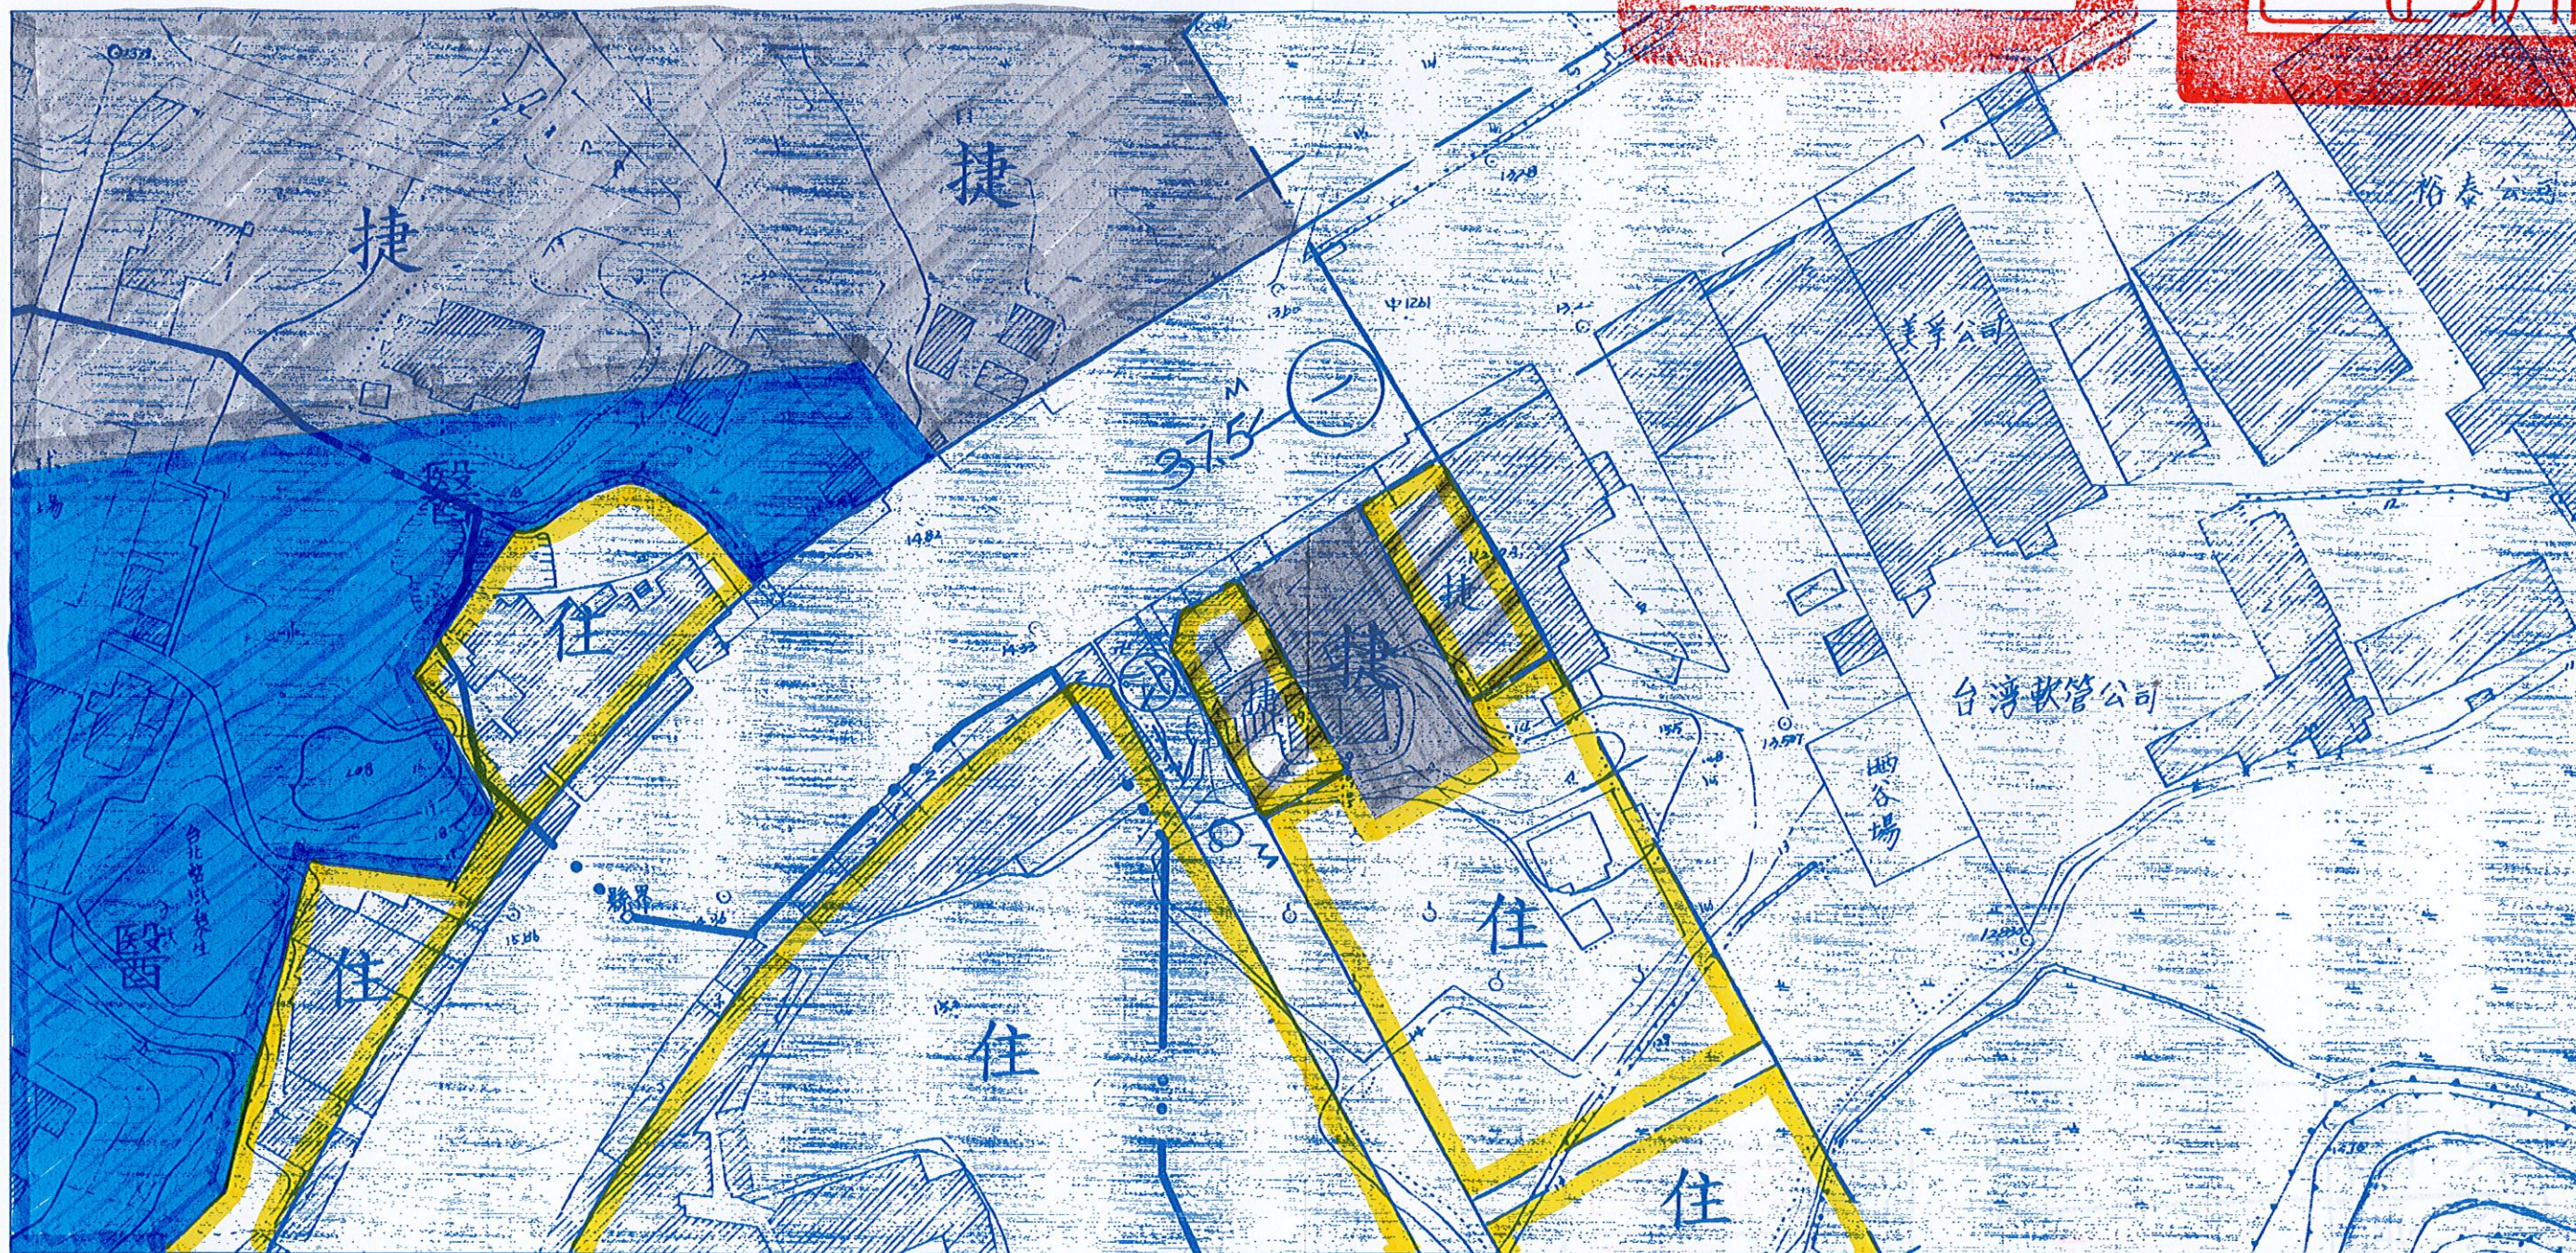


發布實施

變更龍壽、迴龍地區都市計畫

(配合捷運萬大—中和—樹林線第二期路線)(LG21站)圖

比例尺：一千分之一

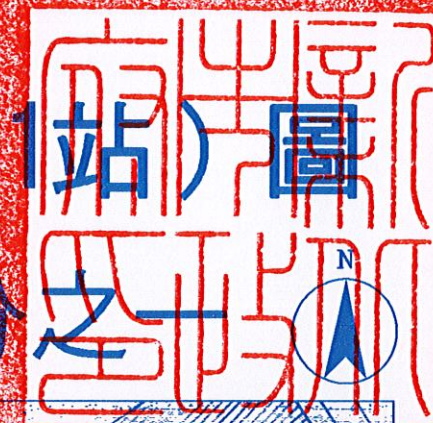

計畫圖例

- 住宅區
- 捷運系統用地
- 醫院用地

- 人行步道
- 道路用地
- 變更範圍線
- 計畫範圍線

變更圖例

- 變更住宅區為捷運系統用地

註：1. 本次未註明變更部分應以原計畫為準。
2. 實際變更面積應以地籍分割成果為準。