公開展覽

變更中和細部計畫（部分捷運開發區為住宅區及捷運系統用地）（配合捷運萬大－中和－樹林線第一期路線）圖

比例尺：1/1000

北

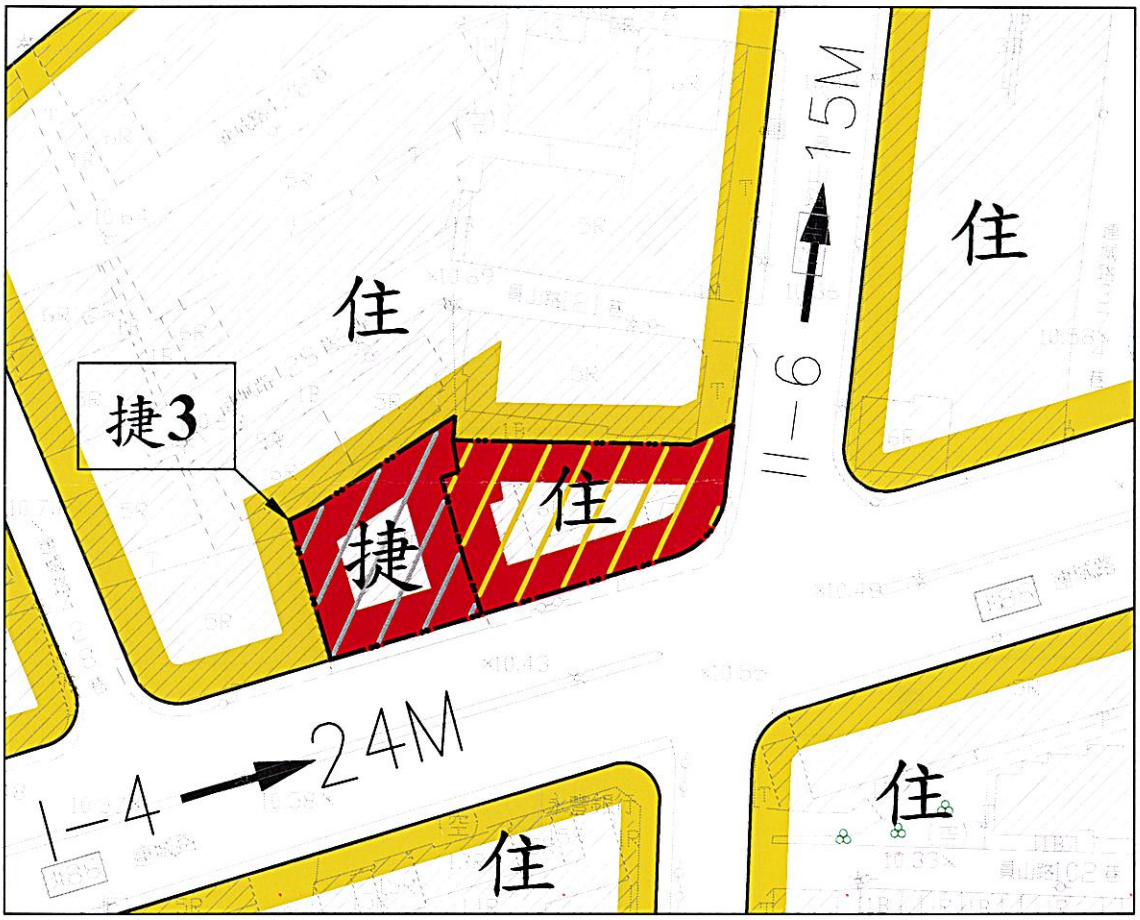

計畫圖例

住 住宅區

變更圖例

捷 變更捷運開發區為捷運系統用地

住 變更捷運開發區為住宅區

變更範圍線

註：本次未註明變更部分應以原計畫為準