檔　　號：
保存年限：

臺北市政府　公告

發文日期：中華民國110年5月3日
發文字號：府捷規字第11030092272號
附件：工程範圍圖

主旨：興辦「臺北都會區大眾捷運系統環狀線第二階段Y23站（捷運開發區）工程用地」用地取得第1次公聽會。

依據：土地徵收條例第10條規定。

公告事項：

一、工程主辦單位：臺北市政府捷運工程局。

二、興辦事業之性質：交通事業。

三、事由：說明「臺北都會區大眾捷運系統環狀線第二階段Y23站（捷運開發區）工程用地」之興辦事業計畫概況，並聽取土地所有權人及利害關係人之意見。

四、工程位置：詳見工程範圍圖，以上資料分別公開陳列本府公告欄、新北市政府公告欄、新北市三重區公所及三重區富貴里辦公處供民眾閱覽。

五、會議時間：110年5月31日（星期一）下午2時30分。

六、會議地點：臺北市政府捷運工程局9樓第一會議室（地址：臺北市中山北路二段48巷7號12樓）。

七、公告期間：7日（自民國110年5月7日至民國110年5月14日）。

八、本次公聽會目的係說明旨述工程興辦事業計畫之公益性、必要性、適當與合理性、合法性，並展示相關圖籍及其它用地資訊。

九、土地所有權人或利害關係人對公告事項如有異議，請於公聽會時提出。

十、公聽會召開當天如遇天災或人力無法抵抗情事，主辦單位或主持人得終止會議之進行，並另行公告再行召開公聽會事宜。

十一、因應嚴重特殊傳染性新冠肺炎疫情及配合本府政策，敬請配戴口罩與會。另配合本府環保政策，不提供杯水及塑膠瓶裝水，請自行攜帶環保杯。

市長柯文哲

本案依分層負責規定授權人員決行
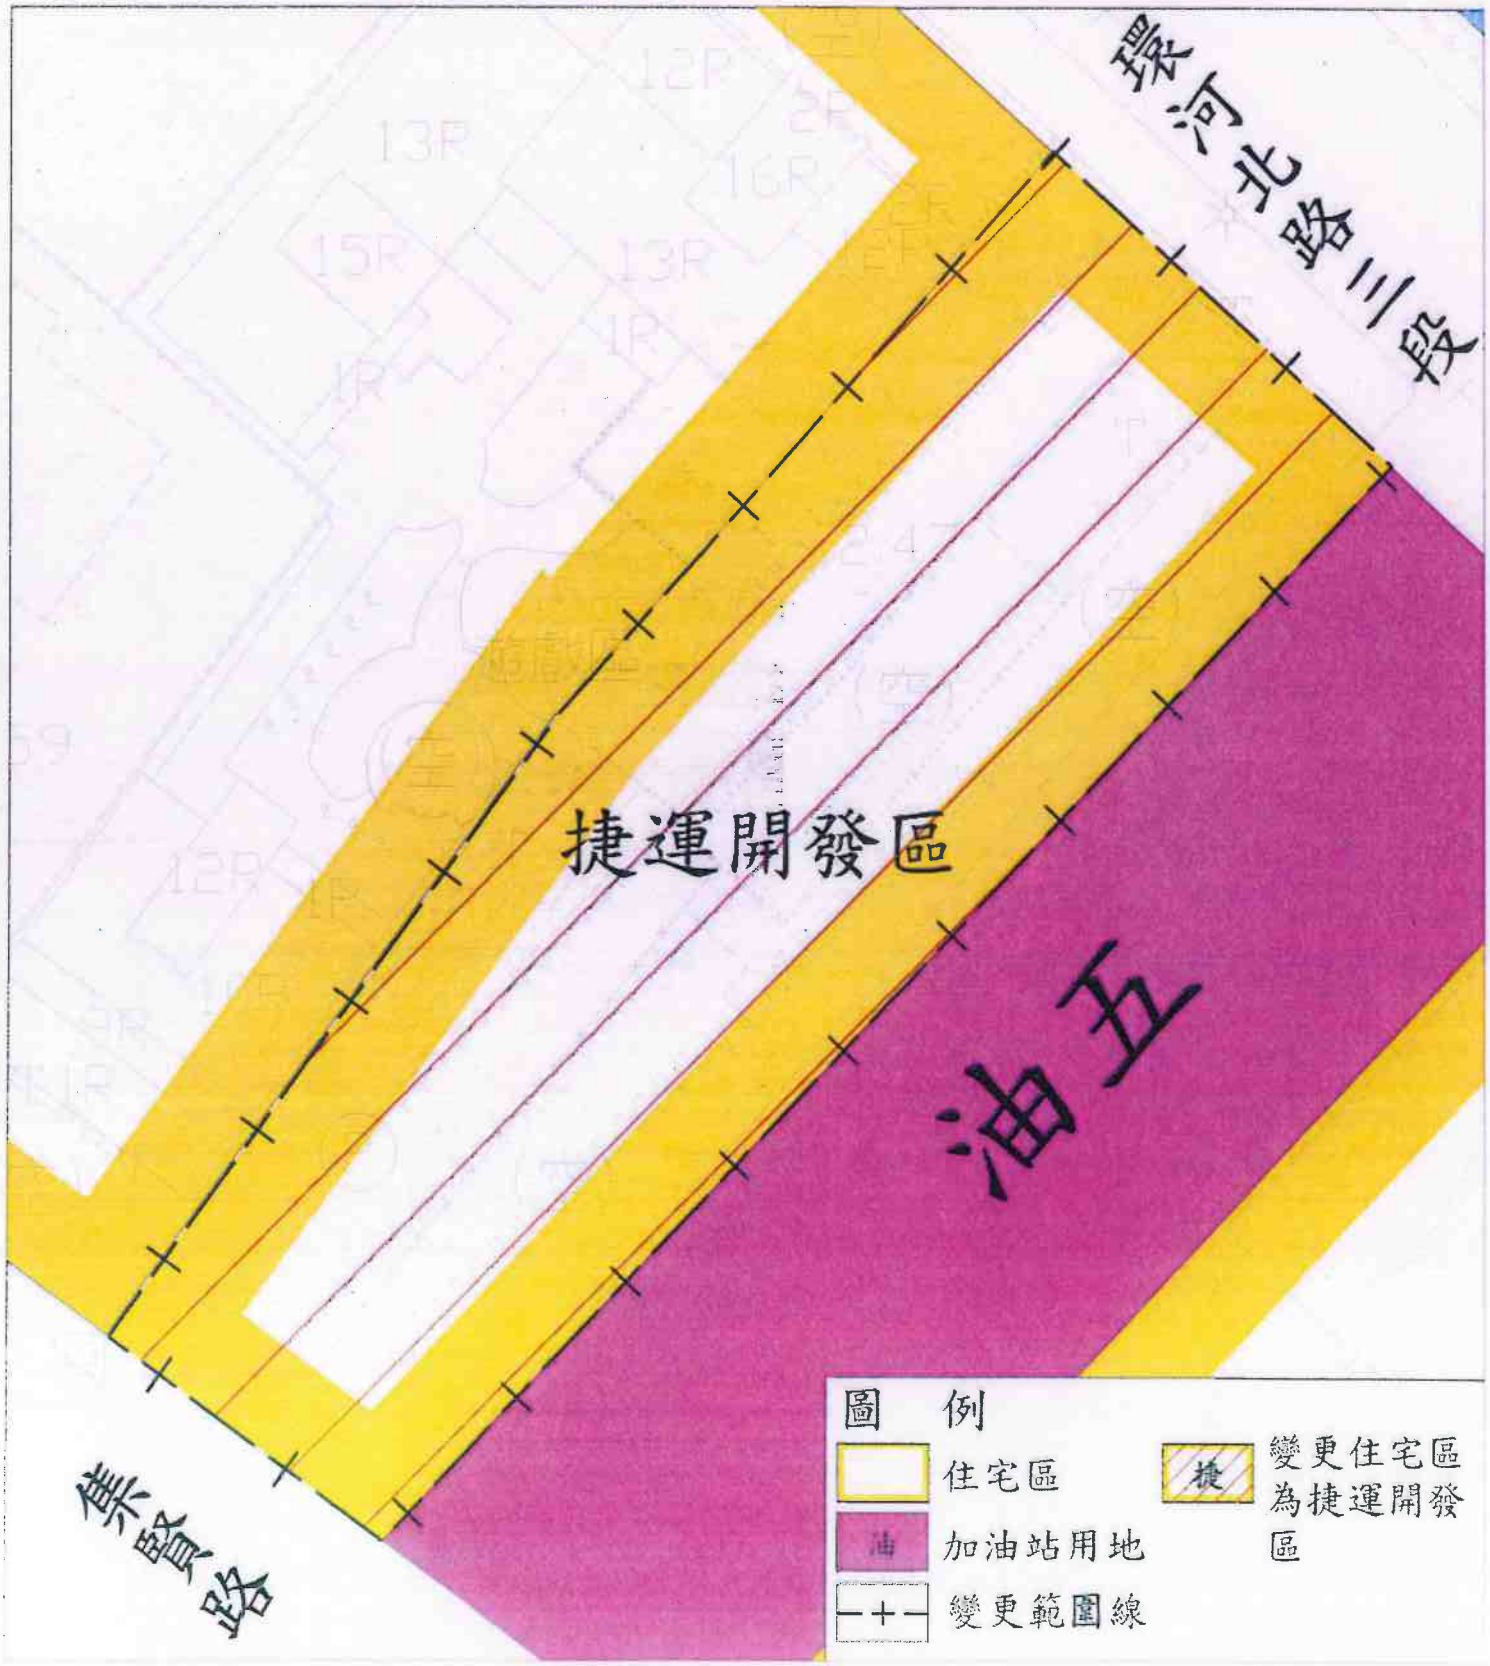
Y23站(捷運開發區)工程用地範圍示意圖