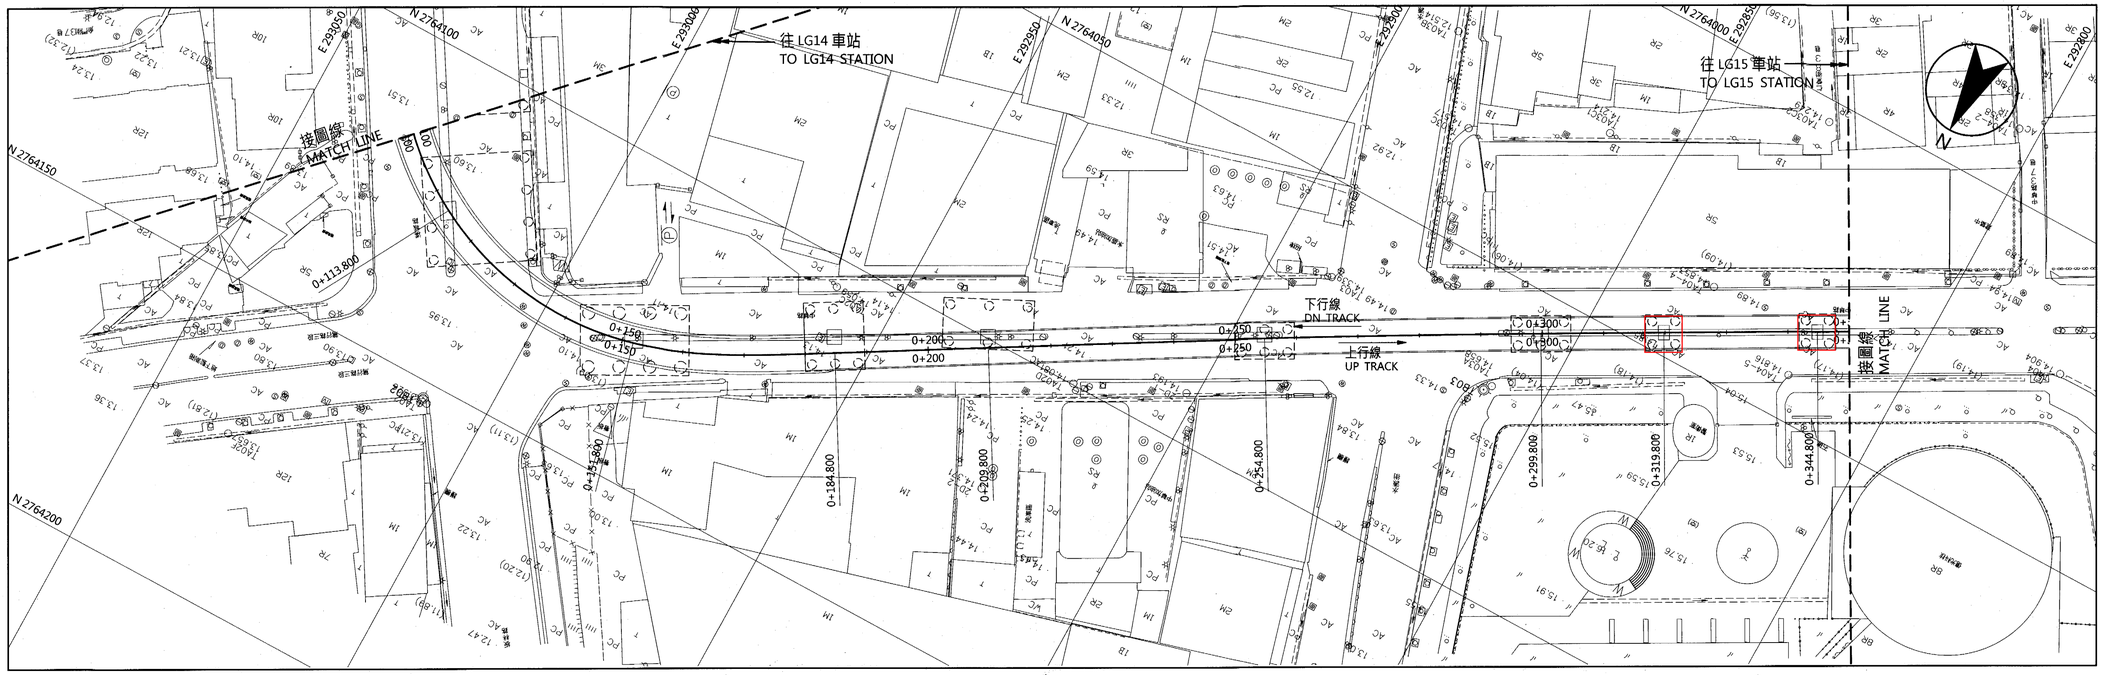

平面圖
PLAN
1:500

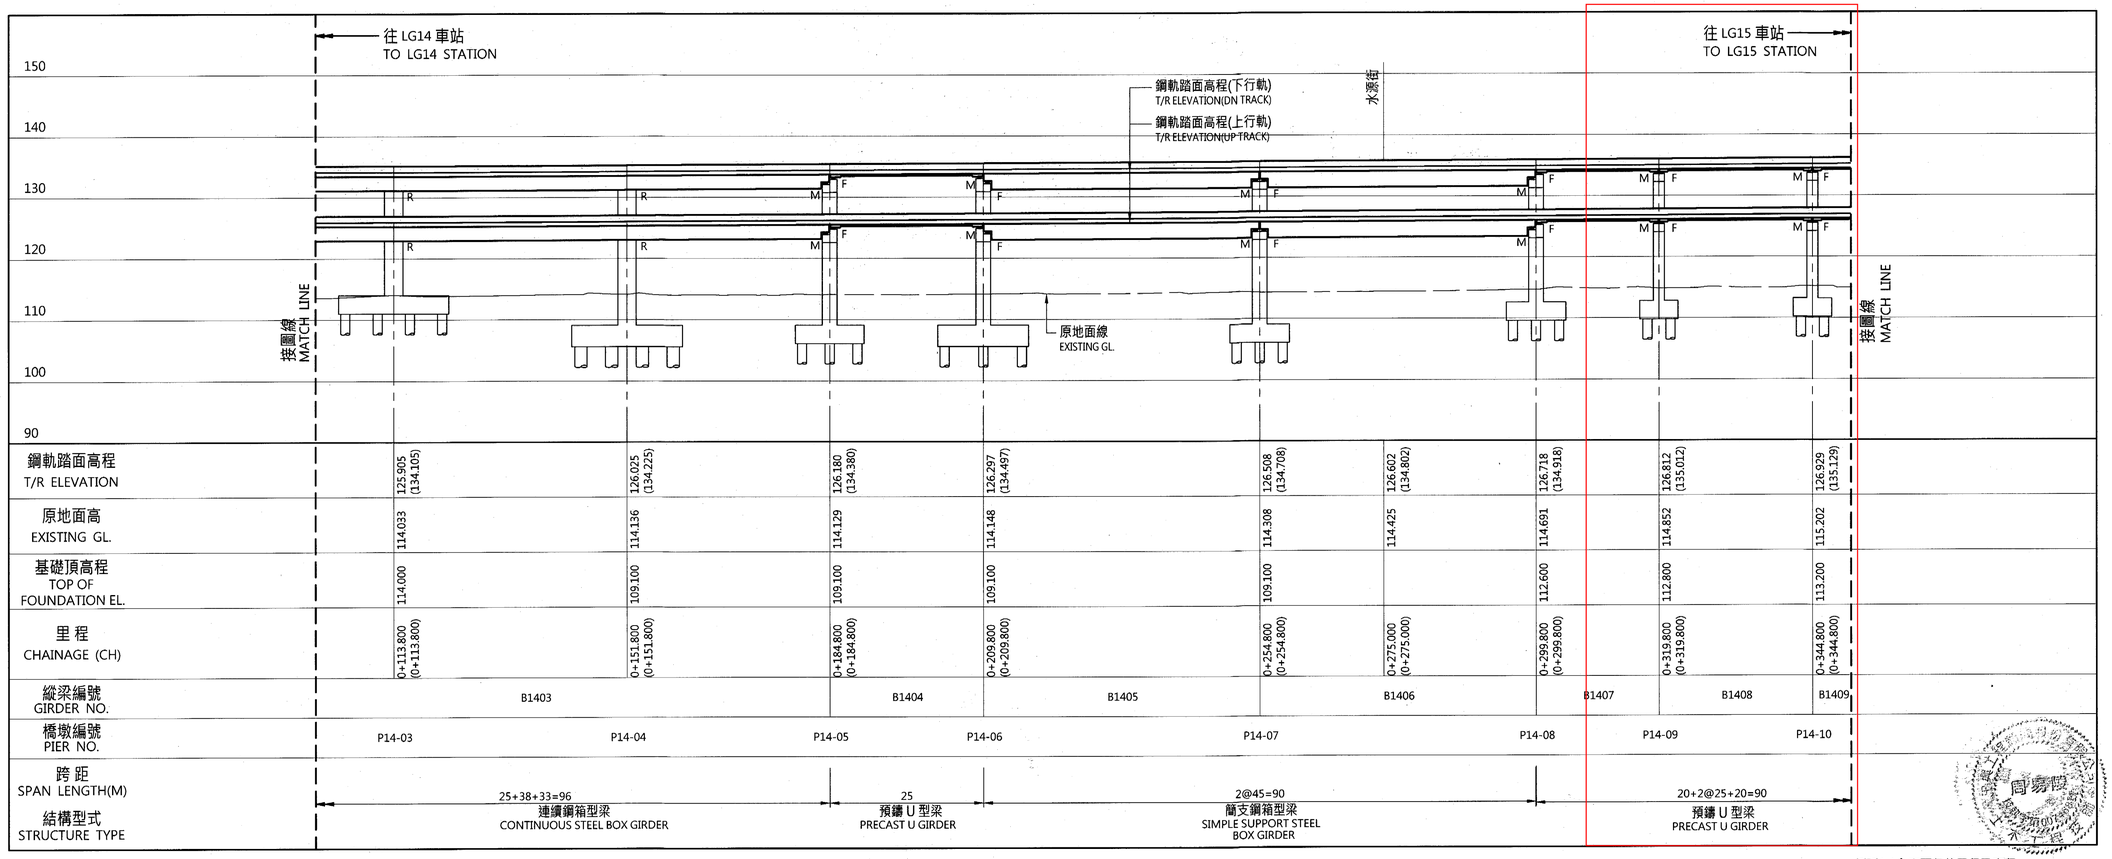

括弧( )內表下行線里程及高程

上行線縱剖面圖
UP TRACK PROFILE
H=1:500

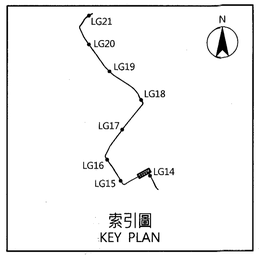

索引圖
KEY PLAN

比例尺:
SCALES :

0 5 10 15 m
1 : 200

0 5 10 15 20 25 30 35 m
1 : 500

次序 No.	日期 Date	內容 Description	DDC	DORTS
		修改 Revisions	核准 Approved	

參考圖號 Ref. No.	REF:0083B8R001000 REF:0083B8P001000	電腦圖號 CAD No.	Q891SE Q891SE0020
比例 Scale	如圖所示 AS SHOWN	單位 Unit	m

中華民國臺北市政府捷運工程局
DEPARTMENT OF RAPID TRANSIT SYSTEMS
TAIPEI CITY GOVERNMENT
REPUBLIC OF CHINA

臺北市政府捷運工程局
110年03月02日
工程圖核備章

細部設計廠商 DETAIL DESIGN CONTRACTOR

中興工程顧問股份有限公司
Sinotech Engineering Consultants, Ltd.
林同棪工程顧問股份有限公司
T.Y.LIN INTERNATIONAL TAIWAN

繪圖 Drawn	CAD	日期 Date	複核 Rechecked	王禮賀	日期 Date
設計 Designed		110.11	技師 Professional Eng.		110.11
初核 Checked		110.11	計畫經理 Project Manager		110.11

臺北都會區捷運系統
TAIPEI METROPOLITAN AREA RAPID TRANSIT SYSTEMS

萬大 - 中和 - 樹林線(第二期工程)
Wanda - Zhonghe - Shulin Line Project Phase II

高架橋結構配置圖
第2張共11張
VIADUCF STRUCTURE LAYOUT
SHEET 2 OF 11

圖號 Drg. No.	Q891/SE 002		

1313

圖檔V2\0083B\ 20210208_10:58 P:\4982\0083B\軌道一區_14\Q891SE\Q891SE0020.dwg 4571

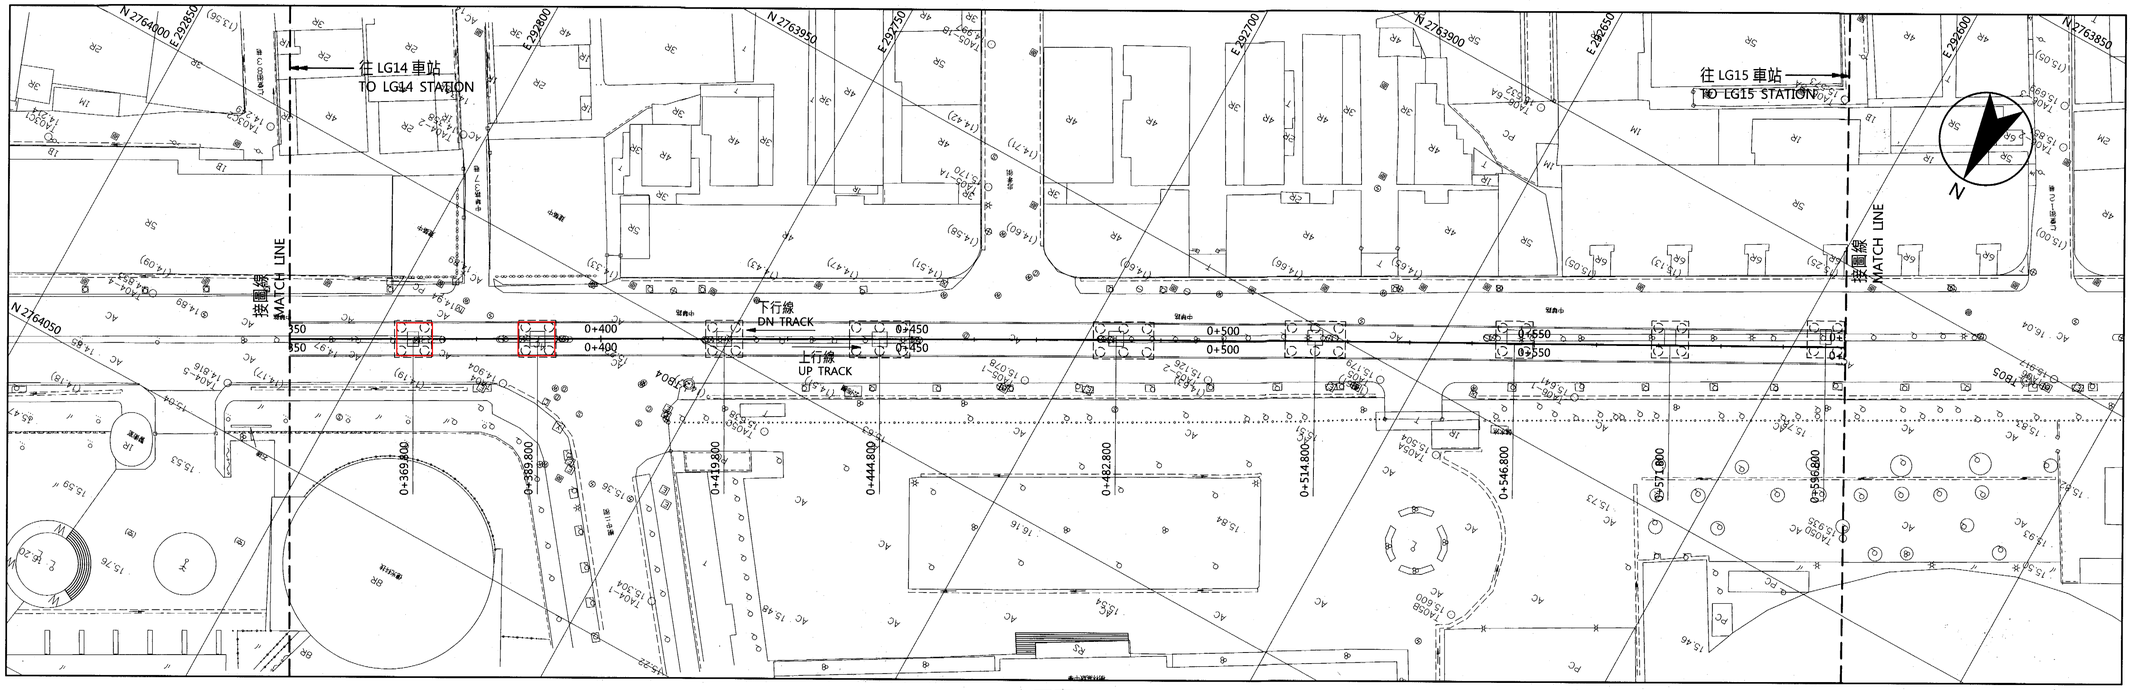

平面圖
PLAN
1:500

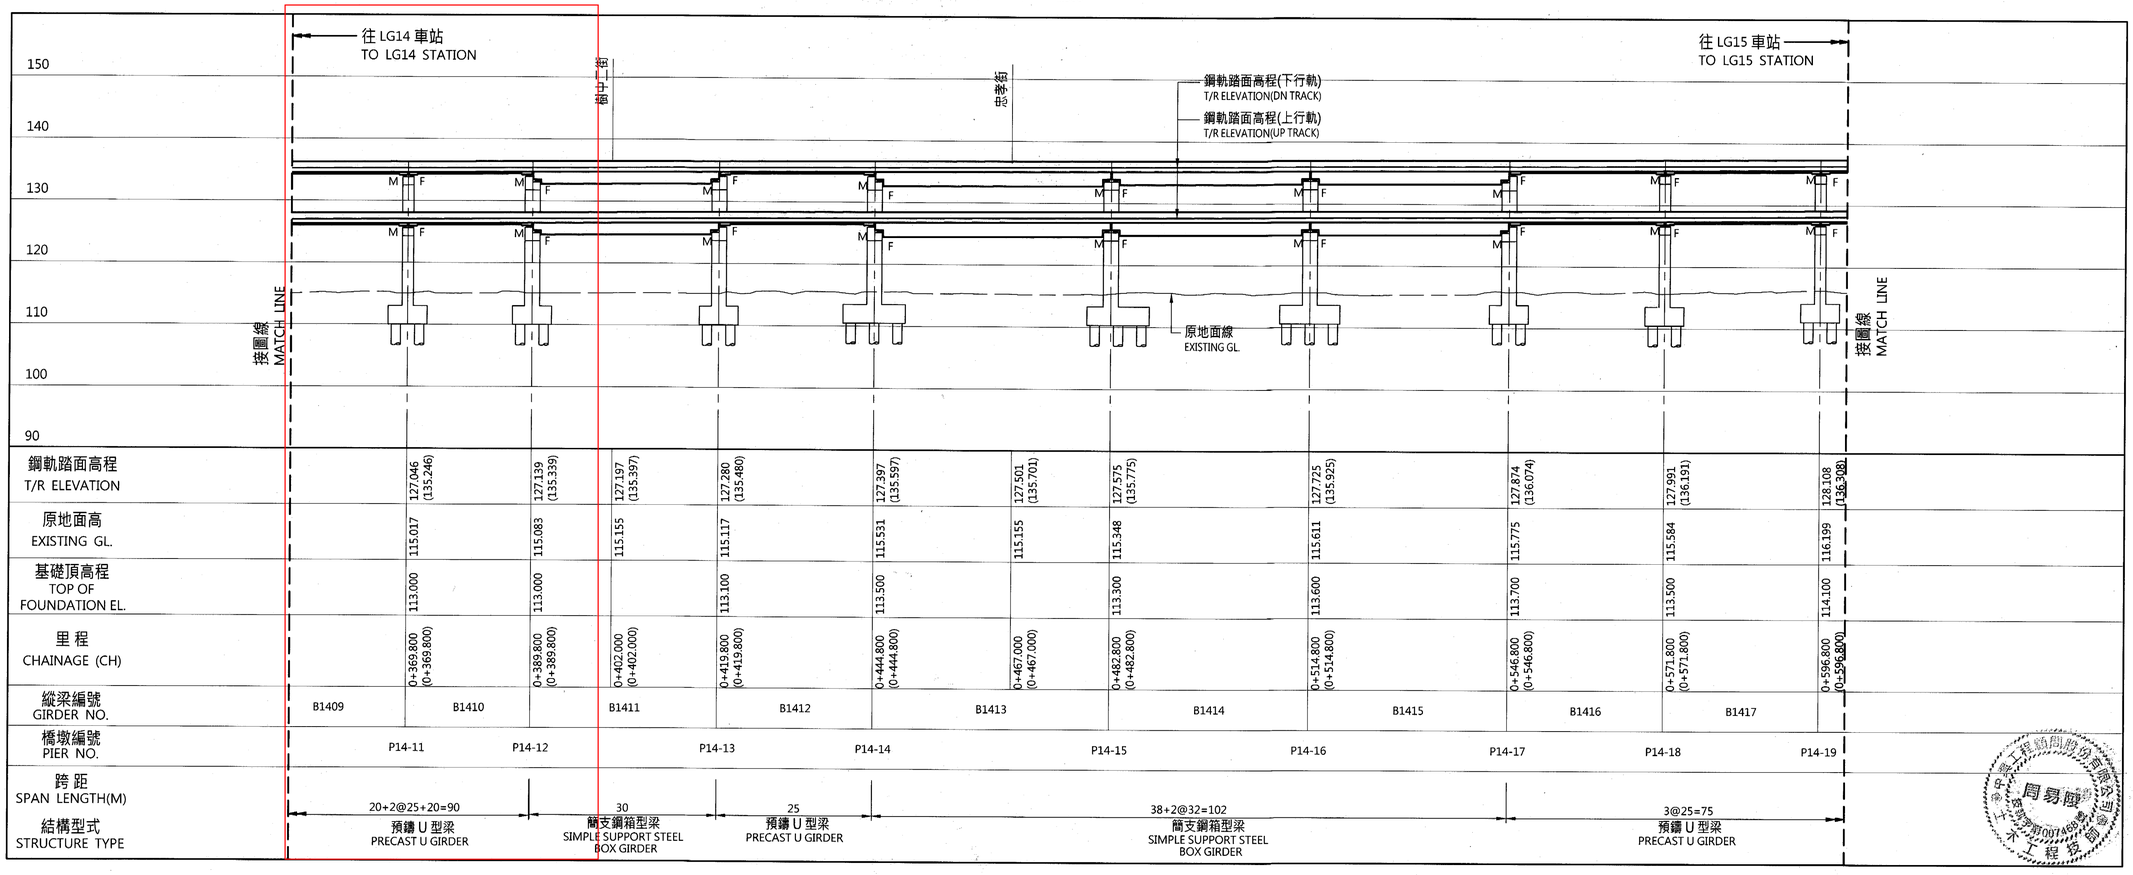

鋼軌踏面高程 T/R ELEVATION		127.046 (135.246)	127.139 (135.339)	127.197 (135.397)	127.280 (135.480)	127.397 (135.597)	127.501 (135.701)	127.575 (135.775)	127.725 (135.925)	127.874 (136.074)	127.991 (136.191)	128.108 (136.308)							
原地面高 EXISTING GL.		115.017	115.083	115.155	115.117	115.531	115.155	115.348	115.611	115.775	115.584	116.199							
基礎頂高程 TOP OF FOUNDATION EL.		113.000	113.000		113.100	113.500		113.300	113.600	113.700	113.500	114.100							
里程 CHAINAGE (CH)		0+369.800 (0+369.800)	0+389.800 (0+389.800)	0+402.000 (0+402.000)	0+419.800 (0+419.800)	0+444.800 (0+444.800)	0+467.000 (0+467.000)	0+482.800 (0+482.800)	0+514.800 (0+514.800)	0+546.800 (0+546.800)	0+571.800 (0+571.800)	0+596.800 (0+596.800)							
縱梁編號 GIRDER NO.	B1409	B1410		B1411	B1412		B1413	B1414		B1415		B1416	B1417						
橋墩編號 PIER NO.		P14-11	P14-12		P14-13	P14-14		P14-15	P14-16	P14-17	P14-18	P14-19							
跨距 SPAN LENGTH(M)		20+2@25+20=90		30	25		38+2@32=102				3@25=75								
結構型式 STRUCTURE TYPE		預鑄U型梁 PRECAST U GIRDER		簡支鋼箱型梁 SIMPLE SUPPORT STEEL BOX GIRDER	預鑄U型梁 PRECAST U GIRDER		簡支鋼箱型梁 SIMPLE SUPPORT STEEL BOX GIRDER				預鑄U型梁 PRECAST U GIRDER								

括弧( )內表下行線里程及高程

上行線縱剖面圖
UP TRACK PROFILE
H=1:500

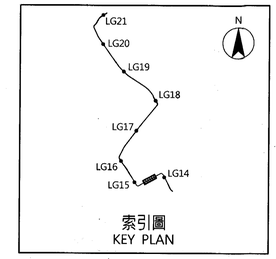

索引圖
KEY PLAN

比例尺:
SCALES :

0 5 10 15 m
1 : 200

0 5 10 15 20 25 30 35 m
1 : 500

次序 No.	日期 Date	內容 Description	DDC	DORTS
		修改 Revisions	核准 Approved	

參考圖號 Ref. No.	REF:00838BR001000 REF:00838BP001000	電腦圖號 CAD No.	Q891SE: Q891SE0030
比例 Scale	如圖所示 AS SHOWN	單位 Unit	m

中華民國臺北市政府捷運工程局
DEPARTMENT OF RAPID TRANSIT SYSTEMS
TAIPEI CITY GOVERNMENT
REPUBLIC OF CHINA

臺北市政府捷運工程局
110年03月02日
工程圖核備章

細部設計廠商 DETAIL DESIGN CONTRACTOR

中興工程顧問股份有限公司
Sinotech Engineering Consultants, Ltd.
林同棪工程顧問股份有限公司
T.Y.LIN INTERNATIONAL TAIWAN

		日期 Date		日期 Date
繪圖 Drawn	CAD		複核 Rechecked 王禮賢	110.11
設計 Designed	許振秀	110.11	技師 Professional Eng. 周易暐	110.11
初核 Checked	黃世昌	110.11	計畫經理 Project Manager 周易暐	110.11

臺北都會區捷運系統
TAIPEI METROPOLITAN AREA RAPID TRANSIT SYSTEMS

萬大 - 中和 - 樹林線(第二期工程)
Wanda - Zhonghe - Shulin Line Project Phase II

高架橋結構配置圖
第3張共11張
VIADUCF STRUCTURE LAYOUT
SHEET 3 OF 11

圖號 Drg. No.	Q891/SE 003		

1314

圖檔V2\00838\ 20210208_10:59 P:\4982\00838\軌道一標_14\Q891SE\Q891SE0030.dwg 4571