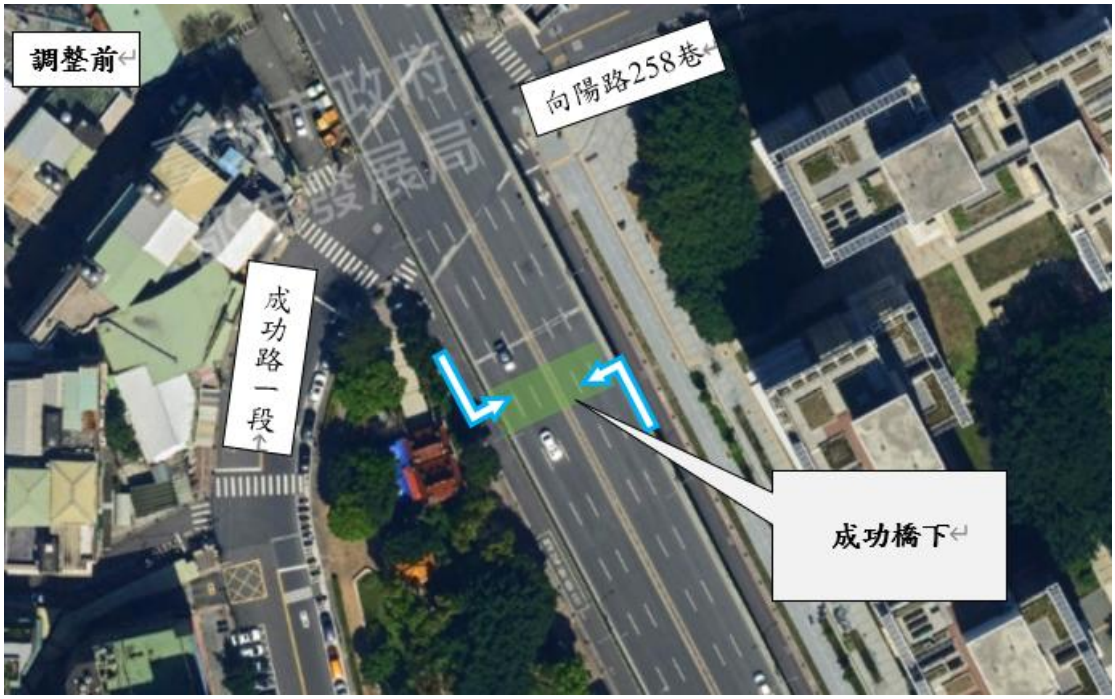
調整前
向陽路258巷
成功路一段
成功橋下

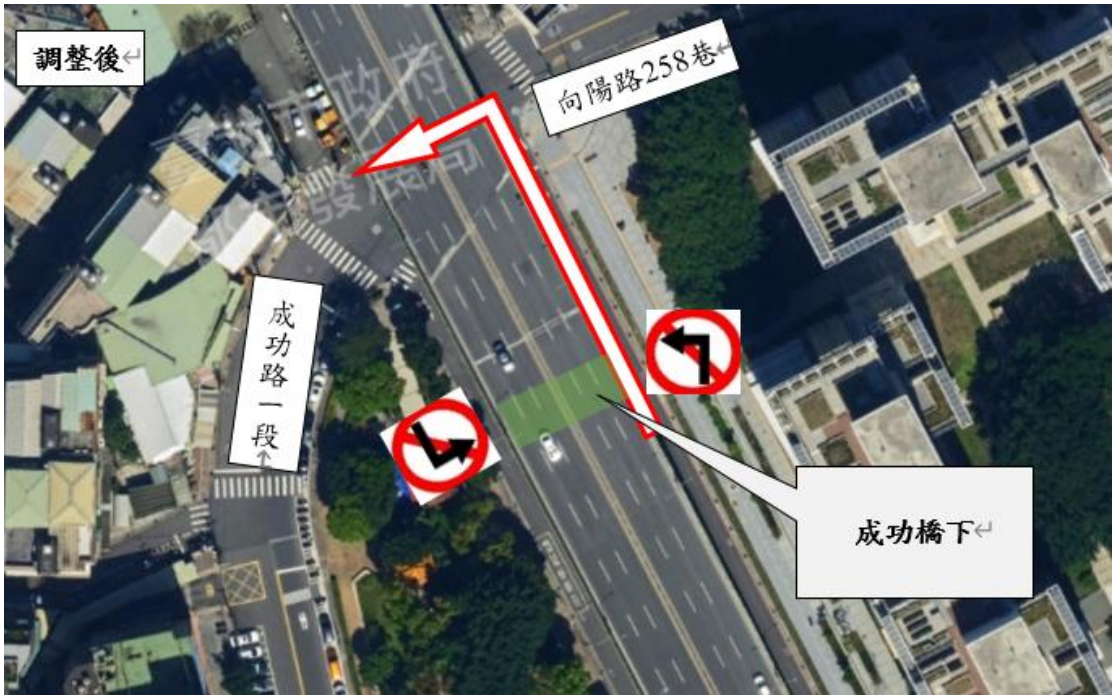
調整後
向陽路258巷
成功路一段
成功橋下