


施工增列墳墓位置圖

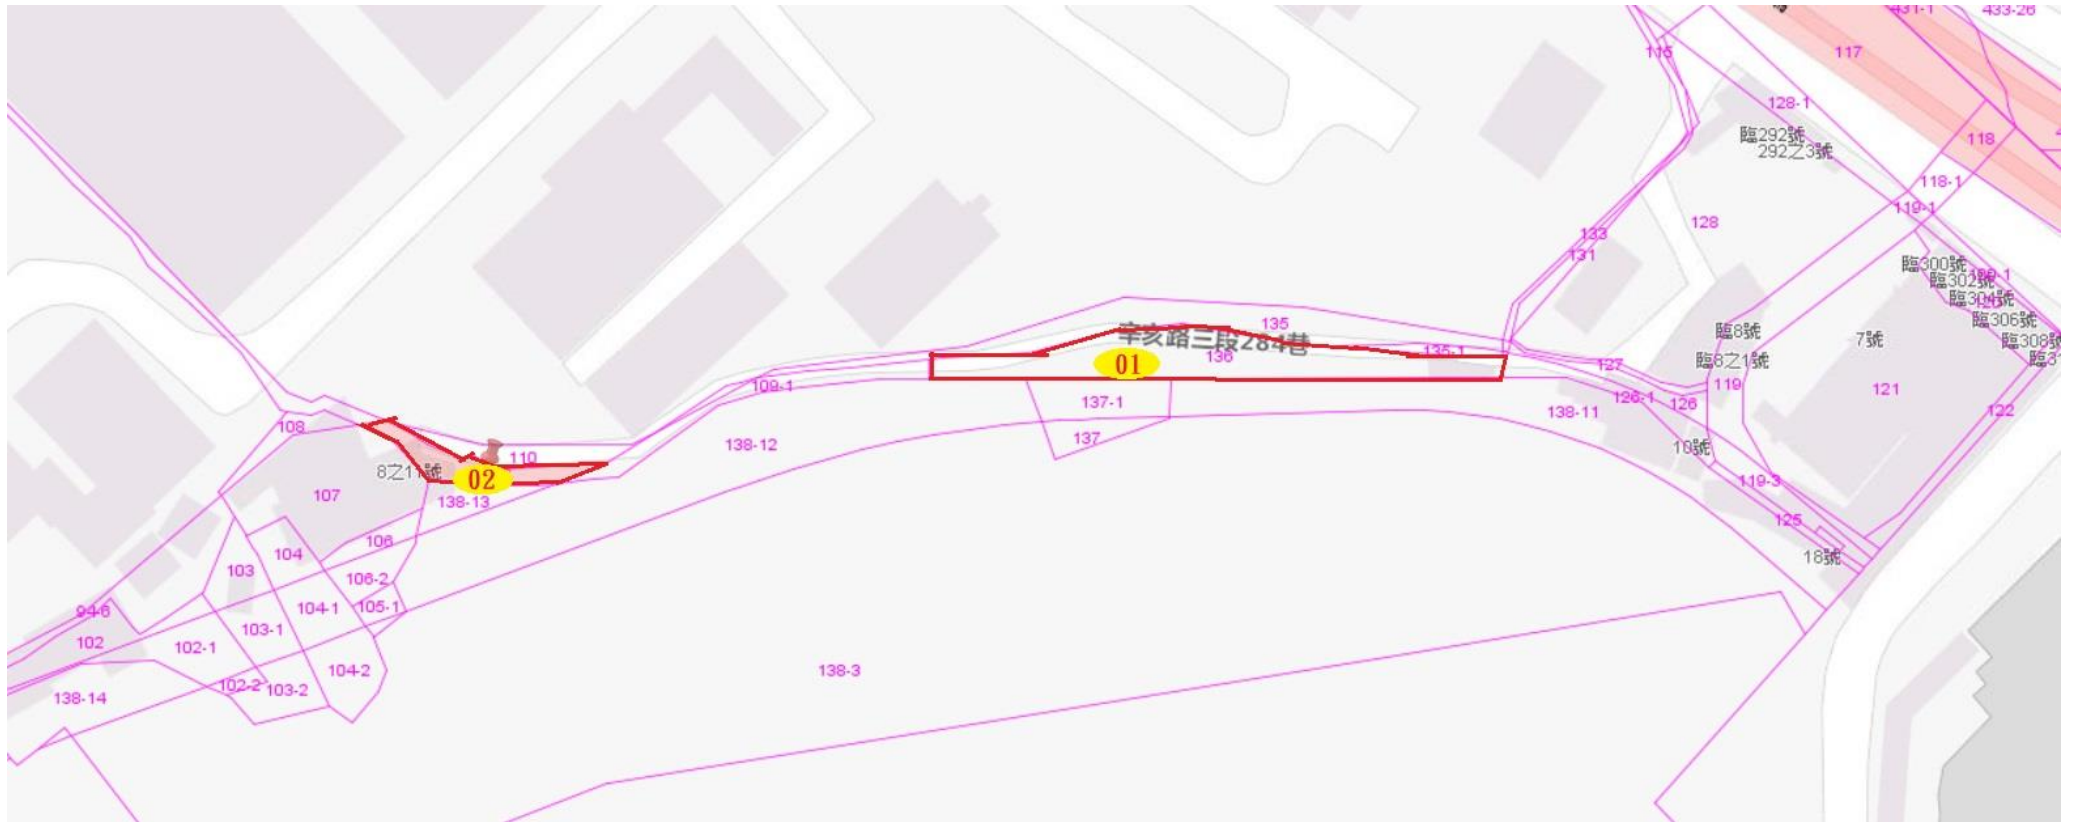

補列墳墓位於臺北市大安區辛亥路3段284巷內(自來水廠後方)，黃色框線部分即為墳墓位置(公告用)