


臺北市文山區第一期市地重劃區重劃前後地號圖(更正)



比例尺：1/1000

重劃後地號 (政大段四小段)	重劃前地號 (政大段四小段)
10002	211、211-1、212、212-1、 212-2、213-1、262-1、263、 265、265-1、265-2、266、 267、267-1、267-2、267-3、 268、269、270、270-1、 270-2
10003	278、278-1、279、279-1、 279-2、282、283、283-1、 319、347
10004	209-1、209-2、210、210-2、 211、211-1、212、212-1、 212-2、213-1、265、265-1、 265-2、267-1、267-3、268、 271、274、275、304、327、 329、329-1、331、331-1、 331-2、332、335、341、344、 345、346、347
10006	213-1、266、267、267-2、286、 320、320-1、321、337、338、 338-1、339、340、342、343

萬壽橋

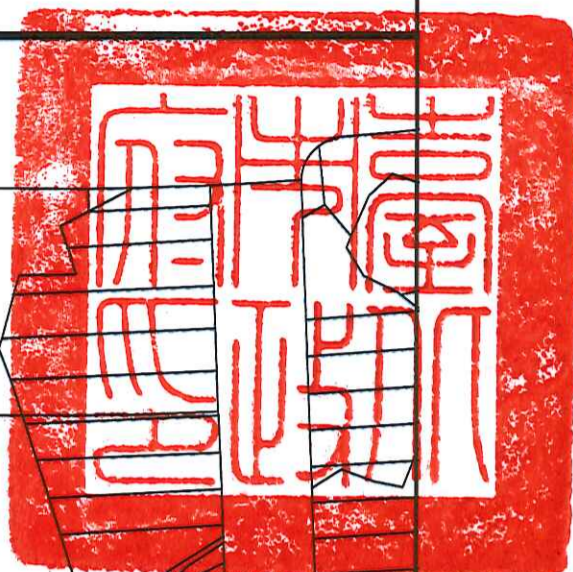

景美溪

堤防

新光路
1
段

圖例	
	範圍線
	重劃後地籍線
	抵費地
	共重負擔公共設施用地
	重劃前地號
	重劃後地號 (暫編)

