


廢止臺北市南港區第三期市地重劃區D區部分拆遷範圍示意圖

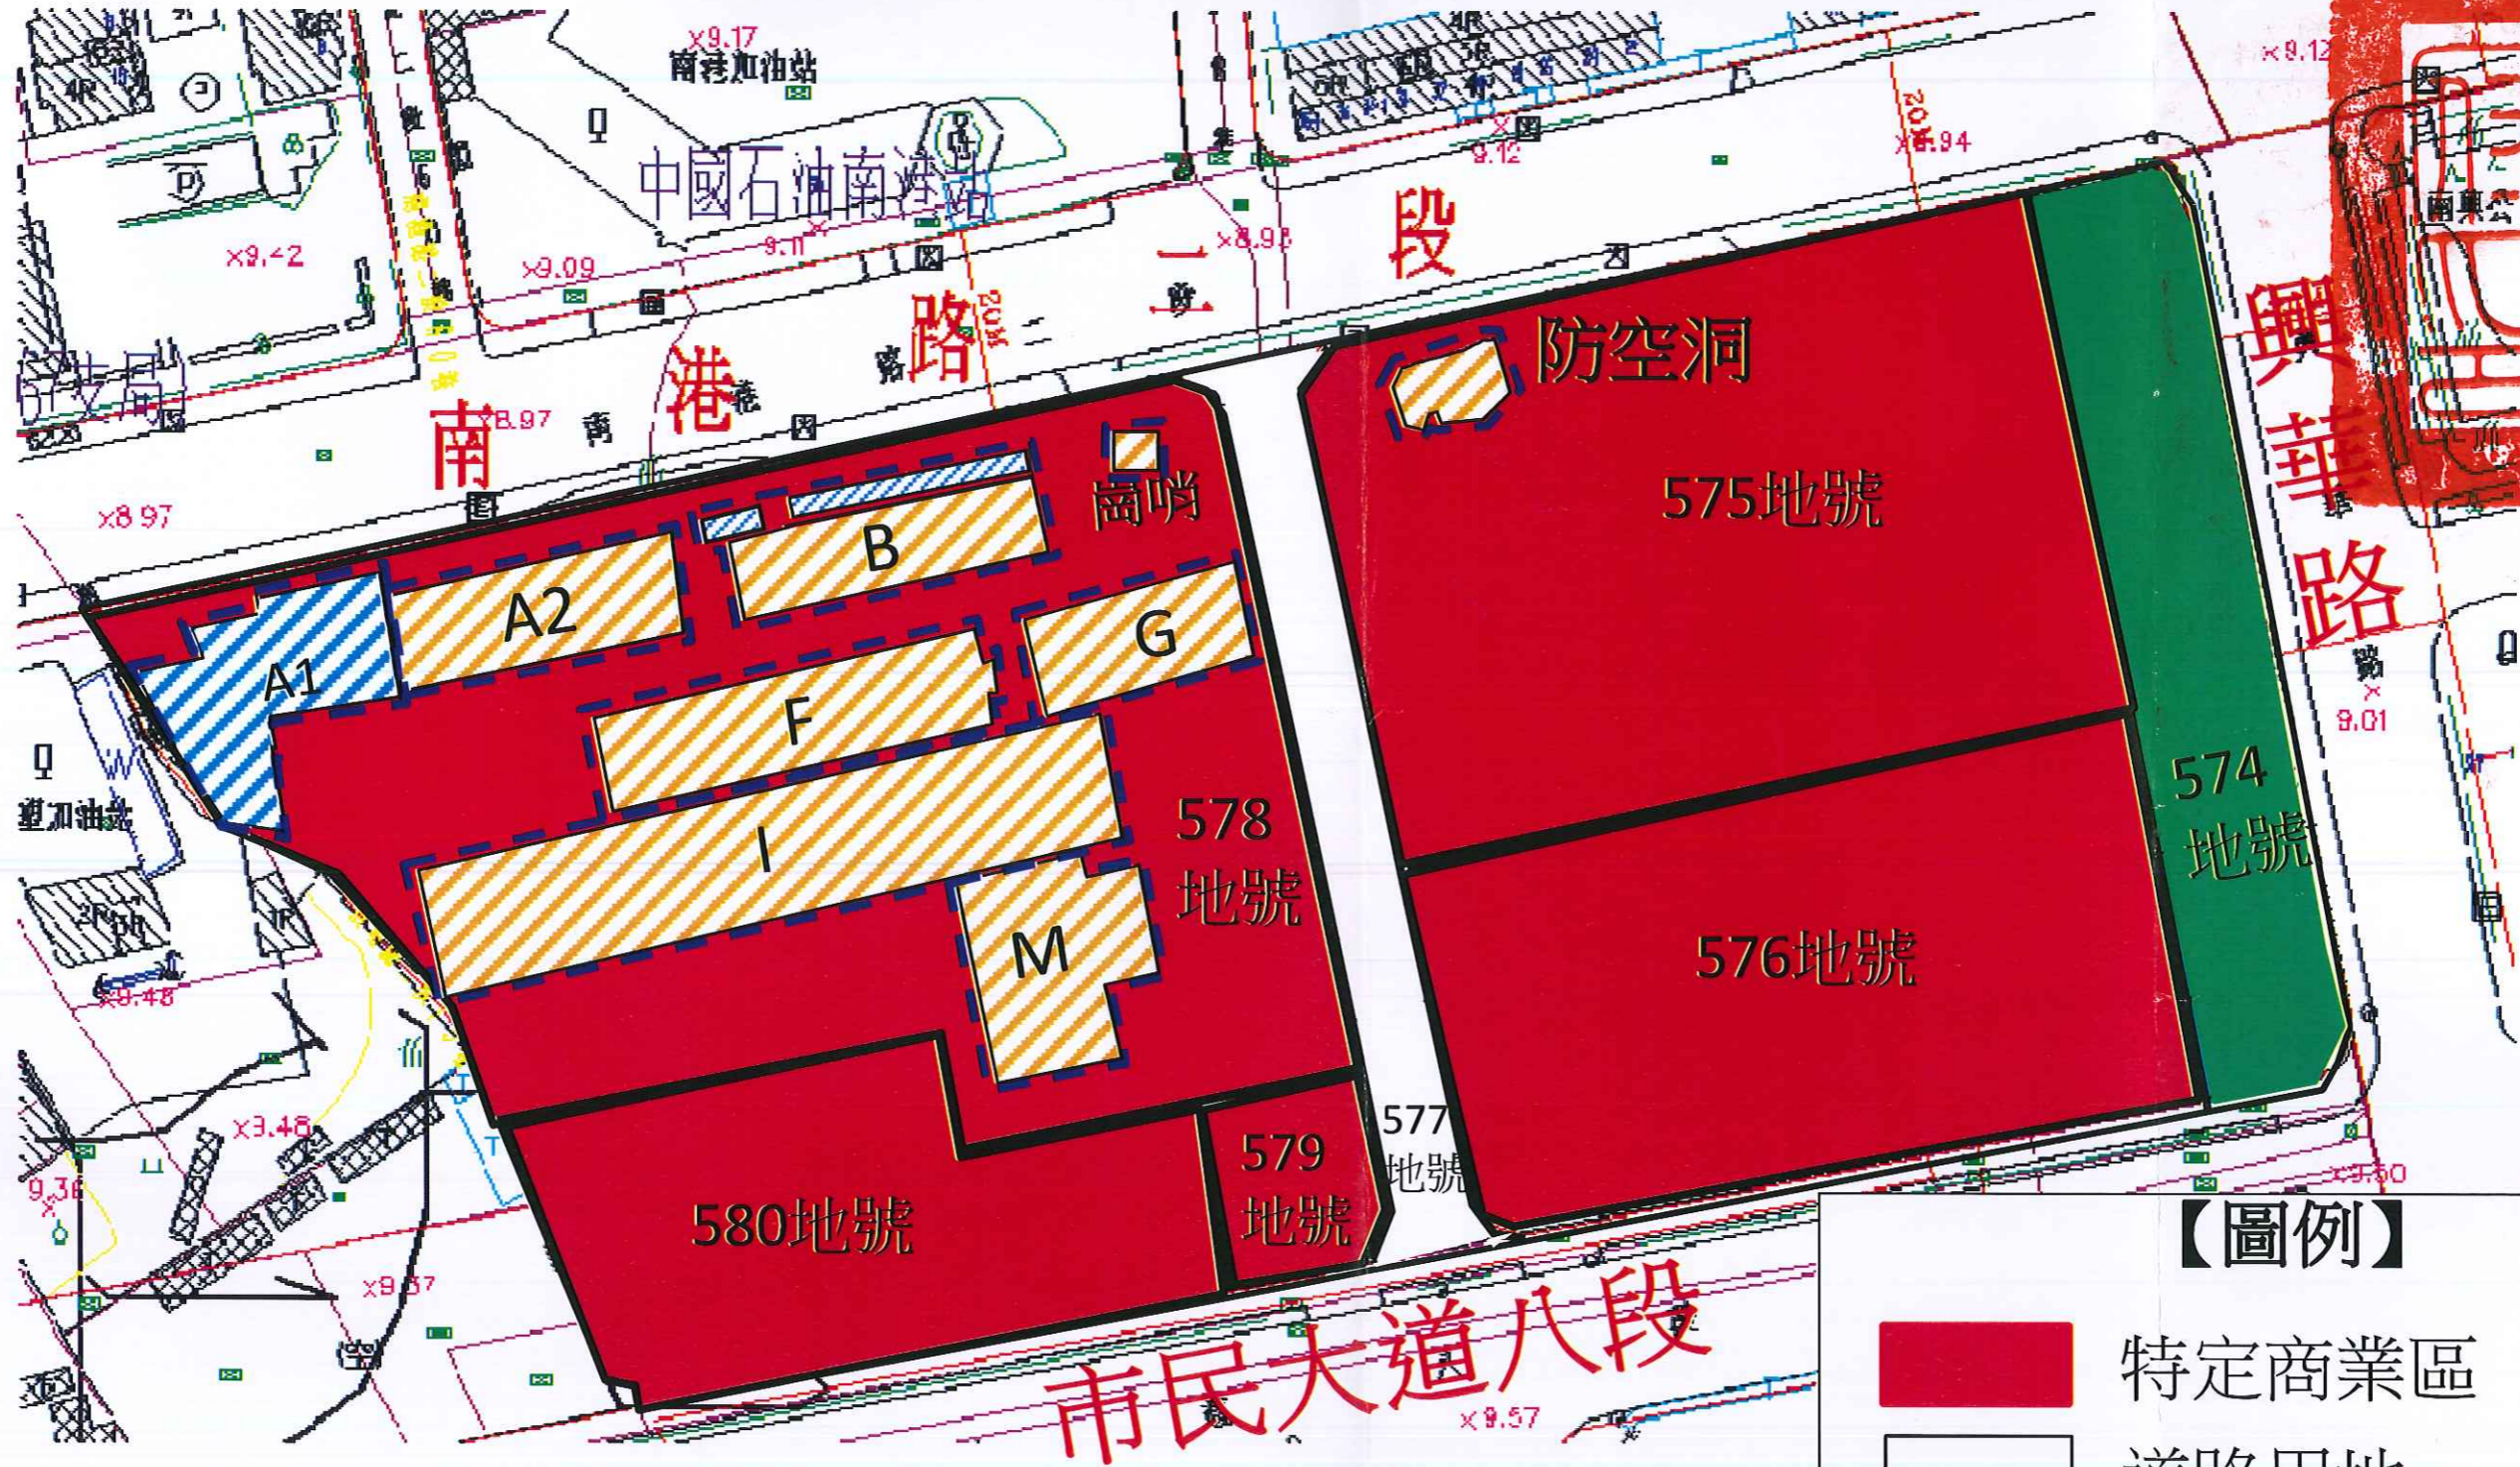

【圖例】

- 特定商業區
- 道路用地
- 公園用地
- 歷史建築
- 非歷史建築
- 廢止拆遷範圍

註：本案土地皆位於臺北市南港區南港段四小段。