


文昌國小地下停車場B1

攝影機佈置圖

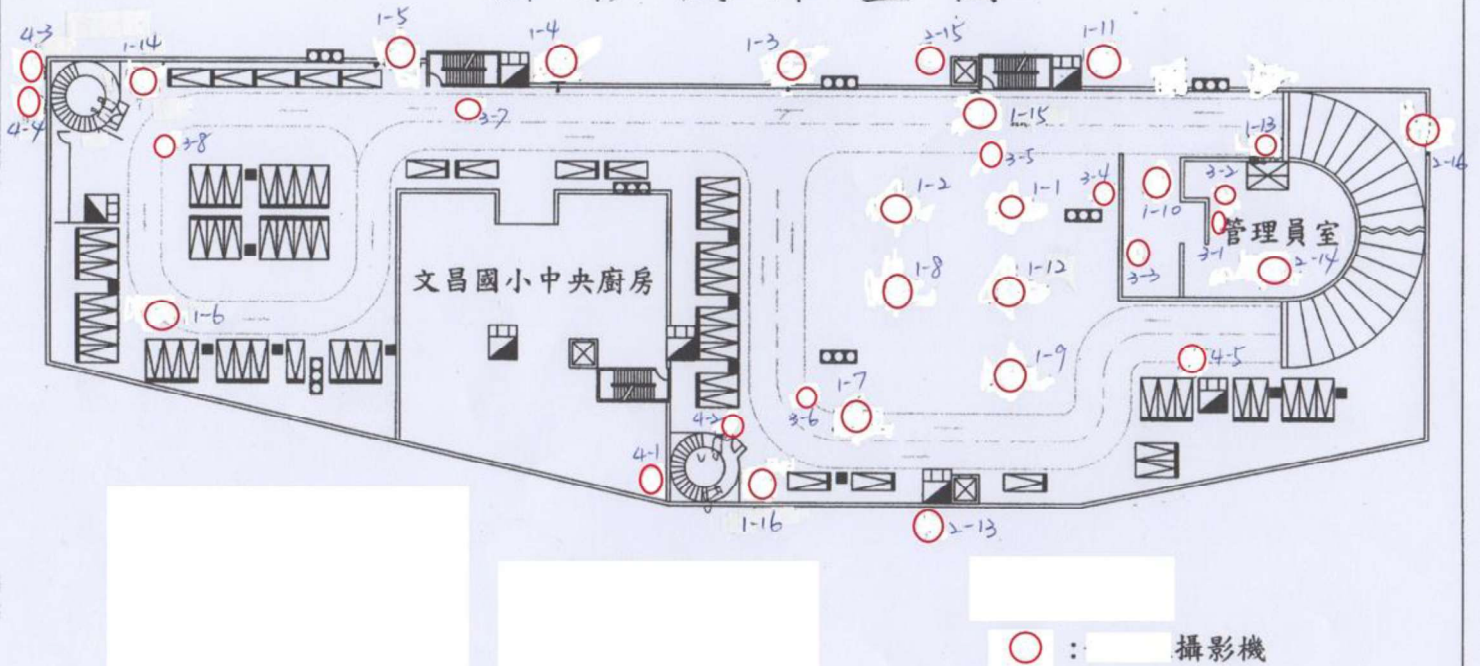

文昌國小地下停車場B2

攝影機佈置圖

