


3-6麗湖地下停車場 監控攝影機圖

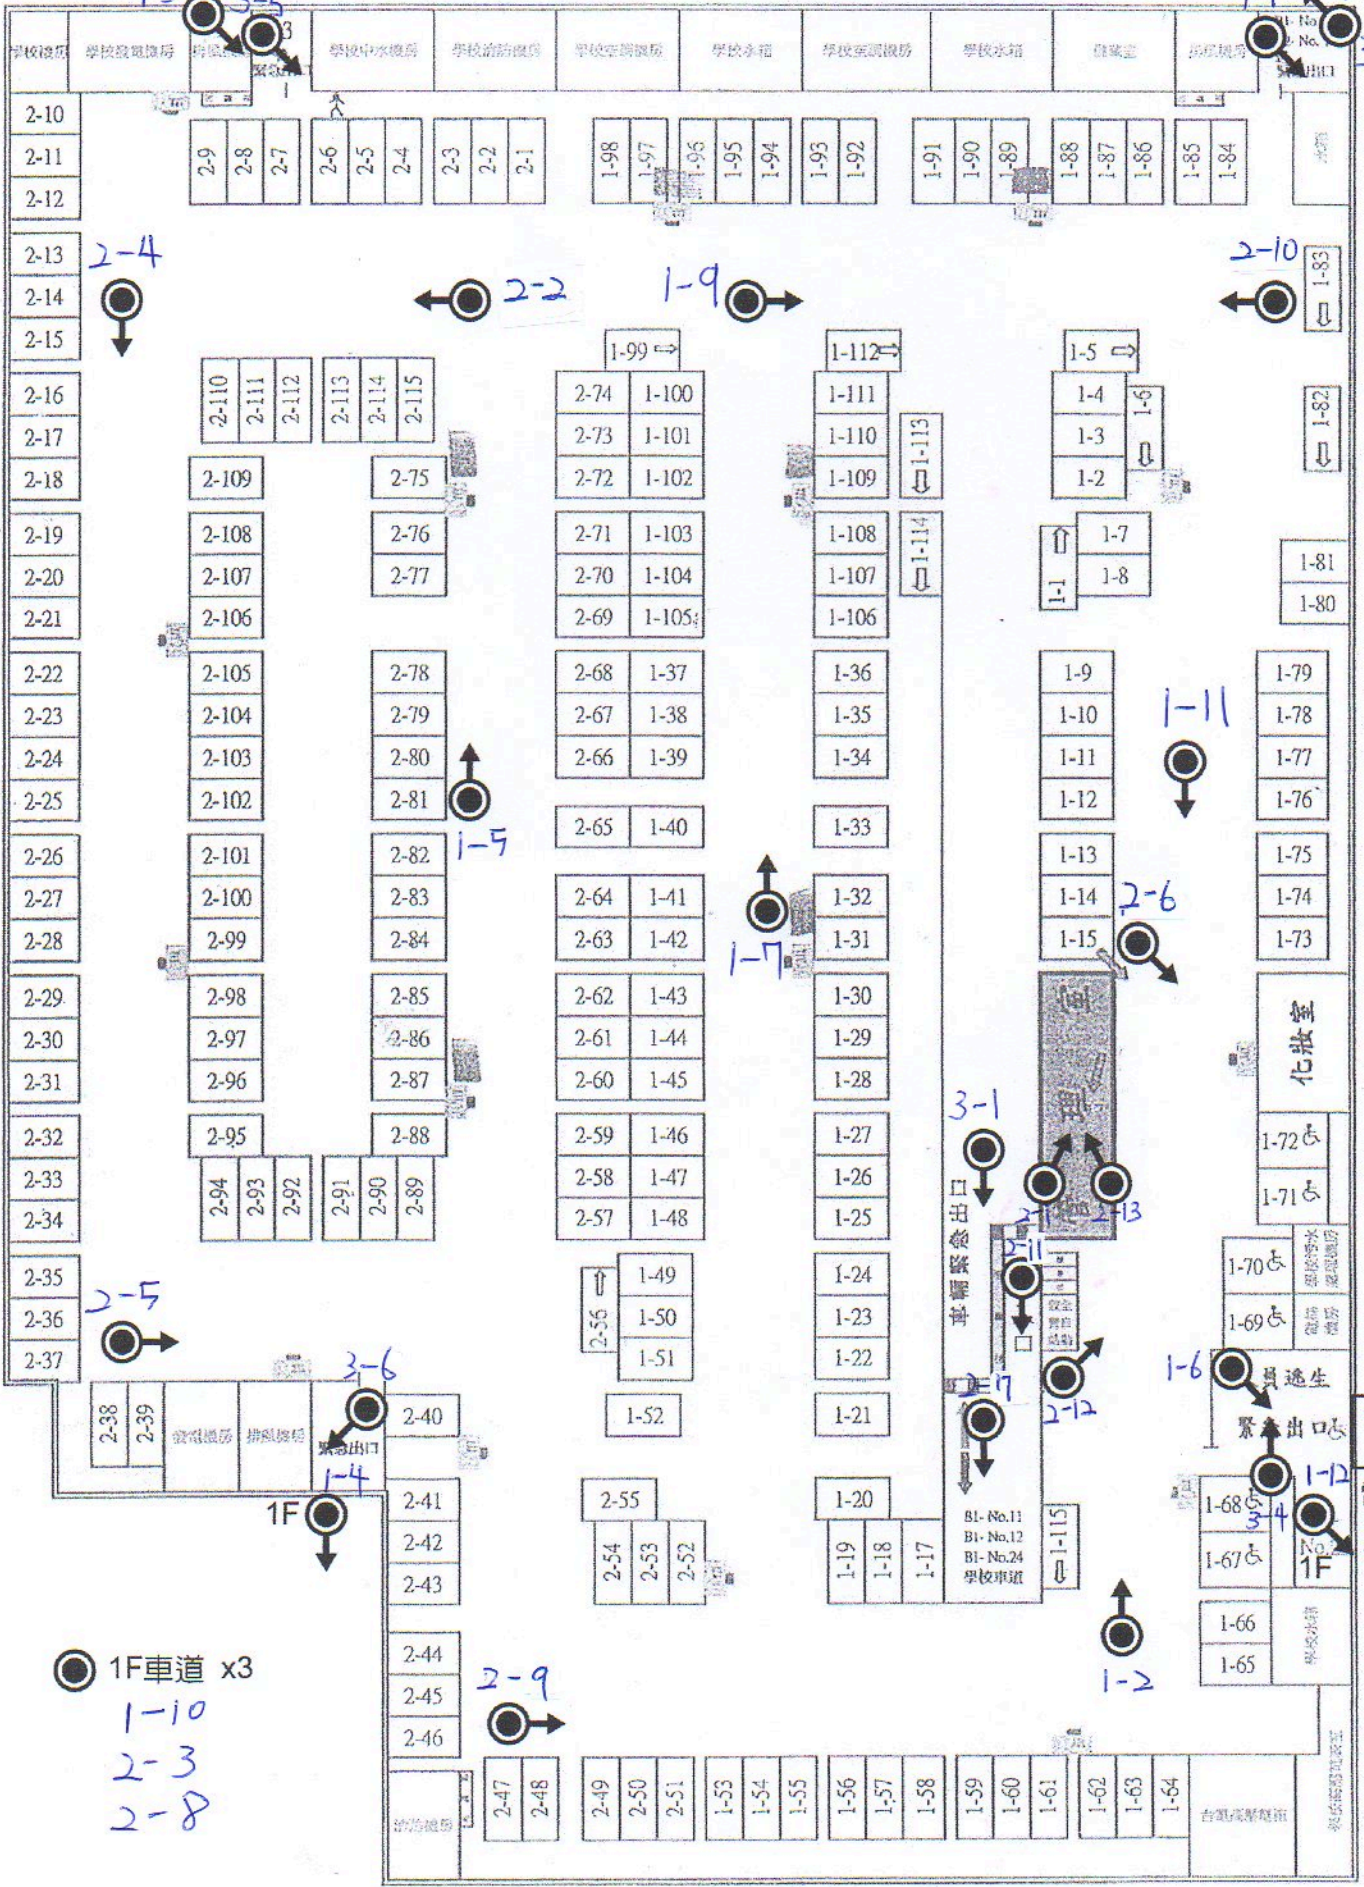

● 1F車道 x3
1-10
2-3
2-8

● 樓梯
3-3