
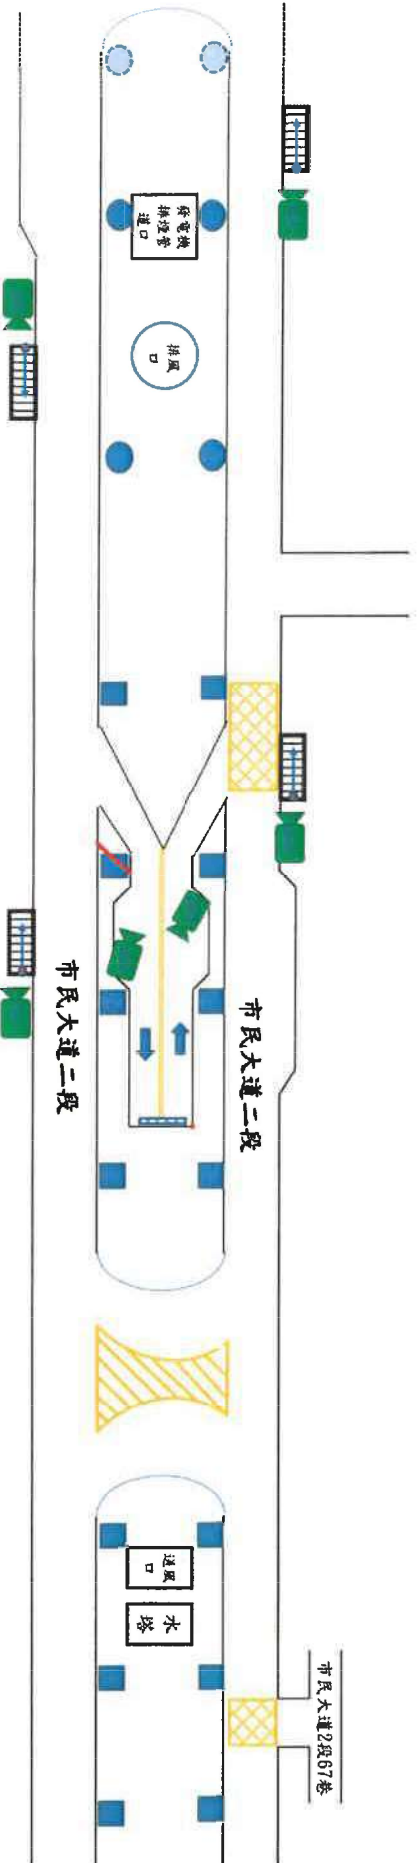
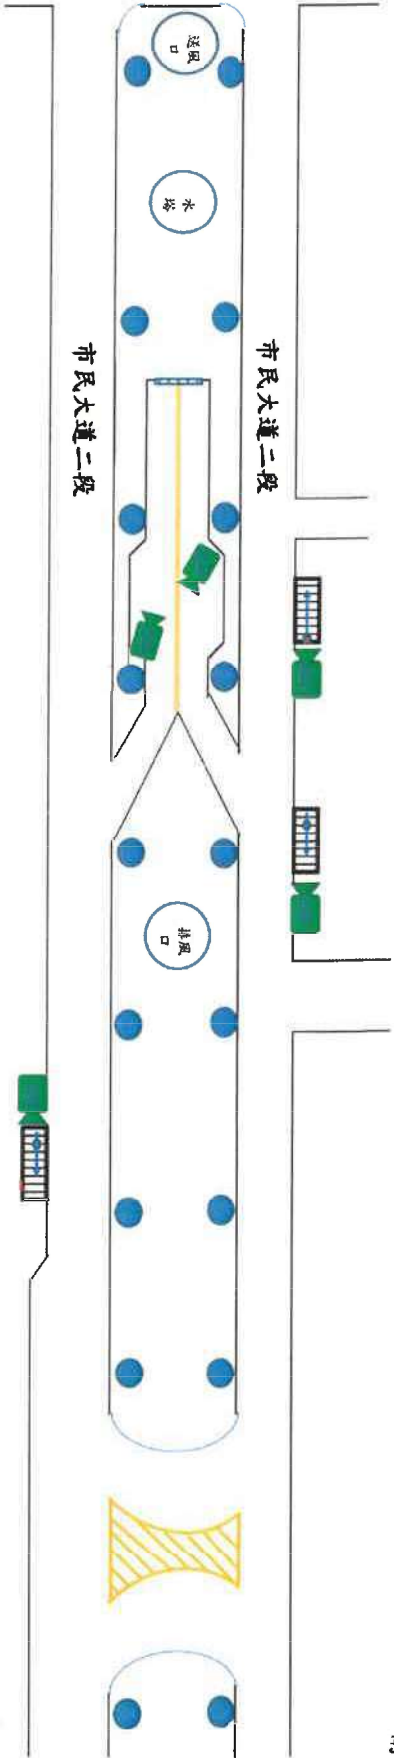


區域:A
 鏡頭:11
 緊急按鈕:0

市民大道林金段停車場--地面層示意圖(調整後)

西

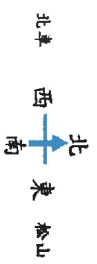

全層/總額	B1層	B2層	合計
小型車(一般格位)	433	501	934
小型車(身障格位)	20	0	20
小型車(孕婦格位)	19	0	19
總計			973

市民大道林金段停車場B1示意圖(調整後)











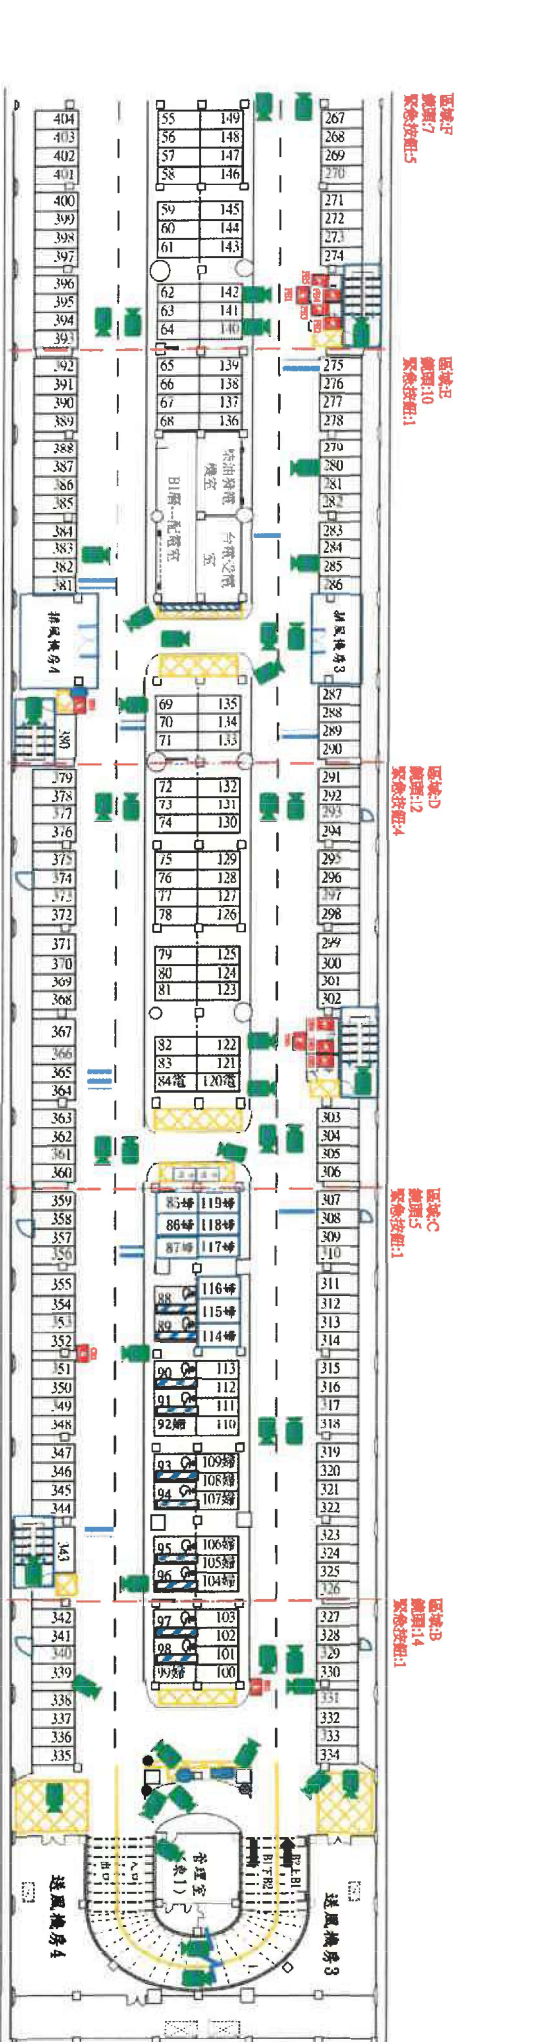






B1格位數


小型車(一般格位): 433格
 中型機車(一般格位): 2格
 小型車(身障格位): 20格
 小型車(孕婦格位): 19格
 小型車合計: 472格
 中型機車合計: 2格

備註:

- 1、全場格位重新編號(依格位配置順序編號)其編號。
- 2、全場黃網線重新依現況原位置繪。
- 3、本場依圖說重新繪與增設指引標線、地面指引字體、另現場反光鏡及指引牌面俾同調整及增設。
- 4、依圖說於場內適當處增設回復式車庫。(圖上標號 ●)
- 5、本場輔助專用格位俾依圖說辦理調整位置、格位與牆面增設及牌面增設。



市民大道林金段停車場B2示意圖(調整後)

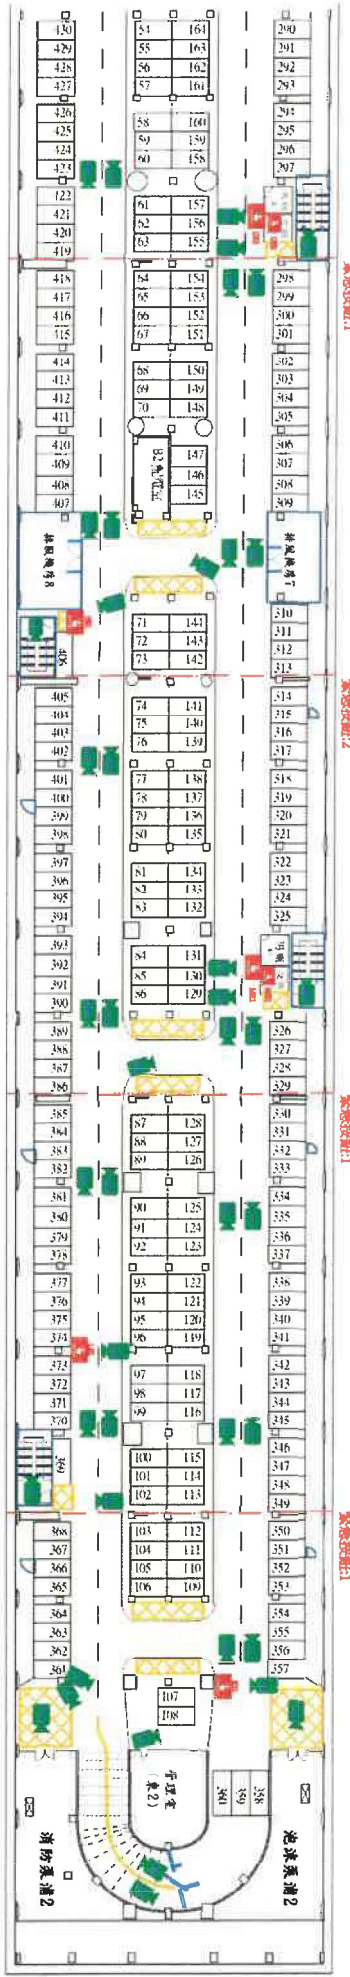

B2樓位數

小型車(一般位位): 501格

小型車合計: 501格

備註:

- 1、全場格位編號(依格位配置順序編號)與補漆。
- 2、全場格位、黃網線、指引標線重新依現況原位置補漆。

