




附表二:民權公園地下停車場監視系統設置位置及方向平面圖----1F

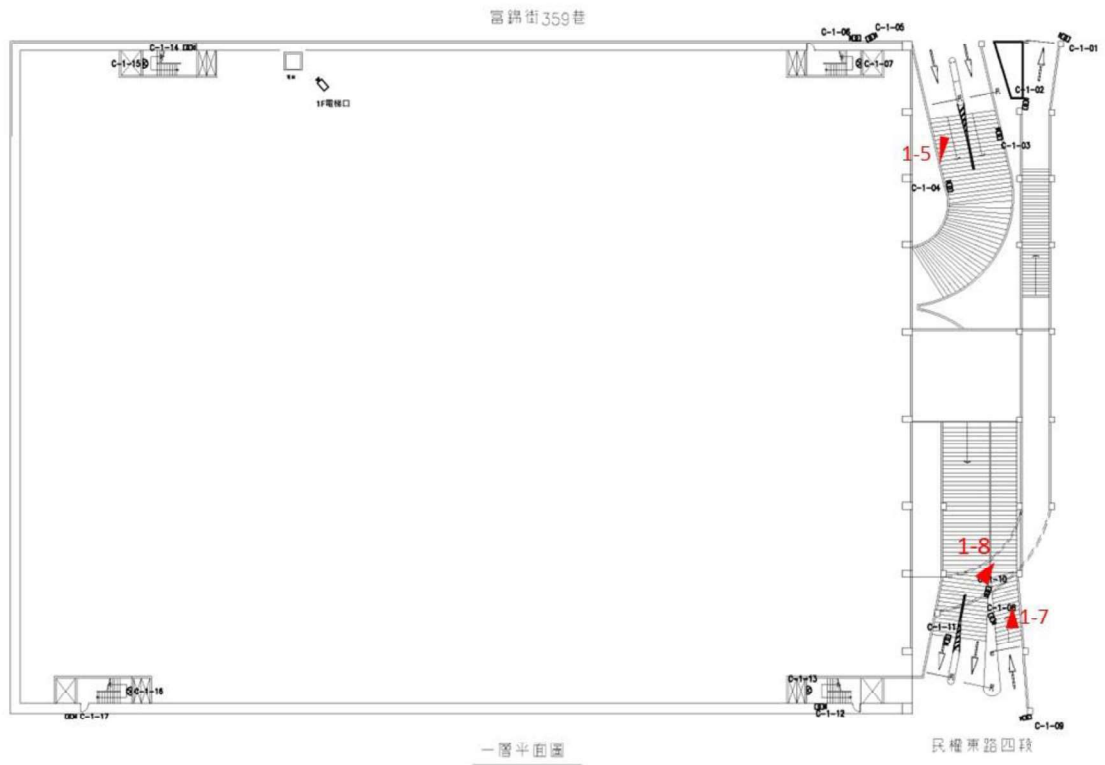

附表二:民權公園地下停車場監視系統設置位置及方向平面圖----B1F

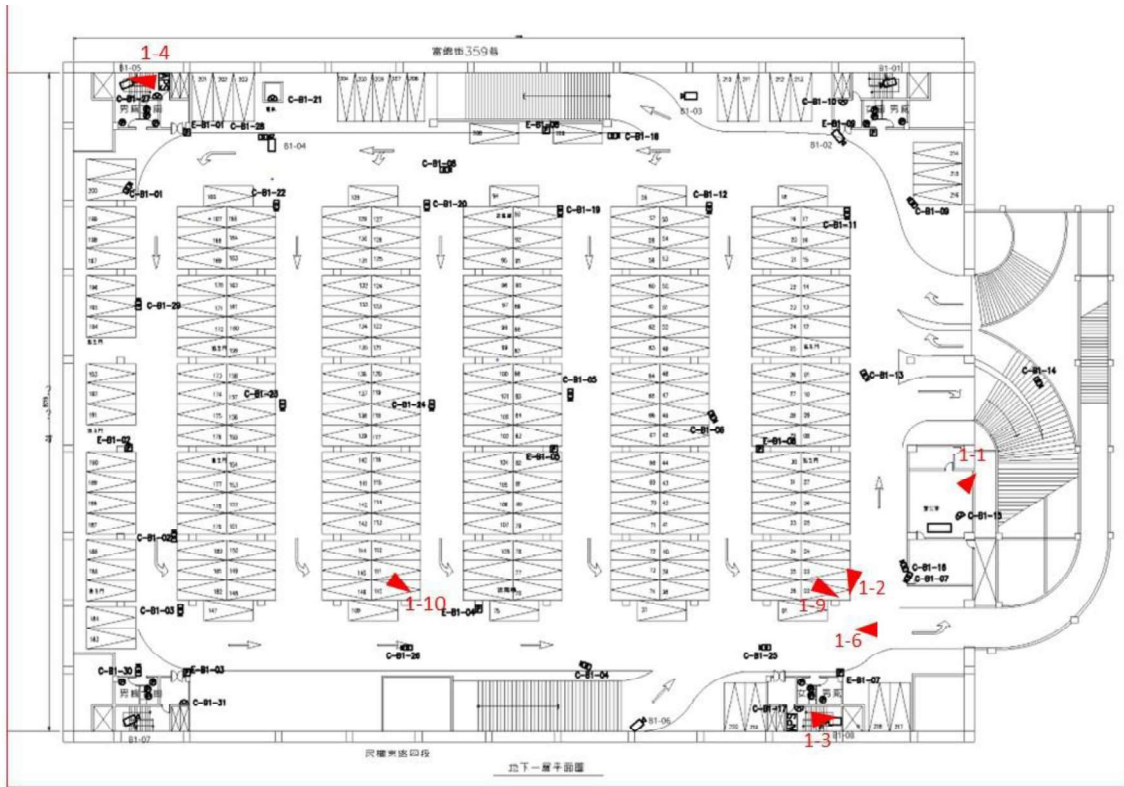

附表二:民權公園地下停車場監視系統設置位置及方向平面圖----B2F

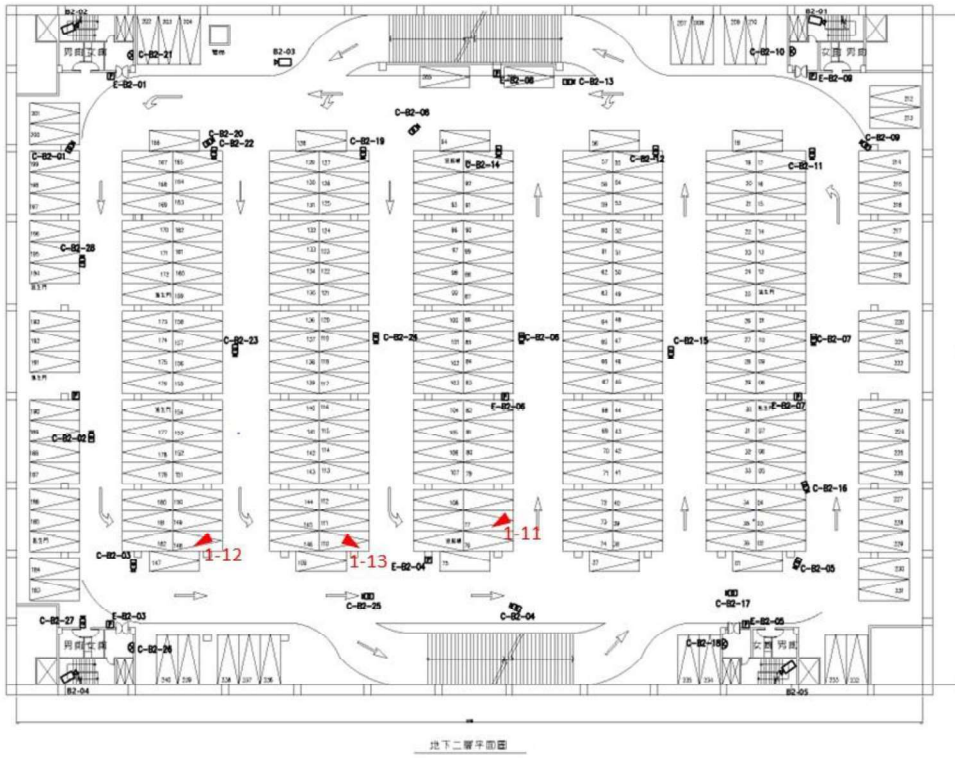

附表二:民權公園地下停車場監視系統設置位置及方向平面圖----B3F

